


TOMBINO T2 - INDIVIDUAZIONE DEGLI INTERVENTI DI RIPRISTINO - PIANTE E SEZIONI


PIANTA FONDAZIONI

Scala 1:50

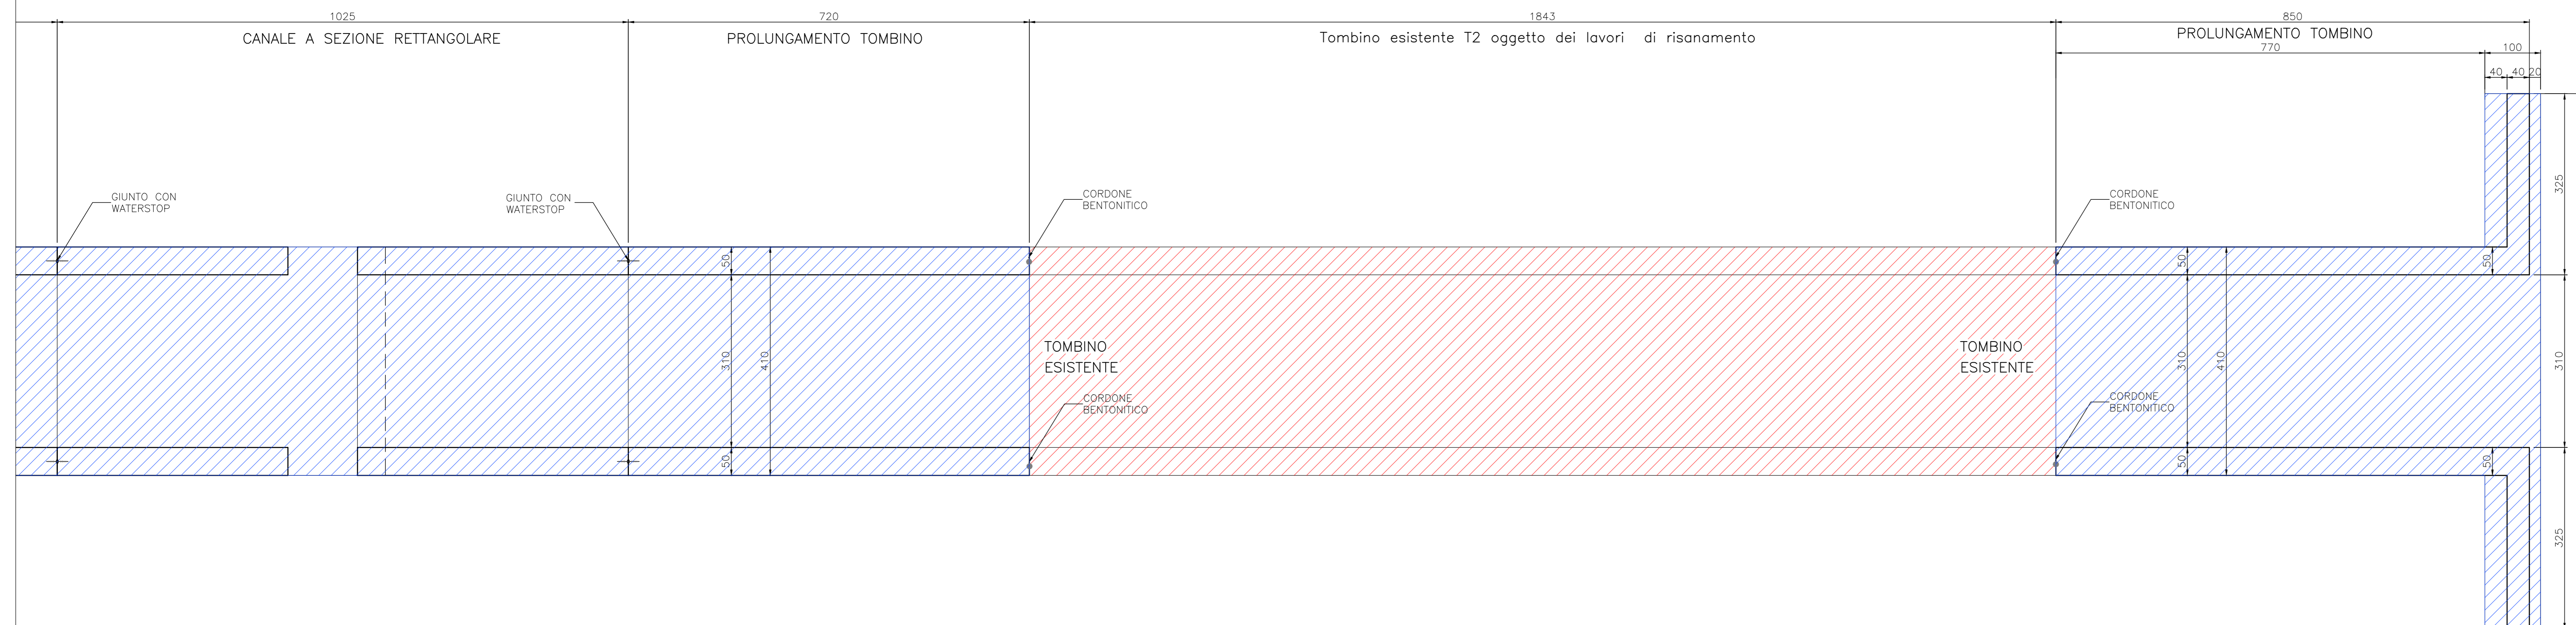


SEZIONE LONGITUDINALE

Scala 1:50

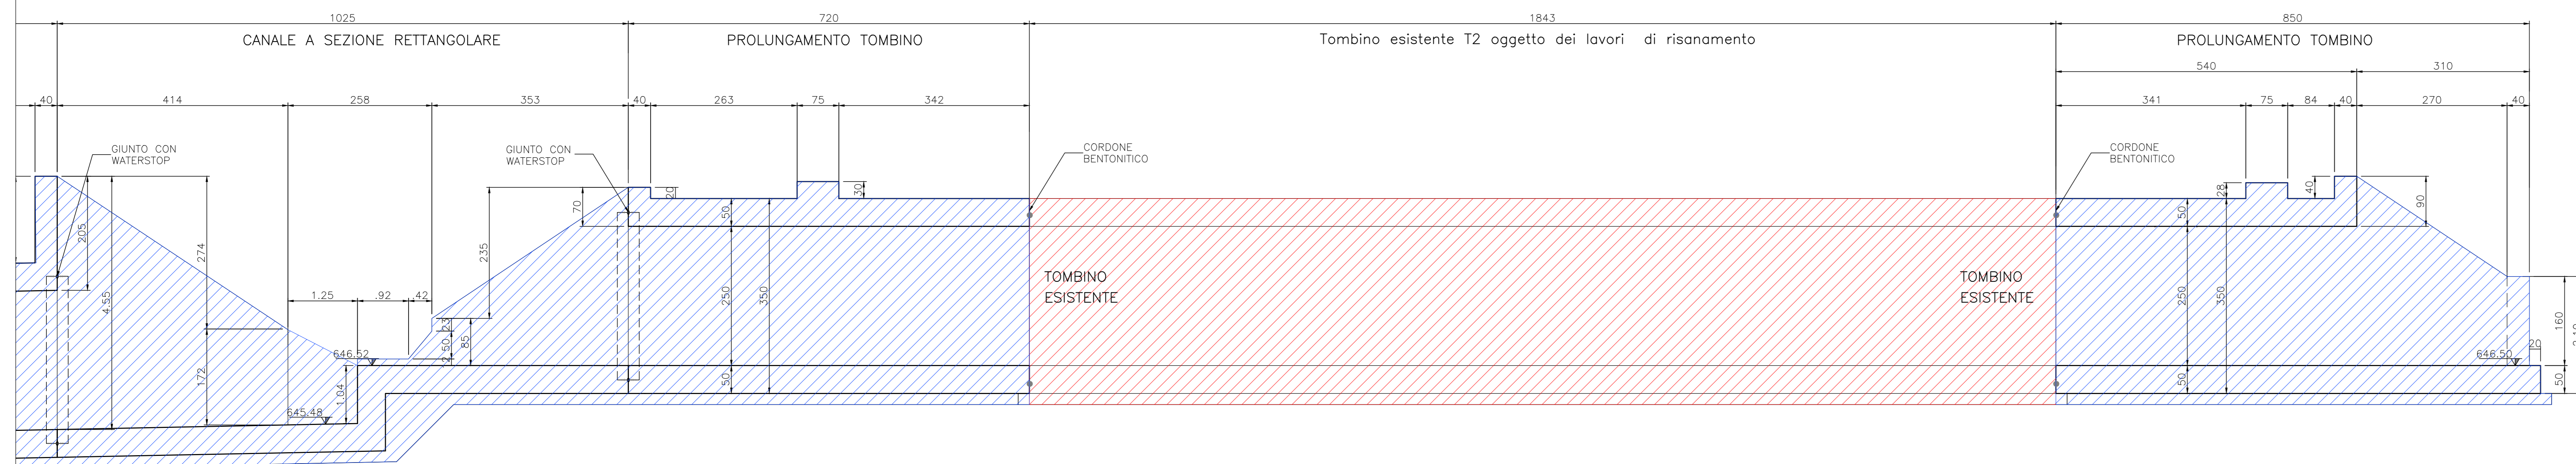


PIANTA COPERTURA

Scala 1:50

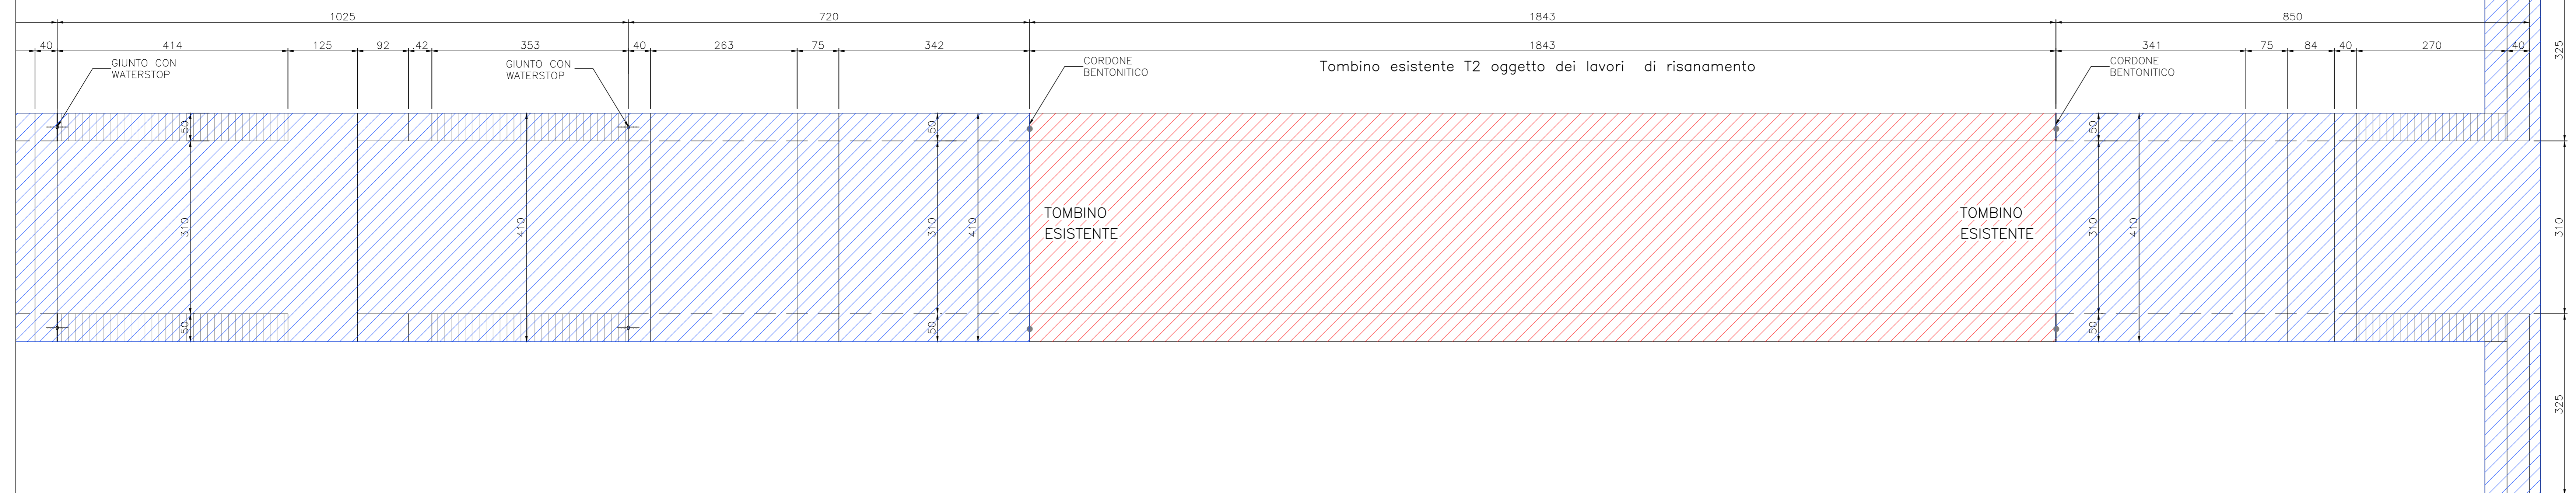

LEGENDA

- Tombino realizzato ex-novo
- Tombino esistente T2 oggetto dei lavori di risanamento

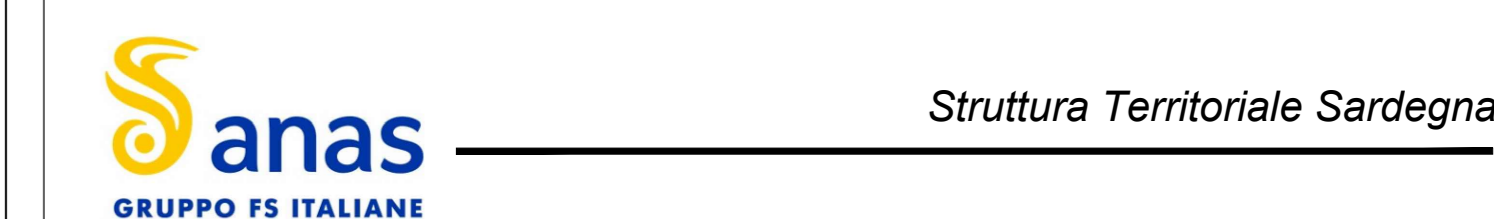

S.S. 131 di "Carlo Felice"
Adeguamento e messa in sicurezza della S.S.131
Risoluzione dei nodi critici - 1° stralcio
dal km 158+000 al km 162+700

PERIZIA DI VARIANTE TECNICA
Numero 9131 del 10/02/2022 CA283

IL RESP. DEL PROCEDIMENTO Dott. Ing. Francesco Marino Tedde	IMPRESA APPALTATRICE P.R. Consorzio Stabile Meili S. C. P. A. (consorzio) Oltresud Group s.r.l., Alchero s.r.l., Industria Distribuzioni s.r.l.
IL DIRETTORE DEI LAVORI Dott. Ing. Roberto Cobras	
IL DIRETTORE OPERATIVO Dott. Ing. Giovanni Francesco Tattu Dott. Ing. Cesare Spada	
COORDINATORE PER LA SICUREZZA IN FASE DI ESECUZIONE Dott. Ing. Gianni Cuffetta	
PROTOCOLLO	DATA

OPERE D'ARTE MINORI
Tombini scatorali T1 e T2 progr. 0+836,02 della S.S.131
Tombino T2 - Individuazione degli interventi di ripristino - piante e sezioni

CODICE PROGETTO P.V.C.A.01	PROG. N. PROG. E 2201	NOME FILE TOOTMO1STRDIO4_A	REVISIONE A	SCALA 1:50
D				
C				
B				
A	EMISIONE			
REV.	DESCRIZIONE	DATA	REDATTO	VERIFICATO
				APPROVATO