Sviluppo rafforzamento corticale OS14 - Lato Destro in aggiunta al già realizzato

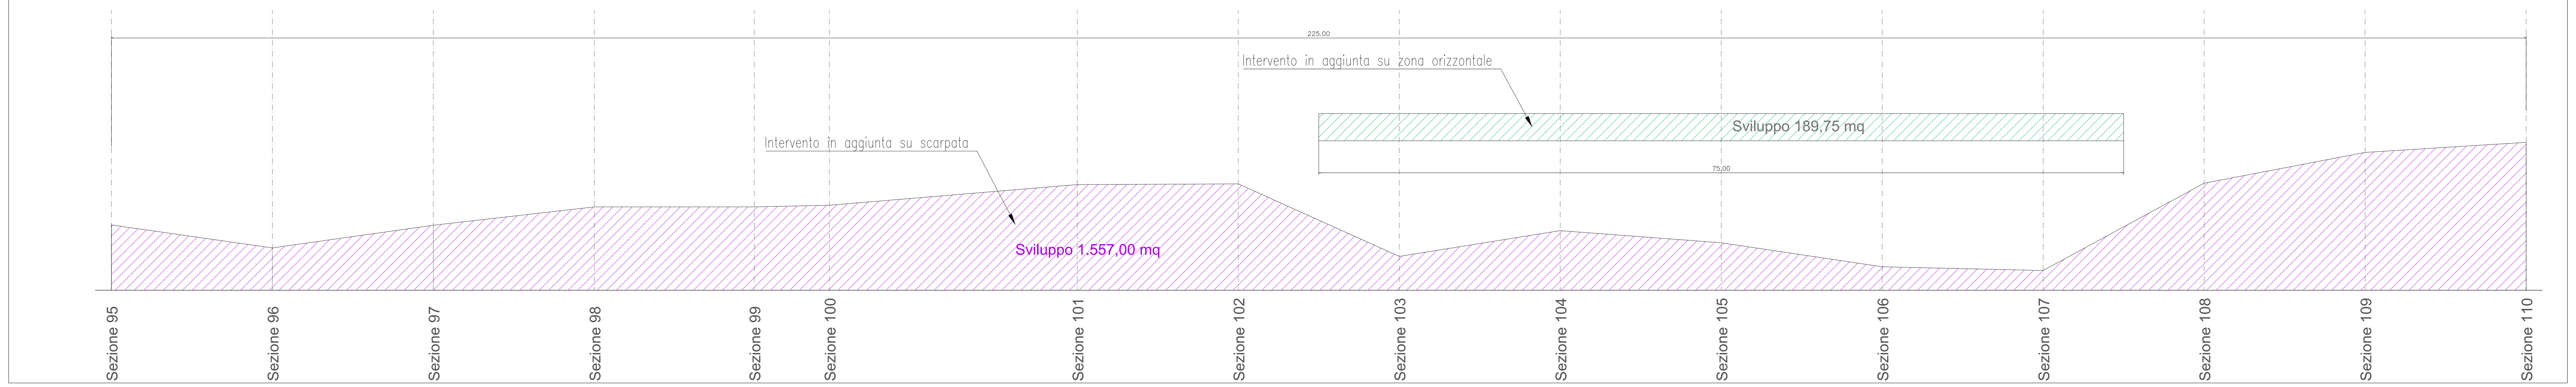

Sviluppo rafforzamento corticale OS14 - Lato Sinistro in aggiunta alle quantità date da prog. esecutivo

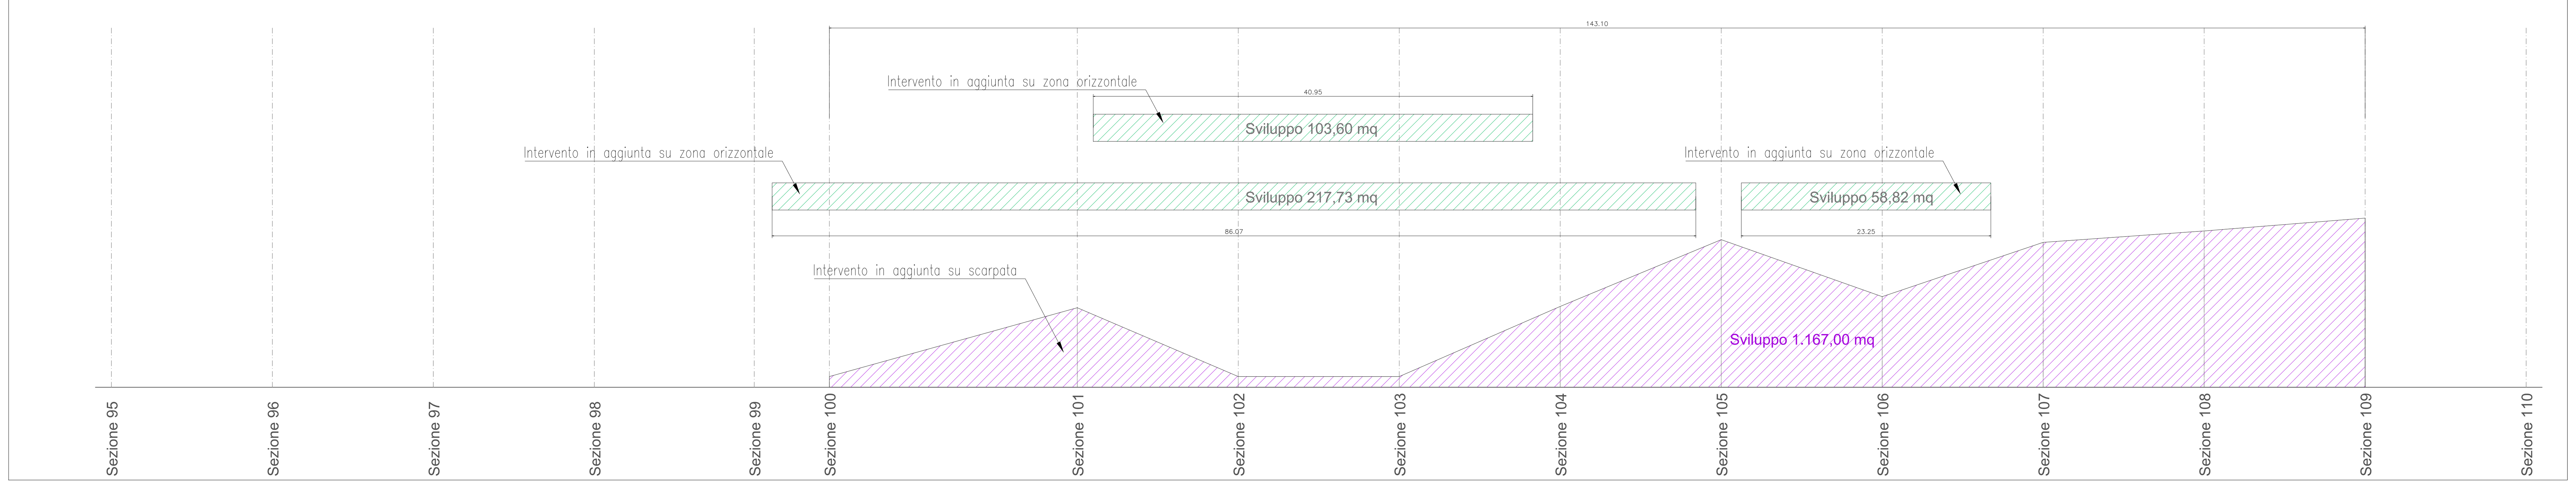

PARTICOLARE COSTRUTTIVO

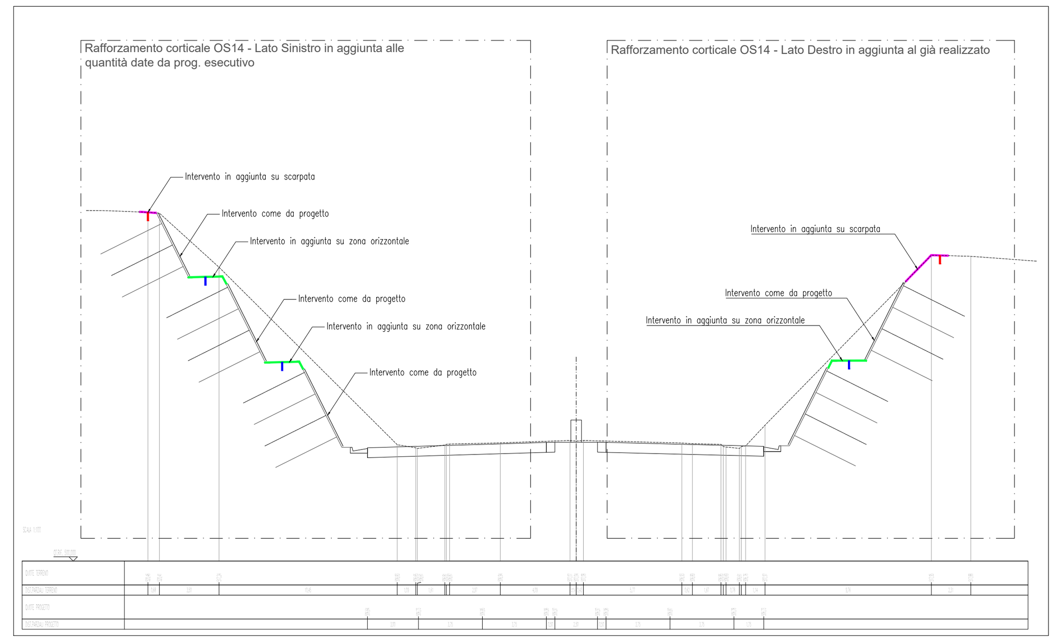

anas GRUPPO FS ITALIANE — Struttura Territoriale Sardegna

S.S. 131 di "Carlo Felice"

Adeguamento e messa in sicurezza della S.S.131
Risoluzione dei nodi critici – 1° stralcio
dal km 158+000 al km 162+700

PERIZIA DI VARIANTE TECNICA
Numero 9131 del 10/02/2022

CA283

IL RESP. DEL PROCEDIMENTO Dott. Ing. Francesca Martina Tedde Vistato da Francesca Martina Tedde il 30/03/2023 alle 15:43:31 CEST	IMPRESA APPALTATRICE R.T.I. Consorzio Stabile Medil S.c.a r.l. – Orroerre Group S.r.l. – Achenza S.r.l. – Industria costruzioni S.r.l.
IL DIRETTORE DEI LAVORI Dott. Ing. Roberta Cabras Signed by ROBERTA CABRAS on 30/03/2023 15:42:45 CEST	
IL DIRETTORE OPERATIVO Geom. Ignazio Francesco Tuffu Dott. Ing. Cesare Santilli Dott. Ing. Matteo Delogu	
IL GEOLOGO Dott. Geol. Roberto Iride	
COORDINATORE PER LA SICUREZZA IN FASE DI ESECUZIONE Dott. Ing. Gianni Cuglietta	
PROTOCOLLO / DATA	

PROGETTO STRADALE – NUOVI SVINCOLI
Nuovo svincolo di Bonorva Nord al km 162+000

Rafforzamento Corticale da km 1+373.59 a km 1+650.00 –
Interventi in aggiunta agli interventi in progetto

CODICE PROGETTO			NOME FILE	REVISIONE	SCALA:
PROGETTO	LIV. PROG.	N. PROG.	T00OS14GETPE02_A		
PVCA01	E	2201	CODICE ELAB. T00OS14GETPE02	A	varie

REV.	DESCRIZIONE	DATA	REDATTO	VERIFICATO	APPROVATO
D					
C					
B					
A	EMISSIONE				