



A-A'

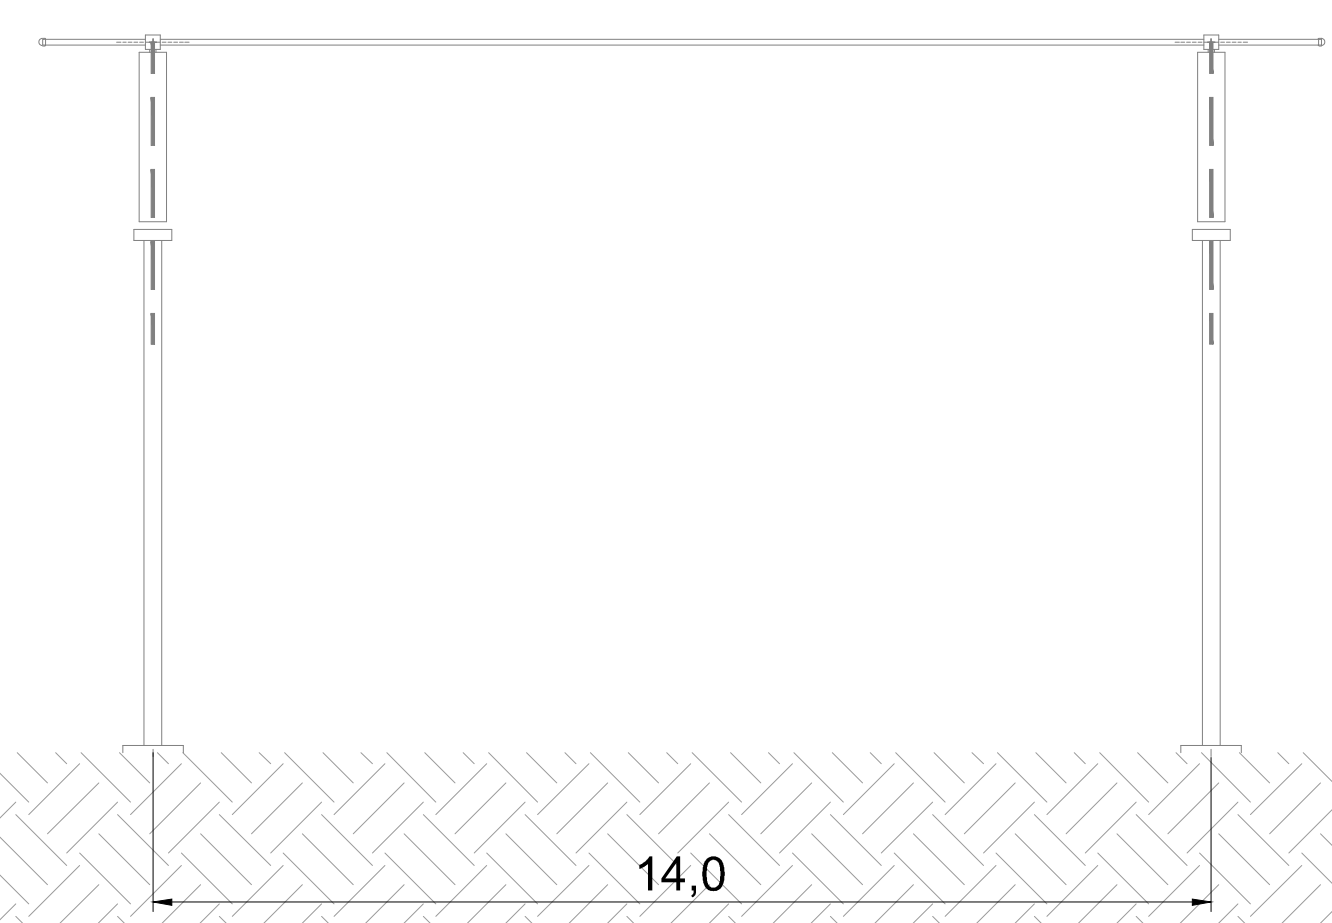


14,0

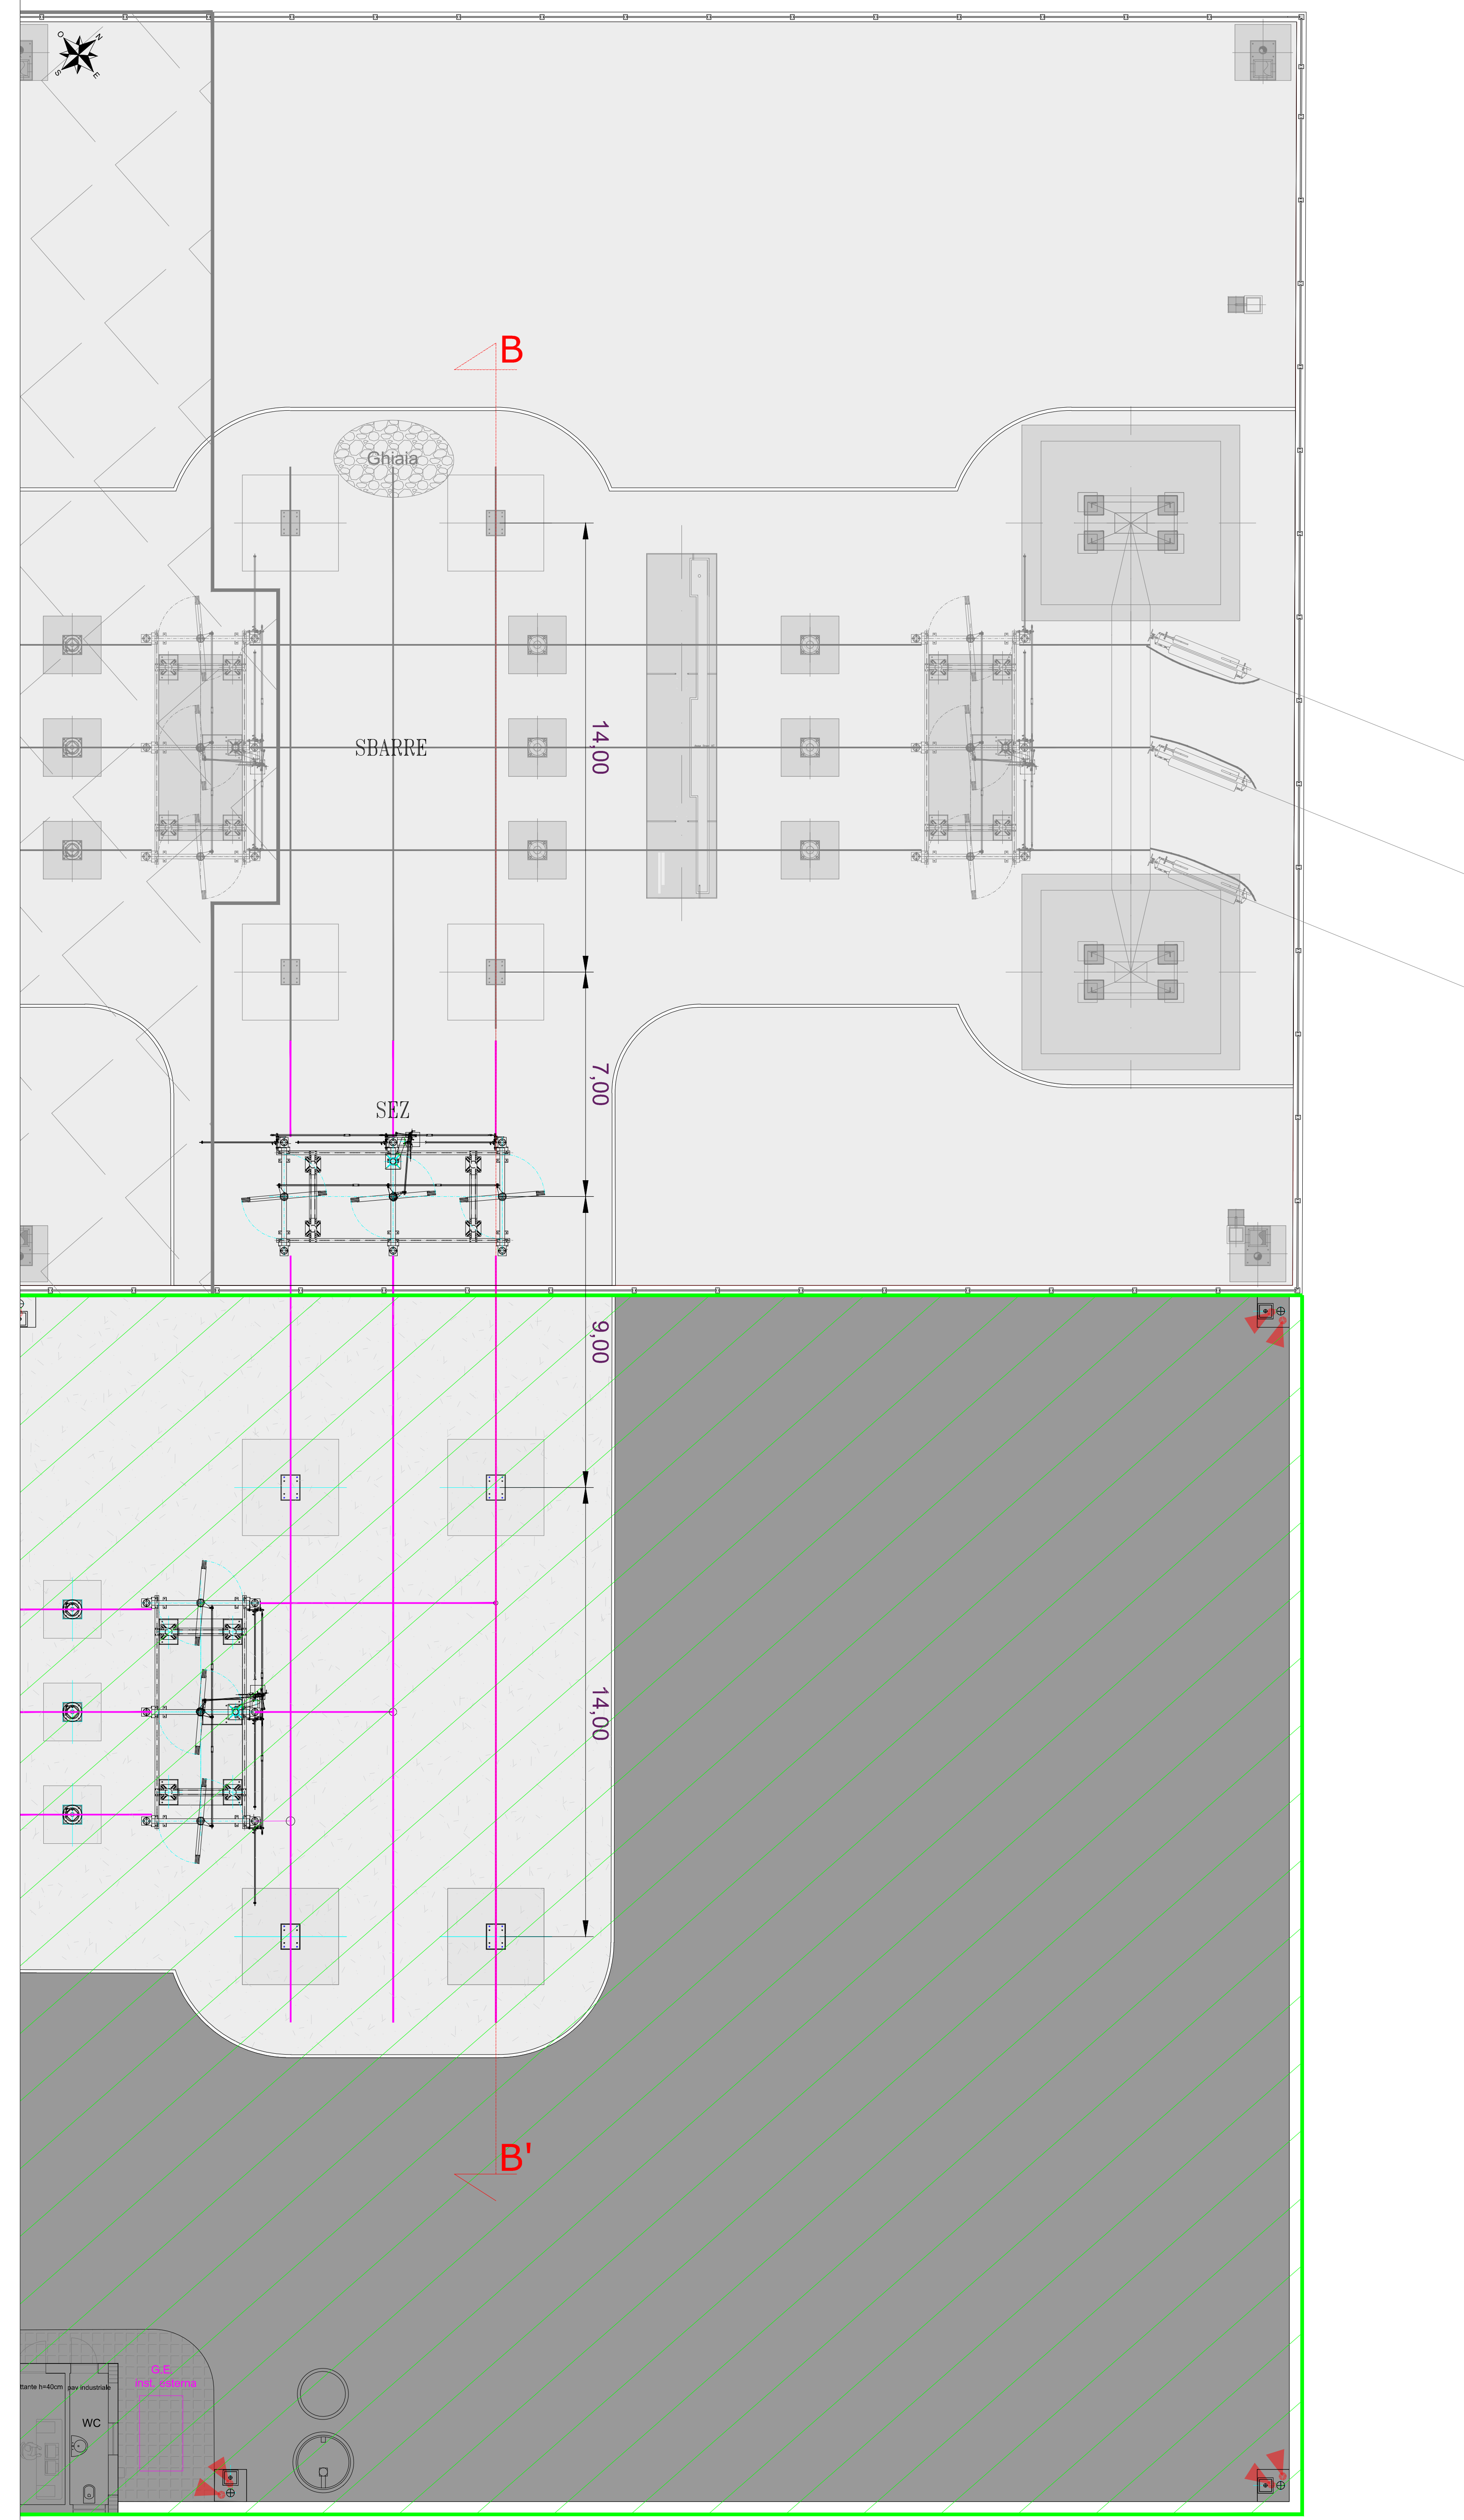

B-B'

Stallo esistente
FW
Turna
S.r.l.

Nuova stazione
utente
Engie
Grillo
S.r.l.

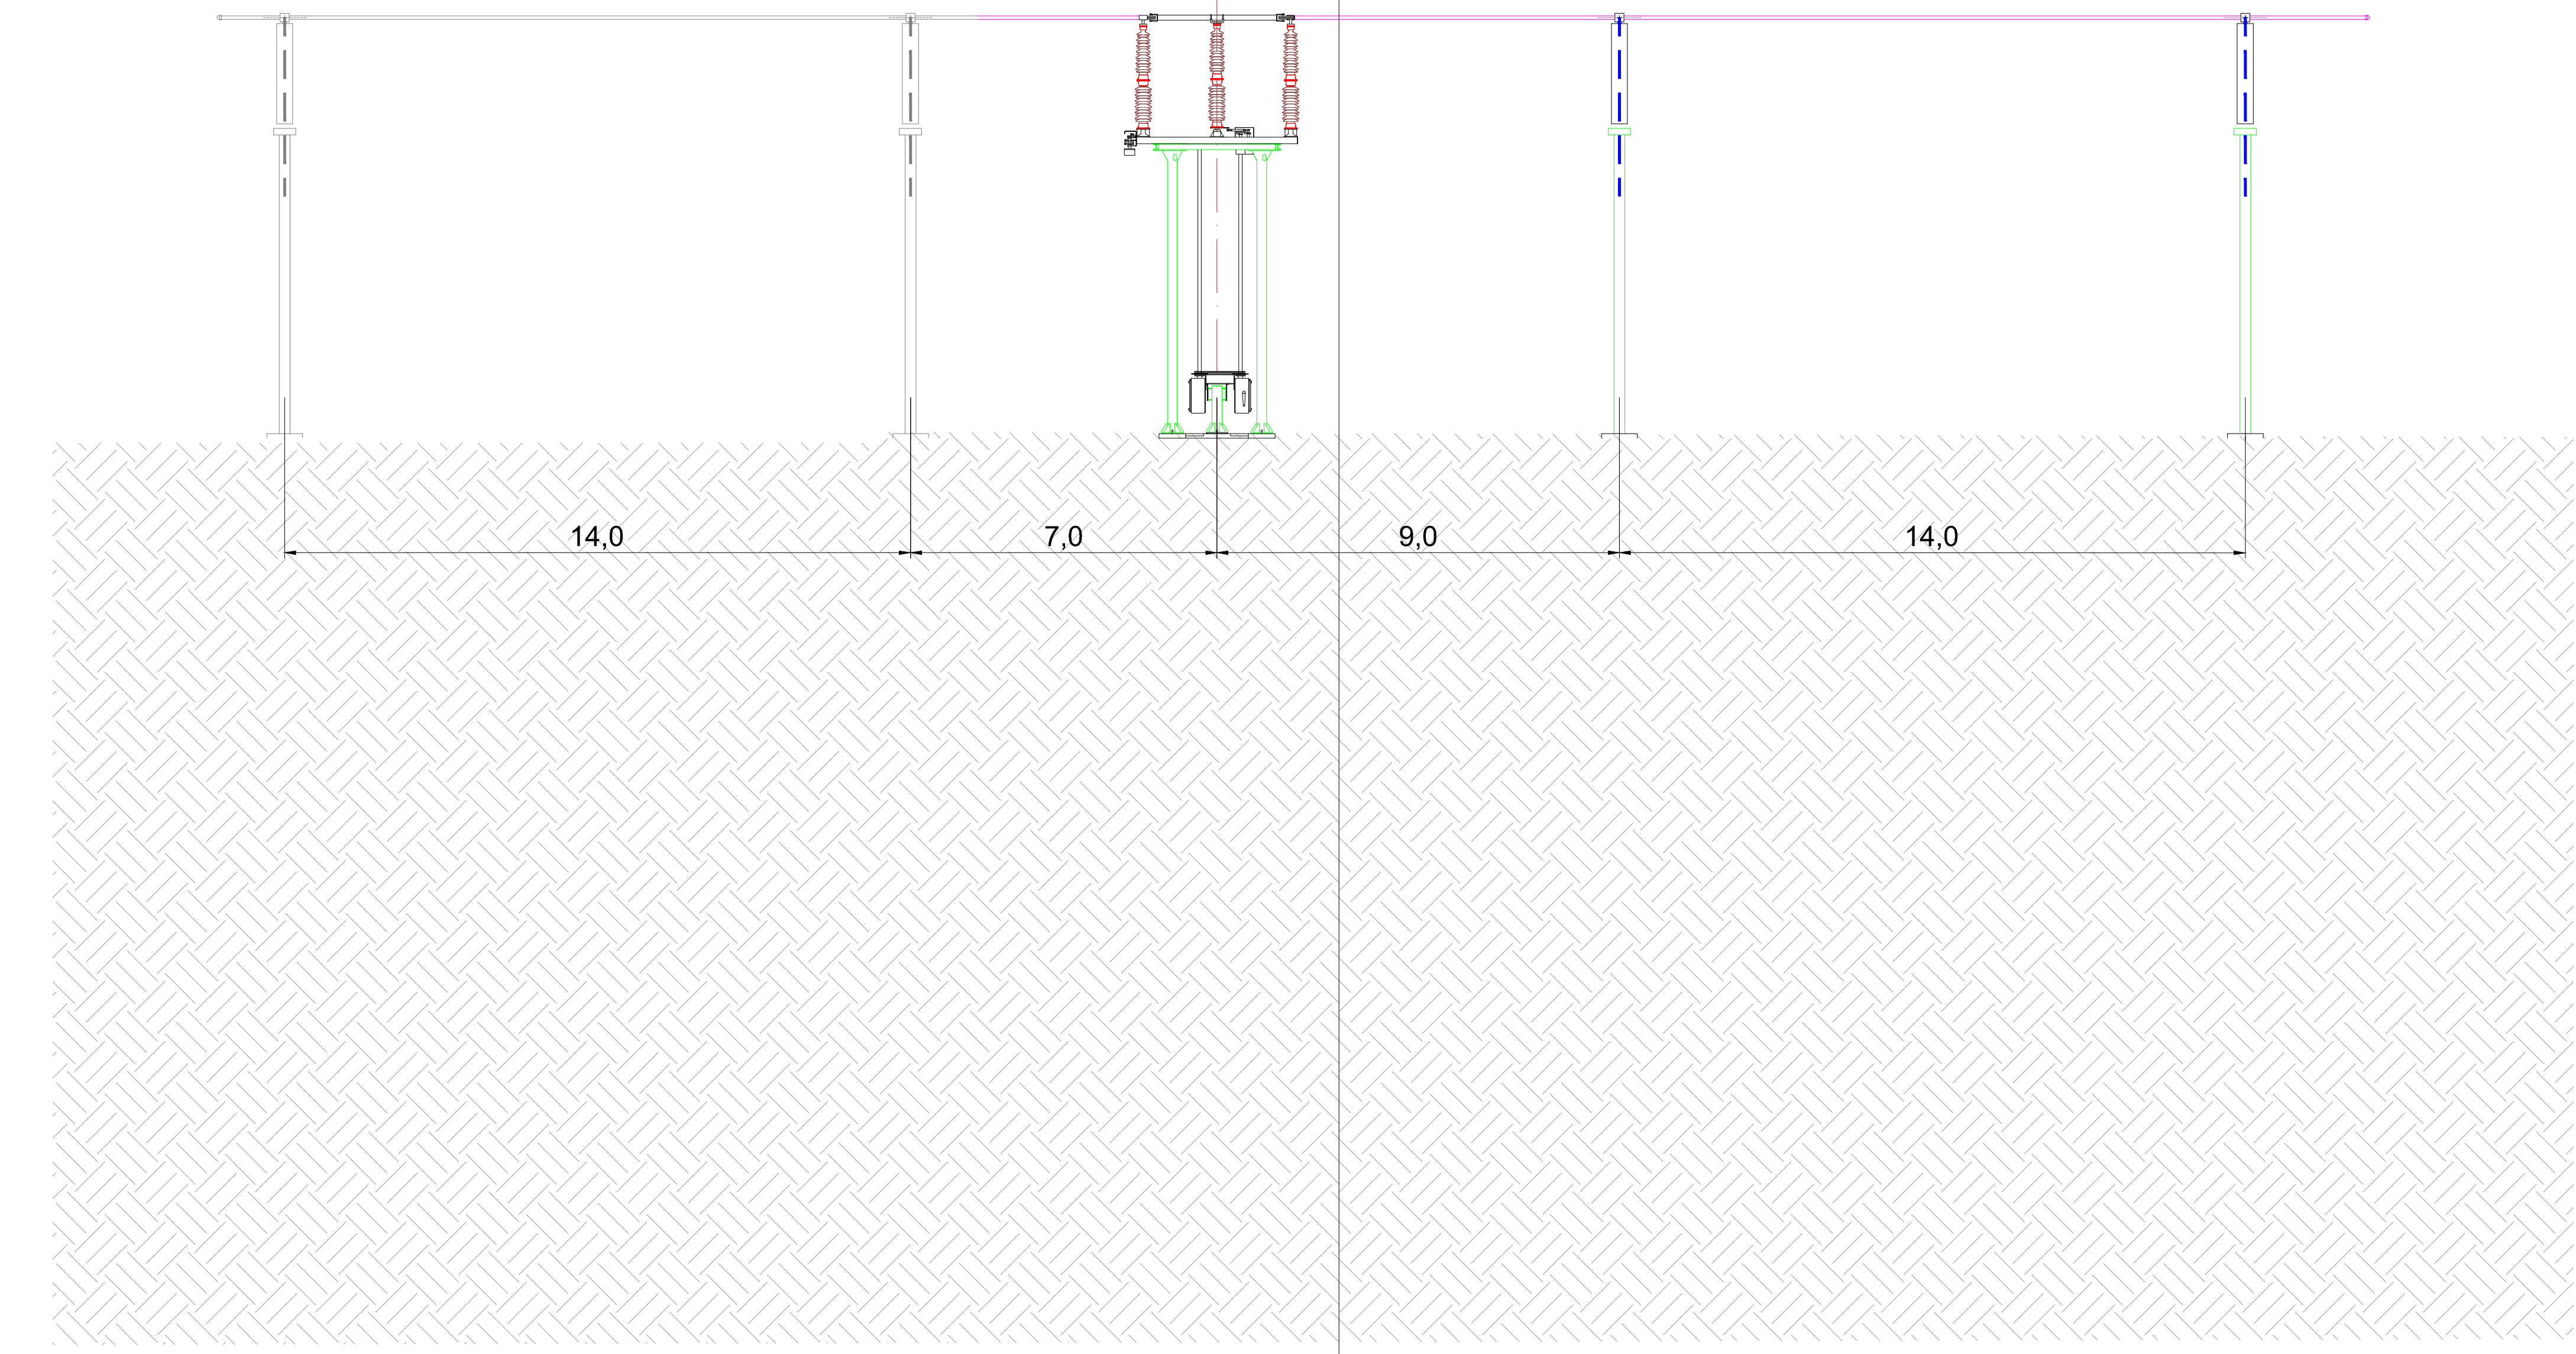

14,0 7,0 9,0 14,0

LEGENDA

- Stazione Utente 220kV
- Stazione altri produttori

COMITENTE: ENIGIE GRILLO SRL

STUDIO DI PROGETTAZIONE: Ing. Daniele Cavallo, Via C. del Croix, 55 - 72022 - Latiano (BR)

INGEGNERIA: SCM

ID	Gen-23	EMESSO PER ITER AUTORIZZATIVO	ES	DC	PL
REV.	DATE	DESCRIPTION	BY	CHK	APP.
REVISIONS					
APPROVED FOR CONSTRUCTION					
Ing. Daniele Cavallo			DATE		
SIGNATURE			DATE		
CONTRACT N°			SUBPROJECT CODE:		
SUBPROJECT CODE:			SCALE		
PROGETTO DEFINITIVO STAZIONE UTENTE			1:100		
OBJECT: TAV 14			REV.		
Modifiche da apportare allo stallo condiviso esistente FW Turna S.r.l.			SHEET		
THIS DRAWING IS THE PROPERTY OF ENIGIE GRILLO SRL AND IS LOANED TO YOU FOR CONSTRUCTION ONLY. IT IS NOT TO BE REPRODUCED OR TRANSMITTED IN ANY FORM OR BY ANY MEANS, ELECTRONIC OR MECHANICAL, INCLUDING PHOTOCOPYING, RECORDING, OR BY ANY INFORMATION STORAGE AND RETRIEVAL SYSTEM, WITHOUT THE WRITTEN PERMISSION OF ENIGIE GRILLO SRL.			841x1600		