

MINISTERO DELL'AMBIENTE E DELLA TUTELA DEL TERRITORIO E DEL MARE
Direzione per le Valutazioni e le Autorizzazioni Ambientali

Oggetto

Proposta di Variante al progetto di cui all'Autorizzazione Unica, Rep. 820 Prot. n.39392 del 29/10/2021 con EEC Solar 2 Srl e Rep. 819 Prot. 39388 del 29/10/2021 con proponente Eucalyptus Srl per la modifica del tracciato della linea elettrica interrata di collegamento dell'impianto FV con la sottostazione elettrica (SSE)

Elaborati

Inquadramento su Ortofoto e CTR dell'area di intervento. Indicazione dello stato di fatto e della proposta progettuale.

Allegato B - 01 data
Inquadramento territoriale Gennaio 2023
Sc. 1:20.000

Committente

EEC Solar 2 S.r.l.
Eucalyptus Energia S.r.l.

PROGETTAZIONE

Ing. Alberto ANTINORI
Ing. Fabio PIRAS




Via G. Randaccio n.49
tel 070 522840 Cagliari

studioantinori@virgilio.it
studioantinori@arubapec.it

Legenda

- Limite comparto campi FV
- Elettrodotto interrato linea MT in variante
- - - Elettrodotto interrato linea MT oggetto di precedente lista di controllo - Rif.
- - - Elettrodotto interrato linea MT indicativo, passante all'interno dei campi FV non oggetto della presente variante
- Elettrodotto interrato linea MT progetto approvato - UT3
- Elettrodotto interrato linea MT progetto approvato - UT4

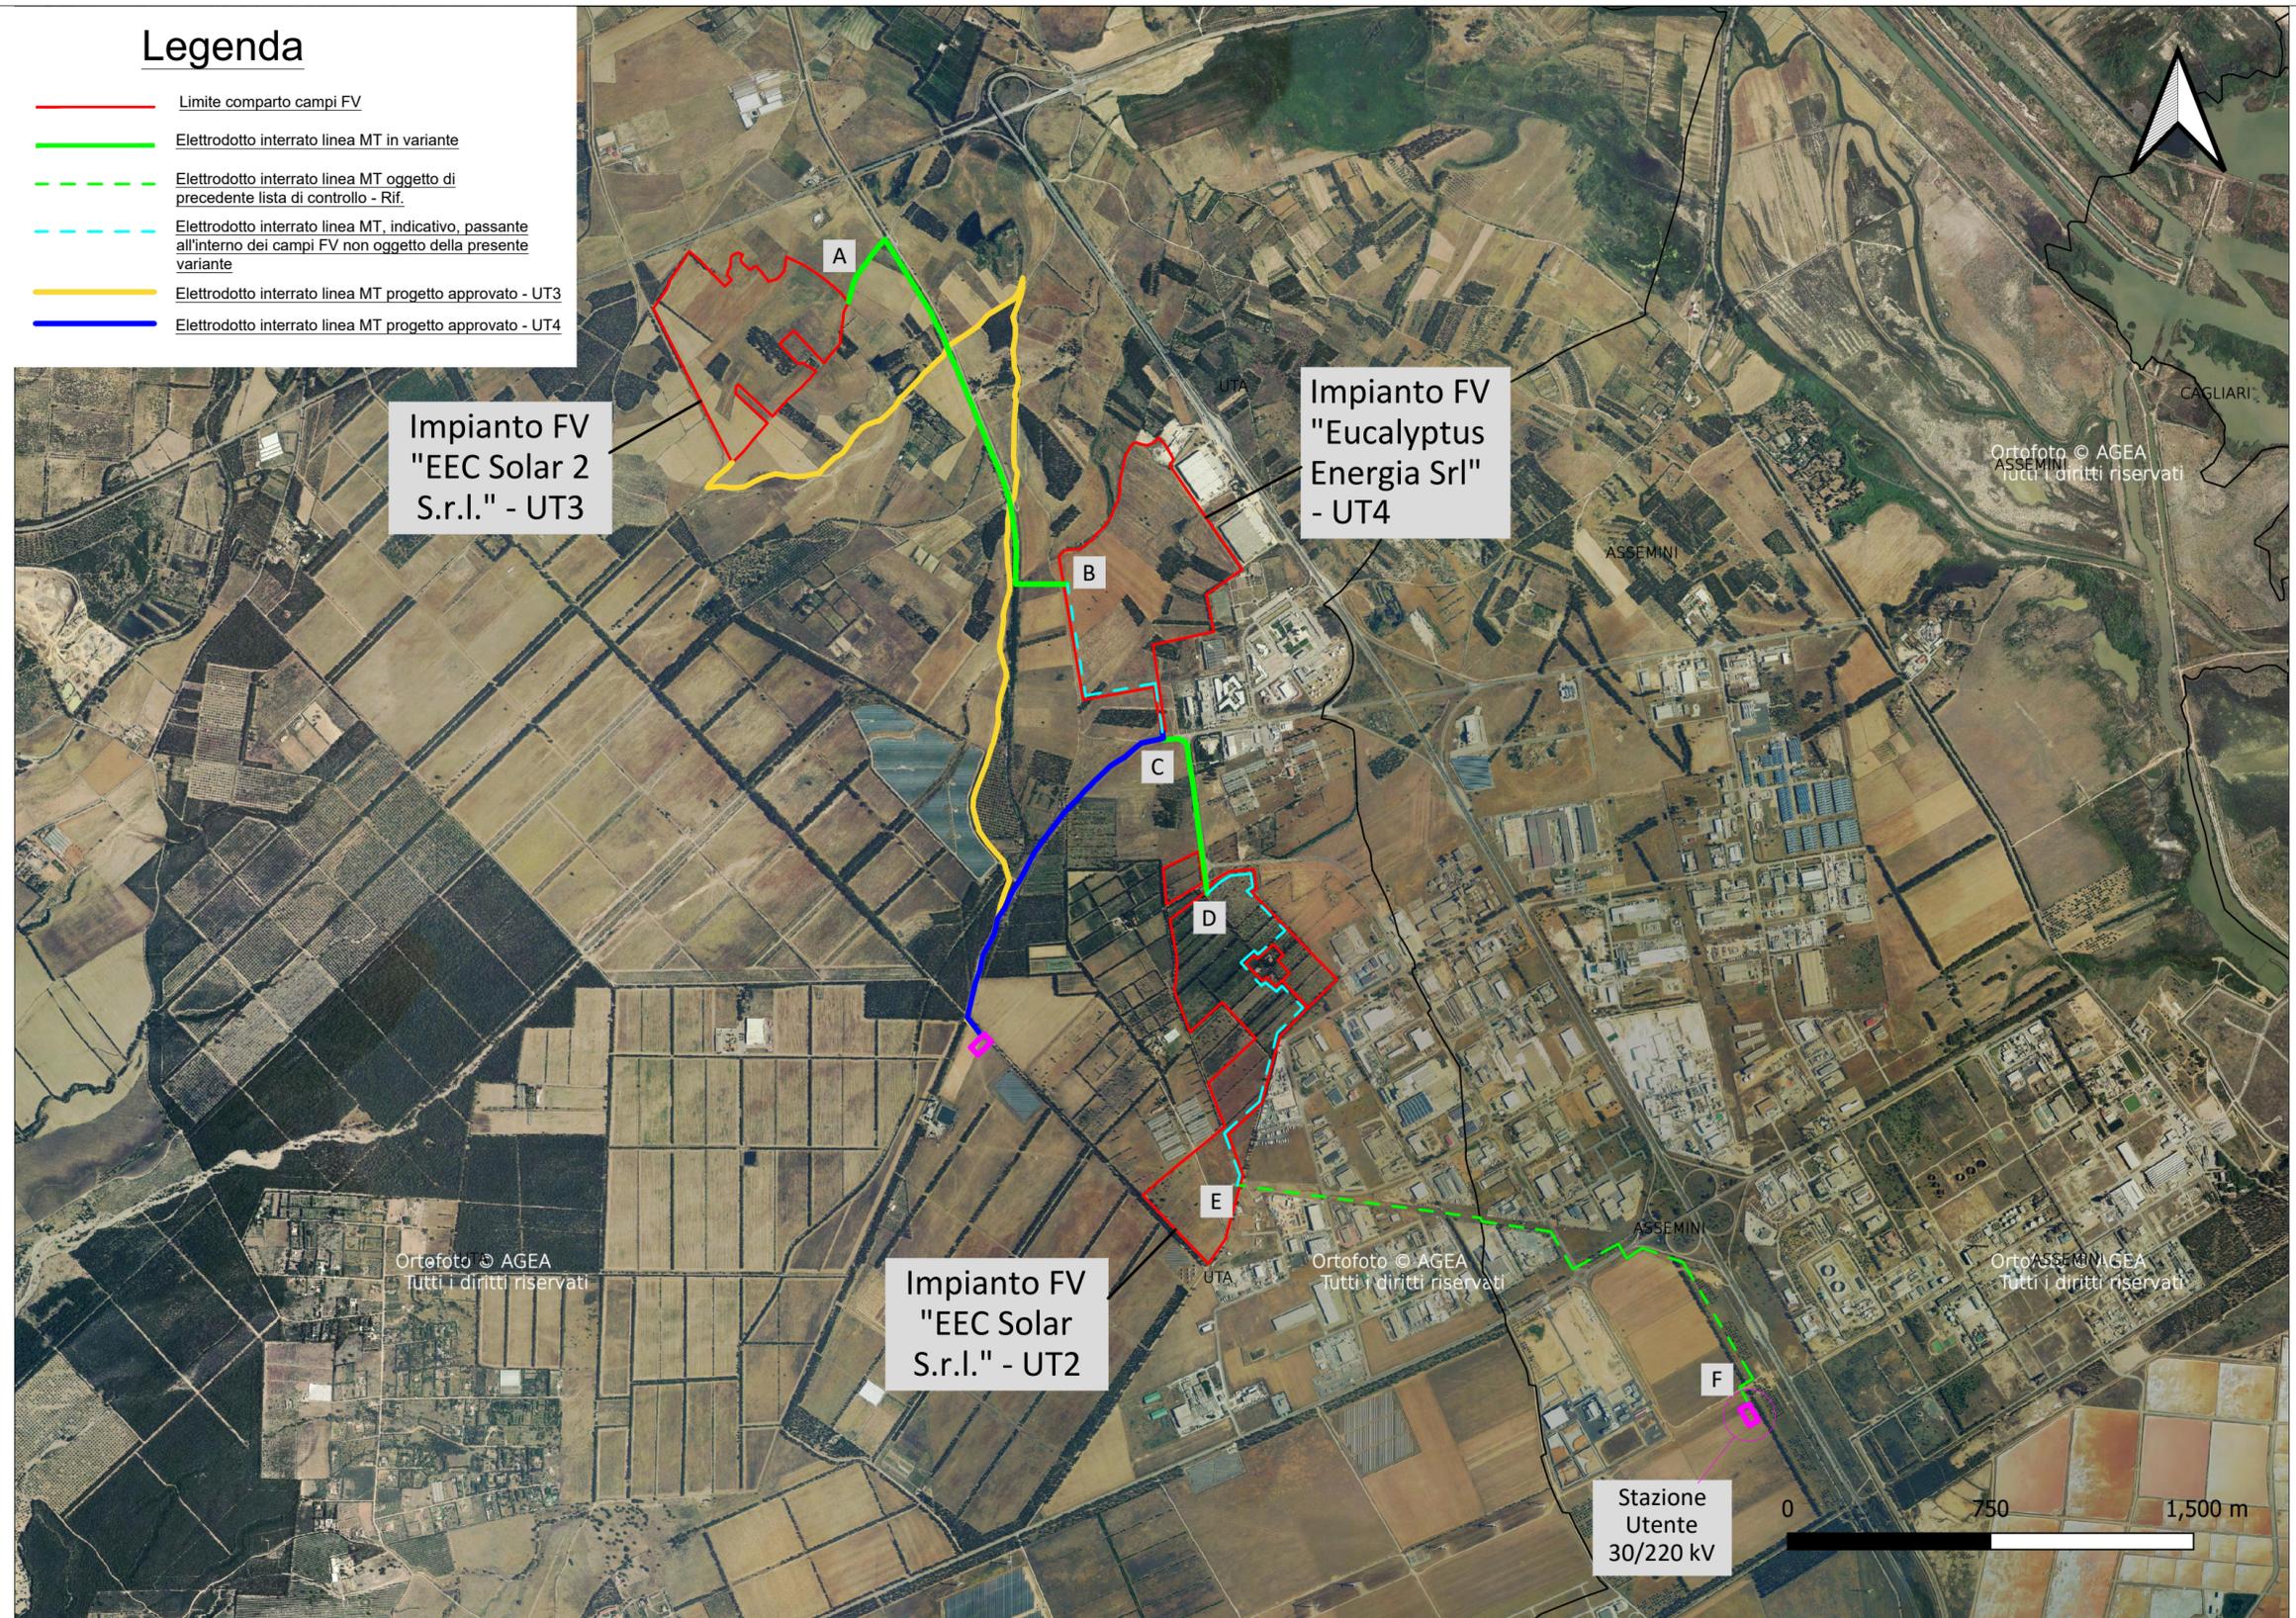

MINISTERO DELL'AMBIENTE E DELLA TUTELA DEL TERRITORIO E DEL MARE
Direzione per le Valutazioni e le Autorizzazioni Ambientali

Oggetto

Proposta di Variante al progetto di cui all'Autorizzazione Unica, Rep. 820 Prot. n.39392 del 29/10/2021 con EEC Solar 2 Srl e Rep. 819 Prot. 39388 del 29/10/2021 con proponente Eucalyptus Srl per la modifica del tracciato della linea elettrica interrata di collegamento dell'impianto FV con la sottostazione elettrica (SSE)

Elaborati

Inquadramento su Ortofoto e CTR dell'area di intervento. Indicazione dello stato di fatto e della proposta progettuale.

Allegato B - 02 data
Inquadramento su CTR Gennaio 2023
Sc. 1:20.000

Committente

EEC Solar 2 S.r.l.
Eucalyptus Energia S.r.l.

PROGETTAZIONE

Ing. Alberto ANTINORI
Ing. Fabio PIRAS



Via G. Randaccio n.49
tel 070 522840 Cagliari

studioantinori@virgilio.it
studioantinori@arubapec.it

Legenda

- Limite comparto campi FV
- Elettrodotto interrato linea MT in variante
- - - Elettrodotto interrato linea MT oggetto di precedente lista di controllo - Rif.
- - - Elettrodotto interrato linea MT, indicativo, passante all'interno dei campi FV non oggetto della presente variante
- Elettrodotto interrato linea MT progetto approvato - UT3
- Elettrodotto interrato linea MT progetto approvato - UT4

