




PIANTA VALLE
SCALA 1:100

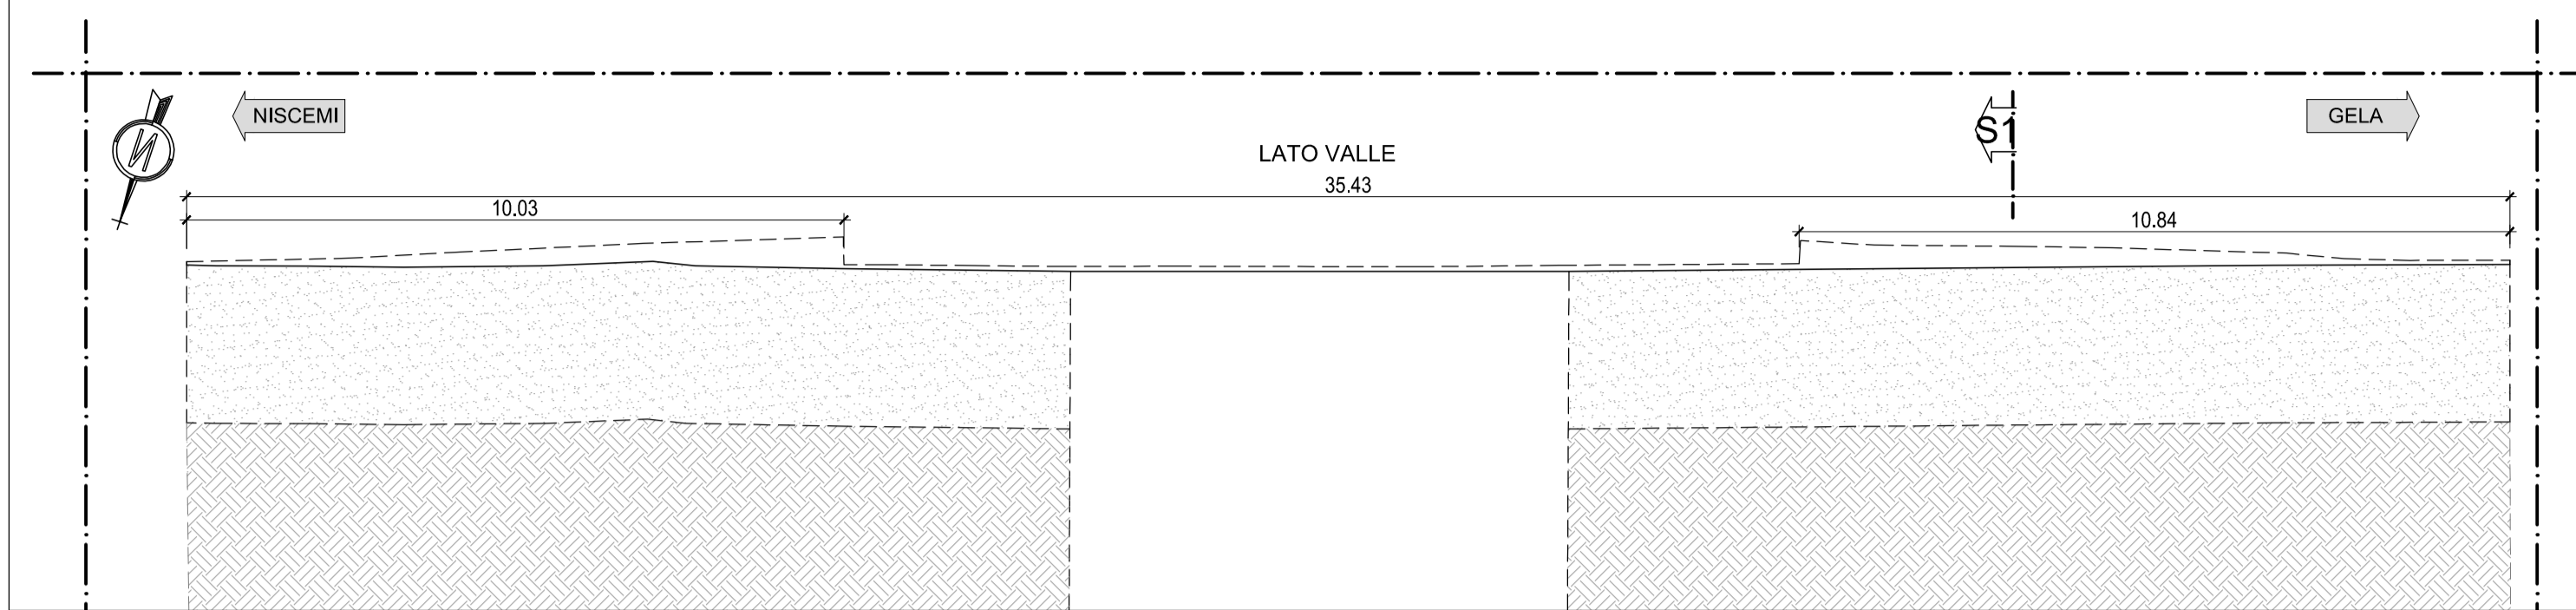


PIANTA MONTE
SCALA 1:100

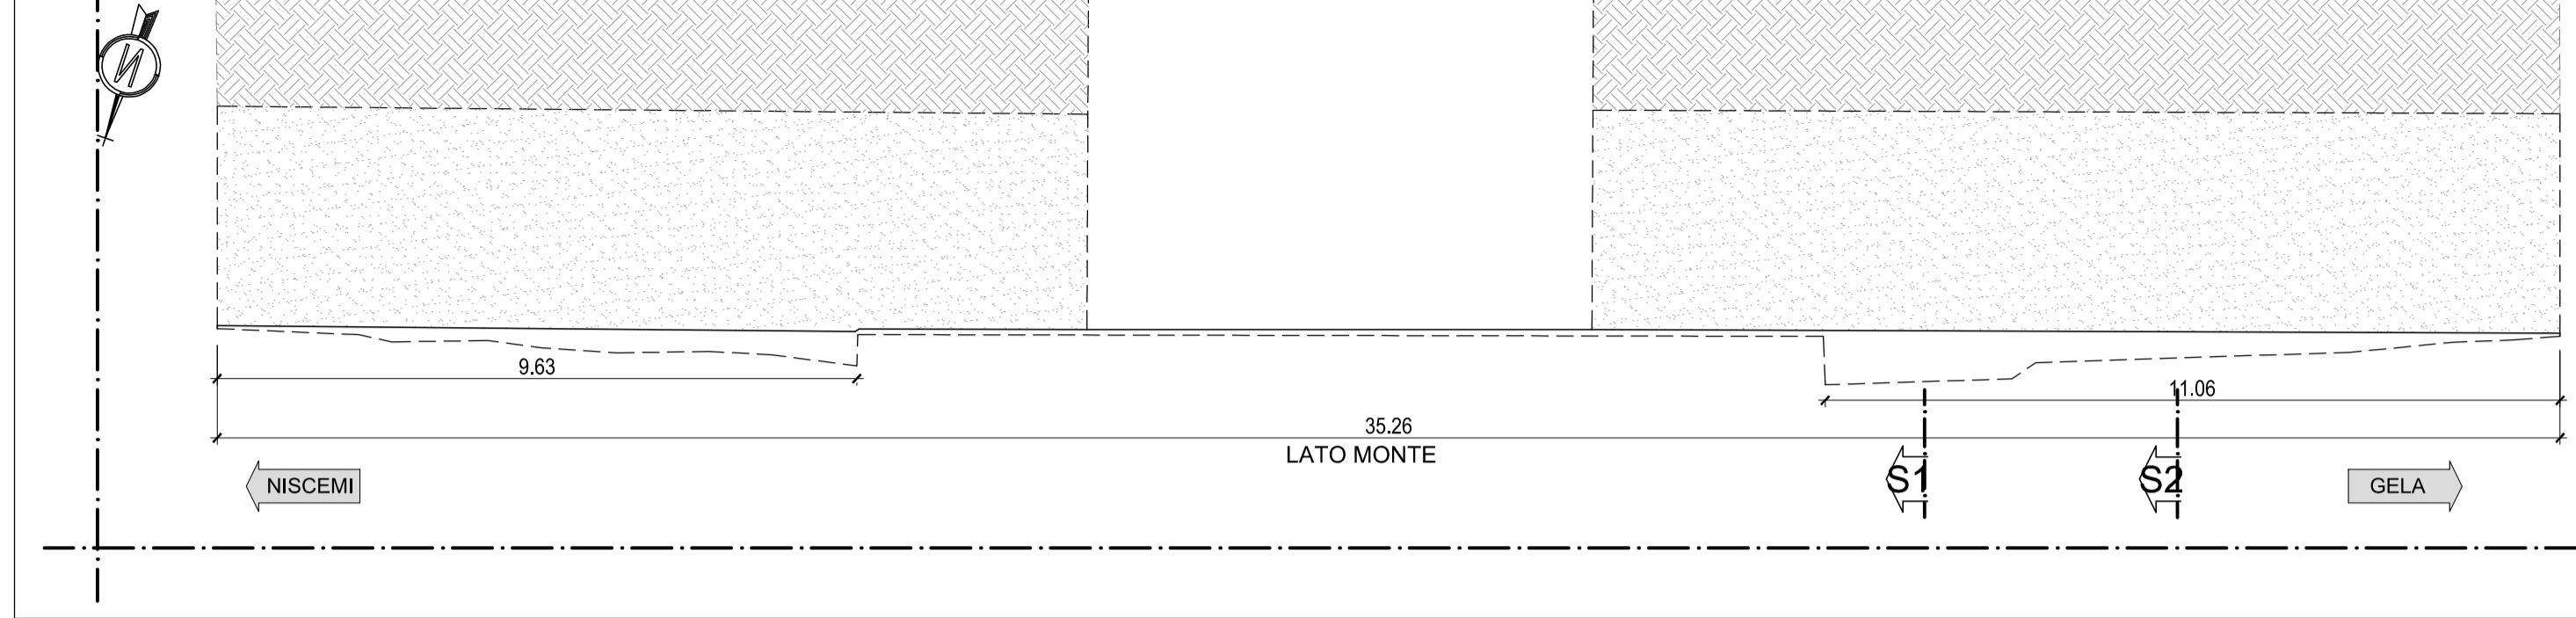

PROSPETTO MONTE
SCALA 1:100

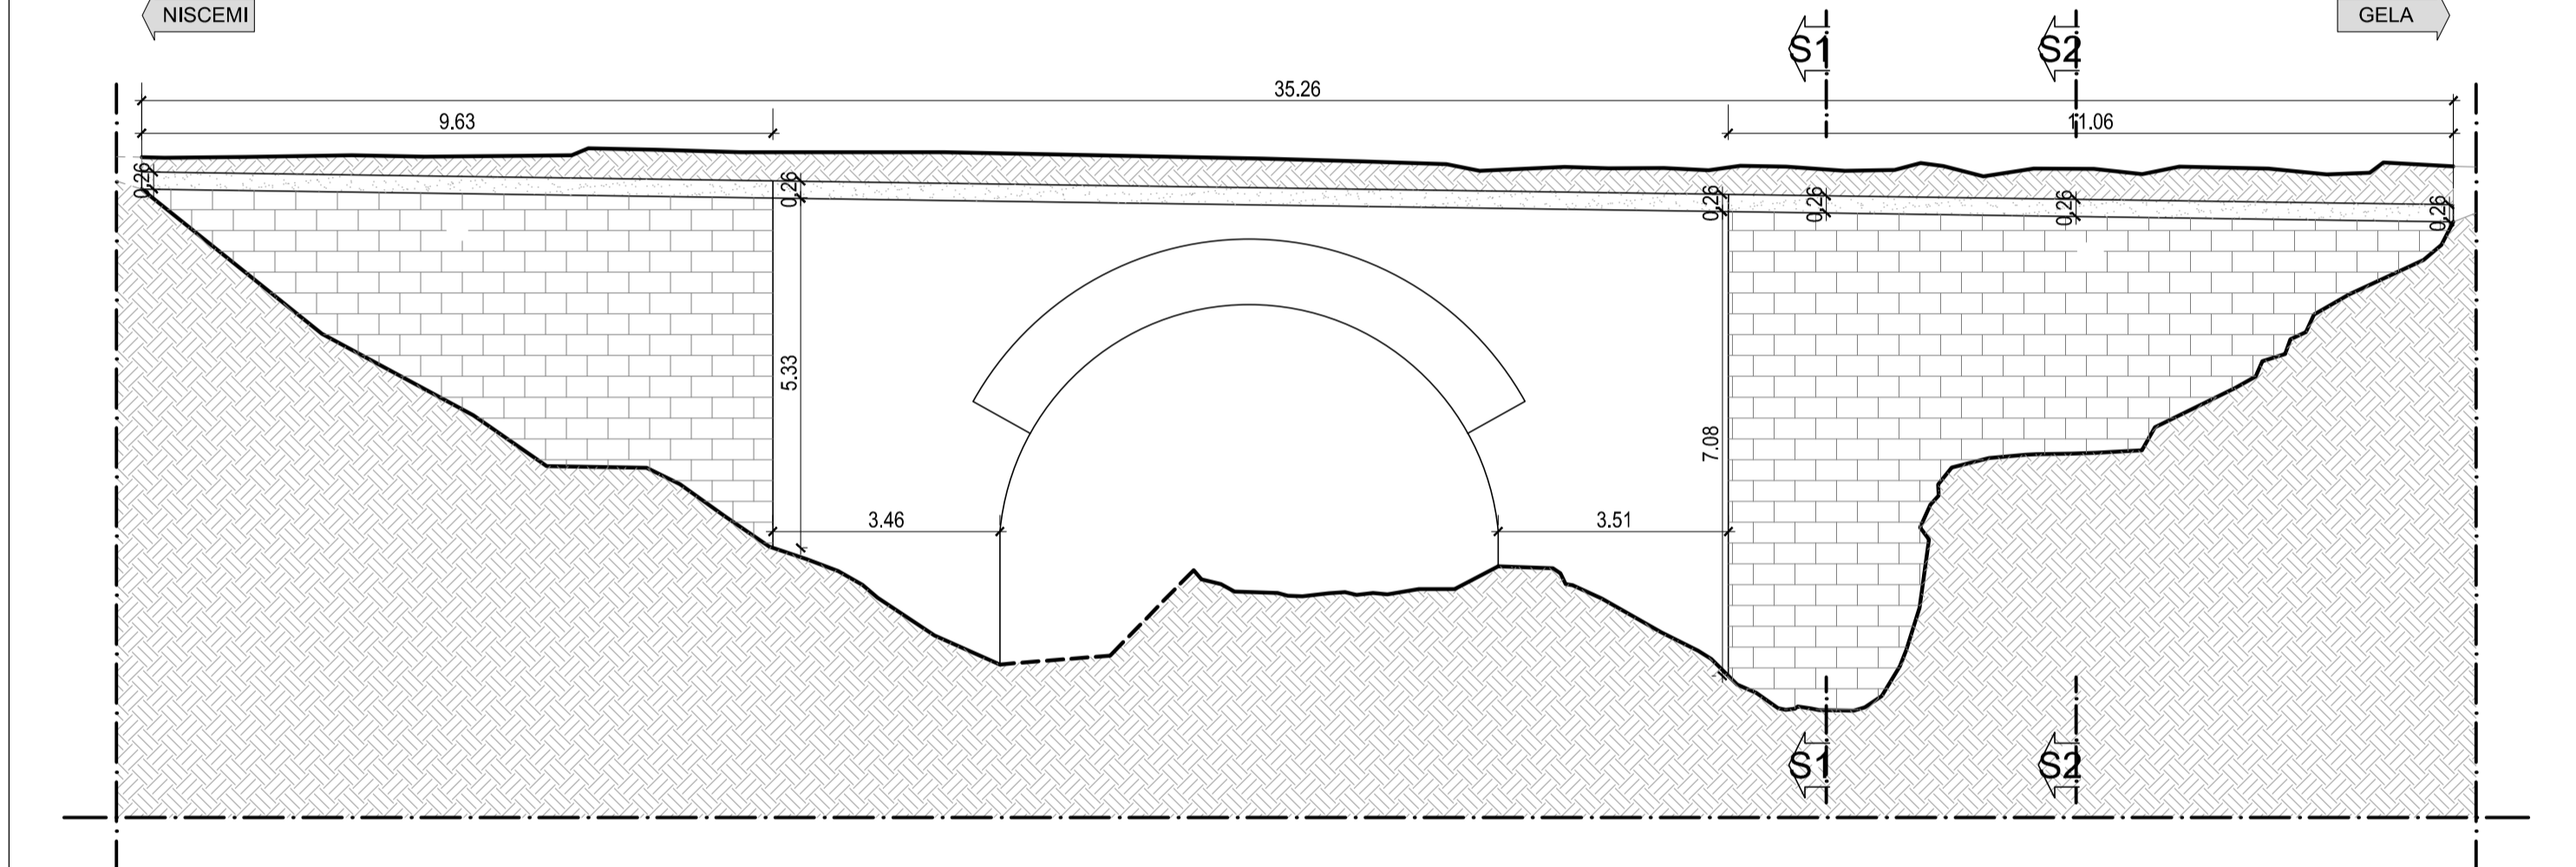

SEZIONE 1 LATO MONTE
SCALA 1:50

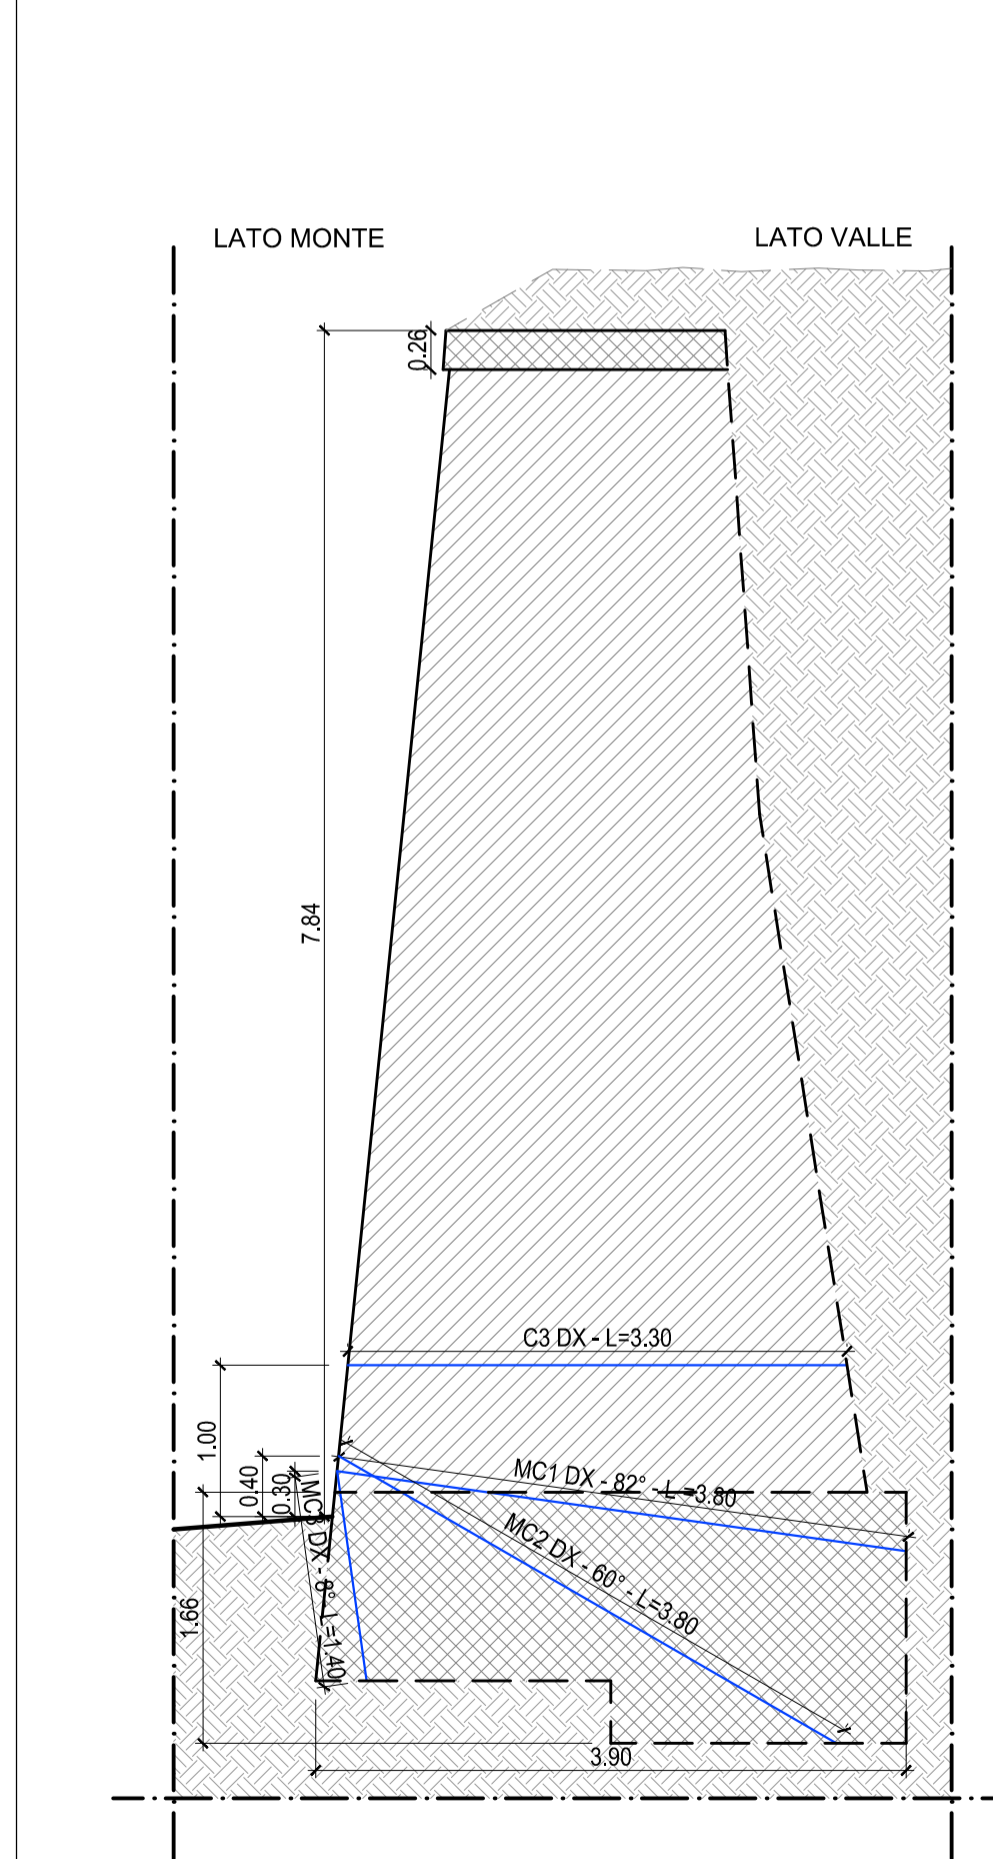

SEZIONE 1 LATO VALLE
SCALA 1:50


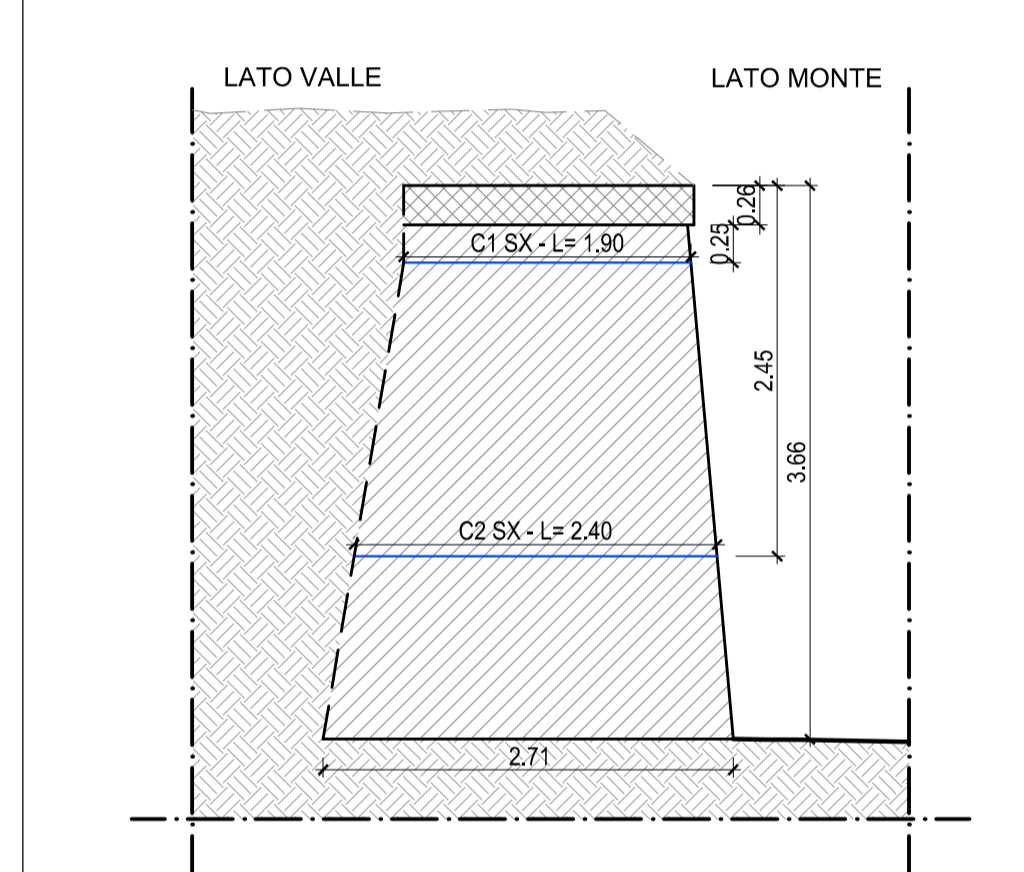


FOTO 1 PROSPETTO

PROSPETTO VALLE
SCALA 1:100

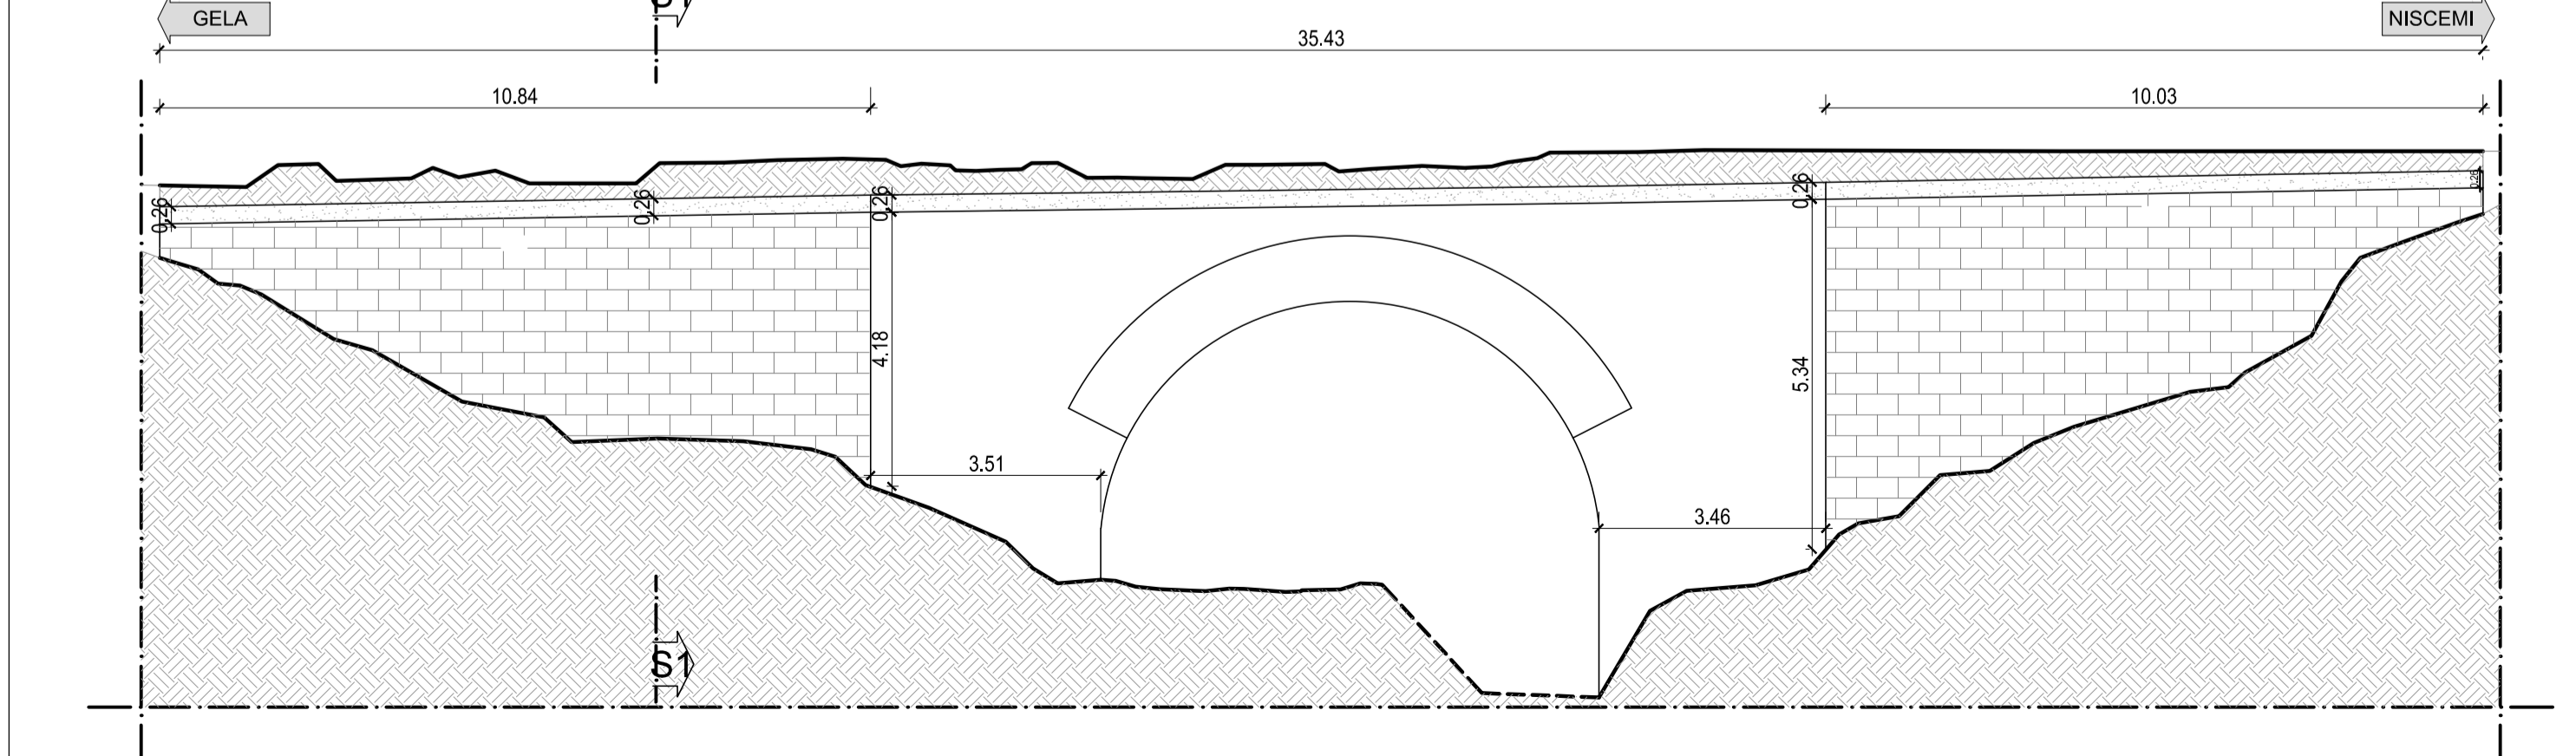

SEZIONE 2 MONTE
SCALA 1:50

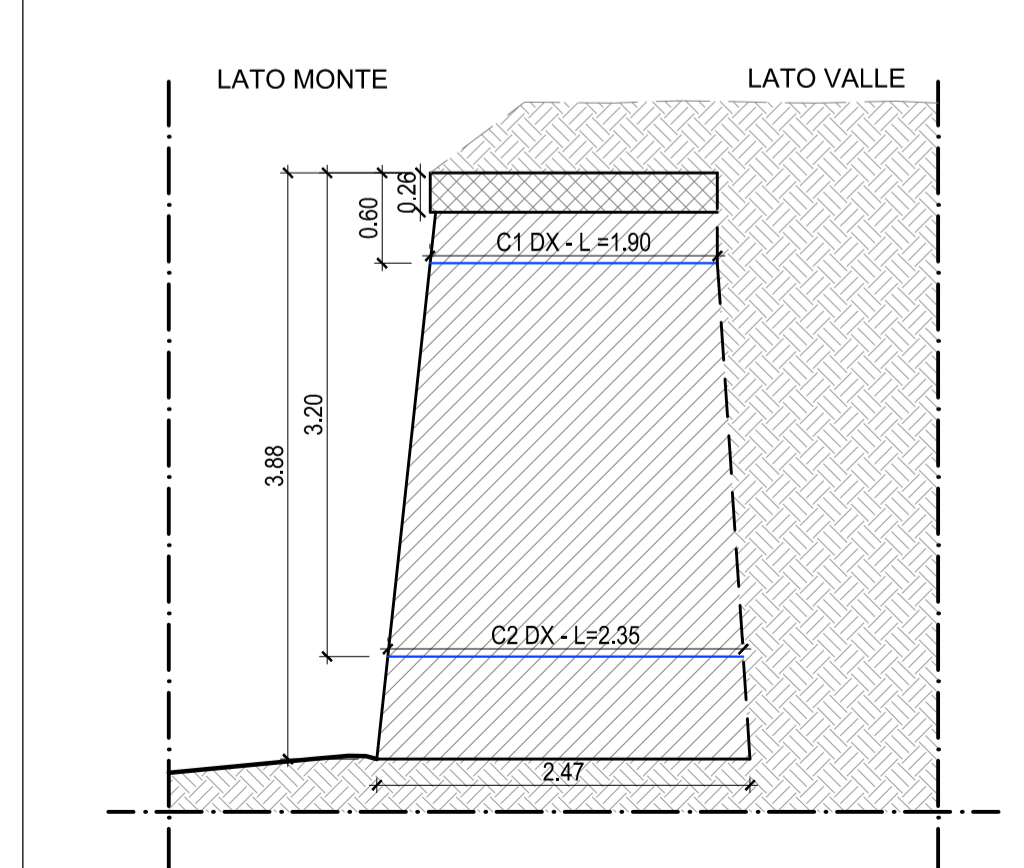


FOTO 2 PROSPETTO

COMMITTENTE:

RETE FERROVIARIA ITALIANA
GRUPPO FERROVIE DELLO STATO ITALIANE

PROGETTAZIONE:

GRUPPO FERROVIE DELLO STATO ITALIANE

LINEA FERROVIARIA CATANIA C.LE - GELA

TRATTA FERROVIARIA CALTAGIRONE - GELA

PROGETTO DI FATTIBILITA' TECNICO ECONOMICA

S.O. PROGETTAZIONE INTEGRATA SUD

RIPRISTINO TRATTA CALTAGIRONE - GELA

LOTTO 2: RIPRISTINO TRATTA NISCEMI - GELA

INDAGINI E RILIEVI OPERE D'ARTE ESISTENTI

Pianta, prospetti e sezioni - MU04 MURO DI SOSTEGNO km 349+769/779

SCALA:
VARIE

COMMESSA	LOTTO	FASE	ENTE	TIPO DOC.	OPERA/DISCIPLINA	PROGR.	REV.
RS6K	00	R	78	PZ	MU0400	001	A

Rev.	Descrizione	Redatto	Data	Verificato	Data	Approvato	Data	Autorizzato Data
A	Emissione definitiva	G. Puleo	Mag. 2022	M.B. Di Prima	Mag. 2022	P. Mosca	Mag. 2022	F. Sacchi Mag. 2022