

FOTO N.1 - PROSPETTO LATO MONTE





FOTO N.2 - PROSPETTO LATO VALLE



FOTO N.3 - SPALLA LATO NISCEMI



FOTO N.4 - SPALLA LATO CALTAGIRONE

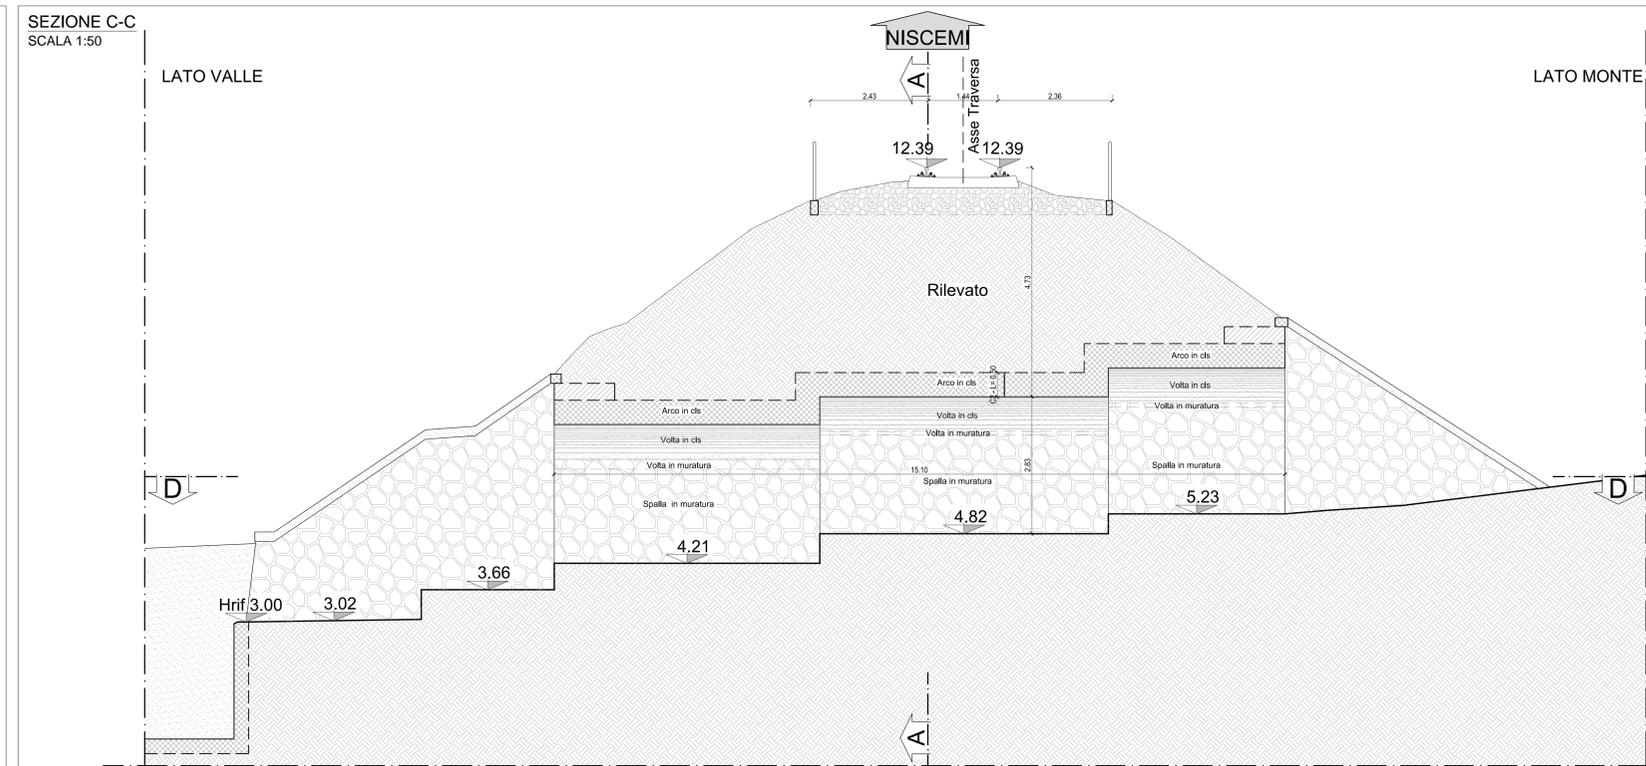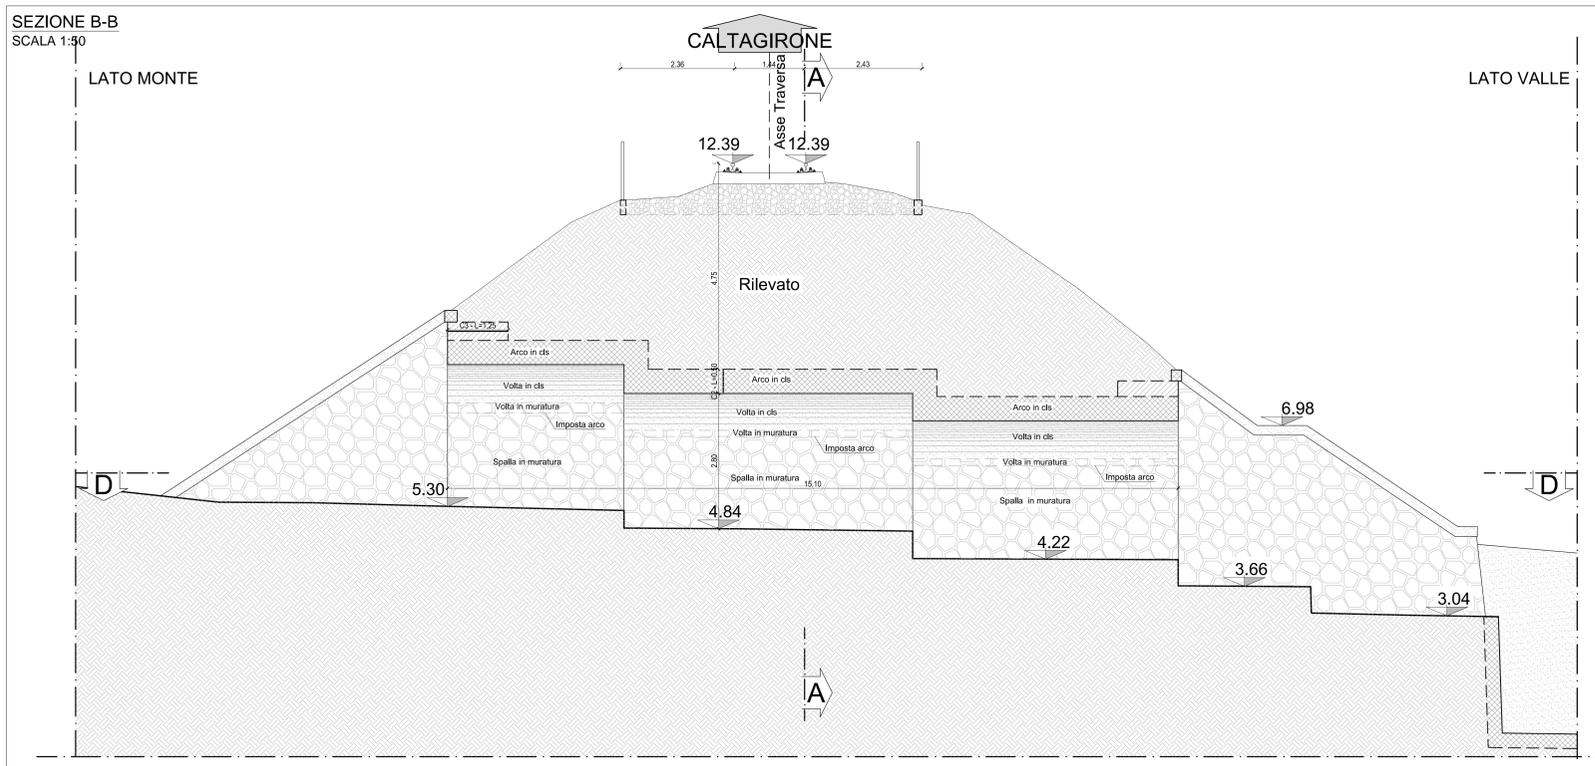

COMMITTENTE:
RFI
RETE FERROVIARIA ITALIANA
GRUPPO FERROVIE DELLO STATO ITALIANO

PROGETTAZIONE:
ITALFERR
GRUPPO FERROVIE DELLO STATO ITALIANO

LINEA FERROVIARIA CATANIA C.LE - GELA
TRATTA FERROVIARIA CALTAGIRONE - GELA
PROGETTO DI FATTIBILITA' TECNICO ECONOMICA
S.O. PROGETTAZIONE INTEGRATA SUD
RIPRISTINO TRATTA CALTAGIRONE - GELA
LOTTO 2: RIPRISTINO TRATTA NISCEMI - GELA

INDAGINI E RILIEVI OPERE D'ARTE ESISTENTI
Pianta, prospetti e sezioni - IN04 - PONTE al km 339+697

SCALA:
VARIE

COMMESSA LOTTO FASE ENTE TIPO DOC. OPERA/DISCIPLINA PROG. REV.
RS6K 00 R 78 PZ IN0400 001 A

Rev.	Descrizione	Redatto	Data	Verificato	Data	Approvato	Data	Autorizzato Data
A	Emissione definitiva	F. Lodi	12/05/2022	M. Berti	12/05/2022	F. Lodi	12/05/2022	12/05/2022

File: RS6K0078PZIN040001A.dwg n. Elab.