




PLANIMETRIA
SCALA 1:100

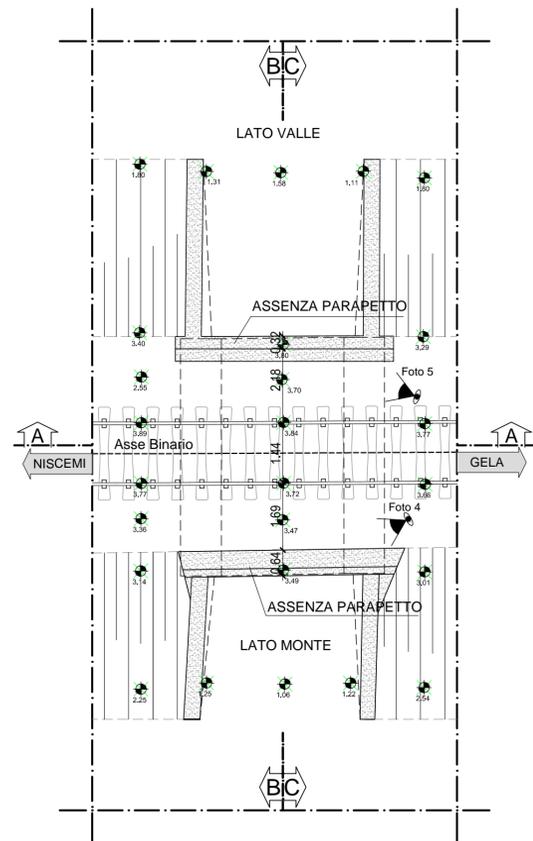

PIANTA - SEZIONE E-E
SCALA 1:100

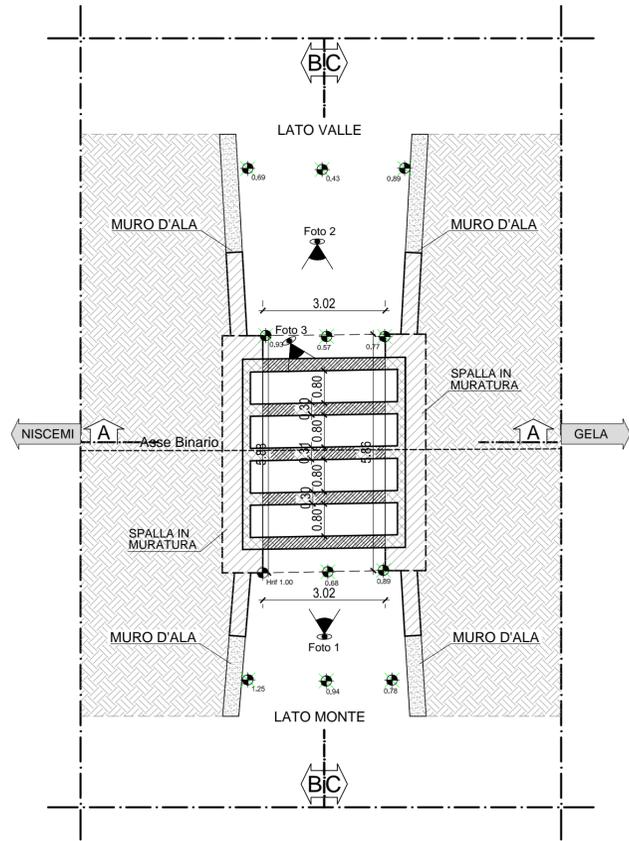

PROSPETTO LATO MONTE
SCALA 1:50

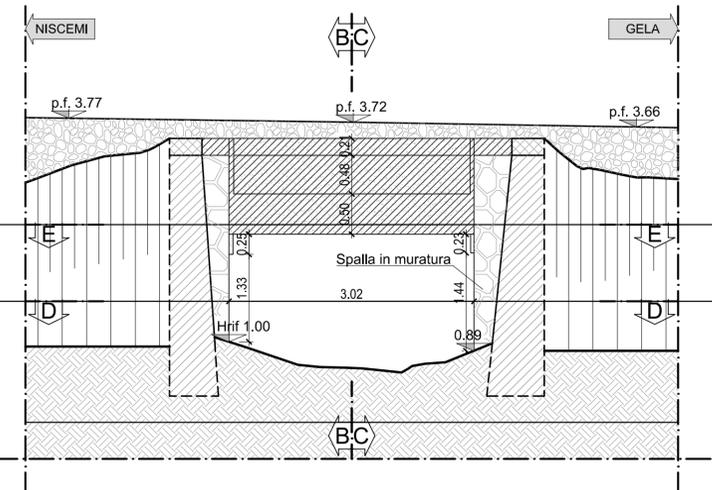

PROSPETTO LATO VALLE
SCALA 1:50

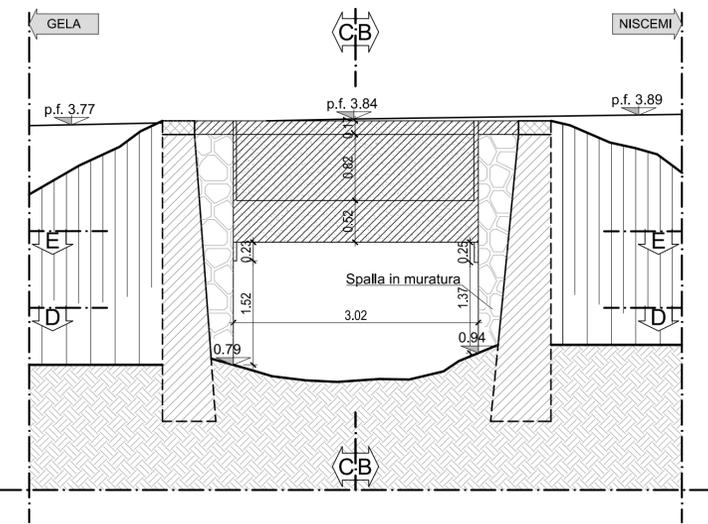


FOTO N.1 - DEGRADO - ESPULSIONE DI CLS - PROSPETTO LATO MONTE



FOTO N.2 - DEGRADO - ESPULSIONE DI CLS - PROSPETTO LATO VALLE



FOTO N.3 - DEGRADO - ESPULSIONE CLS - IMPALCATO (TRAVI IN CA)



FOTO N.5 - DEGRADO - ASSENZA DI PARAPETTO - LATO MONTE

LEGENDA LESIONI PONTI IN C.A. E C.A.P.

- Cls ammalorato
- Espulsione di cls
- Ammaloramento dovuto a infiltrazioni
- Percolazione sulle pile
- Corrosione armature (S=superficie)
- Danni da urti
- Fessurazione



FOTO N.6 - DEGRADO - ASSENZA DI PARAPETTO - LATO VALLE

COMMITTENTE:



PROGETTAZIONE:



LINEA FERROVIARIA CATANIA C.LE - GELA

TRATTA FERROVIARIA CALTAGIRONE - GELA

PROGETTO DI FATTIBILITA' TECNICO ECONOMICA

S.O. PROGETTAZIONE INTEGRATA SUD

RIPRISTINO TRATTA CALTAGIRONE - GELA

LOTTO 2: RIPRISTINO TRATTA NISCEMI - GELA

INDAGINI E RELIEVI OPERE D'ARTE ESISTENTI

Pianta, prospetti e sezioni - IN34 - SOTTOVIA al km 354+190

QUADRO FESSURATIVO - DEFORMATIVO

SCALA:

VARIE

COMMESSA LOTTO FASE ENTE TIPO DOC. OPERA/DISCIPLINA PROGR. REV.

RS6K 00 R 78 PZ IN3400 001 A

Rev.	Descrizione	Redatto	Data	Verificato	Data	Approvato	Data	Autorizzata Data
A	Emissione definitiva	F. Licata	Mag. 2022	M.B. Di Prima	Mag. 2022	P. Mosca	Mag. 2022	F. Sacchi Mag. 2022

File: RS6K00R78PZIN3400001A.dwg

n. Elab.: 2/2