



PLANIMETRIA
SCALA 1:100

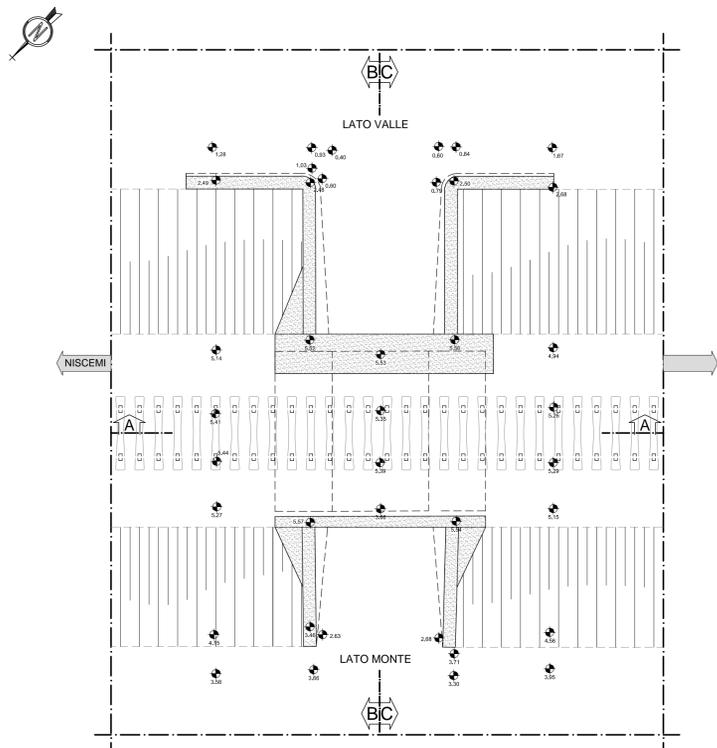

PIANTA - SEZIONE E-E
SCALA 1:100

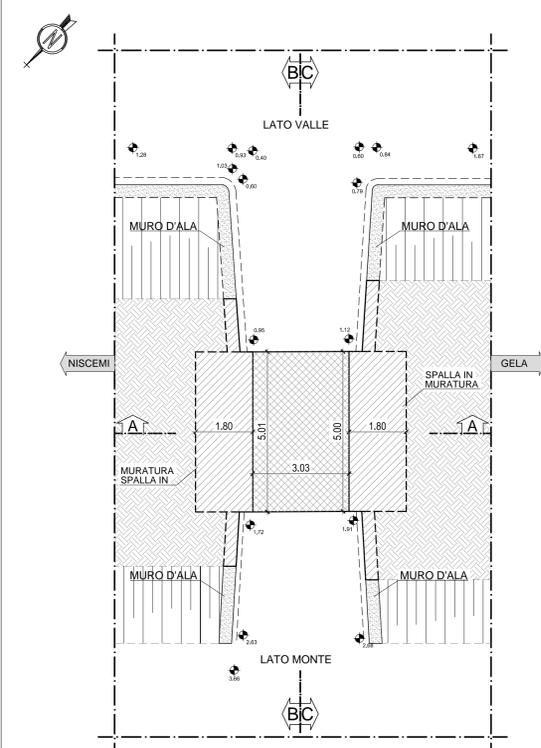

PIANTA - SEZIONE D-D
SCALA 1:100

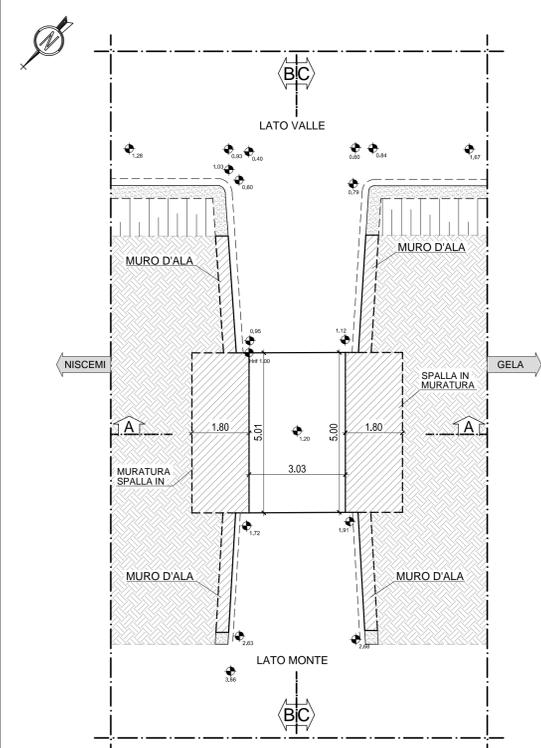


FOTO N.1 - PROSPETTO LATO MONTE



FOTO N.2 - PROSPETTO LATO VALLE



FOTO N.3 - PIANTA PIANO FERRO

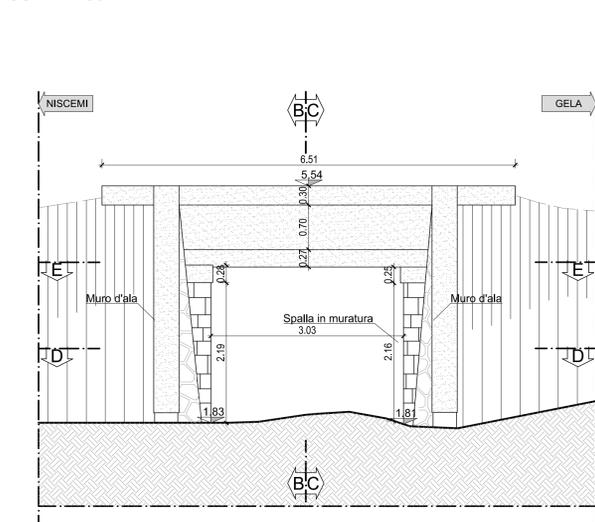


FOTO N.4 - SPALLA LATO NISCEMI

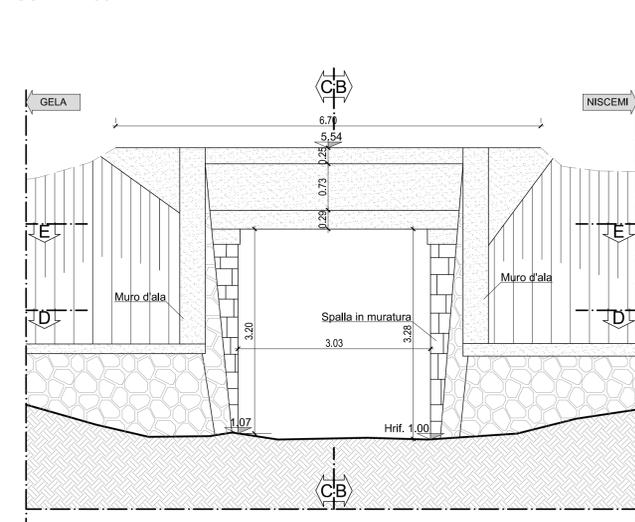


FOTO N.5 - SPALLA LATO GELA


PROSPETTO LATO MONTE
SCALA 1:50




PROSPETTO LATO VALLE
SCALA 1:50




SEZIONE A-A
SCALA 1:50

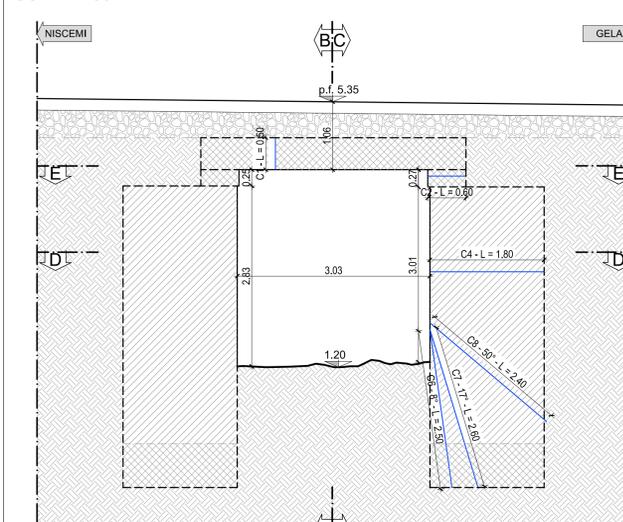

SEZIONE B-B
SCALA 1:50

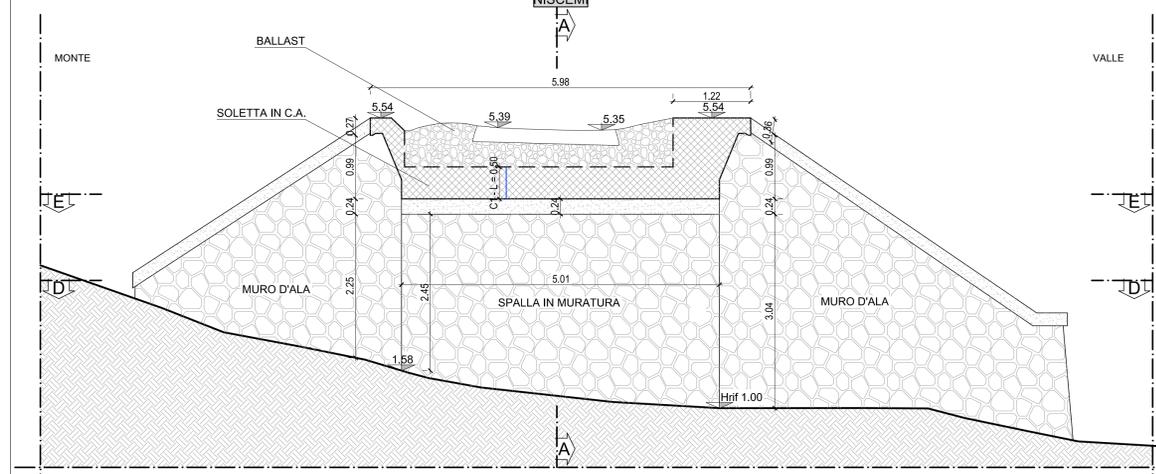

SEZIONE C-C
SCALA 1:50

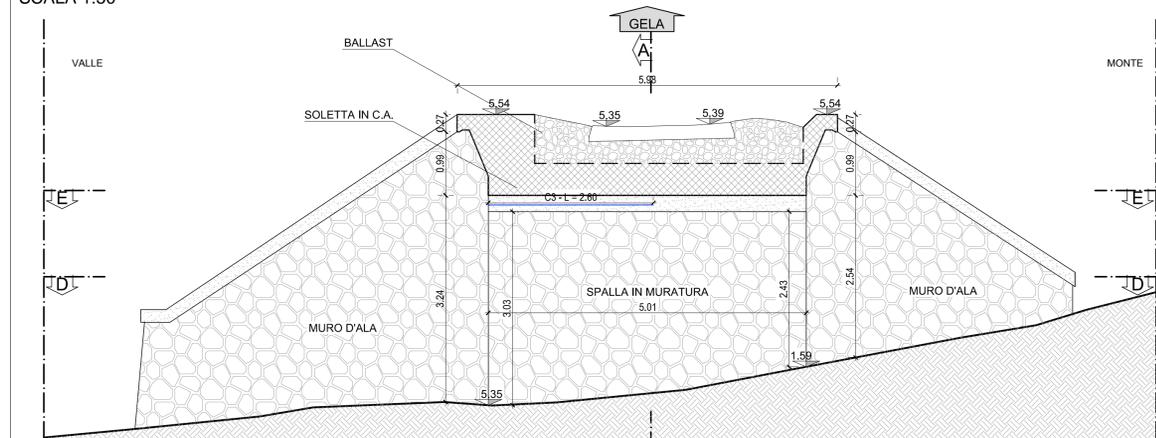

COMMITTENTE:  **SRFI**
RETE FERROVIARIA ITALIANA
GRUPPO FERROVIE DELLO STATO ITALIANE

PROGETTAZIONE:  **ITALFERR**
GRUPPO FERROVIE DELLO STATO ITALIANE

LINEA FERROVIARIA CATANIA C.LE - GELA

TRATTA FERROVIARIA CALTAGIRONE - GELA

PROGETTO DI FATTIBILITA' TECNICO ECONOMICA

S.O. PROGETTAZIONE INTEGRATA SUD

RIPRISTINO TRATTA CALTAGIRONE - GELA

LOTTO 2: RIPRISTINO TRATTA NISCEMI - GELA

INDAGINI E RILIEVI OPERE D'ARTE ESISTENTI

Pianta, prospetti e sezioni – SL05 – Sottopasso al km 346+718

ARCHITETTONICO

SCALA: VARIE

COMMESSA	LOTTO	FASE	ENTE	TIPO DOC.	OPERA/DISCIPLINA	PROGR.	REV.
RS6K	00	R	78	PZ	SL0500	001	A

Rev.	Descrizione	Redatto	Data	Verificato	Data	Approvato	Data	Autorizzato Data
A	Emissione definitiva	F. Uola	Mag. 2022	M.B. Di Prima	Mag. 2022	F. Mosca	Mag. 2022	F. Sestini