

PIANTA - SEZIONE D-D
SCALA 1:100

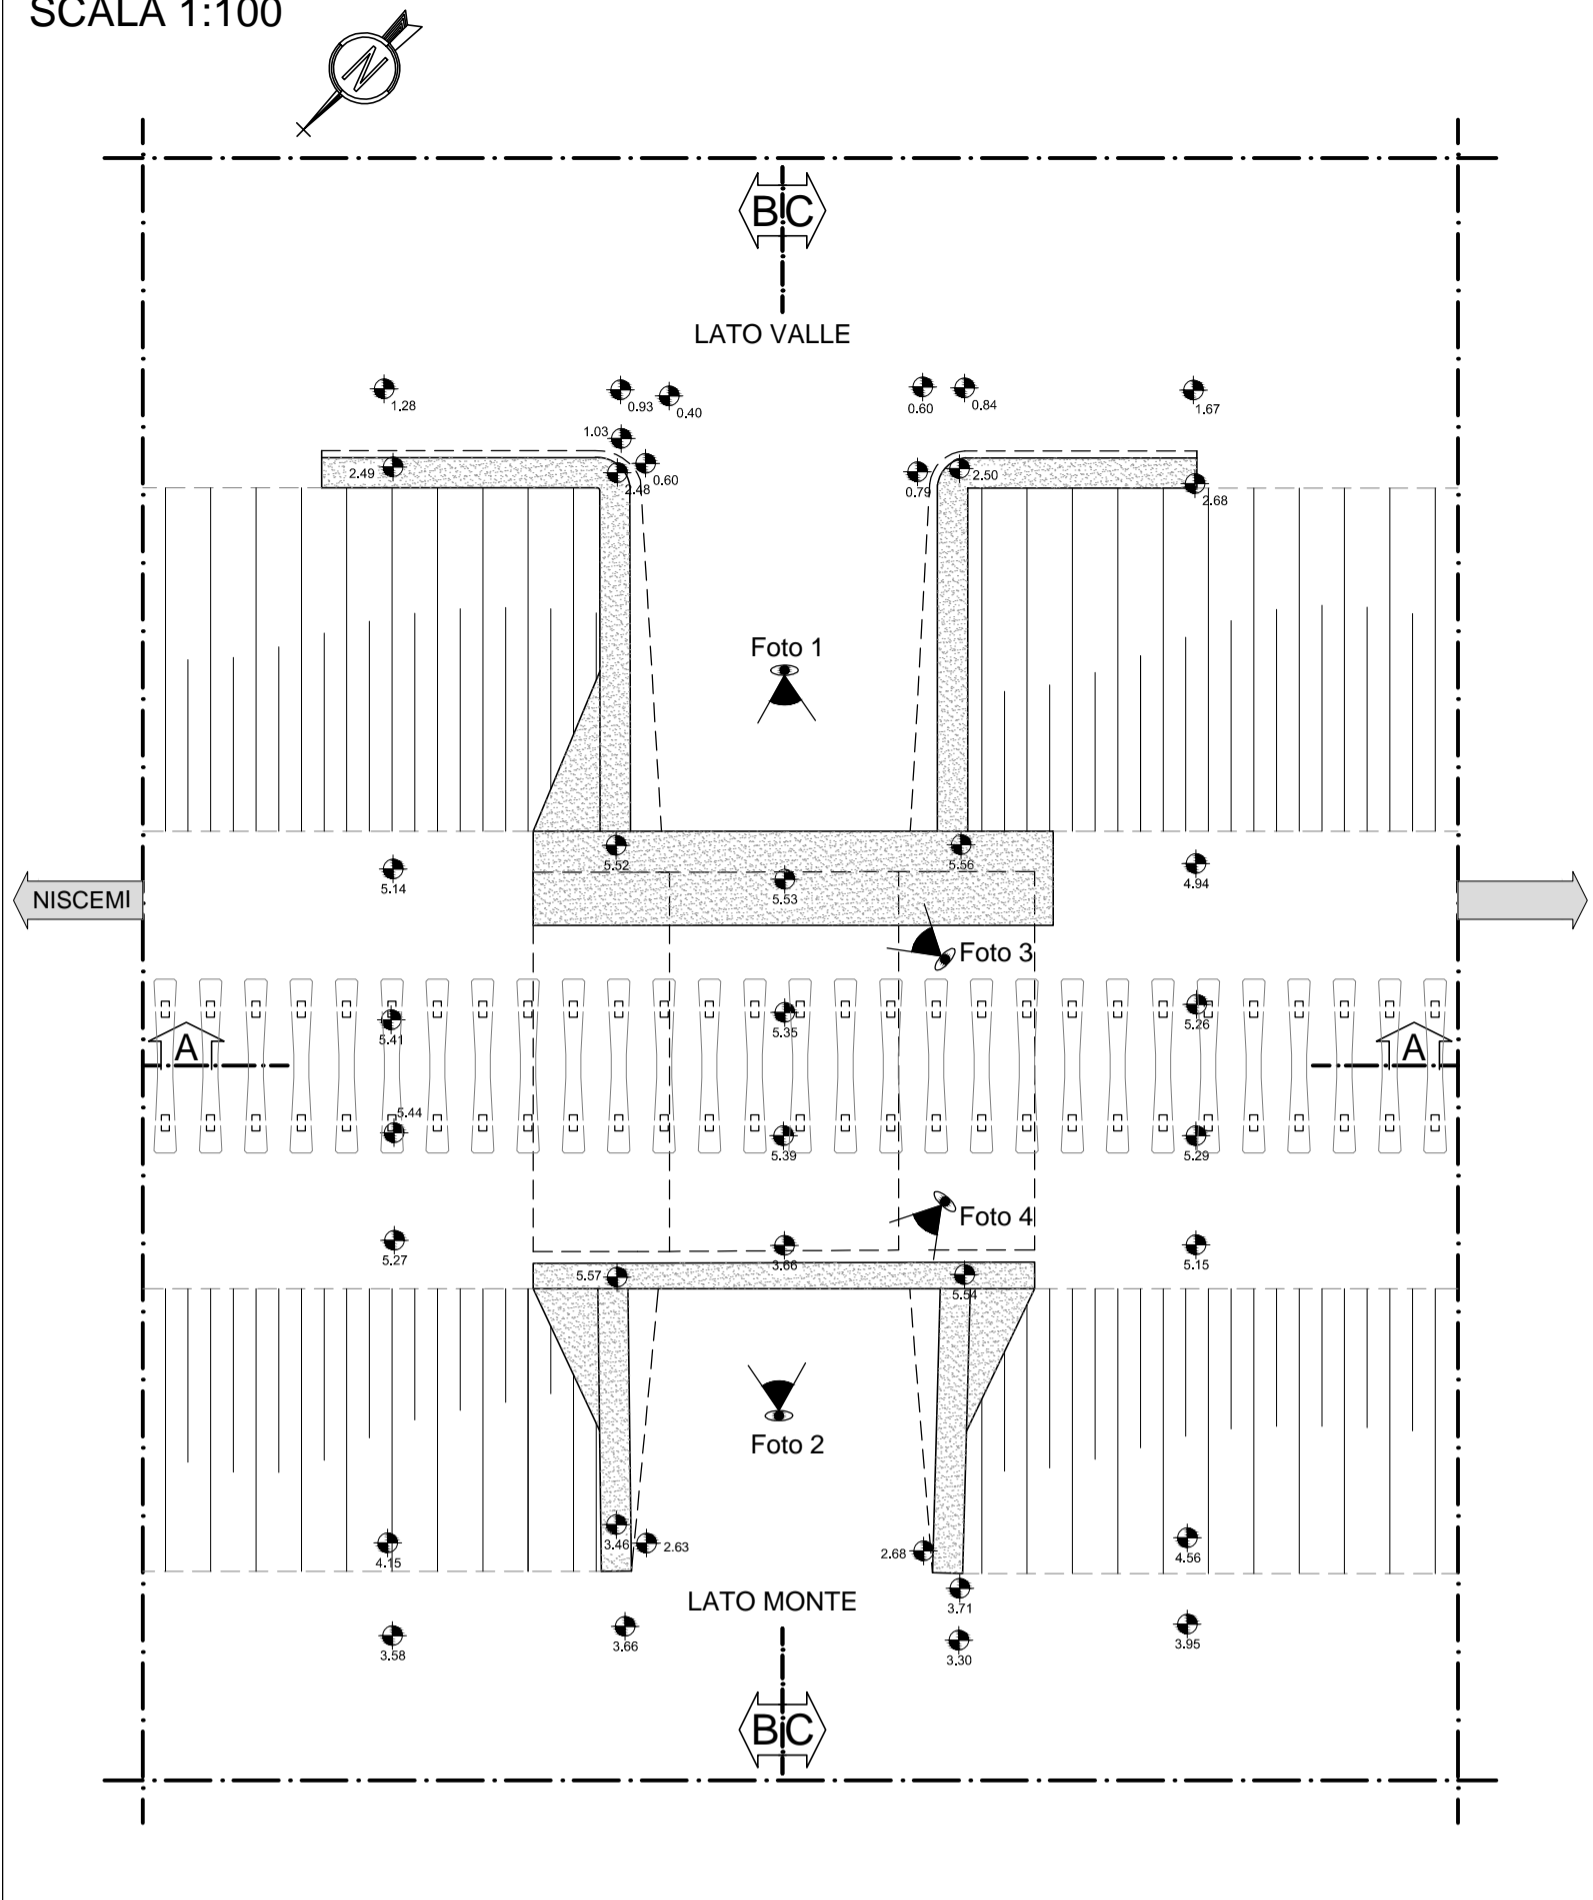


FOTO N.1 - DEGRADO - ESPULSIONI DI CLS - CLS AMMALORATO - PROSPETTO LATO VALLE



FOTO N.2 - DEGRADO - CLS AMMALORATO - PROSPETTO LATO MONTE



FOTO N.3 - DEGRADO - ASSENZA DI PARAPETTO - PROSPETTO LATO VALLE



FOTO N.4 - DEGRADO - ASSENZA DI PARAPETTO - PROSPETTO LATO MONTE


LEGENDA LESIONI PONTI IN MURATURA

- Ammaloramento dovuto a infiltrazioni
- Presenza di muschio o piante
- Fessure lungo le giunzioni
- Danni da urti
- Fessurazione
- Sfornellamento di mattoni
- Percolazione sulle pile


LEGENDA LESIONI PONTI IN C.A. E C.A.P.

- Cls ammalorato
- Espulsione di cls
- Ammaloramento dovuto a infiltrazioni
- Percolazione sulle pile
- Corrosione armature (S=superficie)
- Danni da urti
- Fessurazione

PROSPETTO LATO VALLE
SCALA 1:50

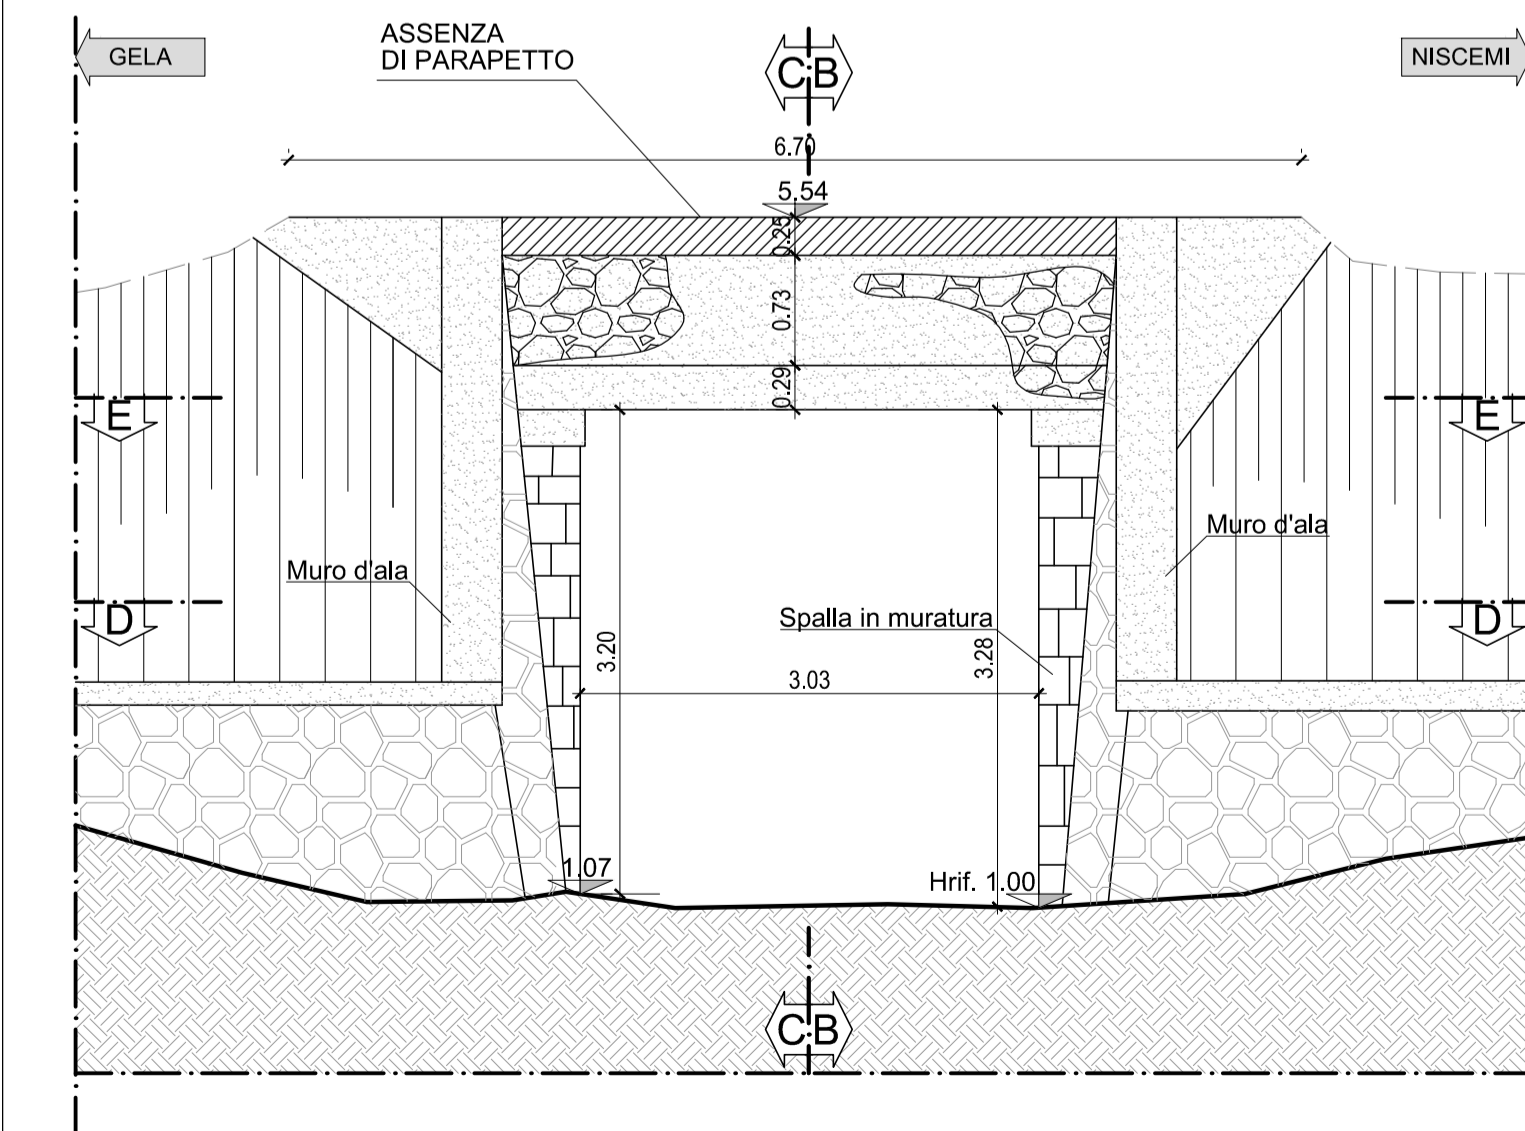

PROSPETTO LATO MONTE
SCALA 1:50

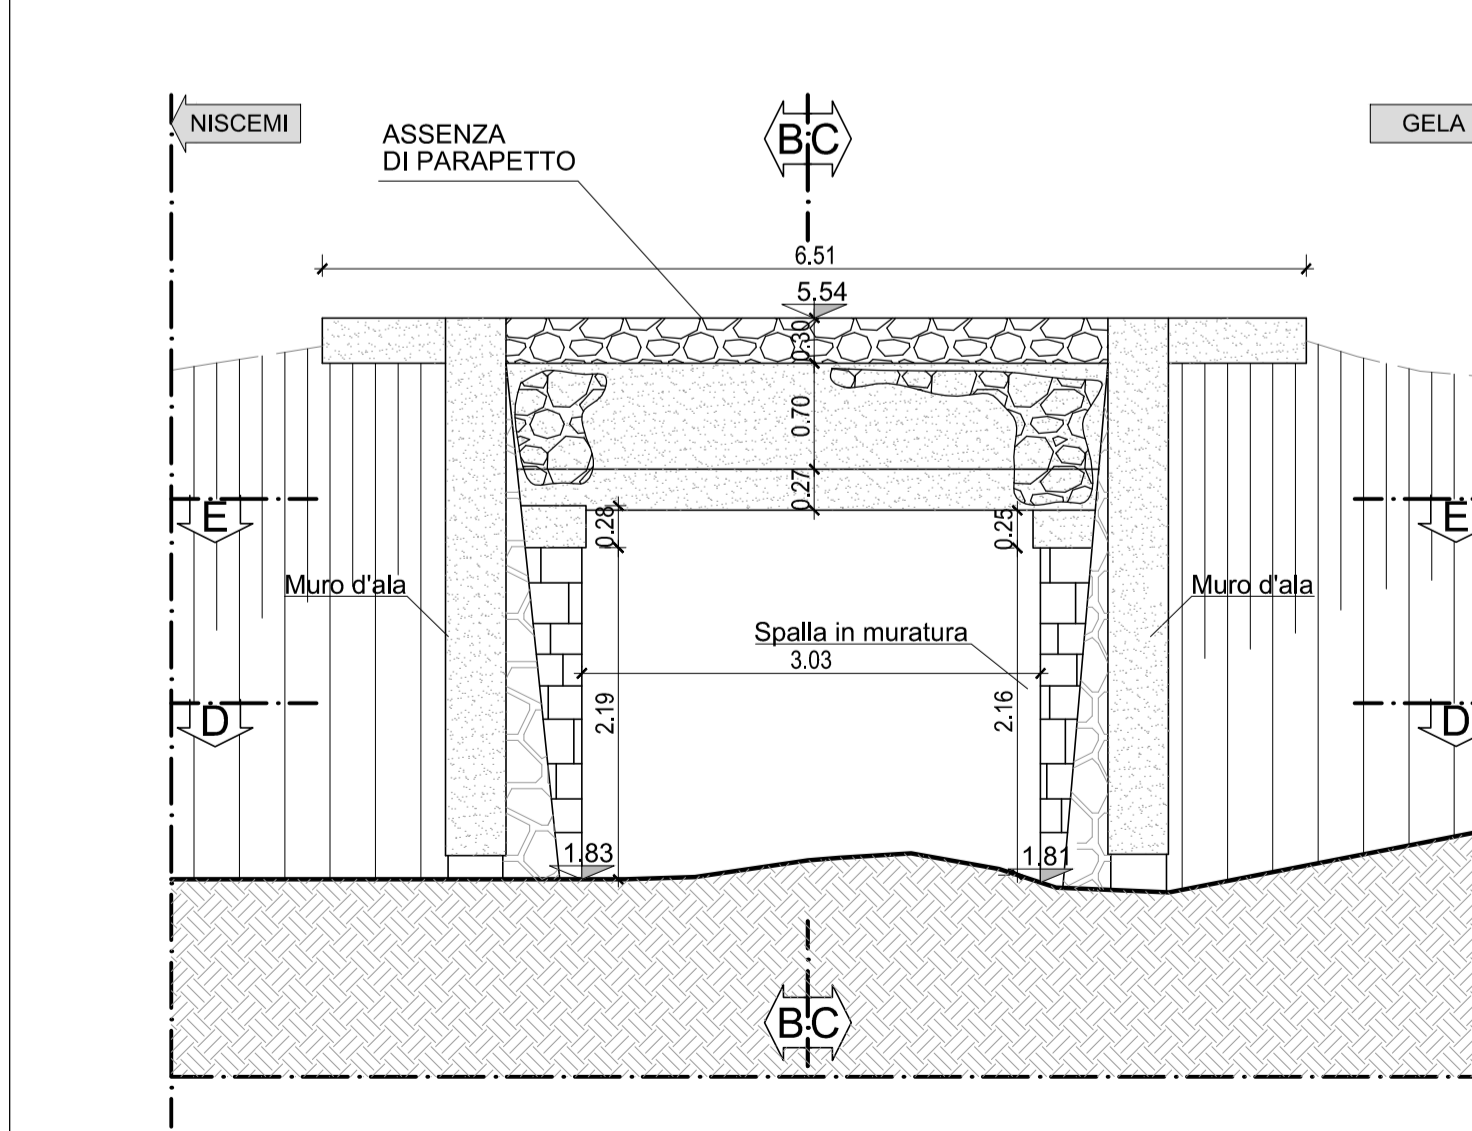

COMMITTENTE:



PROGETTAZIONE:



LINEA FERROVIARIA CATANIA C.LE - GELA

TRATTA FERROVIARIA CALTAGIRONE - GELA

PROGETTO DI FATTIBILITA' TECNICO ECONOMICA

S.O. PROGETTAZIONE INTEGRATA SUD

RIPRISTINO TRATTA CALTAGIRONE - GELA

LOTTO 2: RIPRISTINO TRATTA NISCEMI - GELA

INDAGINI E RILIEVI OPERE D'ARTE ESISTENTI

Pianta, prospetti e sezioni - SL05 - Sottopasso al km 346+718

QUADRO FESSURATIVO - DEFORMATIVO

SCALA:

VARIE

COMMESSA LOTTO FASE ENTE TIPO DOC. OPERA/DISCIPLINA Progr. REV.

RS6K 00 R 78 PZ SL0500 001 A

Rev.	Descrizione	Redatto	Data	Verificato	Data	Approvato	Data	Autorizzato Data
A	Emissione definitiva	F. Licata	Mag. 2022	M.B. Di Prima	Mag. 2022	P. Mosca	Mag. 2022	F. Scudato Mag. 2022 S.O. Progettazione Integrata e Field Engineering P. Mosca Online degli Ispettori Strada n. 337/25 Str. A

File: RS6K00R78PZSL0500001A.dwg

n. Elab.: 2/2