

COMMITTENTE:



PROGETTAZIONE:



LINEA FERROVIARIA CATANIA C.LE - GELA

TRATTA FERROVIARIA CALTAGIRONE - GELA

PROGETTO DI FATTIBILITA' TECNICO ECONOMICA

S.O. OPERE CIVILI

RIPRISTINO TRATTA CALTAGIRONE - GELA

LOTTO 2: RIPRISTINO TRATTA NISCEMI - GELA

VIADOTTI

VI04 - VIADOTTO AL KM 346+911

Relazione riassuntiva della campagna di indagini conoscitive e interpretazione dei dati di laboratorio

SCALA:

-

COMMESSA LOTTO FASE ENTE TIPO DOC. OPERA/DISCIPLINA PROGR. REV.

RS6K 00 R 09 RH VI0400 001 A

Rev.	Descrizione	Redatto	Data	Verificato	Data	Approvato	Data	Autorizzato Data
A	Emissione Esecutiva	MP&A 	Mag. 2022	A.Ferri 	Mag. 2022	P. Mosca 	Mag. 2022	A. Vittozzi

TECNOLAB srl
66026 ORTONA (CH)
Zona Industriale C.da Cucullo
Telefono 085.903 9193 r.a.
Fax 085.903 9202
www.tecnolab.org
e-mail info@tecnolab.org

sede legale 66026 ORTONA (CH)
Zona Industriale C.da Cucullo
Reg. trib. di Chieti 6084
CCIAA di Chieti 99996
P. IVA 01626100695

Concessione Ministero Infrastrutture e Trasporti n.
49410 del 02.10.2002 (art. 20 L. 1086/71)

Rapporto di Prova n. 5244-19-1

del 24/01/2020



**PROVE, RICERCHE
E SPERIMENTAZIONI
SUI MATERIALI
DA COSTRUZIONE**

INDAGINI SU EDIFICI ESISTENTI



**Committente: Italferr – Gruppo Ferrovie dello Stato Italiane
Via G. Galati, 71
00155 Roma (RM)**

**Cantiere: Indagini conoscitive sulle opere d'arte maggiori (ponti in muratura) esistenti
nella tratta Niscemi - Gela (Lotto 2)**

Opera: km 346+911 - Viadotto n. 4

Prove: n. 6 Sondaggi a carotaggio continuo su fondazioni

Allegati: n. 01 RdP (5244-19-1) – Sondaggi a carotaggio continuo su fondazioni

Lo sperimentatore
Diego Del Monte

Il direttore del laboratorio
ing. Marco di Pietro

SOMMARIO

1	premessa	3
2	sondaggi a carotaggio continuo su strutture	4
2.1	normativa di riferimento	4
2.2	strumentazione utilizzata	4
2.3	procedura di prova	5

Documento	Data
5244-19-1	24.01.2020



1 PREMESSA

Nel mese di Dicembre 2019 per incarico di Italferr Gruppo Ferrovie dello Stato Italiane, i tecnici di questo Laboratorio hanno eseguito n. 6 sondaggi a carotaggio continuo su fondazioni relativamente ai lavori aventi ad oggetto “Indagini conoscitive sulle opere d'arte maggiori (ponti in muratura) esistenti nella tratta Niscemi - Gela (Lotto 2)”.

Nel caso specifico il presente documento riporta quanto emerso durante le indagini eseguite presso l’opera d’arte Viadotto n. 4 al km 346+911.



Vista aerea del Viadotto n. 4



Vista del Viadotto n. 4

Documento	Data
5244-19-1	24.01.2020



2 SONDAGGI A CAROTAGGIO CONTINUO SU STRUTTURE

Il carotaggio continuo è una tecnica di perforazione che permette di indagare elevate porzioni di un elemento strutturale e determinarne spessore e stratigrafia.

Il risultato è reso possibile grazie al prelievo di carote di svariati metri di lunghezza che vengono successivamente suddivise in apposite cassette catalogatrici a seconda degli strati che le compongono. In questo modo si va a caratterizzare ogni porzione di materiale prelevato e dunque a determinare la stratigrafia dell'elemento da cui è stata estratta la carota.

2.1 NORMATIVA DI RIFERIMENTO

- Metodica interna.

2.2 STRUMENTAZIONE UTILIZZATA

Per l'esecuzione della perforazione è stata utilizzata una sonda oleodinamica Mori S 15 assemblata su cingoli, con le seguenti caratteristiche:

- coppia massima 750 Kgm
- velocità di rotazione 45:470 rpm
- applicazione a rotopercolazione con martello idraulico Krupp HBS 11
- pompa Triplex litri/bar 80/70
- tiro/spinta 3000 Kg



La perforazione è stata eseguita con l'ausilio di doppio carotiere TS6 in corrispondenza del litotipo di fondazione (muratura) e utilizzo di corone diamantate della Serie 8 e della Serie 6 e con carotieri semplici in corrispondenza dei litotipi sabbiosi e argillosi con utilizzo di corone al Widia serie TC5.

Documento	Data
5244-19-1	24.01.2020



2.3 PROCEDURA DI PROVA

L'operazione di carotaggio è particolarmente delicata in quanto, se non eseguita correttamente, potrebbe compromettere i risultati delle successive analisi del materiale prelevato.

Una volta individuata la zona adatta si è proceduto con le operazioni di prelievo, effettuate mediante carotaggio continuo a circolazione di acqua con corona diamantata. Si è proceduto dalla superficie verso l'interno dell'elemento oggetto d'indagine.

Le carote, una volta estratte, sono state suddivise in apposite cassette catalogatrici ed i dati acquisiti sono stati registrati su un apposito modello.

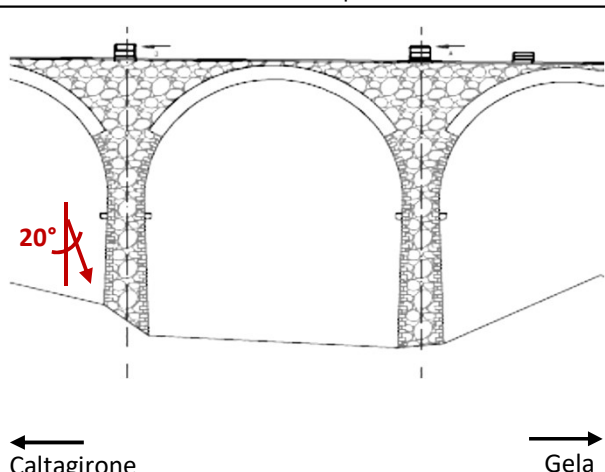


Documento	Data
5244-19-1	24.01.2020



Allegato al RdP D-5244-19-1

Sondaggio n. 1

Committente:	Italferr - Gruppo Ferrovie dello Stato Italiane
Cantiere:	Indagini conoscitive sulle opere d'arte maggiori (ponti in muratura) esistenti nella tratta Niscemi - Gela (Lotto 2)
Opera:	Viadotto n. 4 al km 346+911
ID campione:	C6
Data del prelievo:	15/12/2019
Parte d'opera:	Pila 2
Punto di prelievo:	Fondazione
Lunghezza del prelievo:	[cm] 1000
Diametro del prelievo:	[cm] 9

Profondità [cm]	Spessore [cm]	Descrizione	Ubicazione del prelievo
50	100	Roccia mista a calcestruzzo non legati	
100			
200	260	Calcestruzzo	
300			
360			
400	140	Materiale sciolto	
500			0 - 500 [cm]
600	200	Materiale sciolto	
700			500 - 1000 [cm]
800	300	Argilla	
900			
1000			

Note

Presenti al prelievo: n.d.

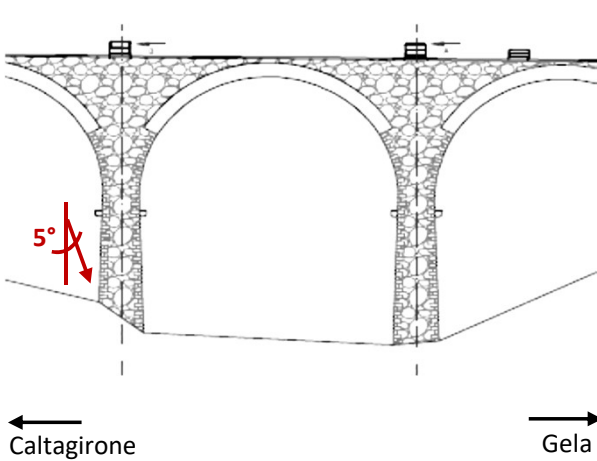


 Lo Sperimentatore
Diego Del Monte

 Il Direttore del Laboratorio
Ing. Marco Di Pietro

Allegato al RdP D-5244-19-1

Sondaggio n. 2

Committente:	Italferr - Gruppo Ferrovie dello Stato Italiane
Cantiere:	Indagini conoscitive sulle opere d'arte maggiori (ponti in muratura) esistenti nella tratta Niscemi - Gela (Lotto 2)
Opera:	Viadotto n. 4 al km 346+911
ID campione:	C5
Data del prelievo:	15/12/2019
Parte d'opera:	Pila 2
Punto di prelievo:	Fondazione
Lunghezza del prelievo:	[cm] 1000
Diametro del prelievo:	[cm] 9

Profondità [cm]	Spessore [cm]	Descrizione	Ubicazione del prelievo	
50	150	Terreno		
100				
200	150			
	50	Materiale sciolto		
	200	20		Roccia compatta
300	270	50		Materiale sciolto misto a calcestruzzo non legati
	300			
400	130	Roccia		Cassette catalogatrici 0 - 500 [cm] 
	400			
500	460	60		Roccia non compatta
	500	40	Terreno misto a materiale lapideo	
600	200	Materiale lapideo non legato	500 - 1000 [cm] 	
	700			
700	700			
800	730	30	Calcestruzzo non compatto	
	800			
900	270	Argilla		
	900			
1000	1000			

Note

Presenti al prelievo: n.d.

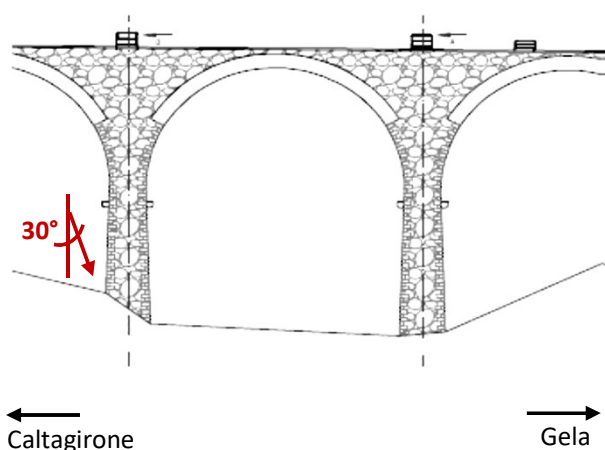


 Lo Sperimentatore
 Diego Del Monte

 Il Direttore del Laboratorio
 Ing. Marco Di Pietro

Allegato al RdP D-5244-19-1

Sondaggio n. 3

Committente:	Italferr - Gruppo Ferrovie dello Stato Italiane
Cantiere:	Indagini conoscitive sulle opere d'arte maggiori (ponti in muratura) esistenti nella tratta Niscemi - Gela (Lotto 2)
Opera:	Viadotto n. 4 al km 346+911
ID campione:	C7
Data del prelievo:	16/12/2019
Parte d'opera:	Pila 2
Punto di prelievo:	Fondazione
Lunghezza del prelievo:	[cm] 1000
Diametro del prelievo:	[cm] 9

Profondità [cm]	Spessore [cm]	Descrizione	Ubicazione del prelievo
50	100	Roccia mista a calcestruzzo non legati	
100			
200	400	Calcestruzzo	
300			
400			
500	500	#	
600	200	Calcestruzzo	
700	700	Terreno	
800	300		
900			
1000	1000		

Note

Presenti al prelievo: n.d.

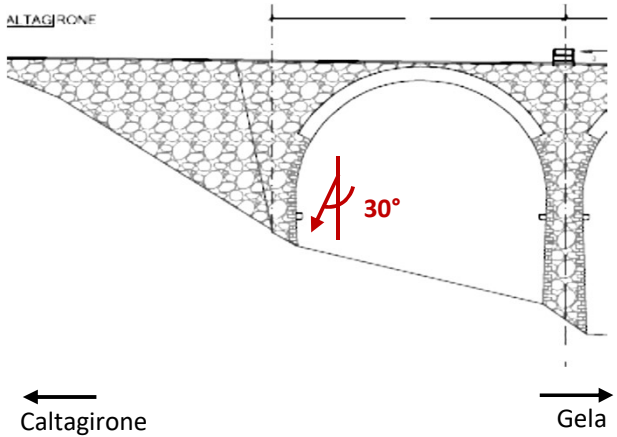



 Lo Sperimentatore
 Diego Del Monte

 Il Direttore del Laboratorio
 Ing. Marco Di Pietro

Allegato al RdP D-5244-19-1

Sondaggio n. 1

Committente:	Italferr - Gruppo Ferrovie dello Stato Italiane
Cantiere:	Indagini conoscitive sulle opere d'arte maggiori (ponti in muratura) esistenti nella tratta Niscemi - Gela (Lotto 2)
Opera:	Viadotto n. 4 al km 346+911
ID campione:	C6
Data del prelievo:	16/12/2019
Parte d'opera:	Spalla lato Caltagirone
Punto di prelievo:	Fondazione
Lunghezza del prelievo:	[cm] 1000
Diametro del prelievo:	[cm] 9

Profondità [cm]	Spessore [cm]	Descrizione	Ubicazione del prelievo	
				
50	300	Terreno		
100				
200				
300	300	Roccia poco compatta		
1000	1000	Argilla		

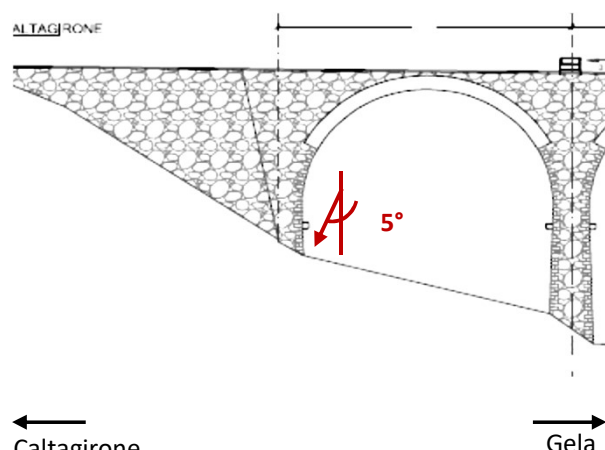


Note

Presenti al prelievo: n.d.

Allegato al RdP D-5244-19-1

Sondaggio n. 2

Committente:	Italferr - Gruppo Ferrovie dello Stato Italiane
Cantiere:	Indagini conoscitive sulle opere d'arte maggiori (ponti in muratura) esistenti nella tratta Niscemi - Gela (Lotto 2)
Opera:	Viadotto n. 4 al km 346+911
ID campione:	C5
Data del prelievo:	17/12/2019
Parte d'opera:	Spalla lato Caltagirone
Punto di prelievo:	Fondazione
Lunghezza del prelievo:	[cm] 1000
Diametro del prelievo:	[cm] 9

Profondità [cm]	Spessore [cm]	Descrizione	Ubicazione del prelievo	
				
50	400	Terreno		
100				
200				
300				
400	400	Roccia mista a calcestruzzo non legati		
500	500	40		
600	500	Terreno misto a roccia		
700				
800				
900				
1000	1000			

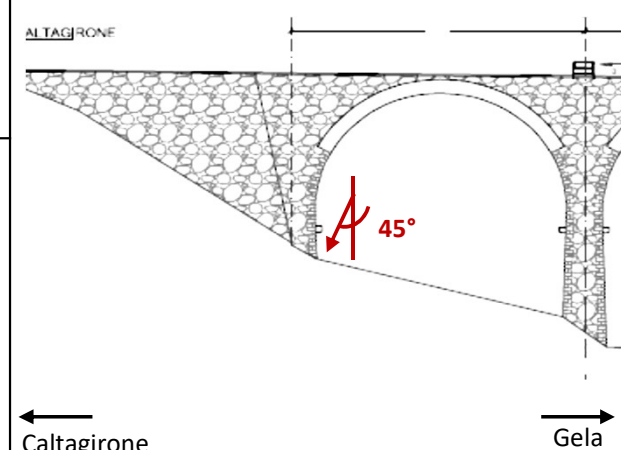


Note

Presenti al prelievo: n.d.

Allegato al RdP D-5244-19-1

Sondaggio n. 3

Committente:	Italferr - Gruppo Ferrovie dello Stato Italiane
Cantiere:	Indagini conoscitive sulle opere d'arte maggiori (ponti in muratura) esistenti nella tratta Niscemi - Gela (Lotto 2)
Opera:	Viadotto n. 4 al km 346+911
ID campione:	C7
Data del prelievo:	17/12/2019
Parte d'opera:	Spalla lato Caltagirone
Punto di prelievo:	Fondazione
Lunghezza del prelievo:	[cm] 1000
Diametro del prelievo:	[cm] 9

Profondità [cm]	Spessore [cm]	Descrizione	Ubicazione del prelievo
50	500	Terreno misto a roccia	
100			
200			
300			
400			
500	500	Terreno misto a roccia	
600			
700			
800			
900			
1000	1000		

Note

Presenti al prelievo: n.d.

 Lo Sperimentatore
Diego Del Monte

 Il Direttore del Laboratorio
Ing. Marco Di Pietro