




Stato di fatto – Ricostruzione sezione longitudinale in asse ponte
Scala 1:200

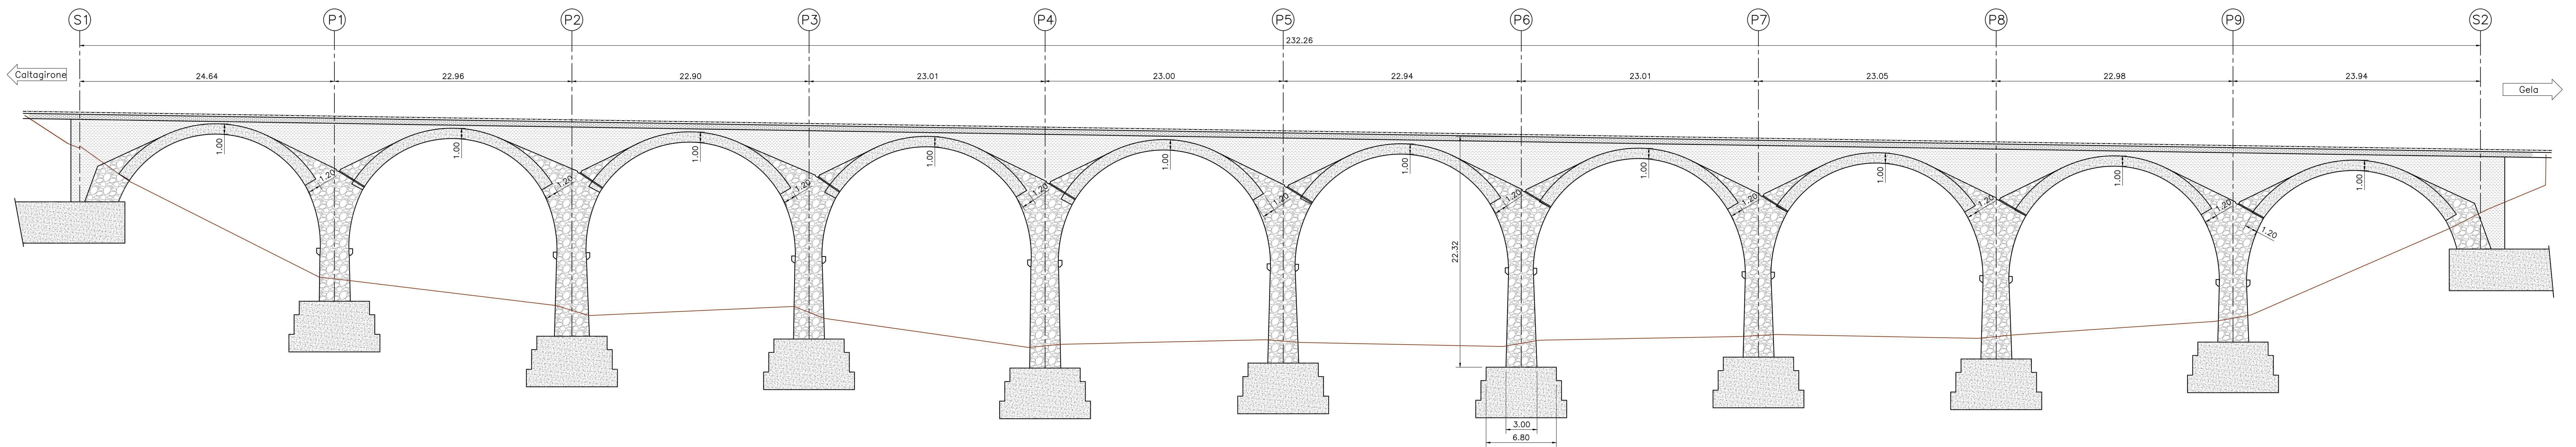

Sezione trasversale pila "6"
Scala 1:200

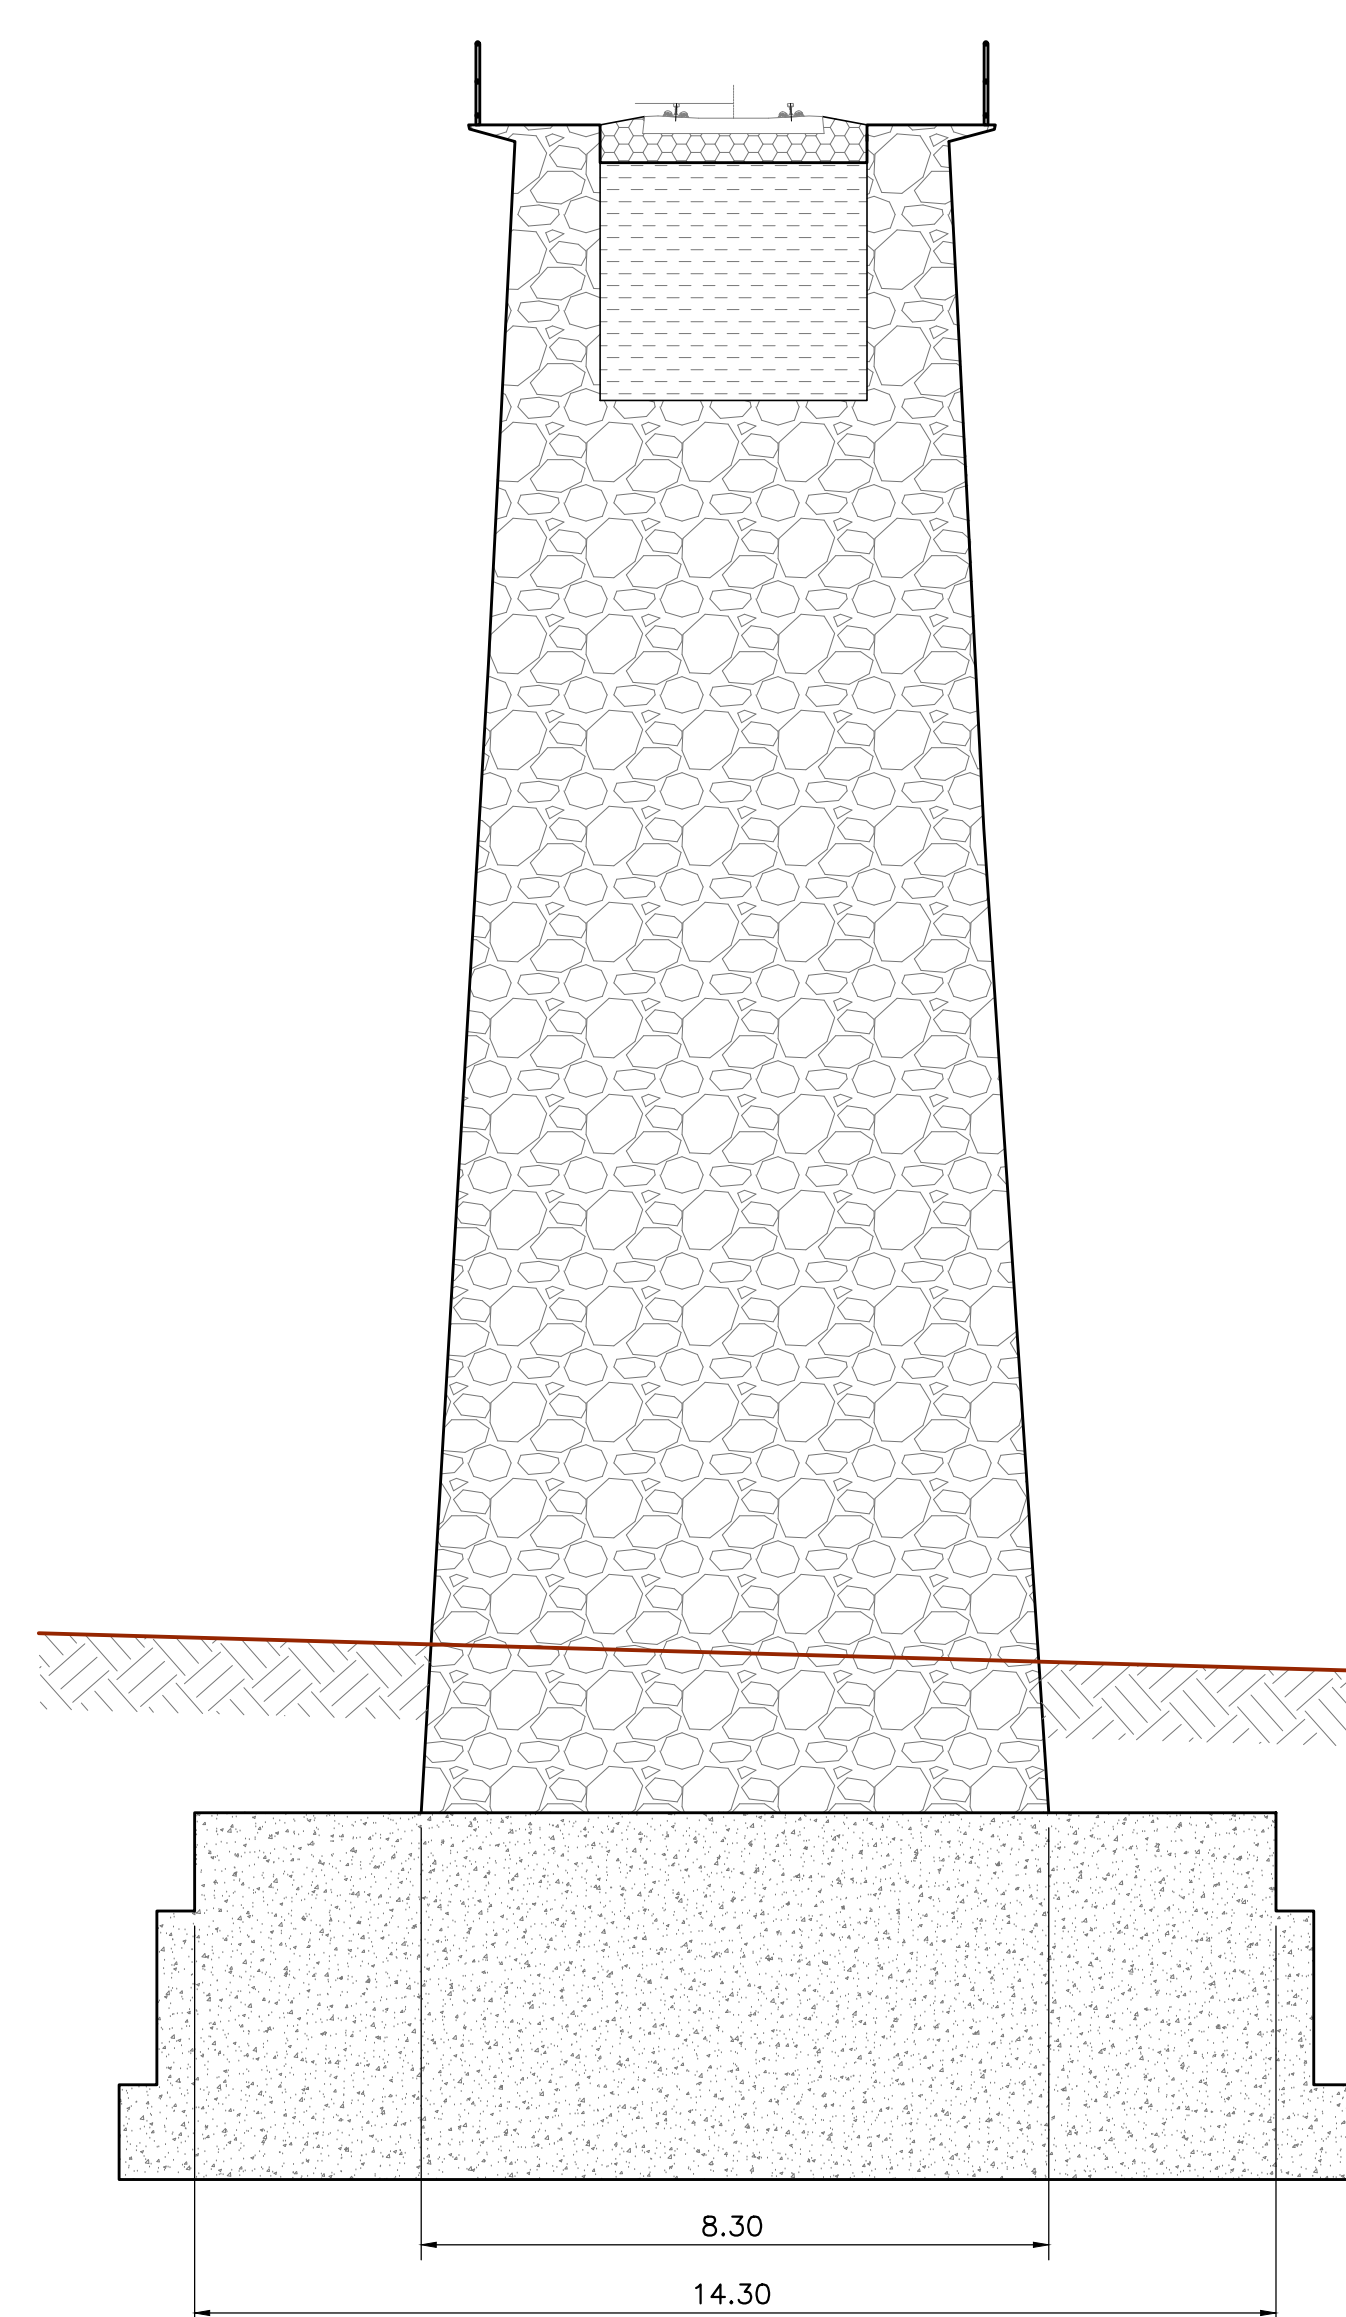


Sezione in chiave arco
Scala 1:100

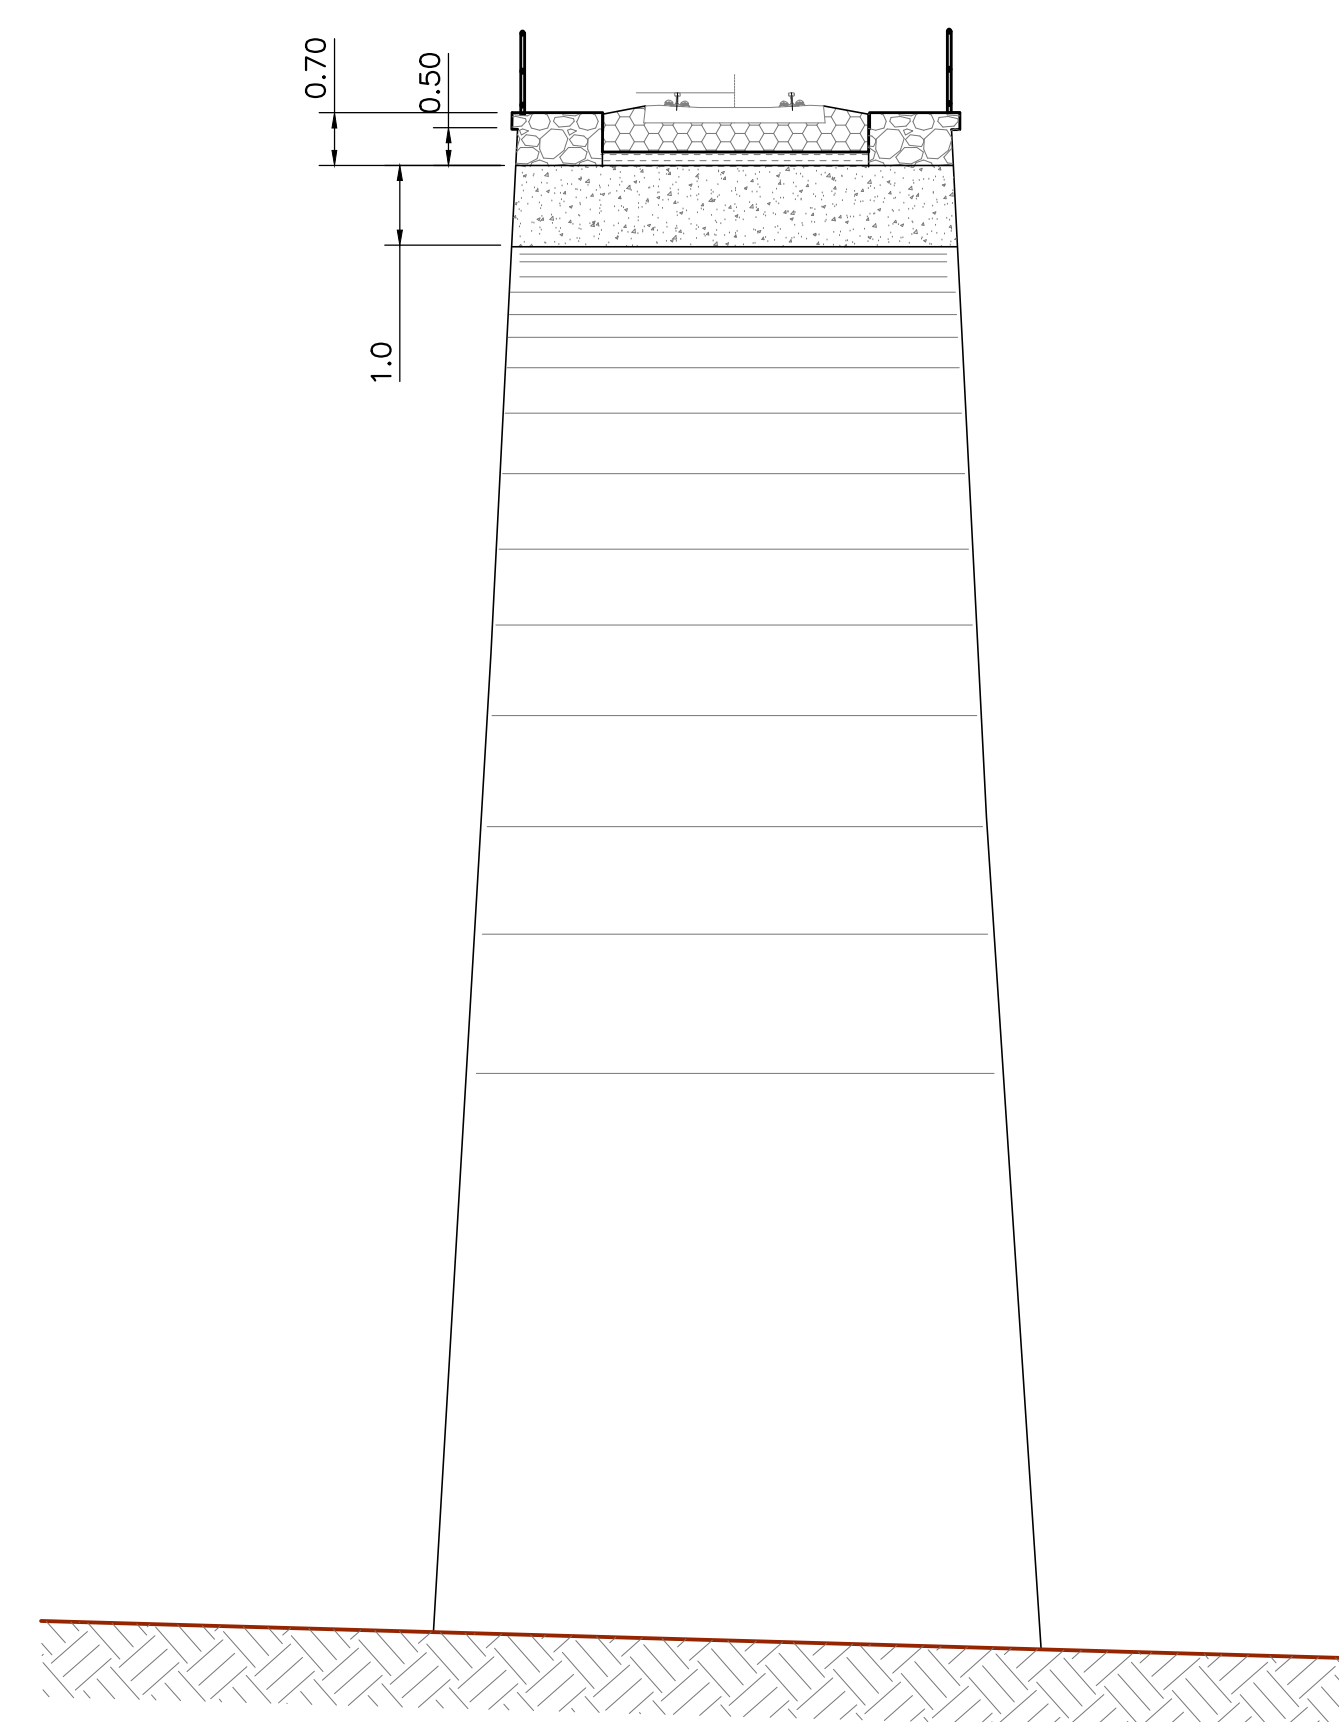

Legenda	
	Ballast
	Conglomerato cementizio con materiale lapideo eterometrico
	Muratura con blocchi lapidei e malta
	Riempimento

Corografia 1:10.000
CTR N.644050

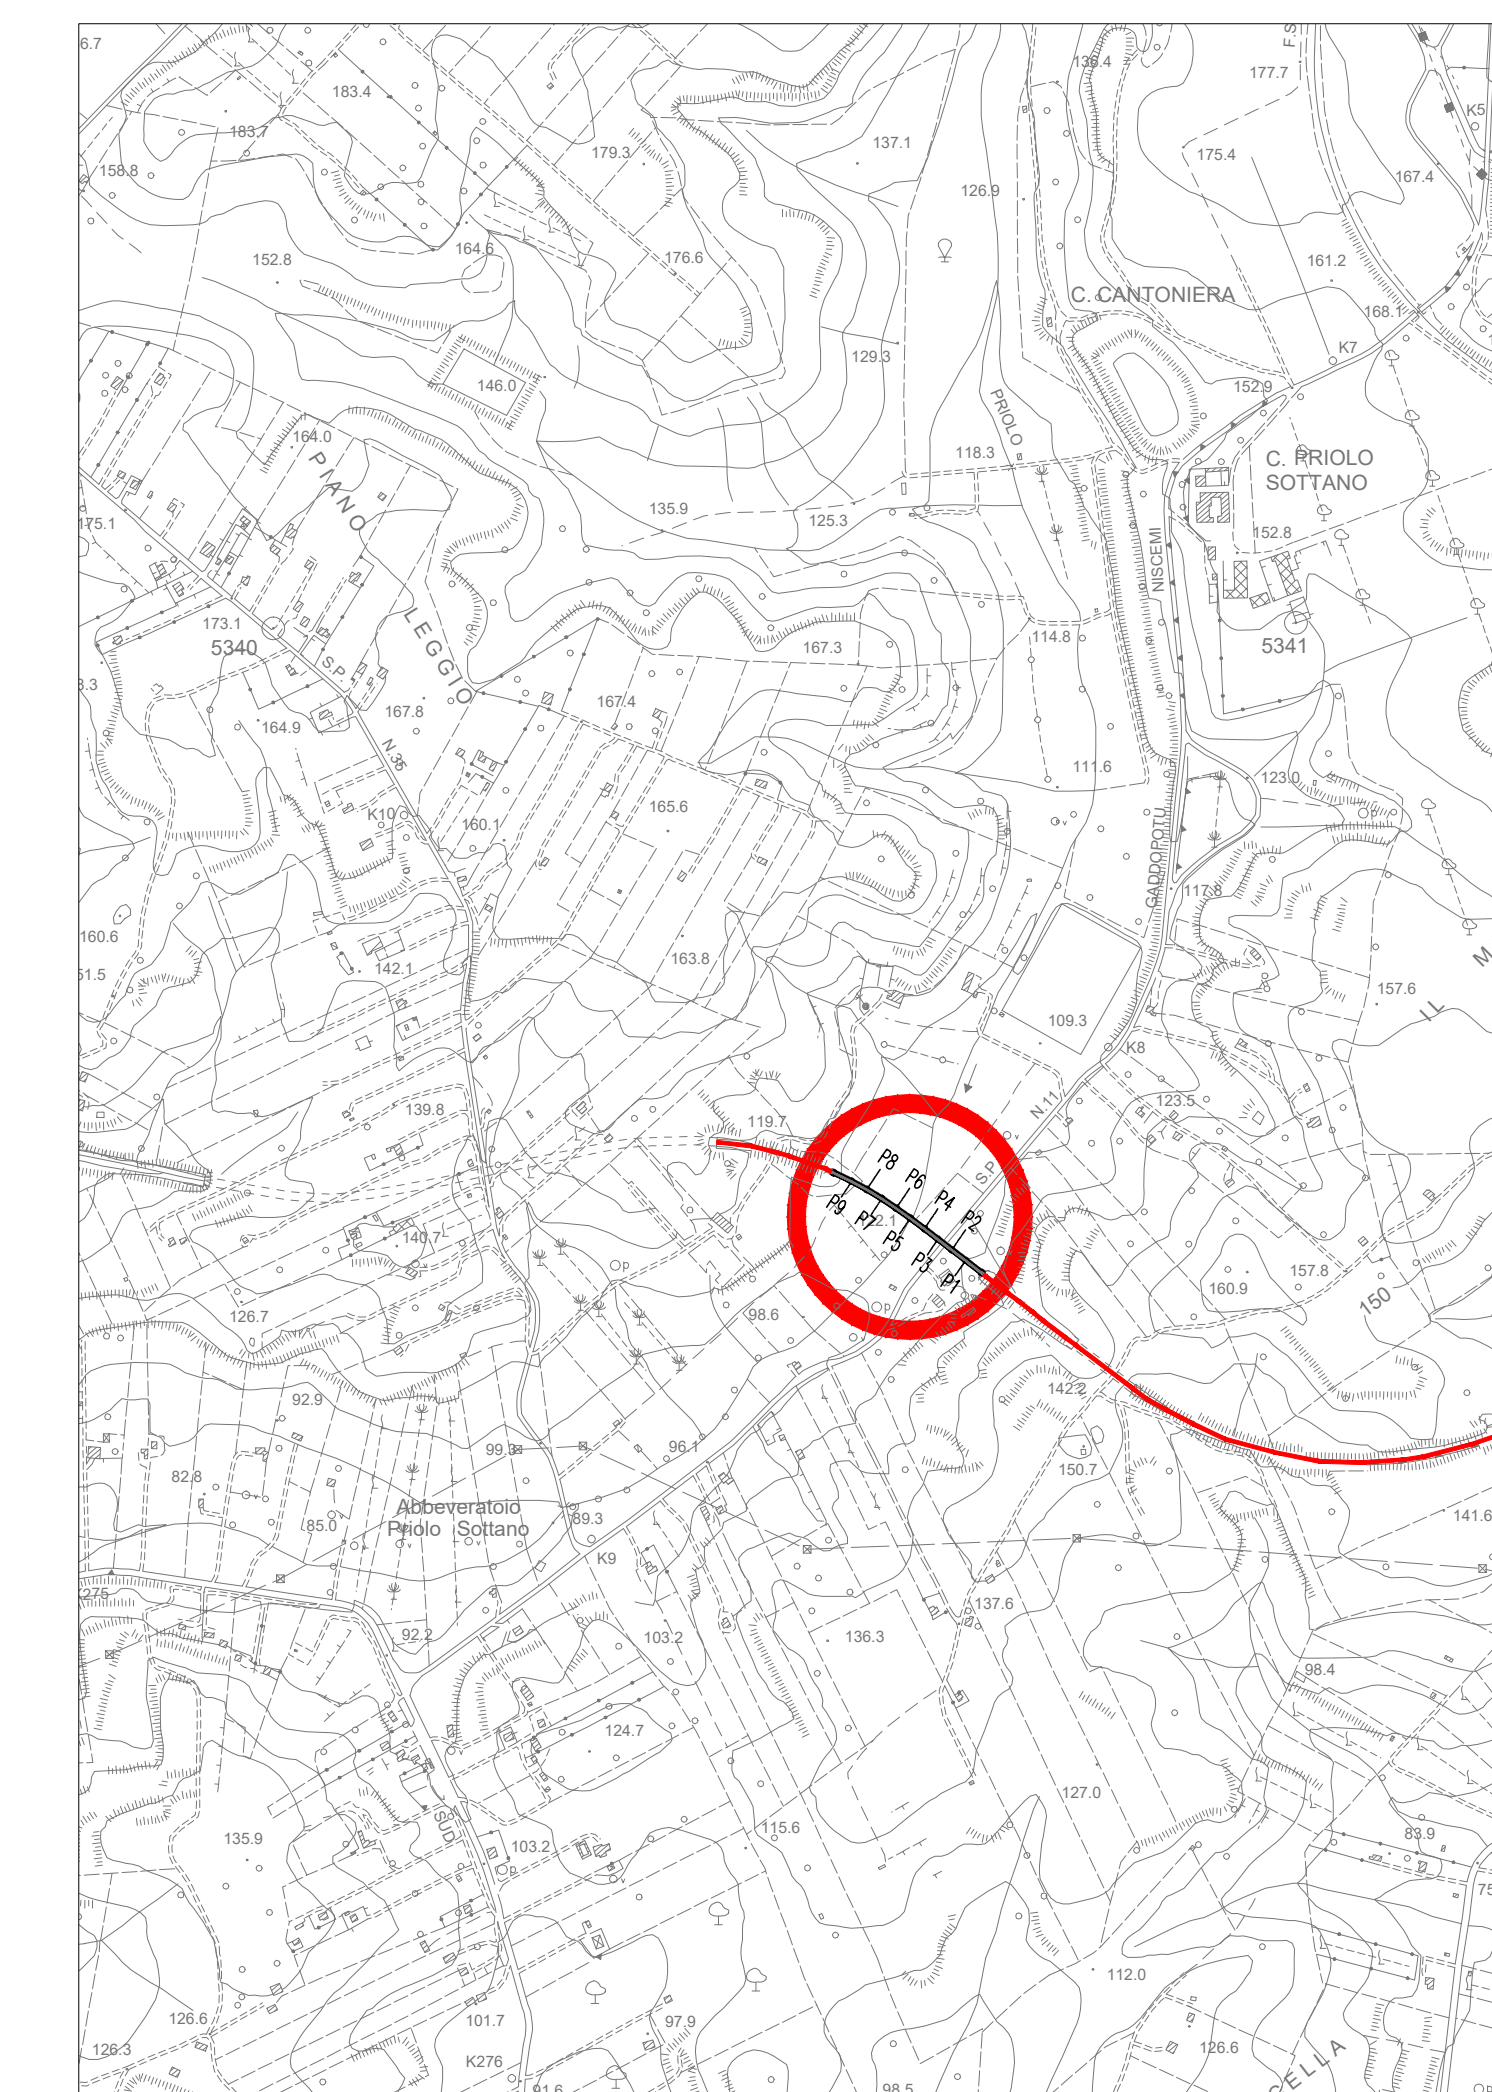

COMMITTENTE:

PROGETTAZIONE:

LINEA FERROVIARIA CATANIA C.LE - GELA
TRATTA FERROVIARIA CALTAGIRONE - GELA

PROGETTO DI FATTIBILITA' TECNICO ECONOMICA

S.O. OPERE CIVILI

RIPRISTINO TRATTA CALTAGIRONE - GELA
LOTTO 2: RIPRISTINO TRATTA NISCEMI - GELA

VIADOTTI
VI05 - VIADOTTO AL KM 347+996

Stato di fatto dell'opera - Pianta, prospetto e sezione
tav. 2 di 2

SCALA: 1:200

Rev.	Descrizione	Redatto	Data	Verificato	Data	Approvato	Data	Autorizzato	Data
A	Emissione Esecutiva	SPSA	Mag 2022	A. Fusi	Mag 2022	P. Minna	Mag 2022	A. Villoresi	Mag 2022

File: R58K00R0PZV0500002A.dwg n. Elab.: 62