





Legenda

	Ballast
	Conglomerato cementizio con materiale lapideo eterometrico
	Muratura con blocchi lapidei e malta
	Riempimento

Sezione in chiave arco
Scala 1:200

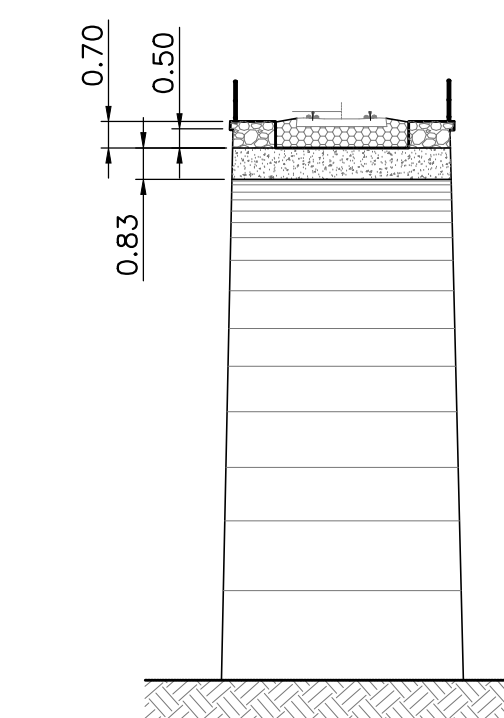

Sezione trasversale pila tipo
Scala 1:200

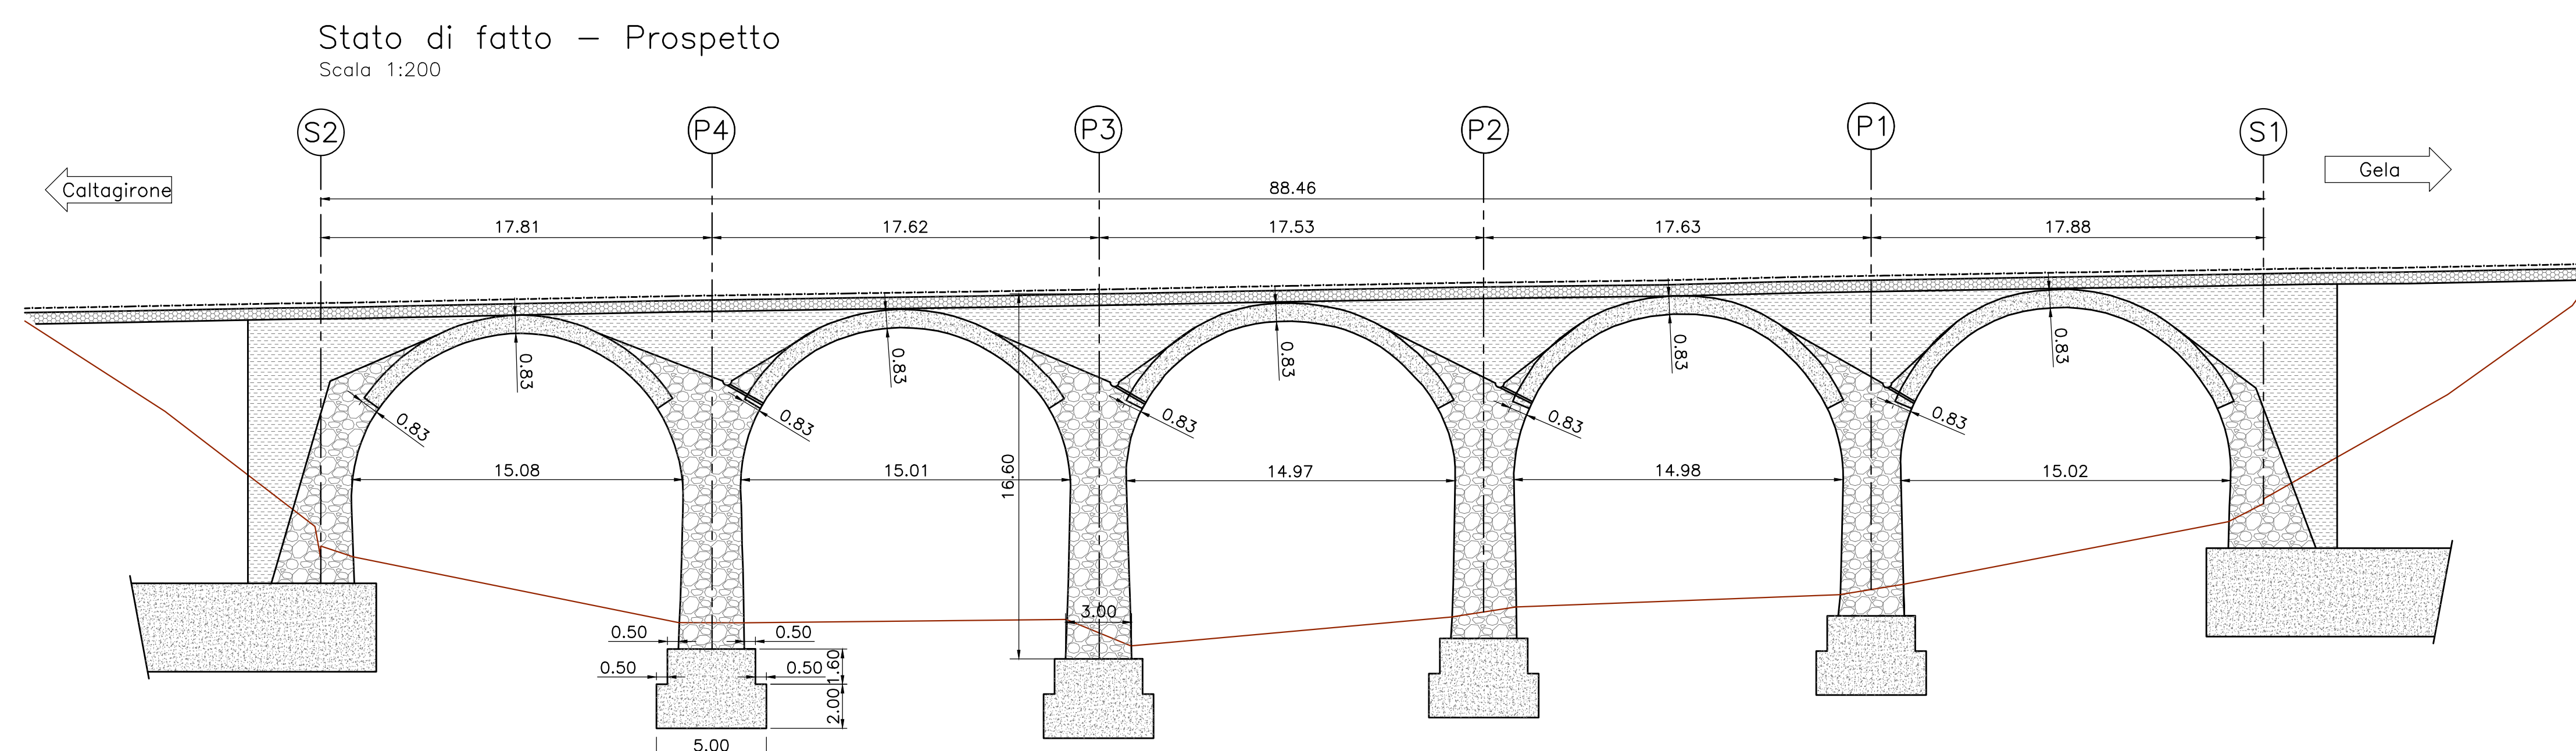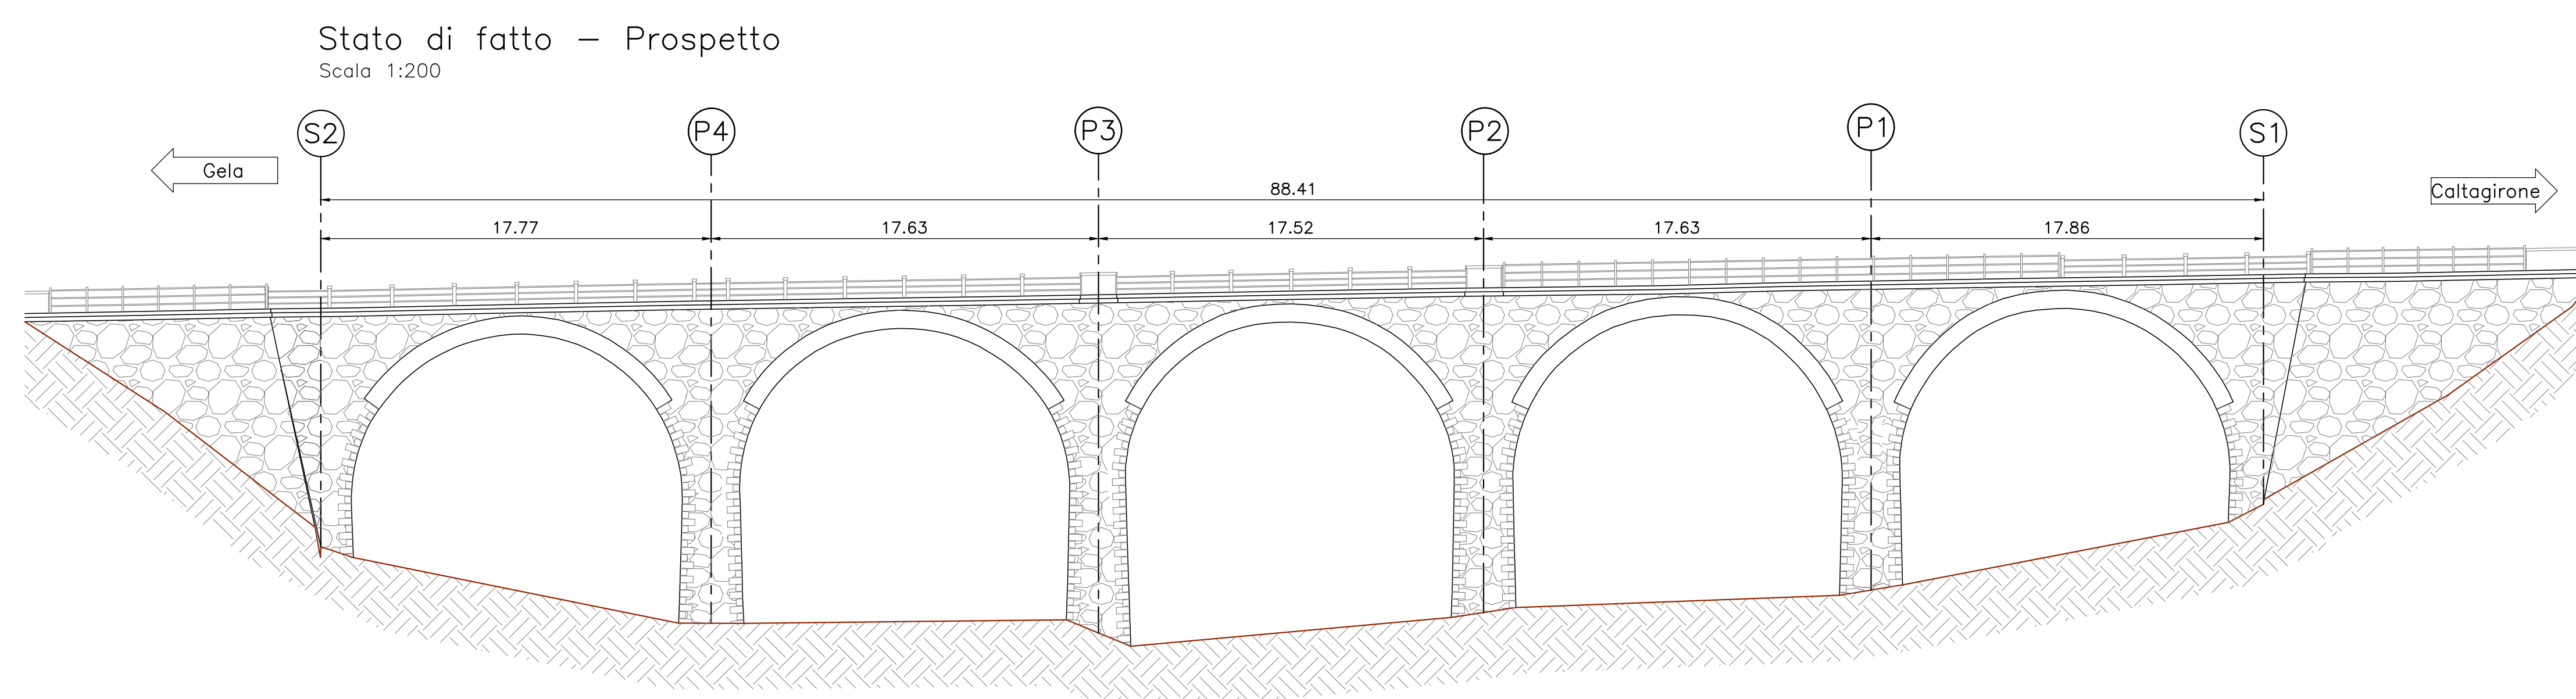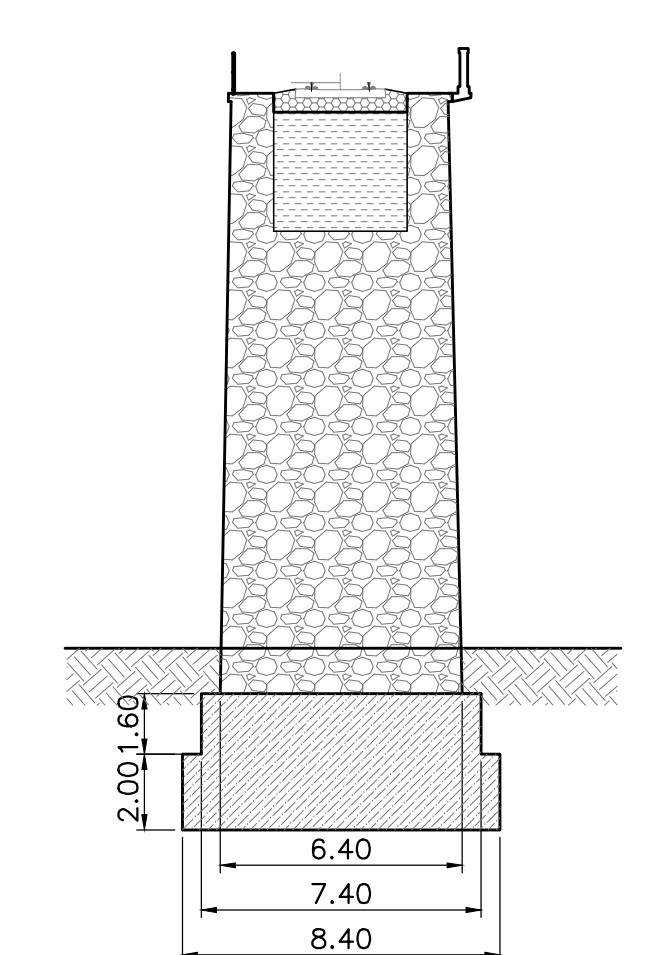

COMMITTENTE:

PROGETTAZIONE:

LINEA FERROVIARIA CATANIA C.LE - GELA
TRATTA FERROVIARIA CALTAGIRONE - GELA

PROGETTO DI FATTIBILITA' TECNICO ECONOMICA

S.O. OPERE CIVILI

RIPRISTINO TRATTA CALTAGIRONE - GELA
LOTTO 2: RIPRISTINO TRATTA NISCEMI - GELA

VIADOTTI
VI06 - VIADOTTO AL KM 350+329

Stato di fatto dell'opera - Pianta, prospetto e sezioni

SCALA:

COMMESSA	LOTTO	FASE	ENTE	TIPO DOC.	OPERA/DISCIPLINA	PROGR.	REV.
RS6K	00	R	09	PZ	VI0600	001	A

Rev.	Descrizione	Redatto	Data	Verificato	Data	Approvato	Data	Autorizzato	Data
A	Elaborazione	SPSA	Mag 2022	SPSA	Mag 2022	SPSA	Mag 2022	SPSA	Mag 2022

File: RS6K00R09PZV060001A.dwg n. Elab.: 75