




**PIANTA SEZIONE 3-3**  
SCALA 1:100

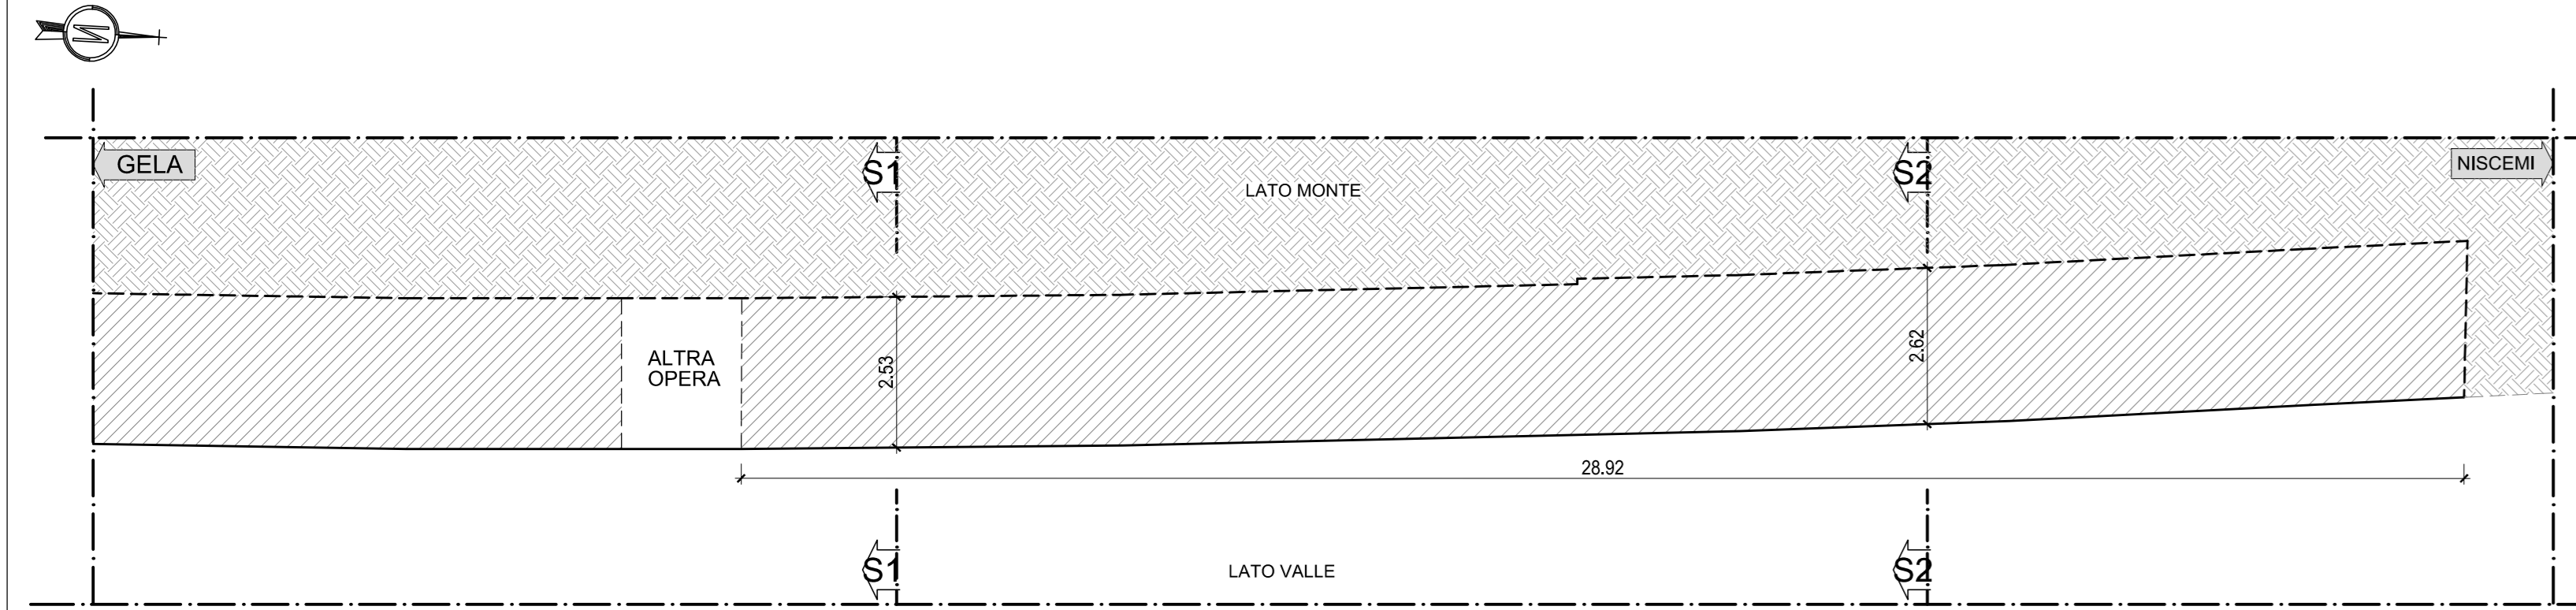


**PIANTA**  
SCALA 1:100

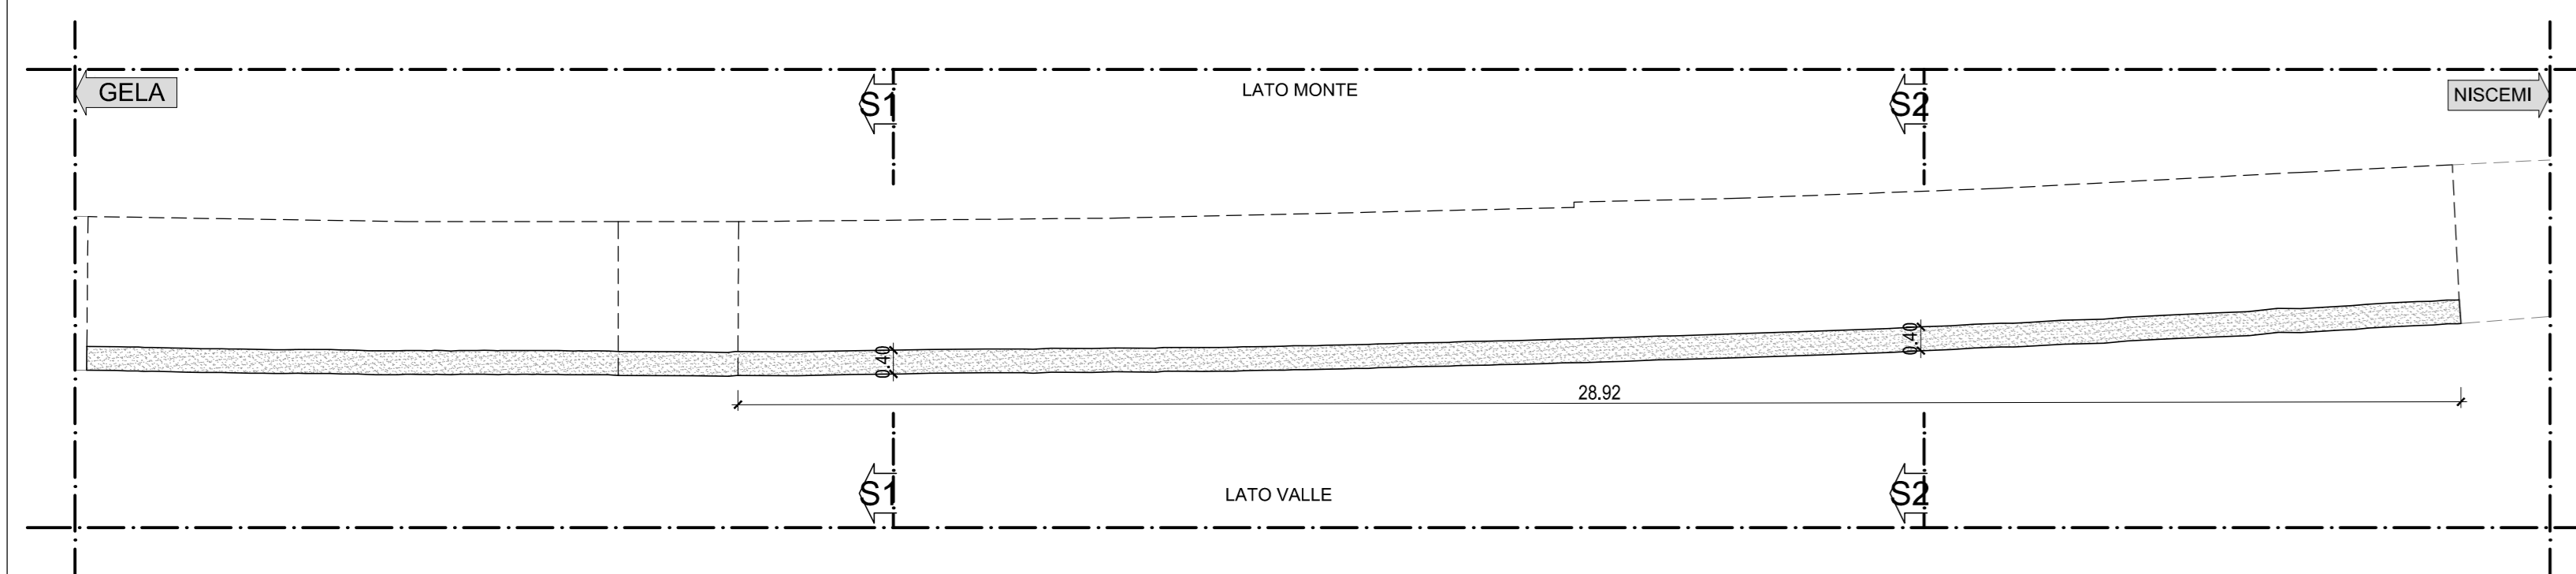


**SEZIONE 1-1**  
SCALA 1:50

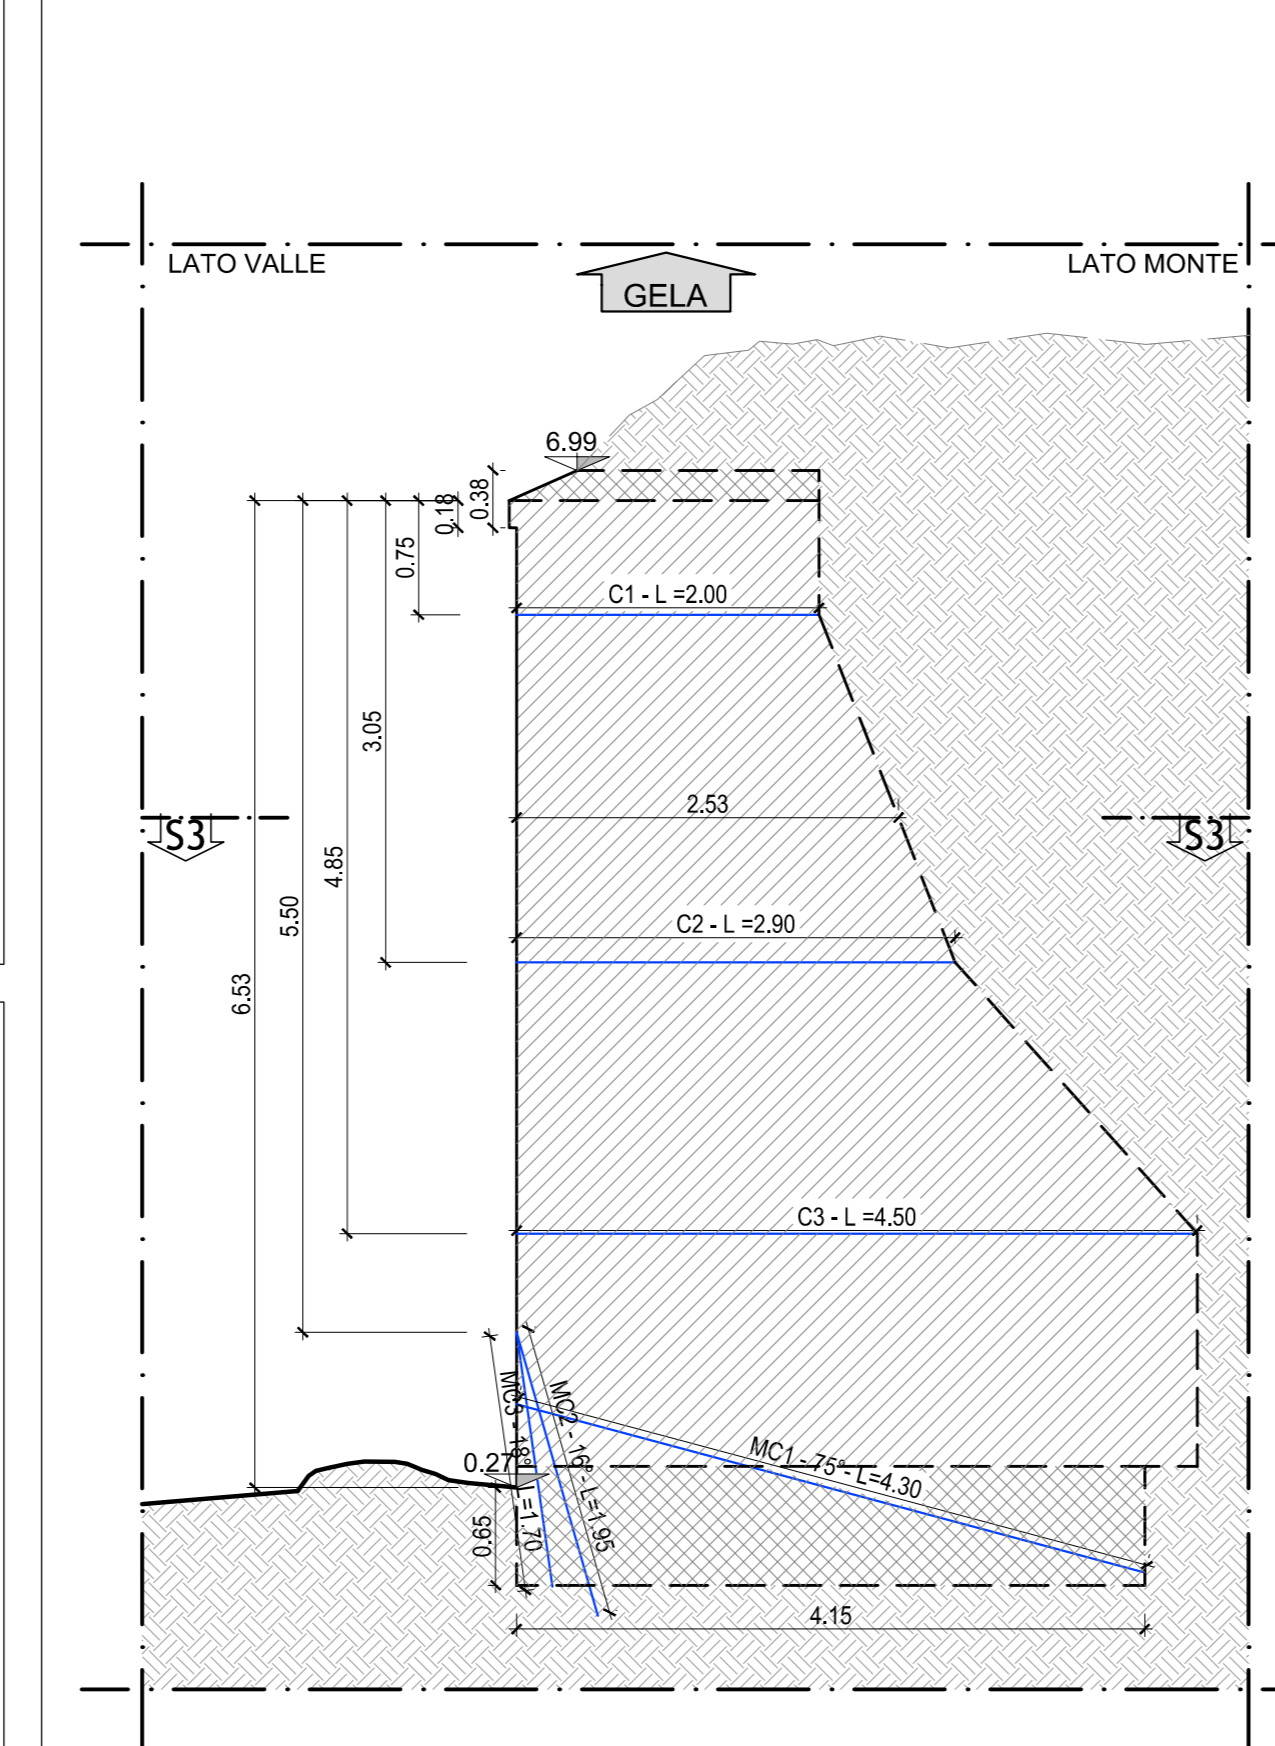

**SEZIONE 2-2**  
SCALA 1:150

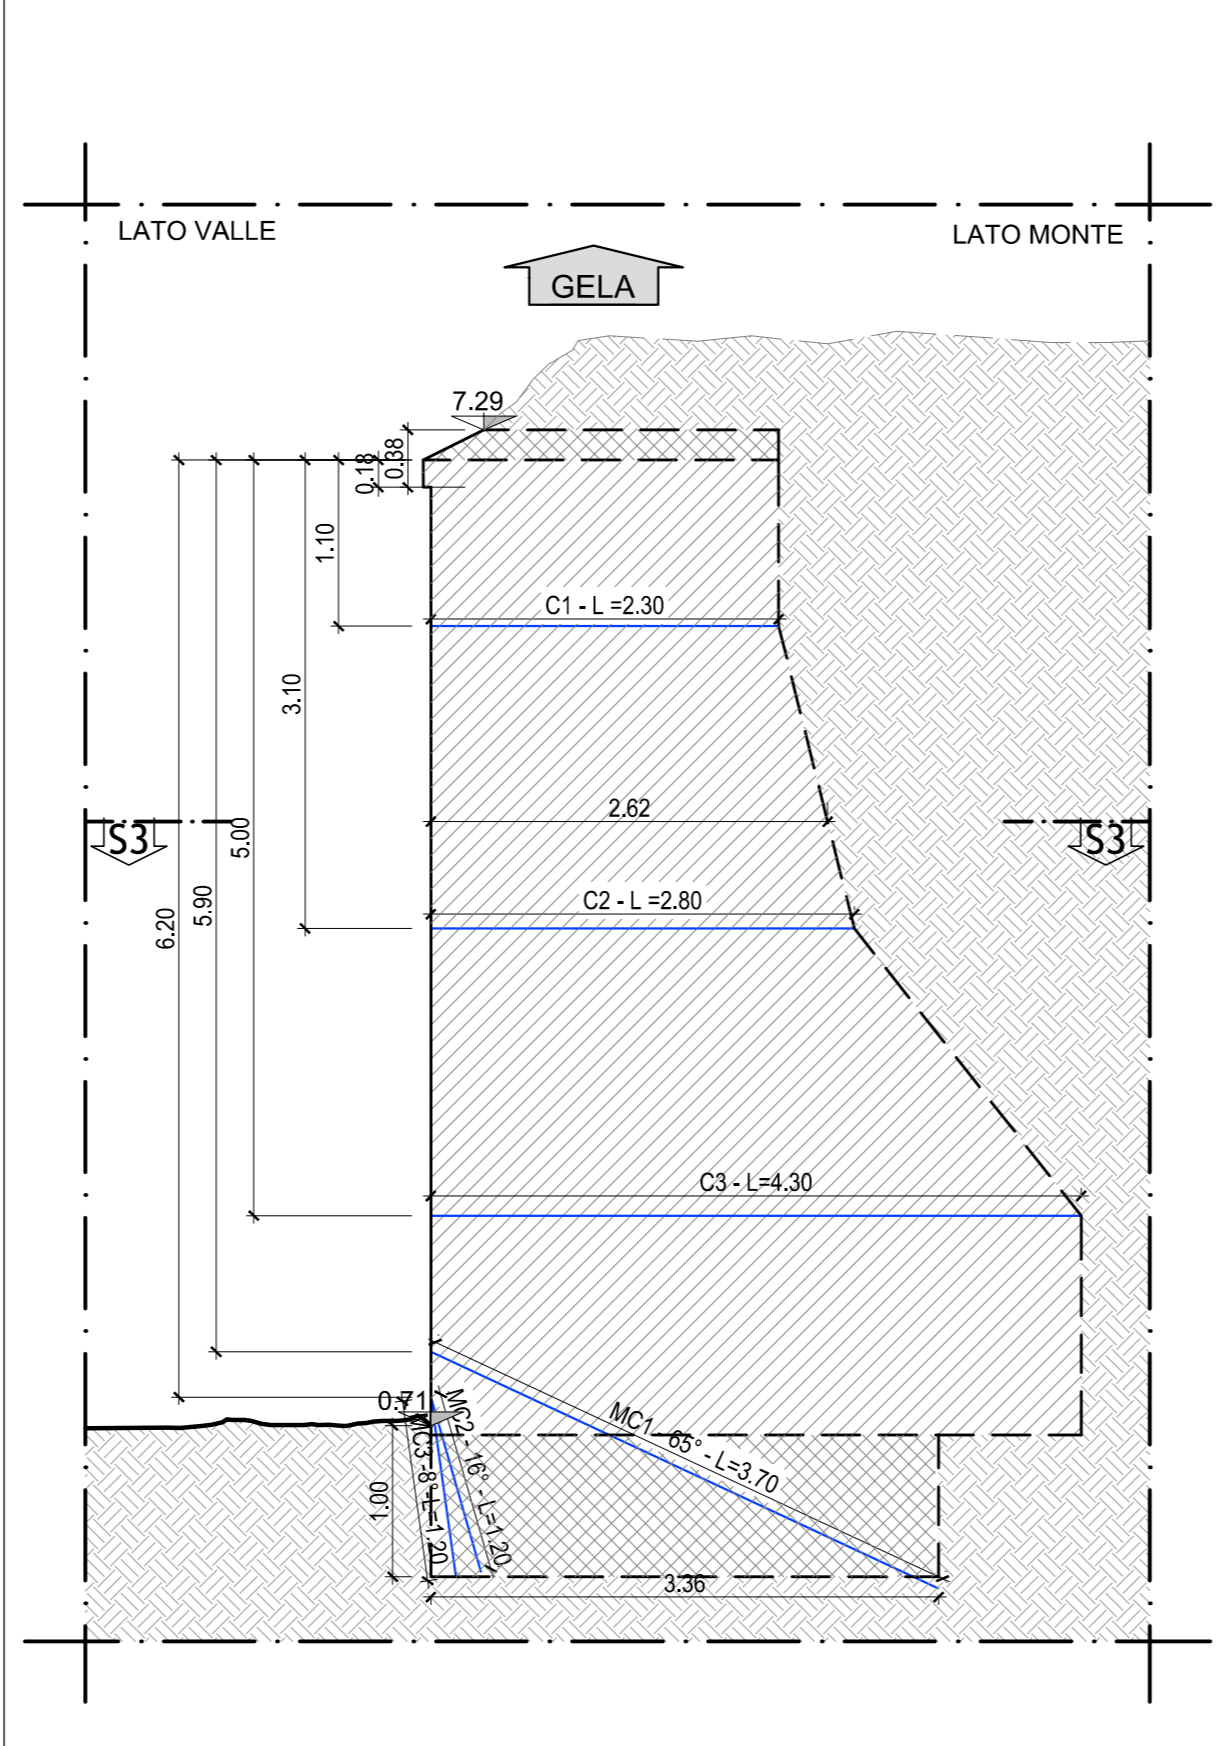

**PROSPETTO**  
SCALA 1:100

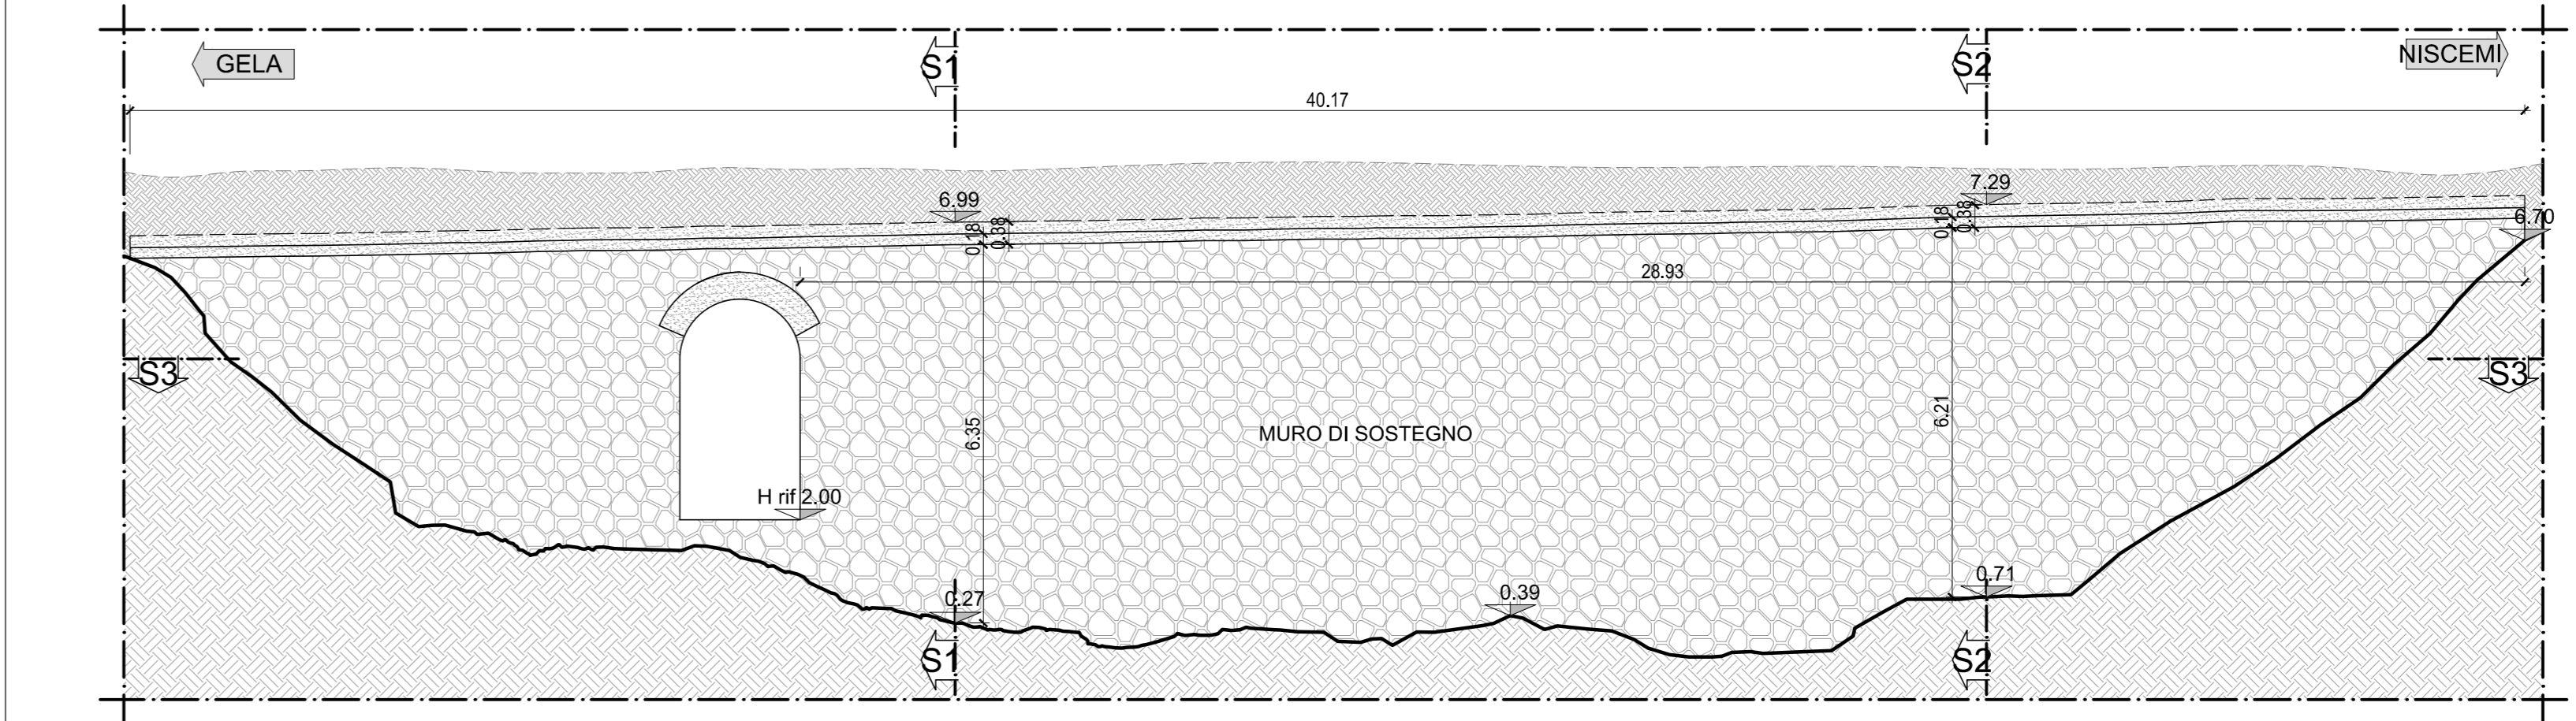

COMMITTENTE:  
**RFI**  
RETE FERROVIARIA ITALIANA  
GRUPPO FERROVIE DELLO STATO ITALIANE

PROGETTAZIONE:  
**ITALFERR**  
GRUPPO FERROVIE DELLO STATO ITALIANE

**LINEA FERROVIARIA CATANIA C.LE - GELA**  
**TRATTA FERROVIARIA CALTAGIRONE - GELA**  
**PROGETTO DI FATTIBILITA' TECNICO ECONOMICA**  
**S.O. PROGETTAZIONE INTEGRATA SUD**  
**RIPRISTINO TRATTA CALTAGIRONE - GELA**  
**LOTTO 2: RIPRISTINO TRATTA NISCEMI - GELA**

INDAGINI E RILIEVI OPERE D'ARTE ESISTENTI  
Pianta, prospetti e sezioni – MU02 MURO DI SOSTEGNO km 346+005/033

SCALA:  
VARIE

COMMESSA LOTTO FASE ENTE TIPO DOC. OPERA/DISCIPLINA Progr. REV.  
RS6K 00 R 78 PZ MU0200 001 A

| Rev. | Descrizione          | Redatto  | Data      | Verificato    | Data      | Approvato | Data      | Autorizzato Data |
|------|----------------------|----------|-----------|---------------|-----------|-----------|-----------|------------------|
| A    | Emissione definitiva | G. Puleo | Mag. 2022 | M.B. Di Prima | Mag. 2022 | P. Mosca  | Mag. 2022 |                  |
|      |                      |          |           |               |           |           |           |                  |
|      |                      |          |           |               |           |           |           |                  |
File: RS6K00R78PZMU0200001A.dwg n. Elab.: