PLANIMETRIA
SCALA 1:100

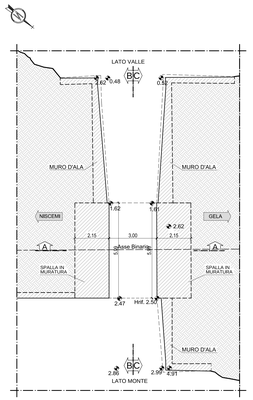

PIANTA - SEZIONE D-D
SCALA 1:100

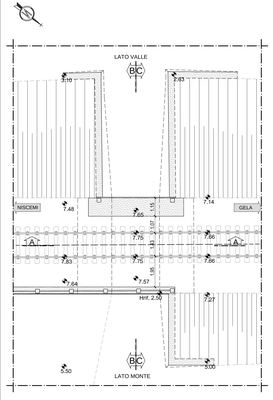

PROSPETTO LATO MONTE
SCALA 1:50

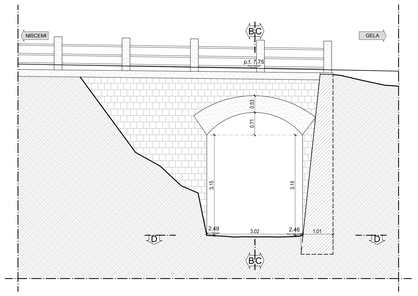

PROSPETTO LATO VALLE
SCALA 1:50

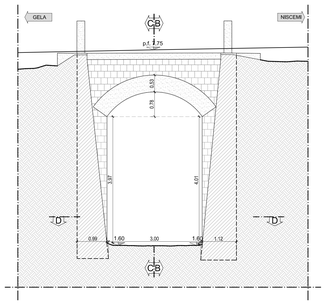

SEZIONE A-A
SCALA 1:50

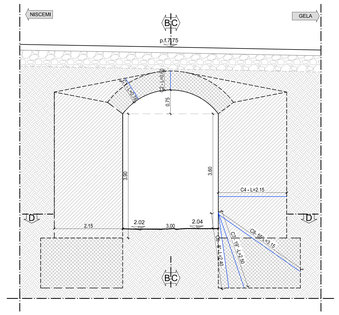

FOTO N.1 - PROSPETTO LATO VALLE

FOTO N.2 - PROSPETTO LATO MONTE

SEZIONE B-B
SCALA 1:50

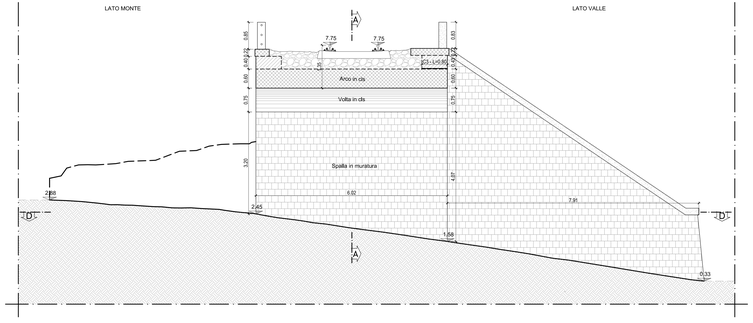

SEZIONE C-C
SCALA 1:50

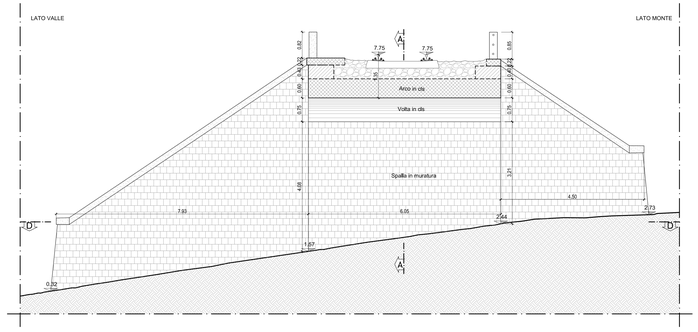

COMMITTENTE:

RFI
RETE FERROVIARIA ITALIANA
GRUPPO FERROVIE DELLO STATO ITALIANE

PROGETTAZIONE:

ITALFERR
GRUPPO FERROVIE DELLO STATO ITALIANE

LINEA FERROVIARIA CATANIA C.LE - GELA

TRATTA FERROVIARIA CALTAGIRONE - GELA

PROGETTO DI FATTIBILITA' TECNICO ECONOMICA

S.O. PROGETTAZIONE INTEGRATA SUD

RIPRISTINO TRATTA CALTAGIRONE - GELA
LOTTO 2: RIPRISTINO TRATTA NISCEMI - GELA

INDAGINI E RILIEVI OPERE D'ARTE ESISTENTI

Planta, prospetti e sezioni – IN03 – PONTICELLO al km 338+684

ARCHITETTONICO

SCALA: VARIE

COMMESSA	LOTTO	FASE	ENTE	TIPO DOC.	OPERA/DISCIPLINA	PROGR.	REV.
RS6K	00	R	78	PZ	IN0300	001	A

Rev.	Descrizione	Redatto	Data	Verificato	Data	Approvato	Data	Autorizzato Data
A	Emissione definitiva	G. Vitale	Mag 2022	M.E. La Franca	Mag 2022	F. Mario	Mag 2022	F. Gentile

File: RS6K00R78PZIN0300001A.dwg

n. Elab.: 1