PLANIMETRIA
SCALA 1:50

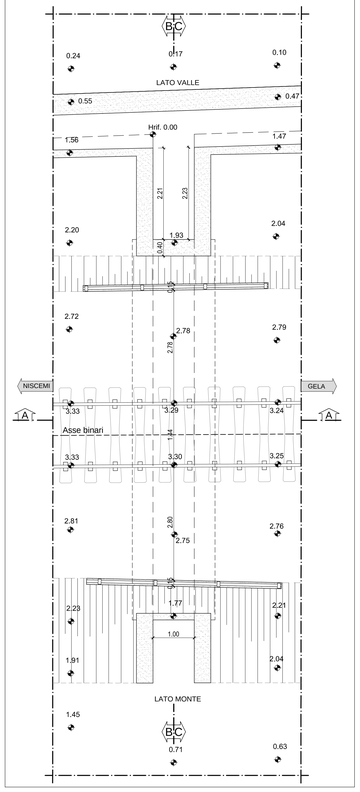

PIANTA - SEZIONE D-D
SCALA 1:50

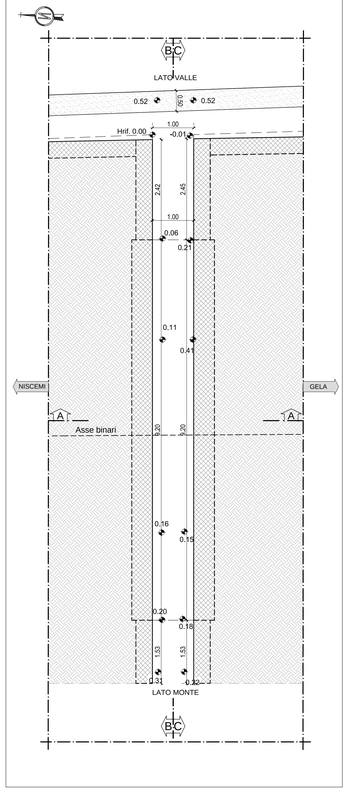

SEZIONE A-A
SCALA 1:50

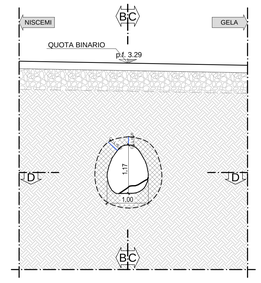

PROSPETTO LATO MONTE
SCALA 1:50

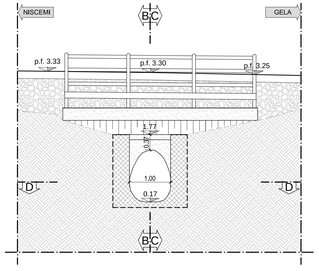

PROSPETTO LATO VALLE
SCALA 1:50

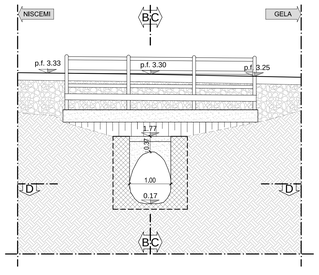

SEZIONE B-B
SCALA 1:50

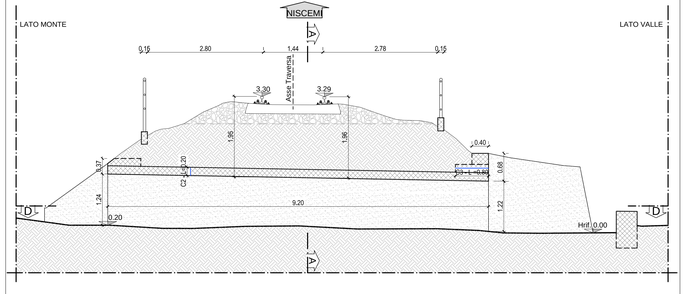

SEZIONE C-C
SCALA 1:50

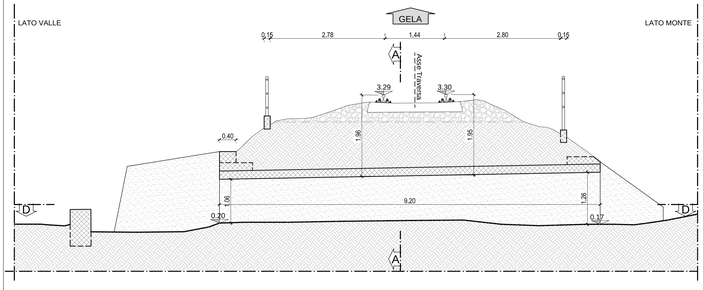

FOTO N.1 - PROSPETTO LATO MONTE

FOTO N.2 - PROSPETTO LATO VALLE

FOTO N.3 - VISTA PIANO FERRO

FOTO N.4 - VISTA PIANO FERRO

COMMITTENTE:

RFI RETE FERROVIARIA ITALIANA
GRUPPO FERROVIE DELLO STATO ITALIANE

PROGETTAZIONE:

ITALFERR
GRUPPO FERROVIE DELLO STATO ITALIANE

LINEA FERROVIARIA CATANIA C.LE - GELA

TRATTA FERROVIARIA CALTAGIRONE - GELA

PROGETTO DI FATTIBILITA' TECNICO ECONOMICA

S.O. PROGETTAZIONE INTEGRATA SUD

RIPRISTINO TRATTA CALTAGIRONE - GELA
LOTTO 2: RIPRISTINO TRATTA NISCEMI - GELA

INDAGINI E RILIEVI OPERE D'ARTE ESISTENTI

Pianta, prospetti e sezioni – IN31 – TOMBINO OVOIDALE al km 352+929

ARCHITETTONICO

SCALA: 1:50

COMMESSA	LOTTO	FASE	ENTE	TIPO DOC.	OPERA/DISCIPLINA	PROGR.	REV.
RS6K	00	R	78	PZ	IN3100	001	A

Rev.	Descrizione	Redatto	Data	Verificato	Data	Approvato	Data	Autorizzato Data
A	Emissione definitiva	F. Licata	Mag. 2022	M.B. Di Prima	Mag. 2022	P. Mosca	Mag. 2022	

File: RS6J00R78PZIN3100001A.dwg

n. Elab.: 1/2