



PLANIMETRIA
SCALA 1:100

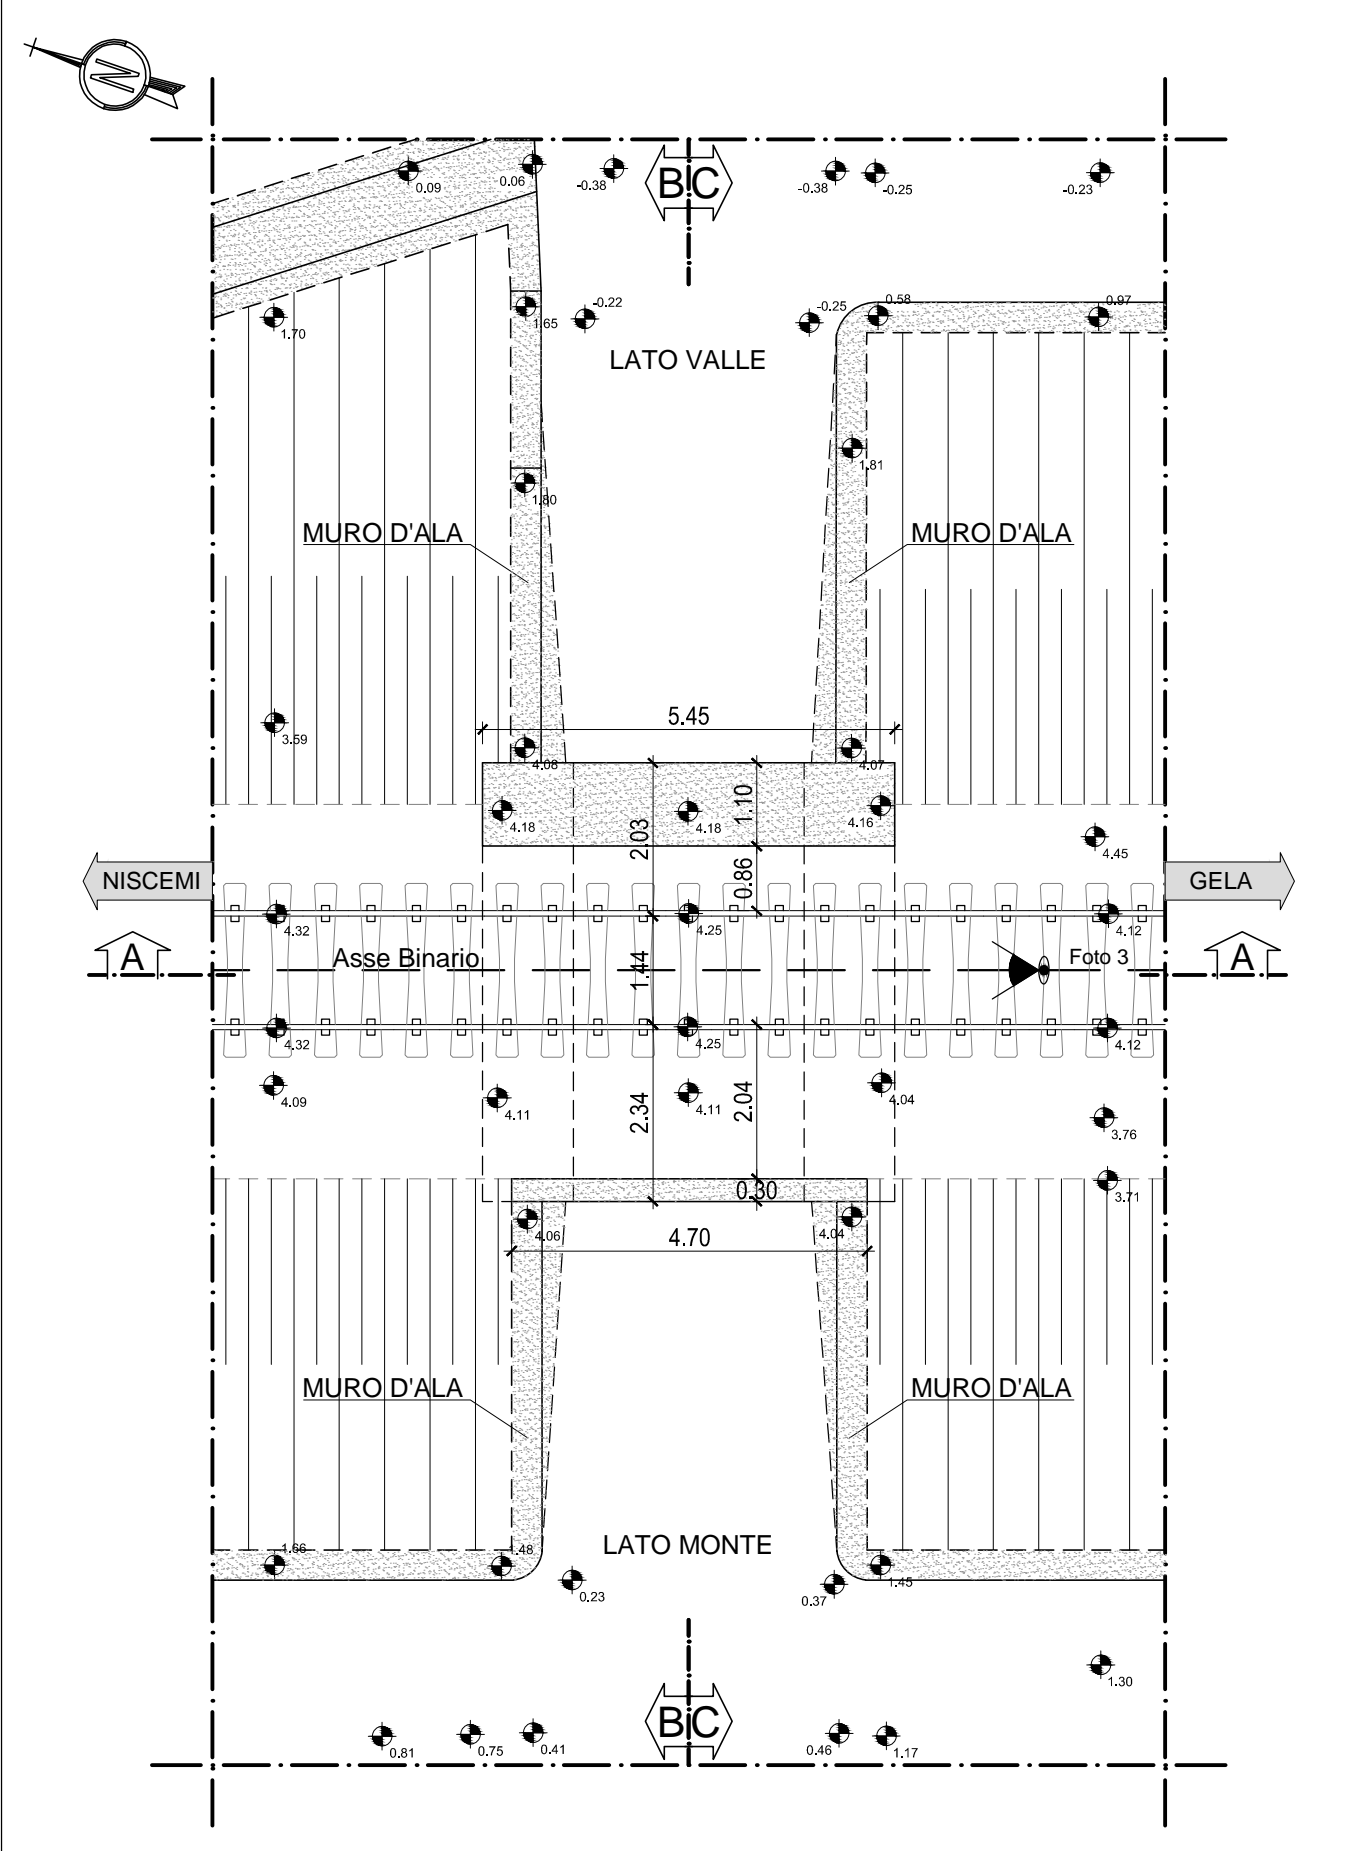

PIANTA - SEZIONE E-E
SCALA 1:100

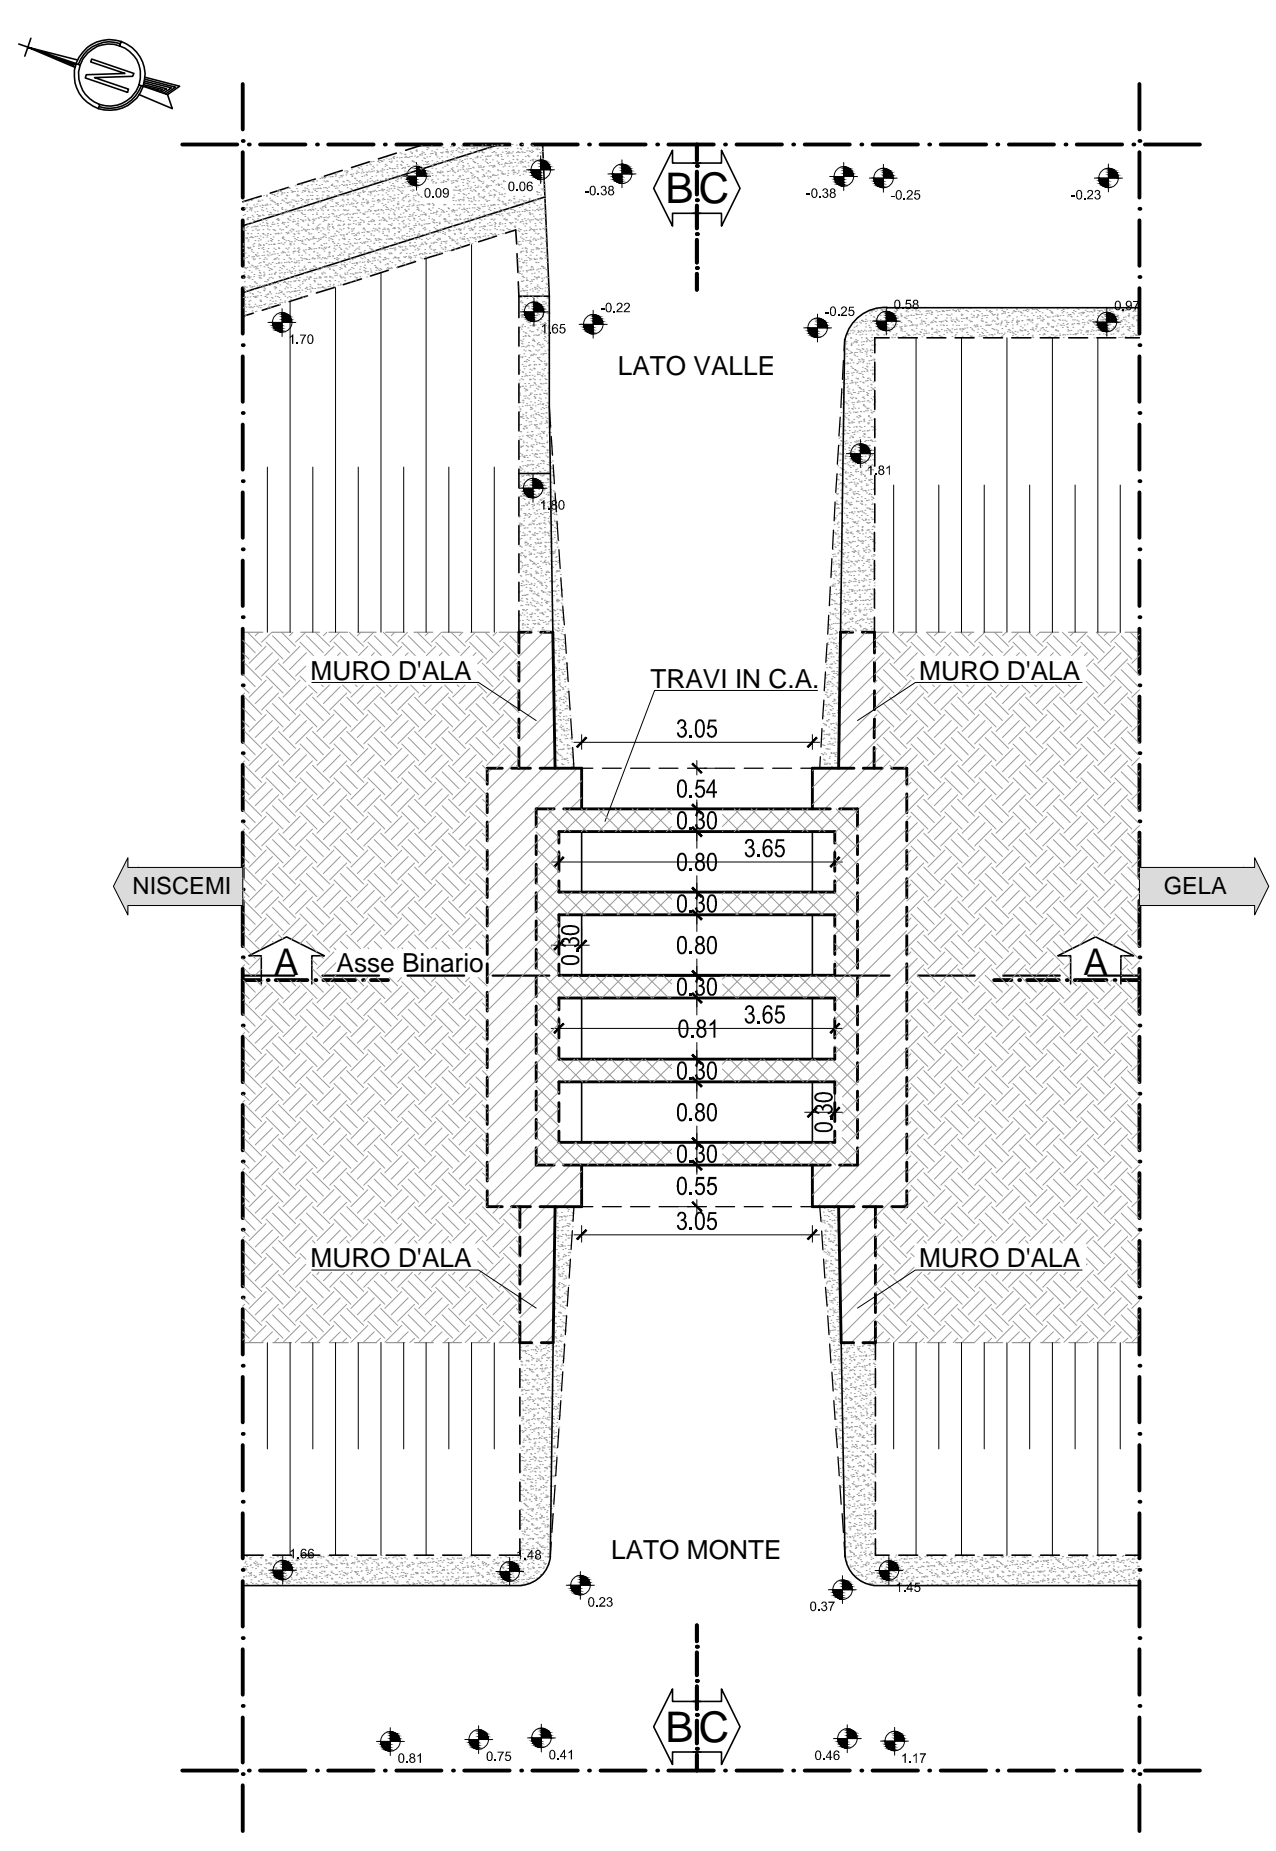

PIANTA - SEZIONE D-D
SCALA 1:100

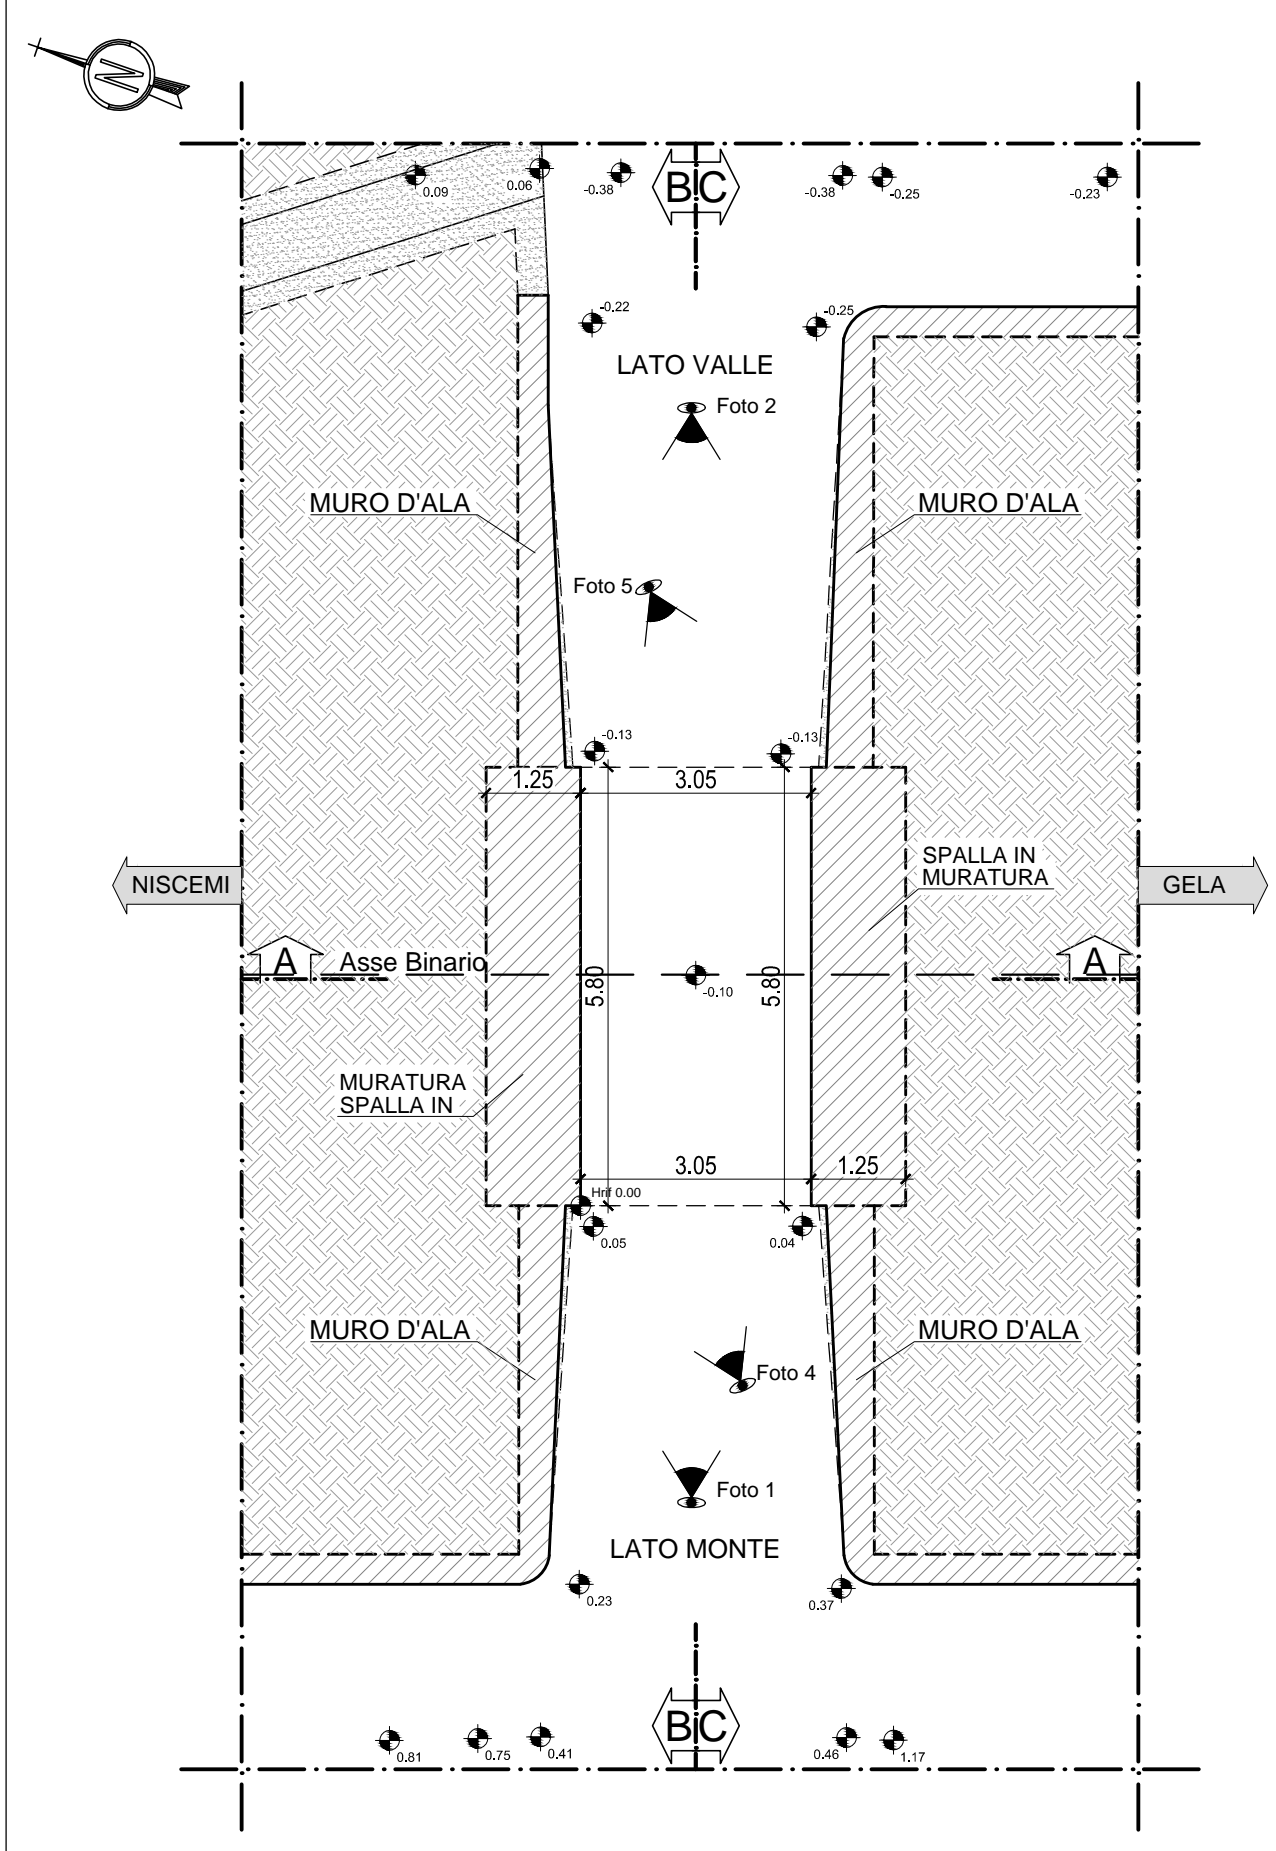


FOTO N.1 - PROSPETTO LATO MONTE



FOTO N.2 - PROSPETTO LATO VALLE



FOTO N.3 - PIANTE PIANO FERRO

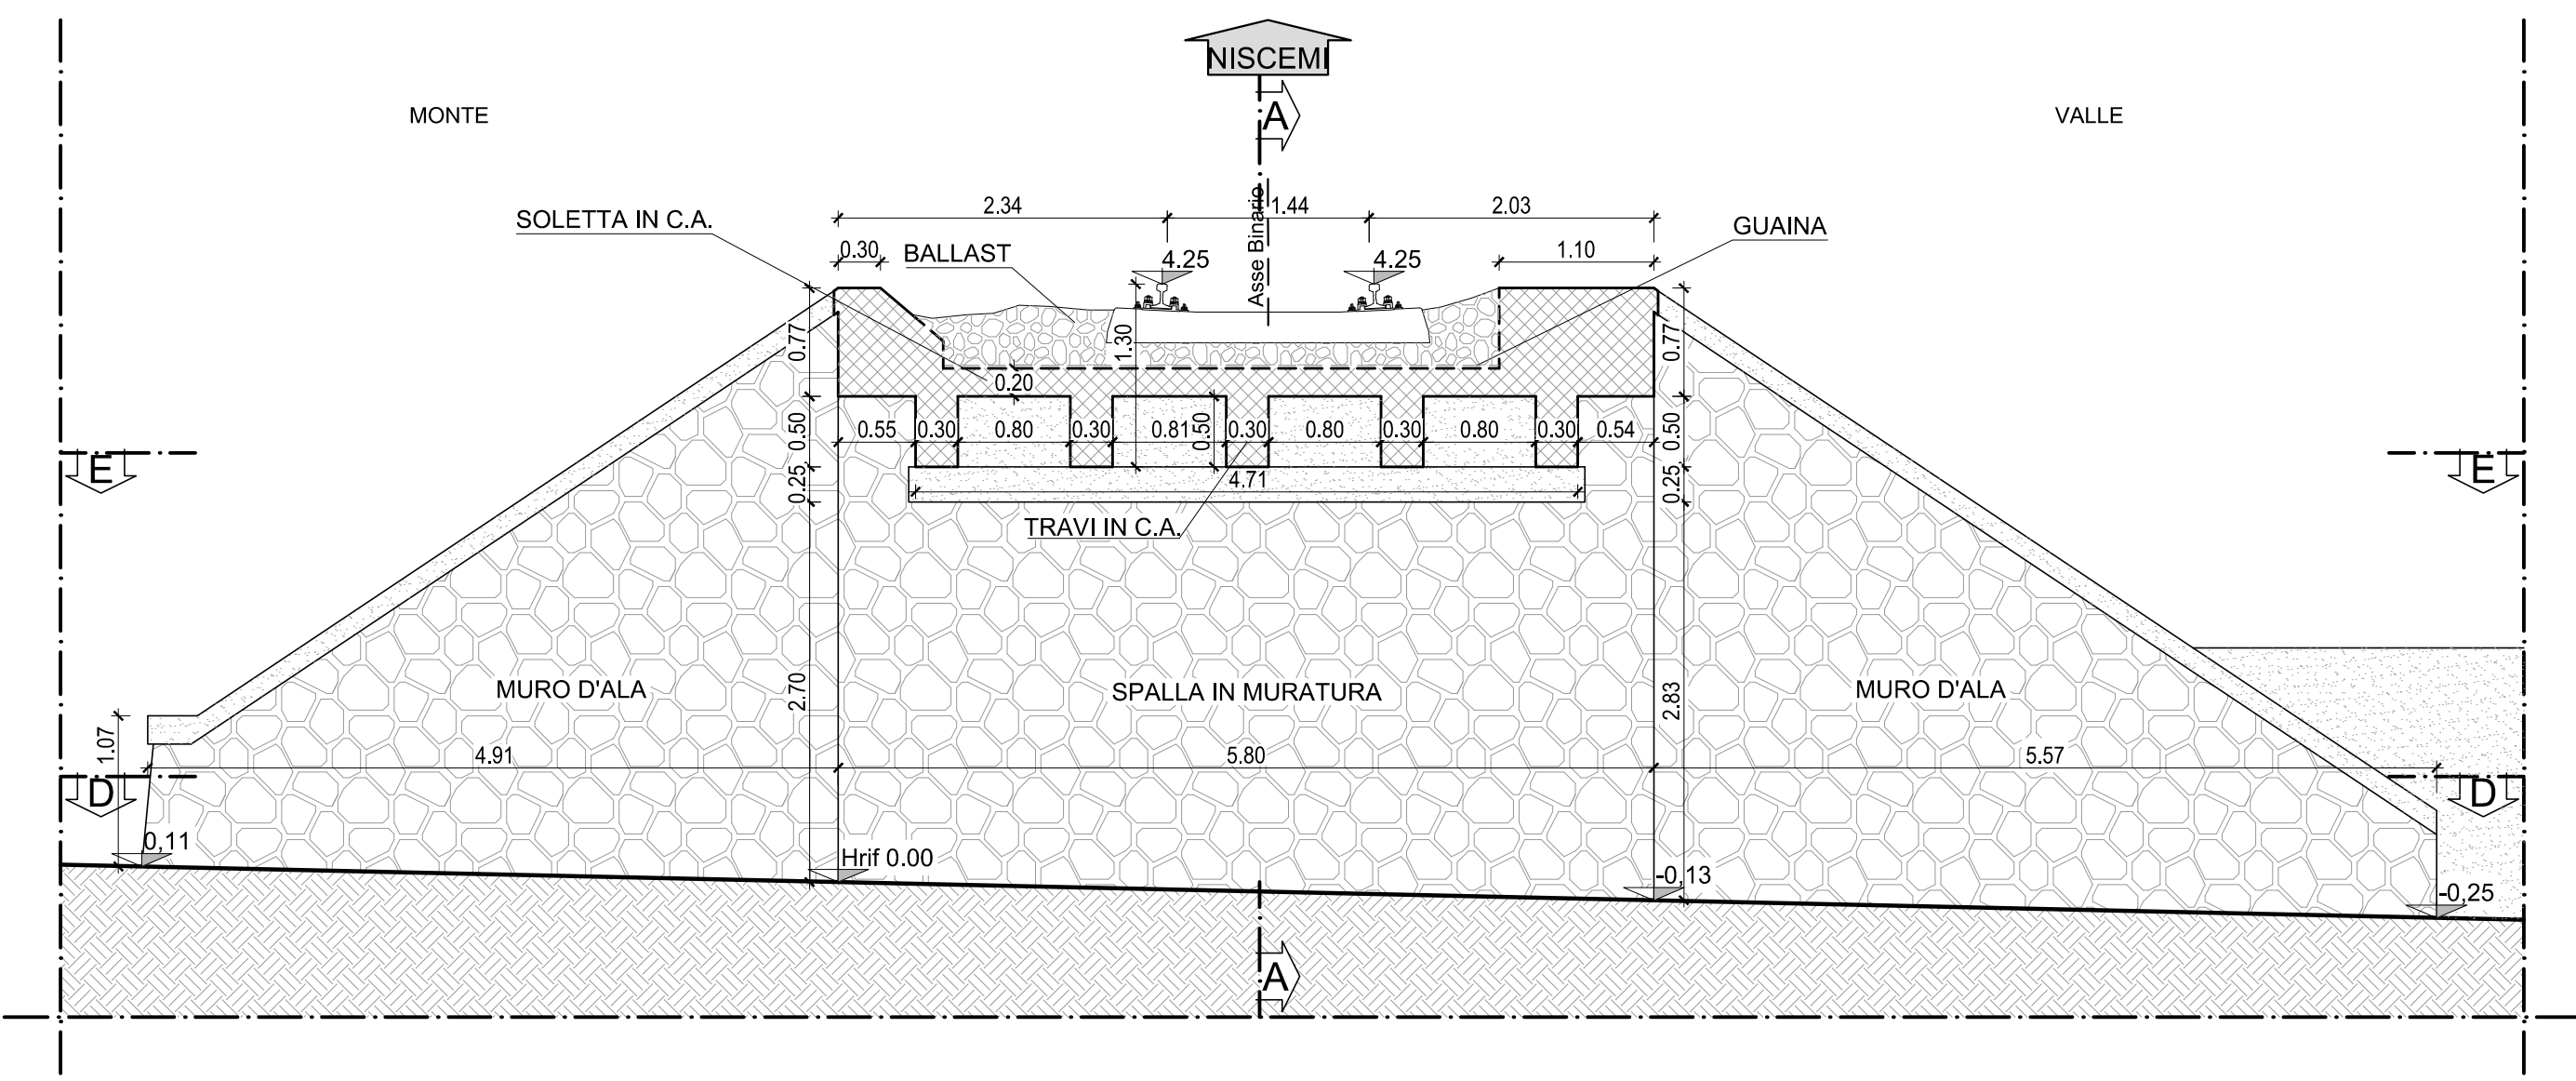


FOTO N.4 - SPALLA LATO NISCEMI

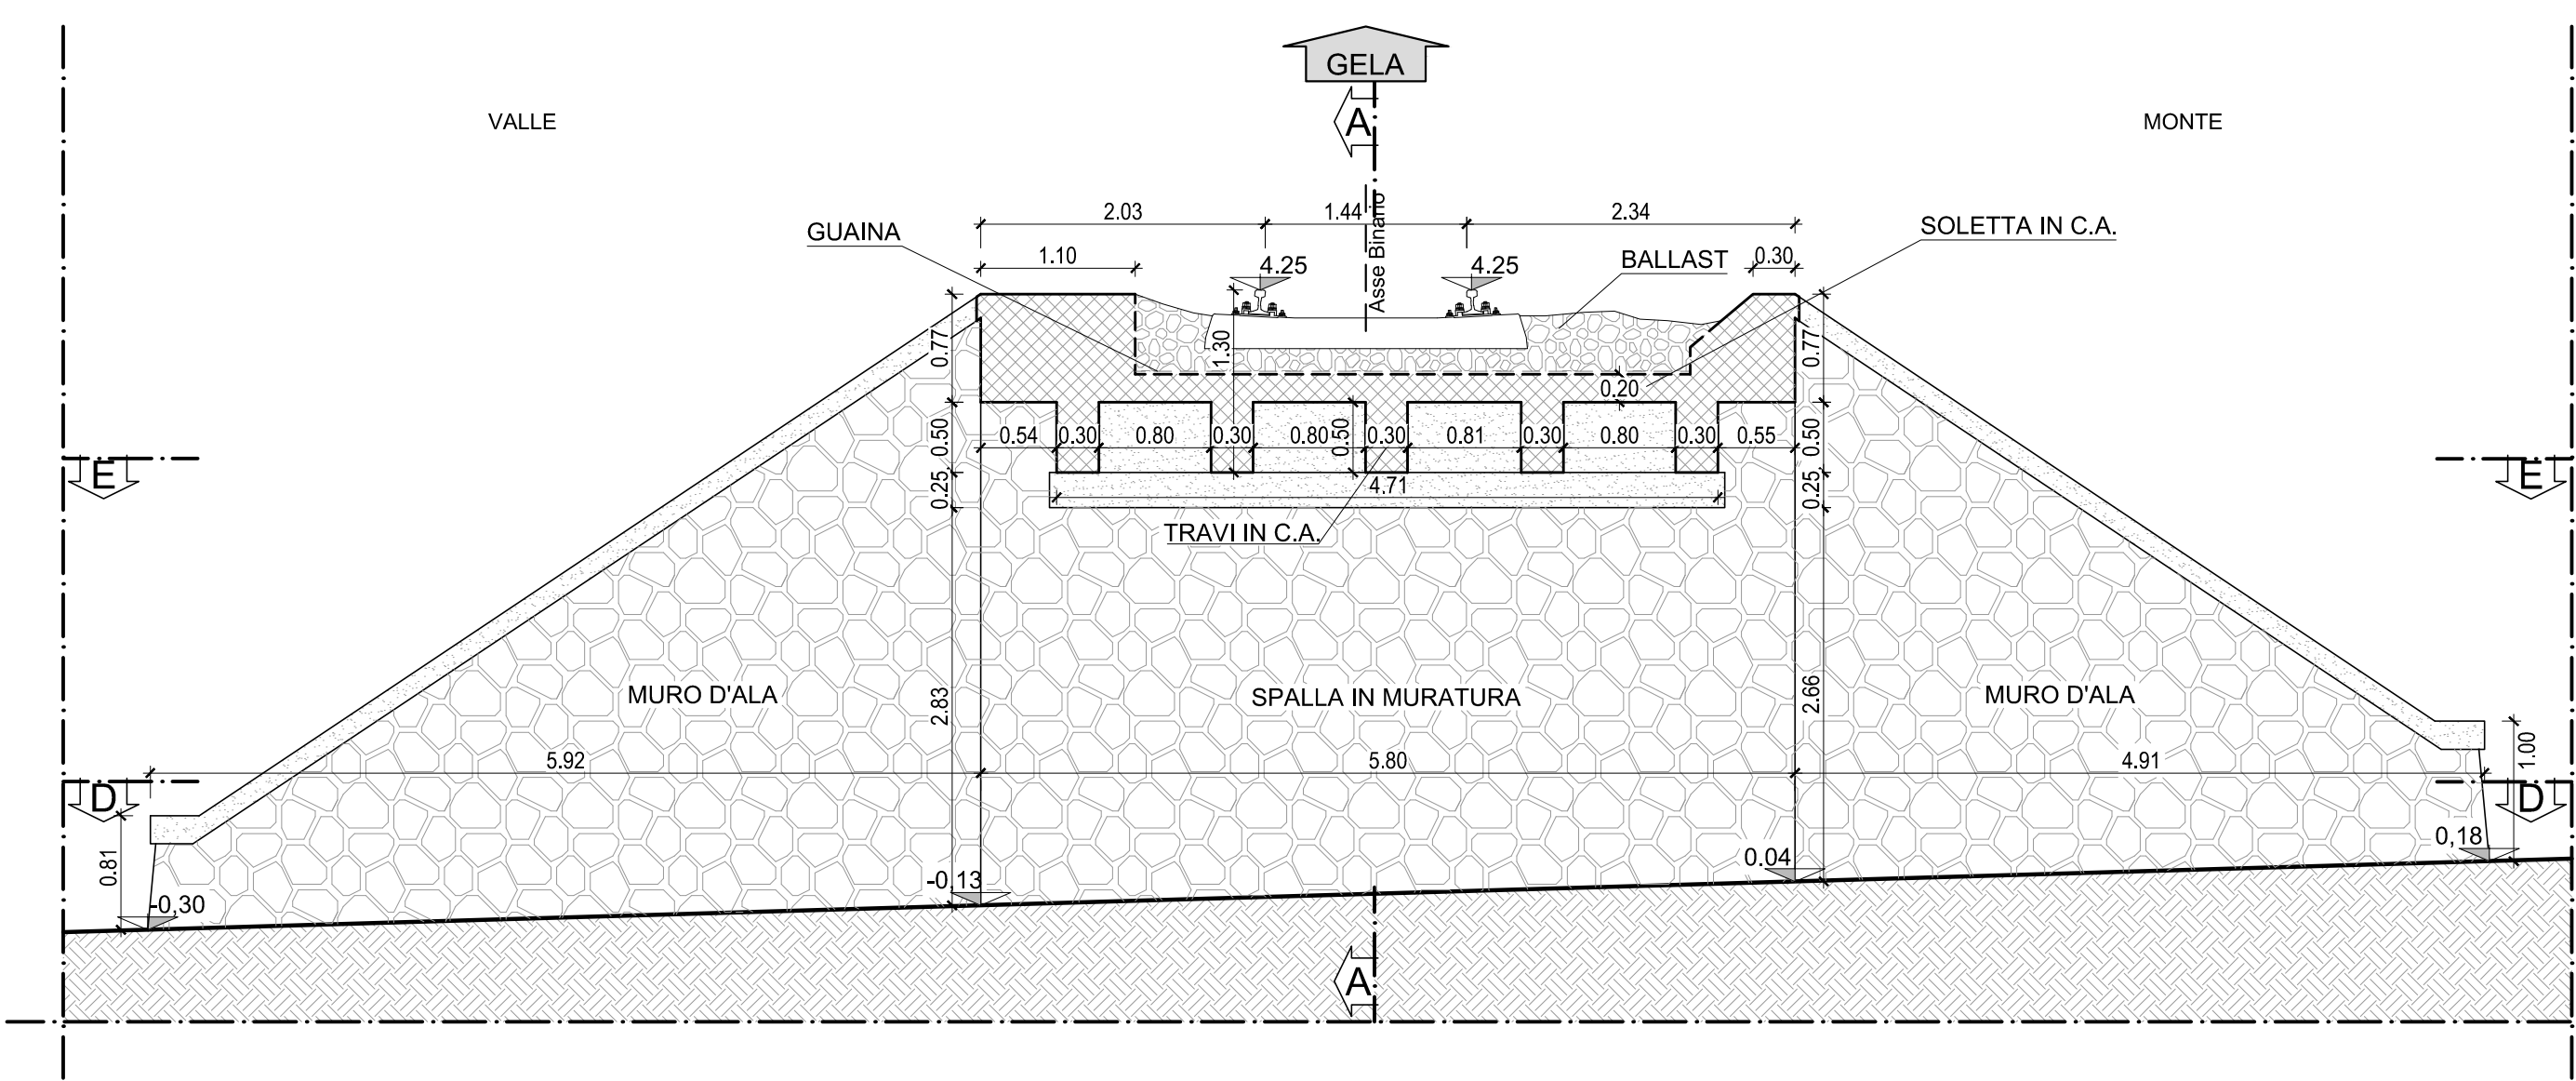


FOTO N.5 - SPALLA LATO GELA


SEZIONE B-B
SCALA 1:50




SEZIONE C-C
SCALA 1:50




PROSPETTO LATO MONTE
SCALA 1:50

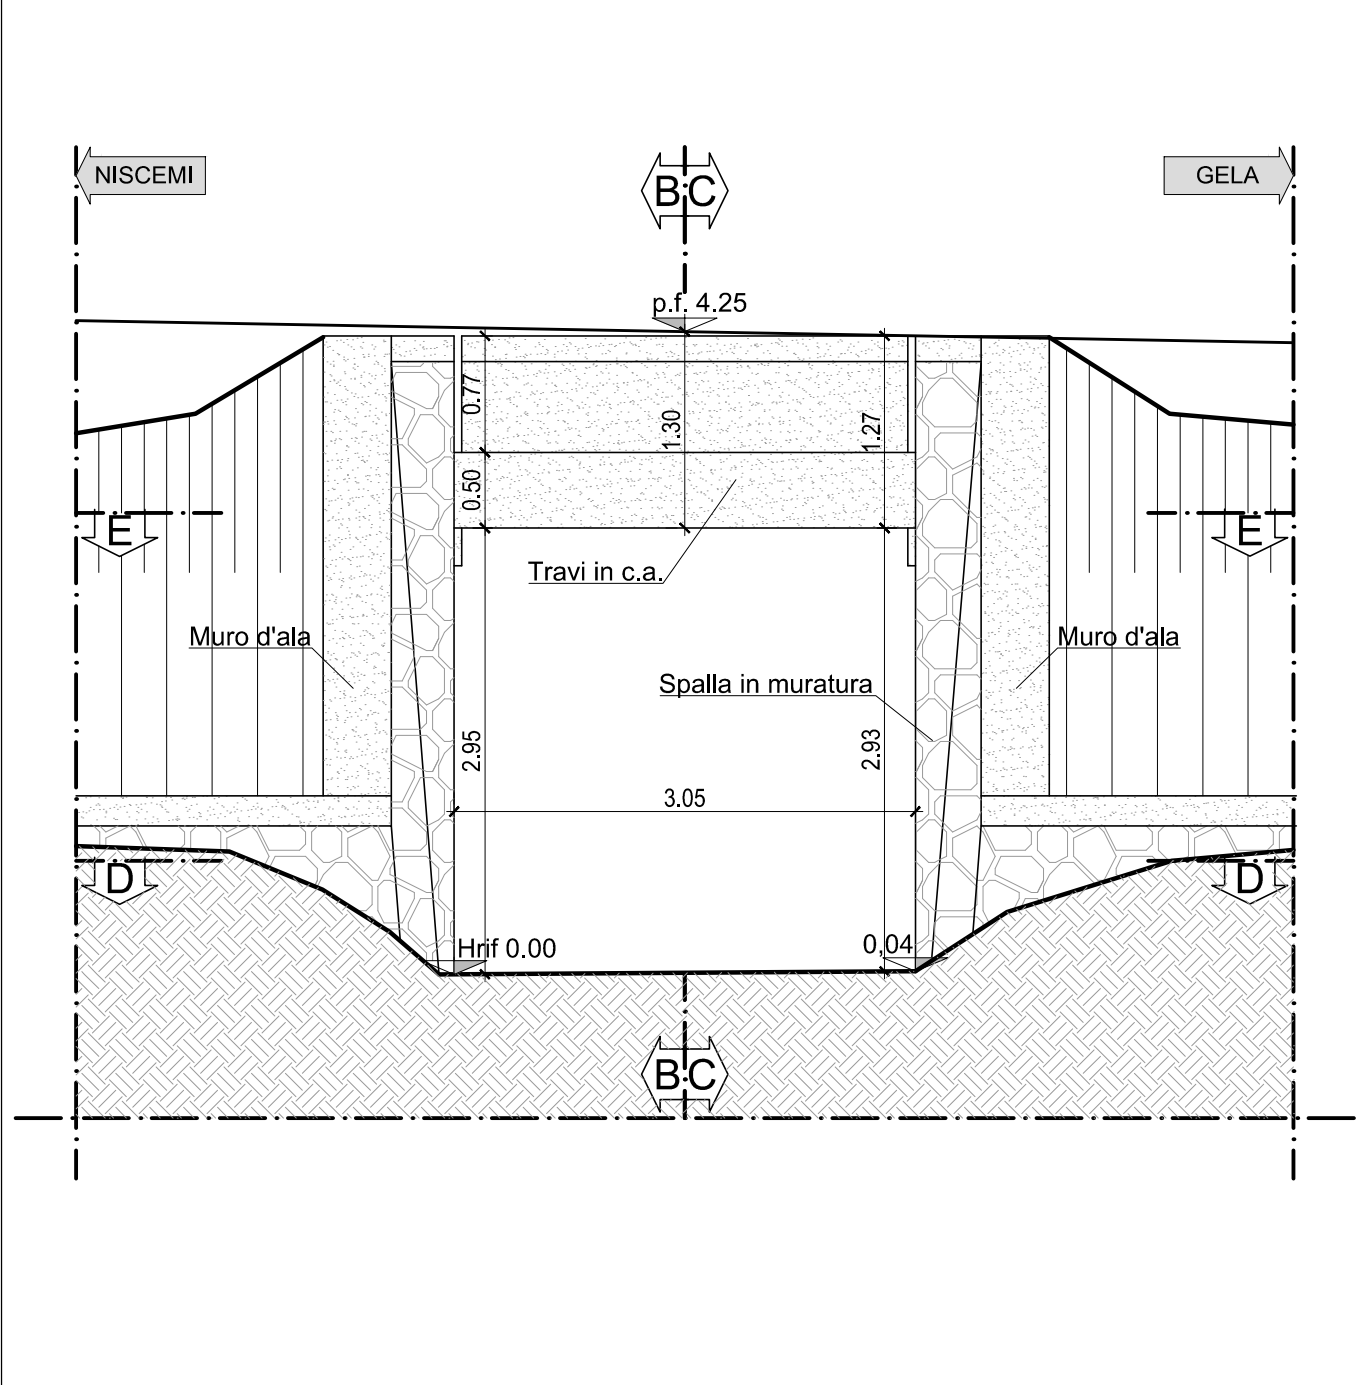

PROSPETTO LATO VALLE
SCALA 1:50

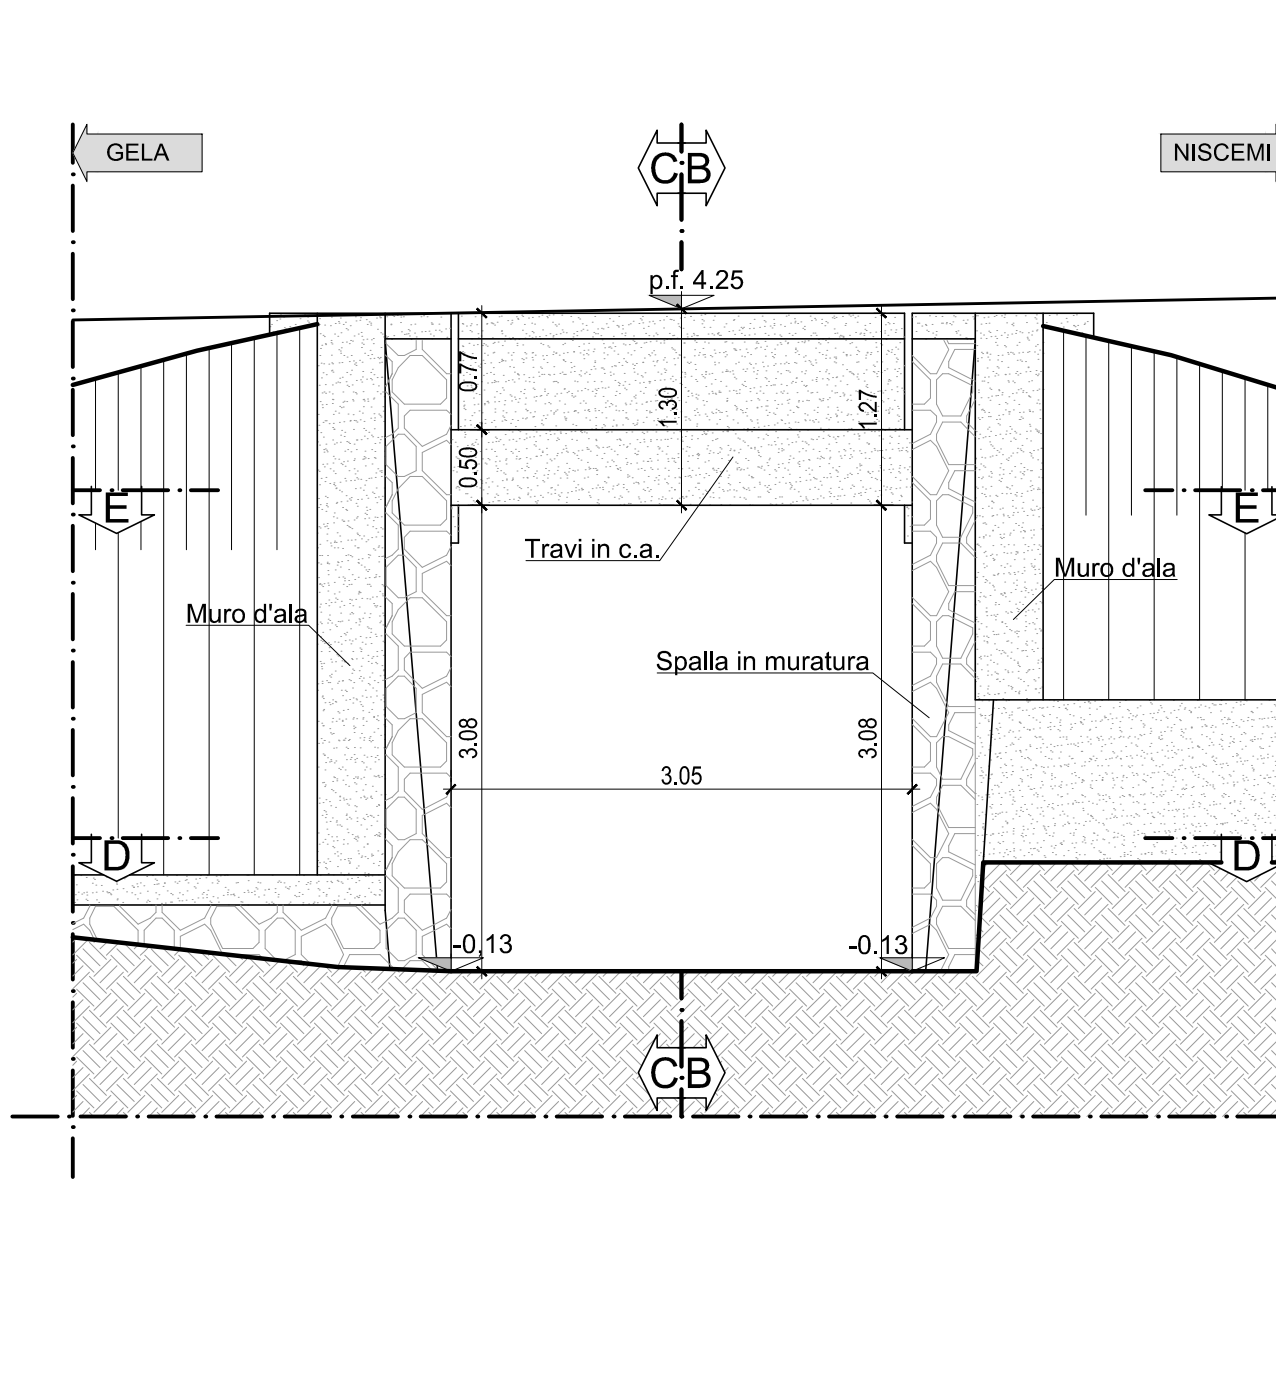

SEZIONE A-A
SCALA 1:50

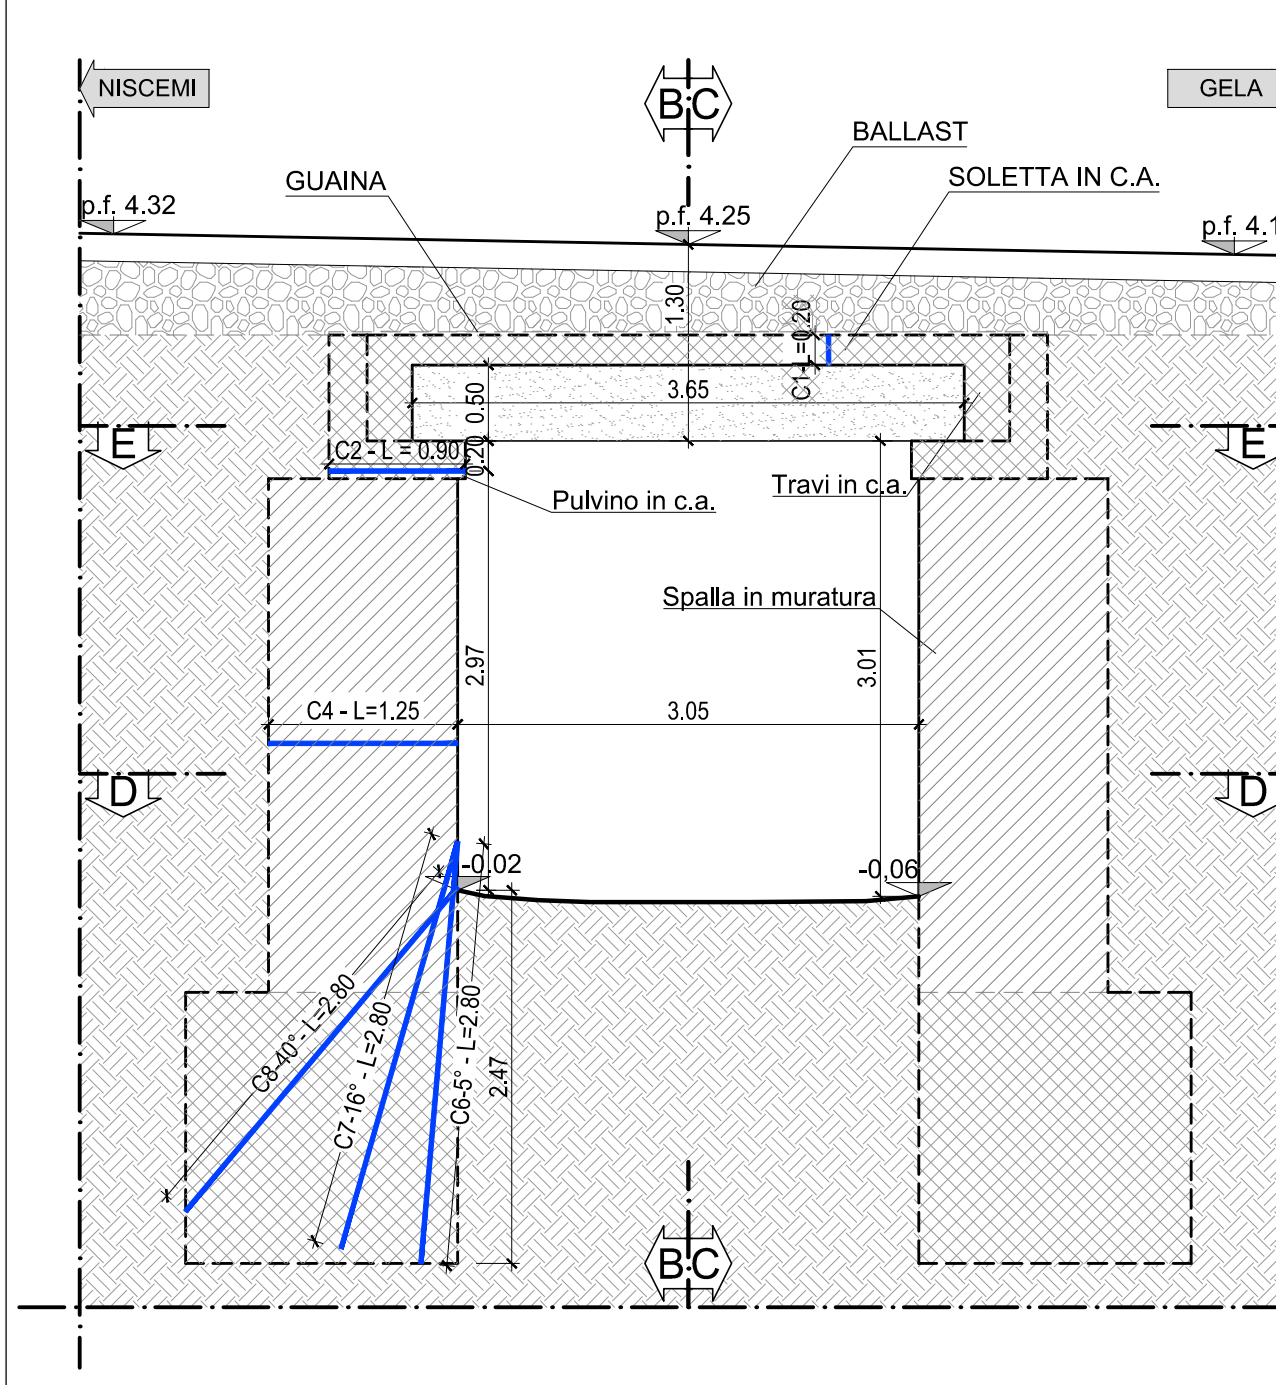

COMMITTENTE:



PROGETTAZIONE:



LINEA FERROVIARIA CATANIA C.LE - GELA

TRATTA FERROVIARIA CALTAGIRONE - GELA

PROGETTO DI FATTIBILITA' TECNICO ECONOMICA

S.O. PROGETTAZIONE INTEGRATA SUD

RIPRISTINO TRATTA CALTAGIRONE - GELA

LOTTO 2: RIPRISTINO TRATTA NISCEMI - GELA

INDAGINI E RILIEVI OPERE D'ARTE ESISTENTI

Pianta, prospetti e sezioni - SL11 - PONTE al km 353+075

ARCHITETTONICO

SCALA:

VARIE

COMMESSA LOTTO FASE ENTE TIPO DOC. OPERA/DISCIPLINA Progr. REV.

RS6K 00 R 78 PZ SL1100 001 A

Rev.	Descrizione	Redatto	Data	Verificato	Data	Approvato	Data	Autorizzato Data

File: RS6K00R78PZSL1100001A.dwg

n. Elab.: 1/2