


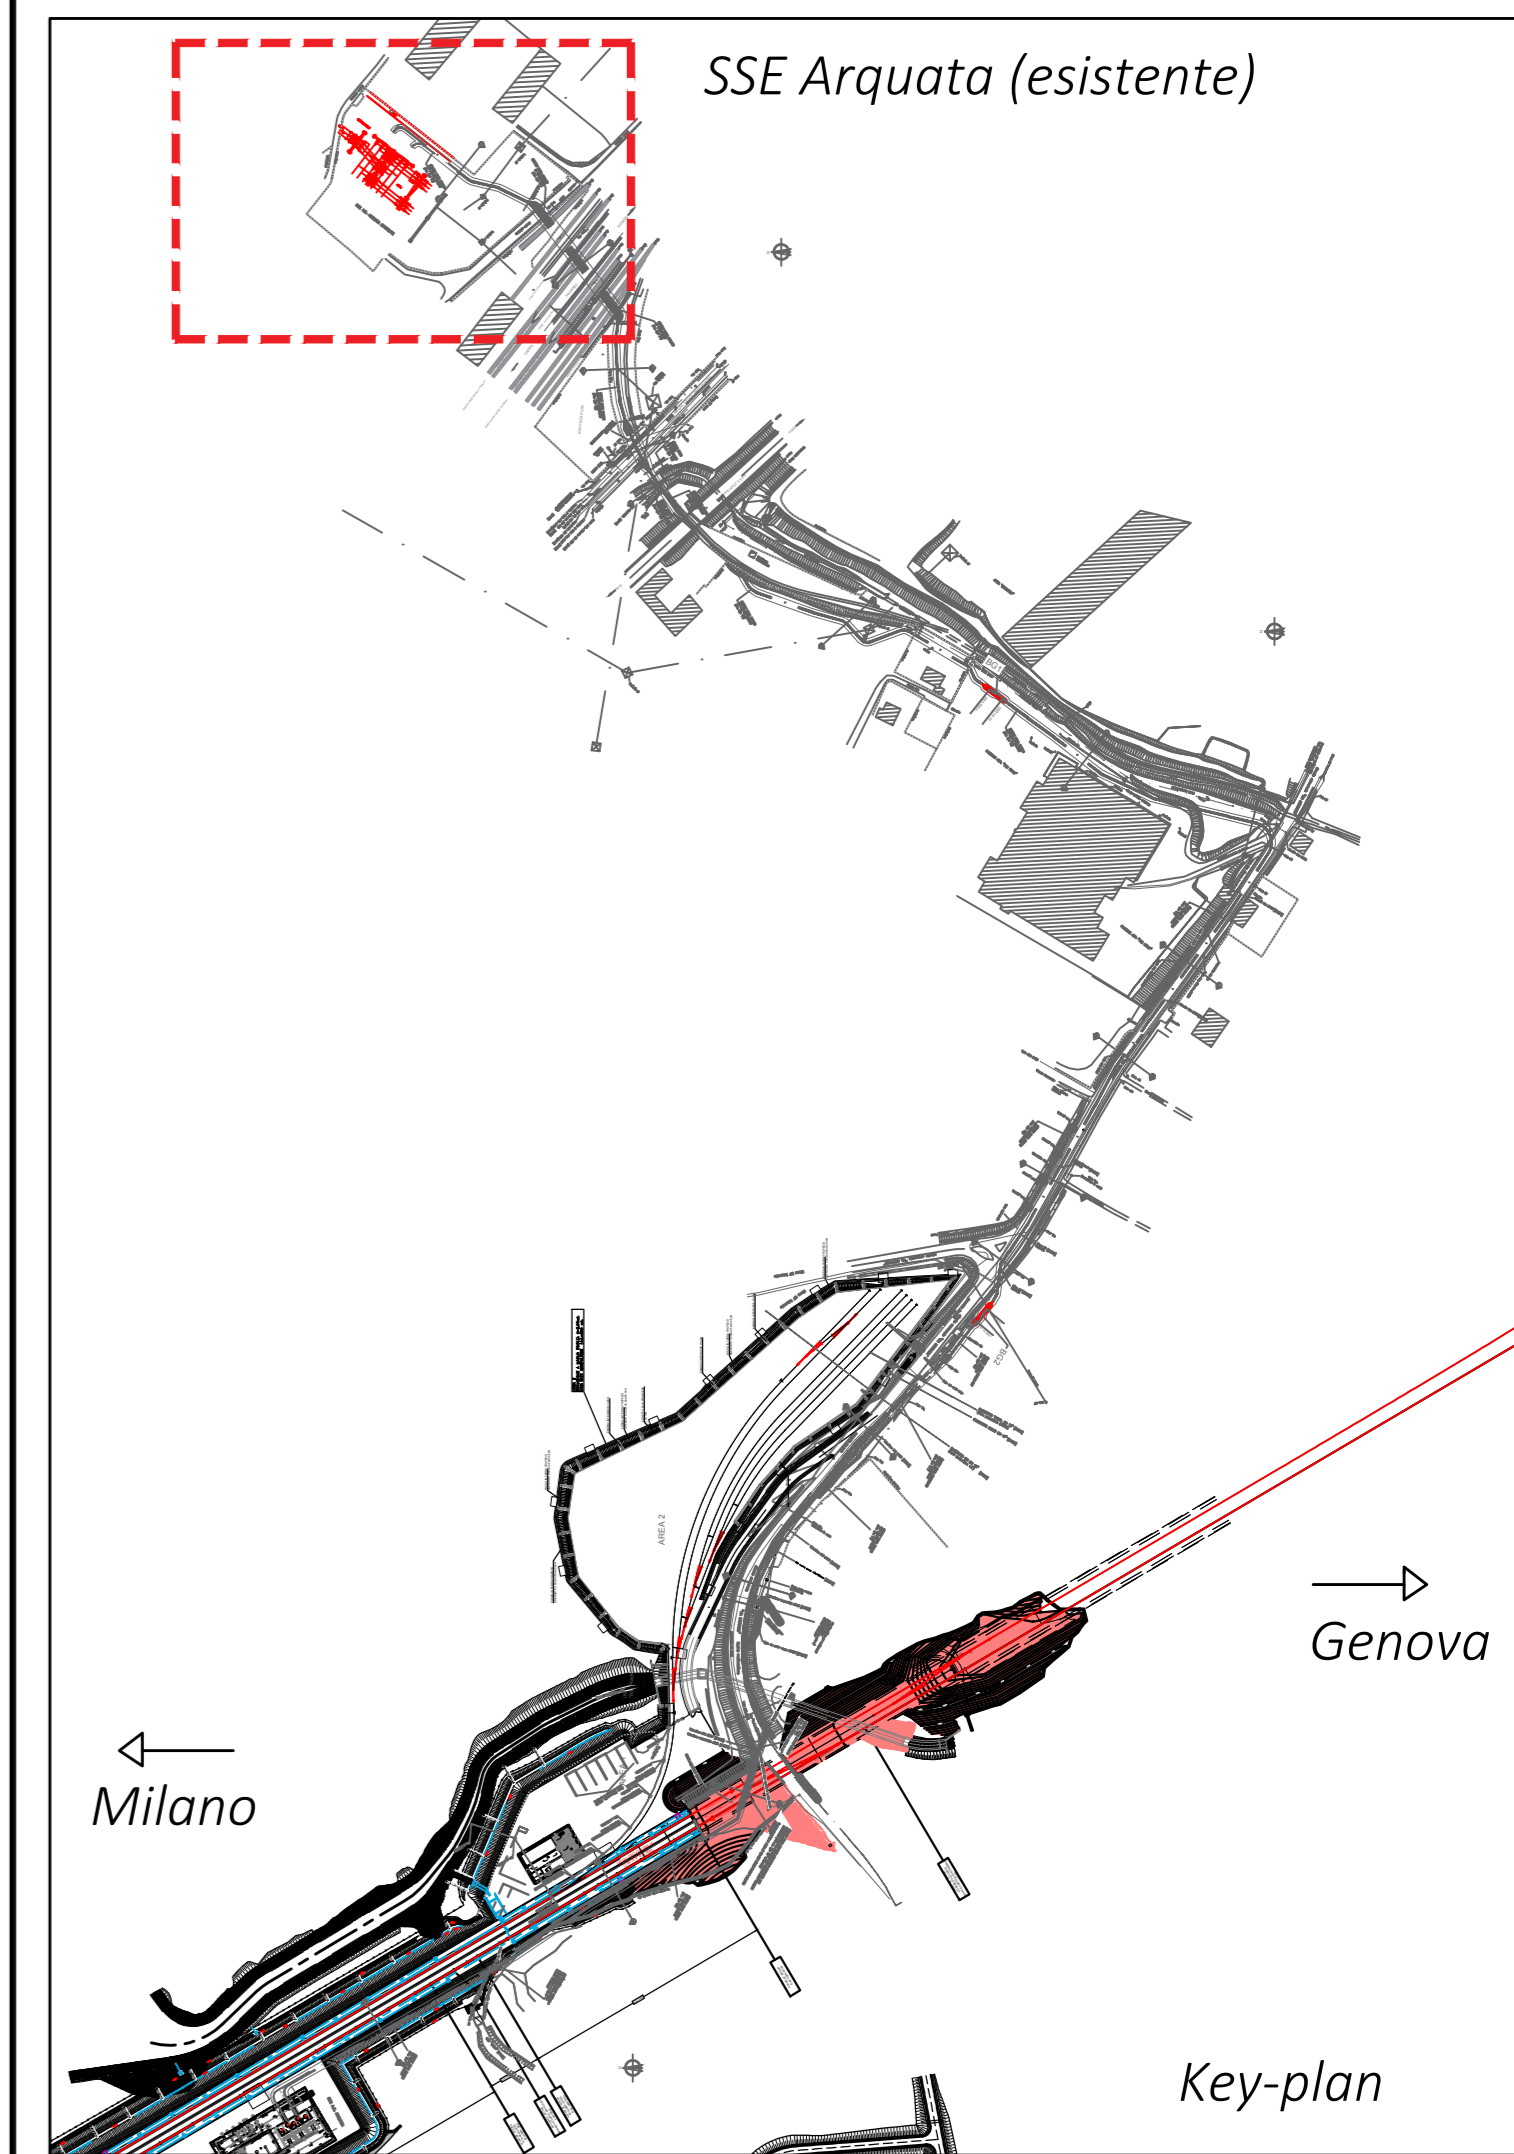

PLANIMETRIA
SCALA 1:500



COMMITTENTE:



ALTA Sorveglianza:



GENERAL CONTRACTOR:



INFRASTRUTTURE FERROVIARIE STRATEGICHE DEFINITE DALLA
LEGGE OBIETTIVO N.443/01

TRATTA A.V./A.C. TERZO VALICO DEI GIOVI
PROGETTO DEFINITIVO

VARIANTE 028 - Sottostazioni Elettrica esistente di Arquata S.
OC00 - Opere Civili (LP02)

Planimetria

GENERAL CONTRACTOR Consorzio Cociv Ing. F. Poma		DIRETTORE LAVORI		SCALA: 1:500
COMMESSA A 3 0 1	LOTTO 0 X	FASE D	ENTE C V	TIPO DOC. P 8
OPERA/DISCIPLINA OC00000		PROGR. 0 1 0	REV. A	

PROGETTAZIONE							
Rev.	Descrizione emissione	Redatto	Data	Verificato	Data	Progettista Integratore	Data
A00	PRIMA EMISSIONE	COCIV	20/10/2022	COCIV	20/10/2022	P. Costa Medich	20/10/2022