


# LEGENDA

## SIMBOLOGIA CARTOGRAFICA

- Metanodotto in progetto
- - - - Metanodotti in esercizio
- - - - Metanodotti da porre fuori esercizio e recuperare
- Aree impianti stacco-terminale in progetto
- Aree impianti stacco-terminale esistenti
- Strade di accesso provvisorio
- Strada di accesso all'impianto
- Adeguamento strade esistenti
- - - - Metanodotto SGI in costruzione
- Gallerie, Tunnel, Mini-Microtunnel, Raise Boring e T.O.C.
- ■ Impianti di linea in progetto
- ■ Impianti di linea su rete in esercizio
- Piazzola di stoccaggio tubazioni
- Depositi temporanei
- Nuova viabilità
- - - - Limite sovrapposizione fogli

## SIMBOLOGIA MECCANICA

- ✂ Punto di intercettazione di linea (P.I.L.)
- ✂ Punto di intercettazione di derivazione importante (P.I.D.I.)
- ✂ Punto di intercettazione di derivazione importante con discaggio di allacciamento (P.I.D.I.)
- ▶ Impianto di riduzione/regolazione della pressione

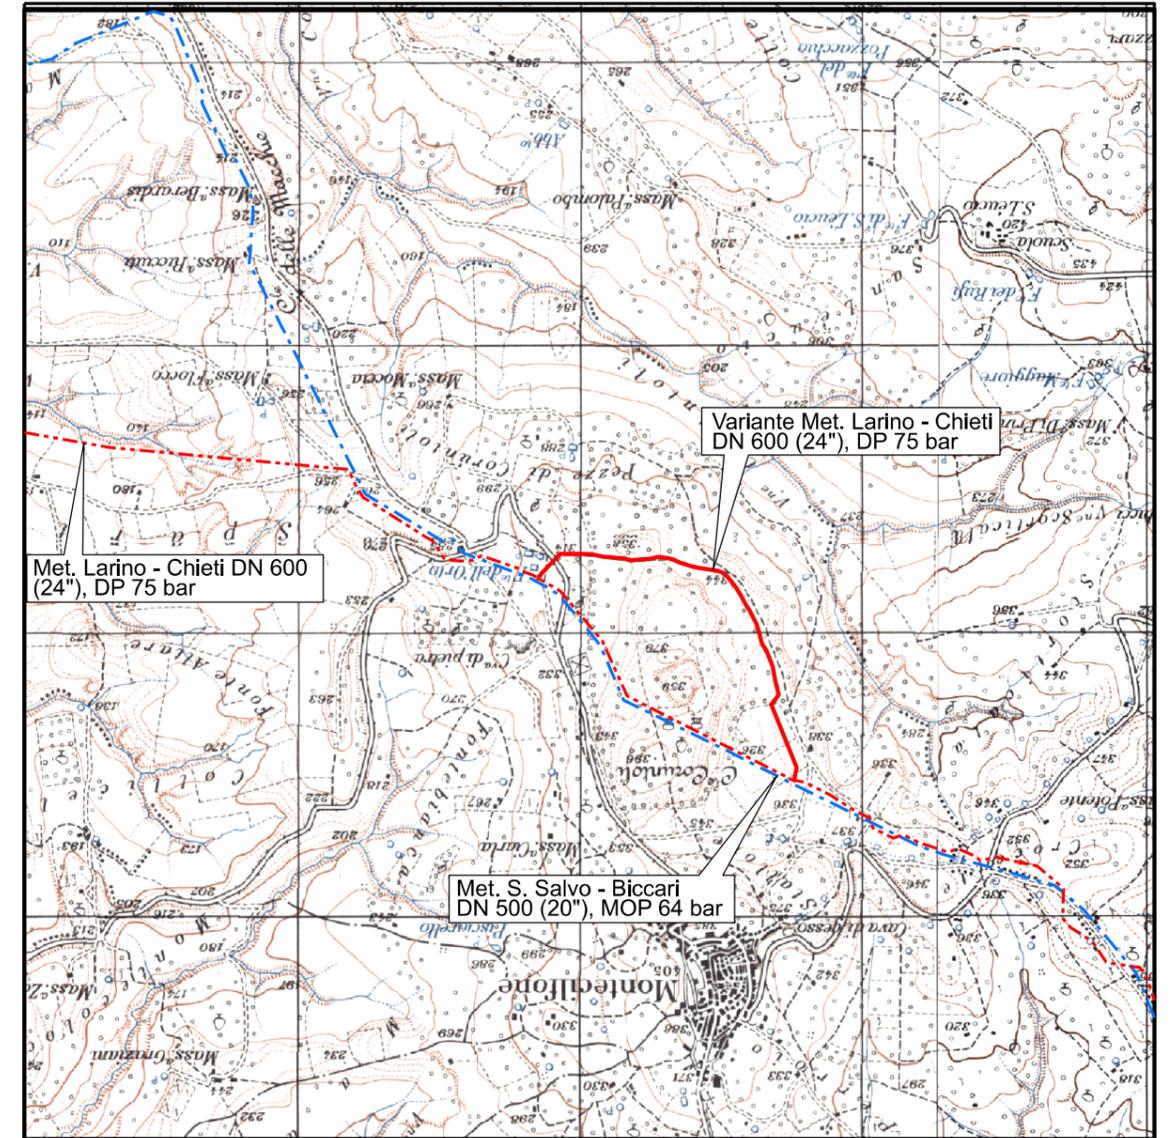

COROGRAFIA 1:25.000



Il presente disegno e' di proprieta' aziendale - La Societa' tutelera' i propri diritti a termine di legge.

Progressiva chilometrica	N.
Comuni	COMUNE
Province	PROVINCIA
Impianti	<span style="border: 1px solid red; padding: 2px;">TIPO - N. - PROG.</span> <span style="border: 1px solid red; padding: 2px; margin-left: 10px;">TIPO - N. - ESISTENTE DA MODIFICARE</span> <span style="border: 1px solid black; padding: 2px; margin-left: 10px;">TIPO - N. - ESISTENTE</span>
Attraversamenti	<small>TIPOLOGIA ATTRAVERSATA (SS n.##, corso d'acqua, ferrovia, ecc.)</small> <span style="color: blue;">●</span>
Strade - Piste - Piazzole	<small>ACCESSO IMPIANTI</small> <span style="color: yellow;">—</span> <small>ADEGUAMENTI STRADE</small> <span style="color: green;">—</span> <small>STRADE PROVVISORIE</small> <span style="color: magenta;">—</span> <small>STRADE PROVVISORIE SU INFRASTRUTTURE PRIVATE</small> <span style="color: blue;">—</span> <small>N. PIAZ.</small> <span style="background-color: orange; padding: 2px;">Pn°</span>
Fascia di lavoro	<small>ALLARGATA</small> <span style="background-color: yellow; padding: 2px;">An°</span> <small>RIDOTTA</small> <span style="background-color: cyan; padding: 2px;"></span>
Scavabilità terreni	

0	10/03/23	EMISSIONE PER ENTI	MELONI	STROPPA	MONTONI
REV.	DATA	DESCRIZIONE	ELABORATO	VERIFICATO	APPROVATO
		Progettista			
<b>METANODOTTO LARINO - CHIETI</b> DN 600 (24"), DP 75 bar - TRONCO 1A Variante Sentiero Bosco di Corundoli			COMMESSA 5680	UNITA' 001	
<b>TRACCIATO DI PROGETTO</b>			DISEGNO 5680-001-PG-D-1010		
			REVISIONE                      0		
			FG.                      1                      DI                      2		
			SCALA                      1:10.000		


METANODOTTO LARINO - CHIETI  
 DN 600 (24"), DP 75 bar - TRONCO 1A  
 Variante Sentiero Bosco di Corundoli

TRACCIATO DI PROGETTO

0	10-03-23	EMISSIONE PER ENTI	MELONI	STROPPA	MONTONI
INDICE	DATA	REVISIONI	ELABORATO	VERIFICATO	APPROVATO
			Dis.	5680-001-PG-D-1010	
			Comm.	5680	



Foglio  
**2**  
 di 2  
 Scala  
 1:10000

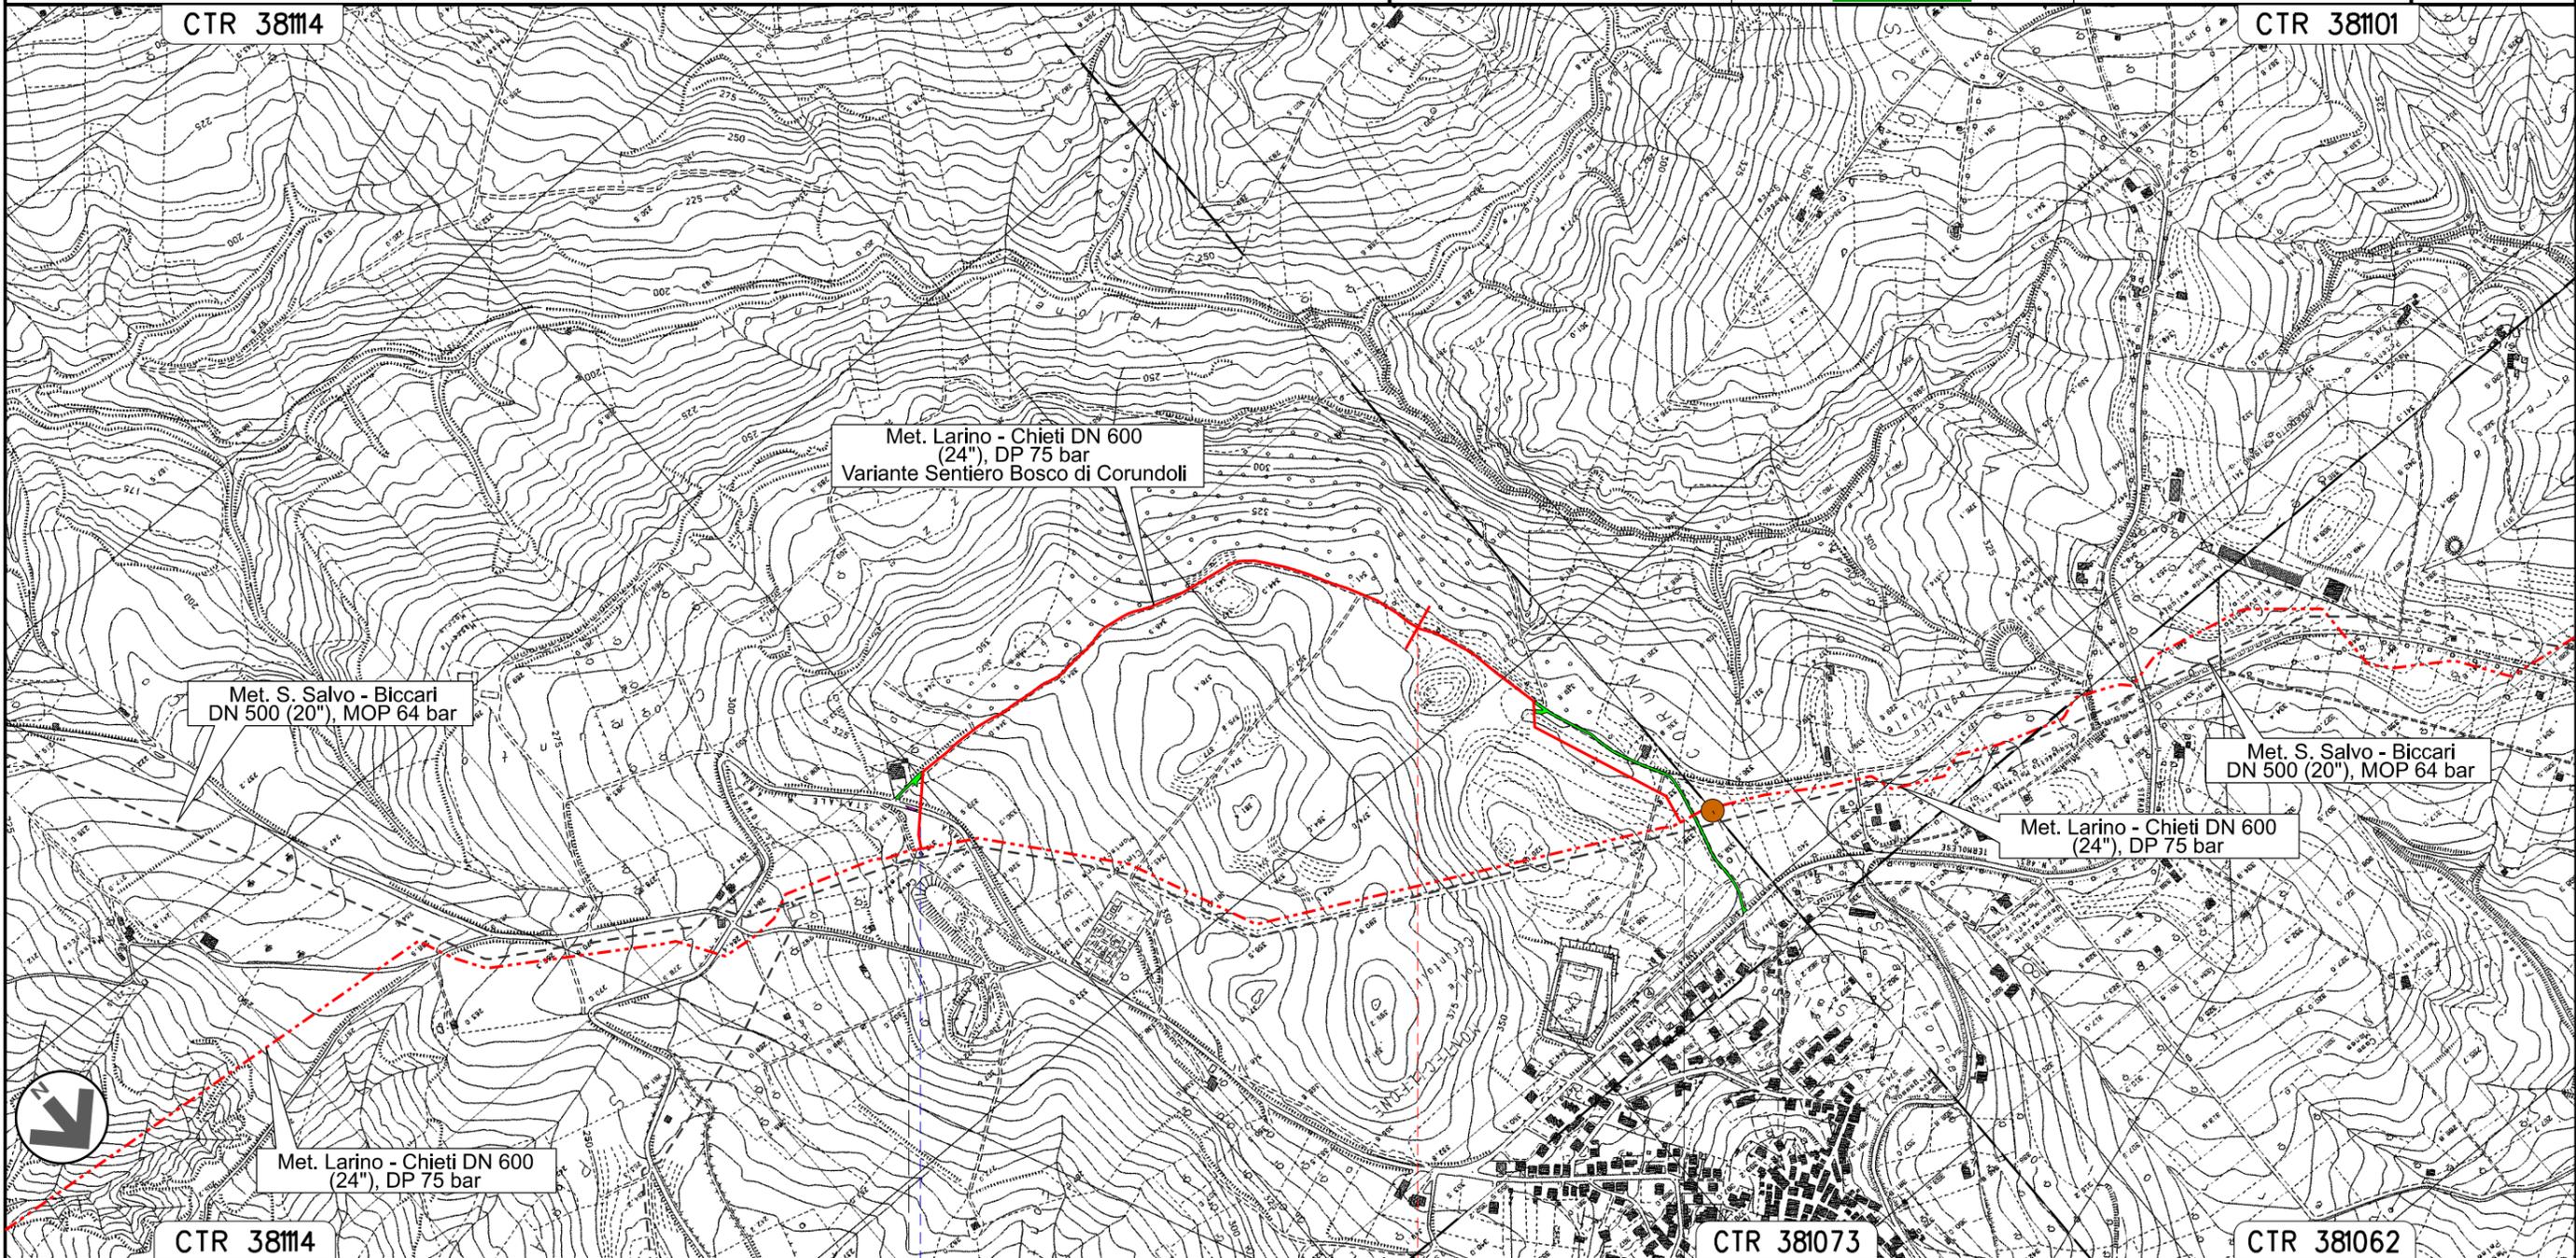

0+000 1 1+526

MONTECILFONE  
 CAMPOBASSO

S.P. n. 168

P1

Il presente disegno e' di proprieta' aziendale - La Societa' tutelera' i propri diritti a termine di legge.