Firmato digitalmente da
Lorenzo Bertole
CN = Bertole Lorenzo
C = IT

PLANIMETRIA STATO INIZIALE PRIMA DELL'AVVIO DEI LAVORI - SCALA 1:500

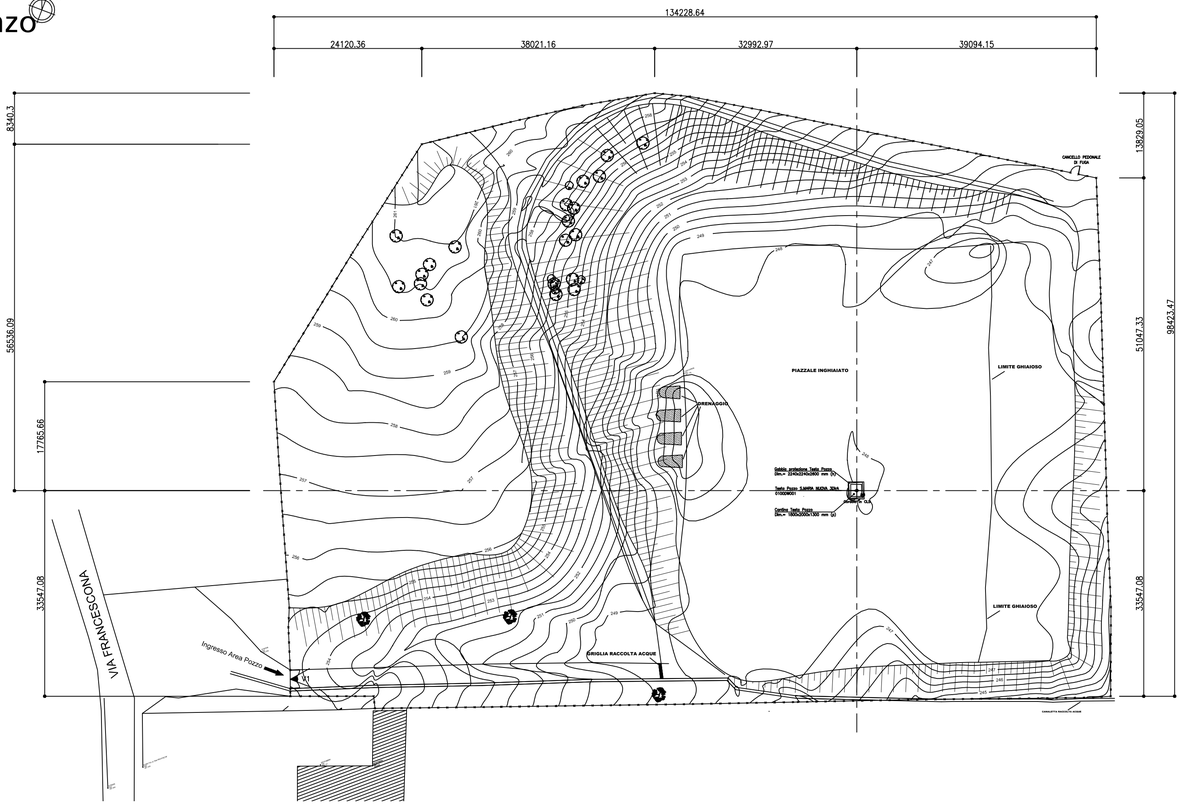

LEGENDA GENERALE APPARECCHIATURE		
SIMBOLO/SIGLA	DESCRIZIONE	DIM. MAX. (mm)
	Testo pozzo	---
	Recinzione in rete metallica plastificata	--- 2500 H

Firmato digitalmente da:
Cinzia Triunfo
Data: 05/04/2023 10:50:31

PLANIMETRIA STATO DI REALIZZAZIONE ATTUALE - SCALA 1:500

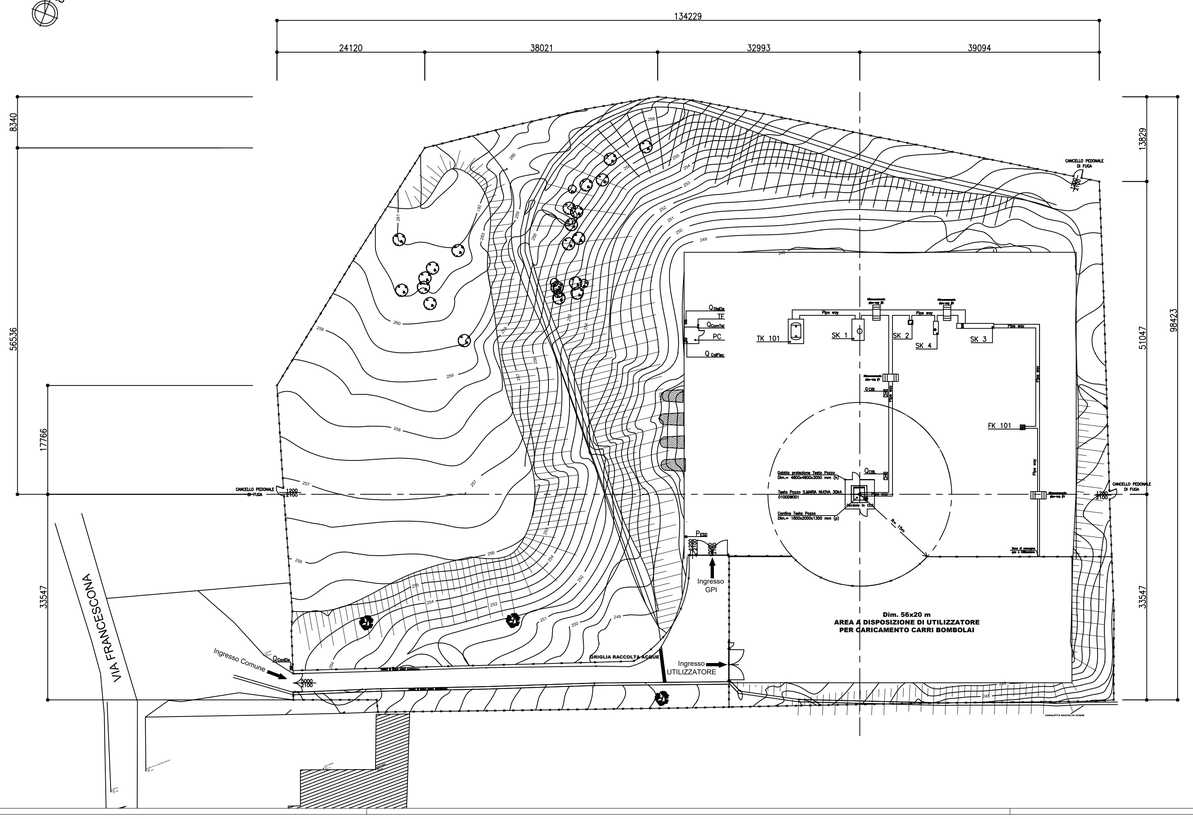

LEGENDA GENERALE APPARECCHIATURE		
SIMBOLO/SIGLA	DESCRIZIONE	DIM. MAX. (mm)
S1SDMNOVA3	Testa pozzo S. MARIA NUOVA 3DirA	---
	Recinzione in rete metallica plastificata	--- 2500 H
	Metanodotto (linea fuori terra)	---
	Metanodotto (linea interrata)	---
SK 1	Modulo skiddato di Separazione gas	2000x3500x3750 H
SK 2	Modulo skiddato di Essiccazione gas	800x700x2200 H
SK 3	Modulo skiddato di Filtrazione / Misura Fiscale gas	6000x825x1200 H
SK 4	Modulo skiddato per Gas Strumenti	800x2150x2500 H
TK 101	Modulo skiddato Vasca raccolta liquidi drenaggio	4000x2500x2500 H
FK 101	Candela di Blow Down	800x800x3500 H
Q QUADRO PRESSIONE	Quadro strumentale pneumo-idraulico di Blocco Fondo Pozzo	1200x600x1500 H
Q QUADRO IMPIANTI	Quadro strumentale elettro-pneumatico di Controllo Impianti	1200x600x2000 H
P PULSANTE ESD	Pulsante/maniglia strumentale pneumatica di ESD Impianti	300x300x1200 H
Q QUADRO TELEFONO	Quadro Combinatore Telefonico	232x95x342 H
Q QUADRO FISCALE	Quadro Elettronico Calcolatore Misura Fiscale Gas	600x400x450 H
TF	Torre Faro	diam. 250x7500 H
Q QUADRO ENEL	Quadro di Distribuzione Energia Elettrica	600x400x2000 H
Q QUADRO CONSEGNA	Quadro di Consegna con contatore Energia Elettrica	600x400x800 H
PC	Prefabbricato logistico uso Ufficio ed Elaborazione Dati	2700x2500x2500 H

ORDINE DEGLI INGEGNERI DELLA PROVINCIA DI MILANO
DOTT. ING. BERTOLE LORENZO
Sez. A. Settori: Civile e ambientale, Industriale
n° A 30350

Rev.	Data	Oggetto	Disegnato	Controllato
0	27/03/2023	Prima edizione	M.Stoppa	A.Guidi

Committente

Gas Plus Italiana Srl

Oggetto

Domanda di Proroga Decreto di Compatibilità Ambientale Progetto messa in produzione pozzo S. Maria Nuova 3DirA

Elaborato

Sovrapposizione dello stato iniziale del sito prima dell'avvio dei lavori con lo stato di realizzazione attuale

Scala	Tavola	Commessa
1:500	1	IT0123.000038.0120

Scala
0 0 0 0 0 00m

Arcadis Italia S.r.l.
Via Monte Rosa, 93 | 20149 | Milano (MI)
T. +39 02 00 62 46 65 | F. +39 02 80 42 13
info@arcadis.it | www.arcadis.com

ARCADIS Design & Consultancy for natural and built assets

Il presente disegno è di proprietà di Arcadis Italia S.r.l. e non può essere modificato, distribuito o in altro modo utilizzato senza l'autorizzazione di Arcadis Italia S.r.l.