

Modulo per la presentazione delle osservazioni per i piani/programmi/progetti sottoposti a procedimenti di valutazione ambientale di competenza statale

Presentazione di osservazioni relative alla procedura di:

- Valutazione Ambientale Strategica (VAS) – art.14 co.3 D.Lgs.152/2006 e s.m.i.
- Valutazione di Impatto Ambientale (VIA) – art.24 co.3 D.Lgs.152/2006 e s.m.i.
- Verifica di Assoggettabilità alla VIA – art.19 co.4 D.Lgs.152/2006 e s.m.i.

(Barrare la casella di interesse)

La Sottoscritto/a CANCEDDA CATERINA

(Nel caso di persona fisica, in forma singola o associata)

PRESENTA

ai sensi del D.Lgs.152/2006, le **seguenti osservazioni** al

- Piano/Programma, sotto indicato
- Progetto, sotto indicato

(Barrare la casella di interesse)

ID: 9473 Progetto "Nuova realizzazione ed esercizio di un impianto di produzione di energia elettrica da fonte eolica denominato "Pranu Serrantis" composto da 9 aerogeneratori da 6,6MW. Per una potenza complessiva di 59,4 MW sito nei comuni di Selegas, Gesico e Mandas (SU) e delle relative opere ed infrastrutture connesse nei comuni di Guasila, Villanovafranca, Durtei e Sanluri (SU)"

*(Inserire la denominazione completa del piano/programma (procedure di VAS) o del progetto (procedure di VIA, Verifica di Assoggettabilità a VIA e **obbligatoriamente il codice identificativo ID: xxxx del procedimento**)*

N.B.: eventuali file allegati al presente modulo devono essere unicamente in formato PDF e NON dovranno essere compressi (es. ZIP, RAR) e NON dovranno superare la dimensione di 30 MB. Diversamente NON potranno essere pubblicati.

OGGETTO DELLE OSSERVAZIONI

(Barrare le caselle di interesse; è possibile selezionare più caselle):

- Aspetti di carattere generale (es. struttura e contenuti della documentazione, finalità, aspetti procedurali)
- Aspetti programmatici (coerenza tra piano/programma/progetto e gli atti di pianificazione/programmazione territoriale/settoriale)
- Aspetti progettuali (proposte progettuali o proposte di azioni del Piano/Programma in funzione delle probabili ricadute ambientali)
- Aspetti ambientali (relazioni/impatti tra il piano/programma/progetto e fattori/componenti ambientali)
- Altro *(specificare)* Aspetti e proposte progettuali in funzione delle ripercussioni sulla proprietà privata.

ASPETTI AMBIENTALI OGGETTO DELLE OSSERVAZIONI

(Barrare le caselle di interesse; è possibile selezionare più caselle):

- Atmosfera
- Ambiente idrico
- Suolo e sottosuolo
- Rumore, vibrazioni, radiazioni
- Biodiversità (vegetazione, flora, fauna, ecosistemi)
- Salute pubblica
- Beni culturali e paesaggio
- Monitoraggio ambientale

Altro *(specificare)* La nuova proposta sarebbe meno impattante considerato lo sviluppo più breve

TESTO DELL' OSSERVAZIONE

La presente osservazione è finalizzata alla difesa, alla protezione e alla tutela del patrimonio privato e personale. Nel dettaglio la mia azienda agricola sita nel Comune di Gesico al Foglio 24 Mappali 42,43,45,54,55,56,57,58,66,71 viene sezionata da una servitù di elettrodotto e di viabilità, con conseguente aggravio per tutte le operazioni di gestione aziendale.

Quanto sopra potrebbe essere evitato eseguendo le opere previste in un tracciato stradale già esistente e più breve di quello proposto.

Come meglio specificato nell'elaborato allegato, la mia istanza è volta anche a comunicare che un'altra occupazione F.23 M.170 del Comune di Gesico riguarda un bene che non rientra più nella mia disponibilità a causa di un precedente esproprio (Provincia di Cagliari)

La Sottoscritta dichiara di essere consapevole che, ai sensi dell'art. 24, comma 7 e dell'art.19 comma 13, del D.Lgs. 152/2006 e s.m.i., le presenti osservazioni e gli eventuali allegati tecnici saranno pubblicati sul Portale delle valutazioni ambientali VAS-VIA del Ministero dell'Ambiente e della Tutela del Territorio e del Mare (www.va.minambiente.it).

Tutti i campi del presente modulo devono essere debitamente compilati. In assenza di completa compilazione del modulo l'Amministrazione si riserva la facoltà di verificare se i dati forniti risultano sufficienti al fine di dare seguito alle successive azioni di competenza.

ELENCO ALLEGATI

Allegato 1 - Dati personali del soggetto che presenta l'osservazione

Allegato 2 - Copia del documento di riconoscimento in corso

Allegato 3 - Elaborato descrittivo e grafico *(inserire numero e titolo dell'allegato tecnico se presente e unicamente in formato PDF)*

Luogo e data _Gesico 11/04/2023_

(inserire luogo e data)

La dichiarante
Benedetta Balerina
(Firma)

Allegato 3

OGGETTO:

Osservazioni al progetto: **Codice Procedura ID: 9473** relativo alla “Nuova realizzazione ed esercizio di un impianto di produzione di energia elettrica da fonte eolica denominato “Planu Serrantis” composto da 9 aerogeneratori da 6,6 MW, per una potenza complessiva di 59,4 MW sito nei comuni di Selegas, Gesico e Mandas (SU) e delle relative opere infrastrutture connesse nei comuni di Guasila, Villanovafranca, Villamar, Furtei e Sanluri.

In relazione agli elaborati di cui sopra visionati nel sito MASE, considerato che diverse mie proprietà vengono interessate dall'intervento, con la presente ritengo indispensabile chiedere quanto segue:


➤ PRIMO

Per raggiungere e cablare l'aerogeneratore n°2 gli elaborati prevedono il passaggio dell'elettrodotto e della “servitù di passaggio” sui Mappali 57,58 e 71 del Foglio 24 del Comune di Gesico, di mia proprietà.

Considerato che le opere di cui sopra spezzerebbero l'azienda in due corpi, rendendo uno dei quali economicamente difficilmente utilizzabile;

Premesso che le procedure espropriative, per quanto indispensabili alla realizzazione dell'opera pubblica, devono seguire i principi di economia, efficienza e del minor danno possibile agli espropriandi.

Considerato che la porzione di opera in questione è realizzabile seguendo un altro tracciato, più breve quindi più economico, più agevole perché percorre una sede stradale già esistente e meno invasivo per le proprietà private, come dimostrato nel grafico seguente

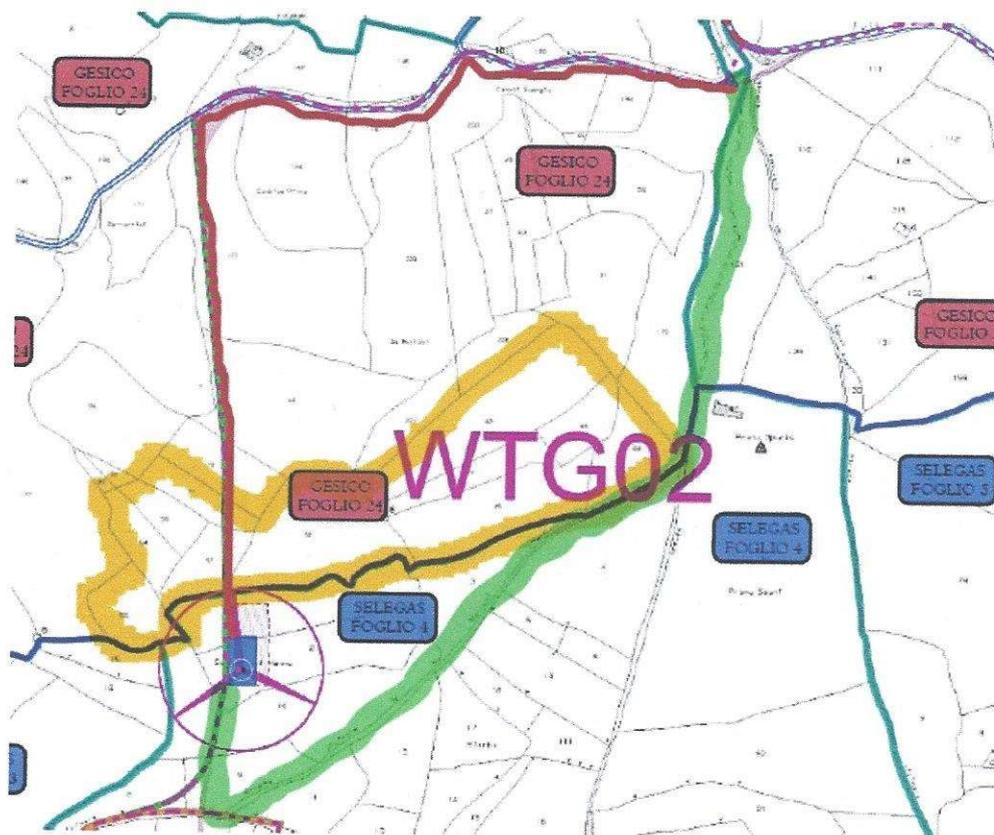

PERIMETRO AZIENDALE

NUOVA PROPOSTA VIARIA E ELETTRDOTTO

TRACCIATO CONTESTATO

Come si può notare dal grafico il Nuovo Tracciato Proposto, si sviluppa lungo la Strada Comunale Gesico - Selegas, per proseguire poi lungo la Strada Vicinale de Su Mulloni Mannu.

Con la presente si CHIEDE la modifica del tracciato come da proposta alternativa.

➤ **SECONDO**

Nel Piano Particellare degli espropri, alla pag. 24, al n° d'ordine 94 risulta proprietaria di un bene a suo tempo già espropriato da altro ente e allo stato attuale non più nella mia disponibilità.

CHIEDO pertanto l'aggiornamento anche dell'elaborato in questione.

Nella speranza di vedere le mie istanze accolte, porgo distinti saluti

Gesico 11/04/2023

Barceddu Caterina