





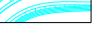


**K-PLAN DI INQUADRAMENTO**  
Sc. 1:20.000

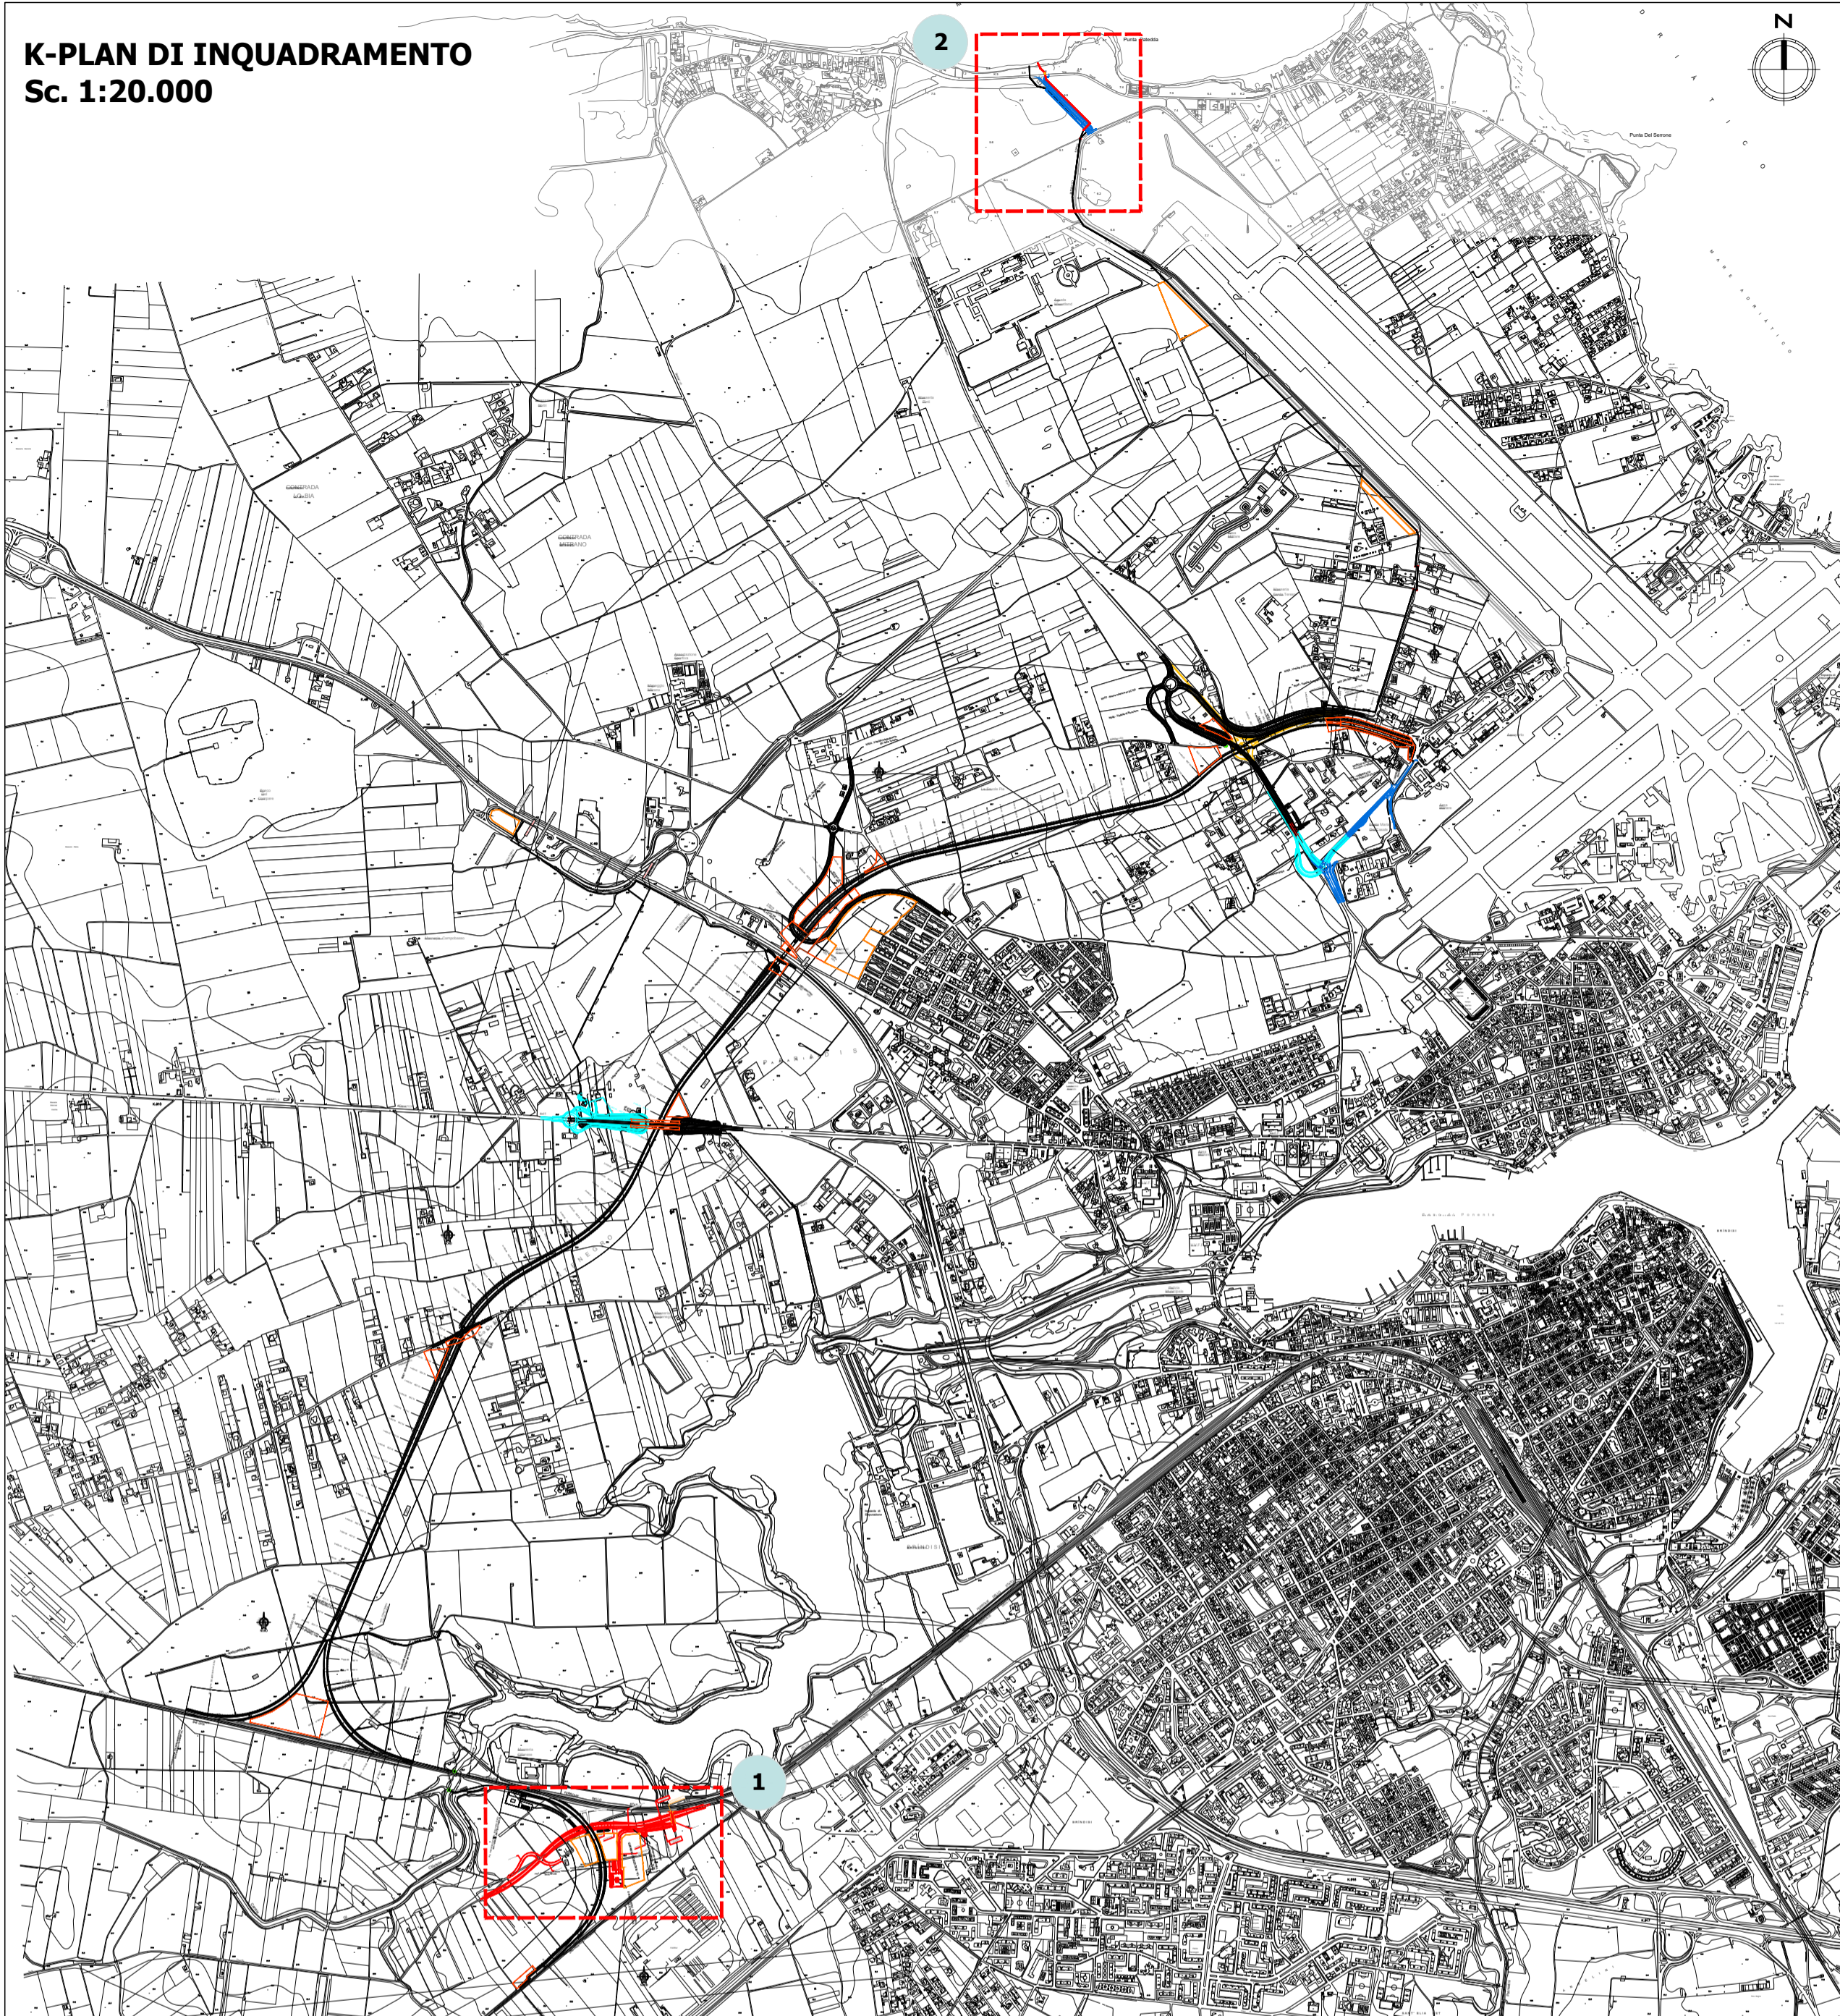


**2 Collettore idraulico IN16**  
Sc. 1:2.000



**LEGENDA**

-  Opere di linea - PD
-  Opere connesse - PD
-  Modifiche al PD per rispondenza Condizioni Ambientali
-  Modifiche al PD per rispondenza prescrizioni della Conferenza dei Servizi
-  Opere non oggetto del presente appalto
-  Aree di cantiere

**1 Delocalizzazione opere Raccordo Taranto e nuovo sottovia sulla strada comunale 14**  
Sc. 1:2.000

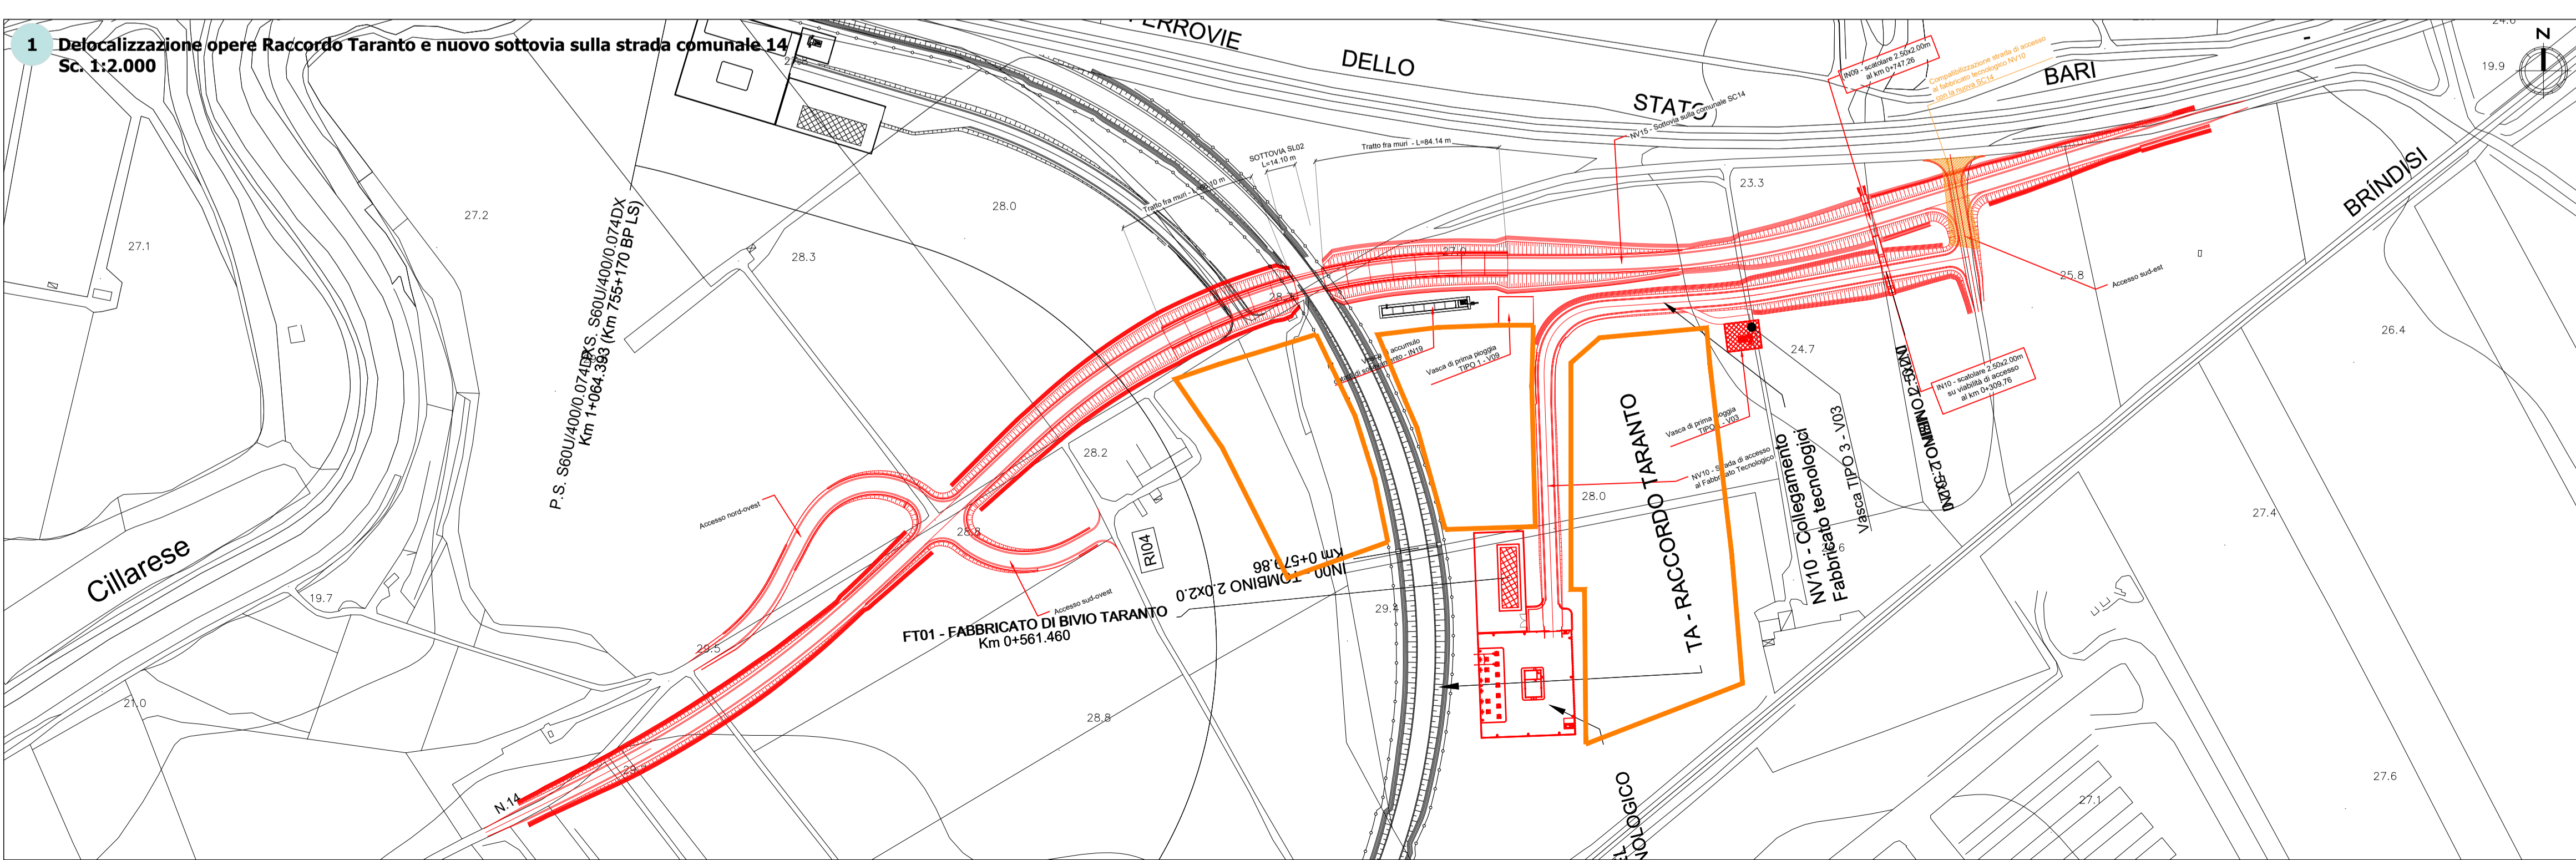

COMMITTENTE:



PROGETTAZIONE:



**U.O. ARCHITETTURA, AMBIENTE E TERRITORIO - CANTIERIZZAZIONE**  
**S.O. AMBIENTE**

**PROGETTO DEFINITIVO**  
**COLLEGAMENTO FERROVIARIO DELL'AEROPORTO DEL SALENTO CON LA STAZIONE DI BRINDISI**

VERIFICA DI OTTEMPERANZA  
Sovrapposto Planimetria di progetto PD approvato-PD modificato per rispondenza alle Condizioni ambientali

SCALA:  
Varie

COMMESSA	LOTTO	FASE	ENTE	TIPO DOC.	OPERA/DISCIPLINA	PROGR.	REV.
IA7K	00	D	22	PZ	IM0000	001	A

Rev.	Descrizione	Redatto	Data	Verificato	Data	Approvato	Data	Autorizzato Data
A	Emissione Esecutiva	L. Colicillo	Febbraio 2023	G. Dagelli	Febbraio 2023	A. Ciavarella	Febbraio 2023	C. Ercolani Febbraio 2023