

**E 78 GROSSETO - FANO  
TRATTO SELCI - LAMA (E 45) - S.STEFANO DI GAIFA  
Adeguamento a 2 corsie del tratto Mercatello sul Metauro Ovest -  
Mercatello sul Metauro Est (Lotto 4°)**

**PROGETTO DEFINITIVO**

**AN 245**

ANAS - DIREZIONE PROGETTAZIONE E REALIZZAZIONE LAVORI

<p>COORDINATORE PER LA SICUREZZA IN FASE DI PROGETTAZIONE</p> <p><i>Ing. Giuseppe Resta</i></p> <p>Ordine Ingegneri Provincia di Roma n. 20629</p>	<p>I PROGETTISTI SPECIALISTICI</p> <p><i>Ing. Ambrogio Signorelli</i></p> <p>Ordine Ingegneri Provincia di Roma n. A35111</p> <p><i>Ing. Moreno Panfili</i></p> <p>Ordine Ingegneri Provincia di Perugia n. A2657</p> <p><i>Ing. David Crenca</i></p> <p>Ordine Ingegneri Provincia di Frosinone n. A1782</p> <p><i>Ing. Giuseppe Resta</i></p> <p>Ordine Ingegneri Provincia di Roma n. 20629</p>	<p>PROGETTAZIONE ATI: (Mandataria)</p> <p><b>GPI INGEGNERIA</b> GESTIONE PROGETTI INGEGNERIA srl</p> <p>(Mandante)</p> <p><b>coopprogetti</b></p> <p>(Mandante)</p> <p><b>engeko</b></p> <p>(Mandante)</p> <p><b>AIM</b> Studio di Architettura e Ingegneria Moderna</p> <p>IL PROGETTISTA E RESPONSABILE DELL'INTEGRAZIONE DELLE PRESTAZIONI SPECIALISTICHE. (DPR207/10 ART 15 COMMA 12):</p> <p><i>Dott. Ing. GIORGIO GUIDUCCI</i> Ordine Ingegneri Provincia di Roma n. 14035</p>
<p>IL GEOLOGO</p> <p><i>Dott. Geol. Salvatore Marino</i></p> <p>Ordine dei geologi della Regione Lazio n. 1069</p>		
<p>VISTO: IL RESP. DEL PROCEDIMENTO</p> <p><i>Ing. Vincenzo Catone</i></p>		
<p>VISTO: IL RESP. DEL PROGETTO</p> <p><i>Arch. Pianif. Marco Colazza</i></p>		

**INTERFERENZE  
CENSIMENTO  
Schede Monografiche Interferenze**

<p>CODICE PROGETTO</p> <p>PROGETTO      LIV.PROG      ANNO</p> <p><b>D</b> <b>TAN</b> <b>245</b>      <b>D</b>      <b>22</b></p>	<p>NOME FILE</p> <p align="center">TOOIN00INTRE02B.</p> <p>CODICE ELAB.      <b>T</b> <b>O</b> <b>O</b> <b>I</b> <b>N</b> <b>O</b> <b>O</b> <b>I</b> <b>N</b> <b>T</b> <b>R</b> <b>E</b> <b>O</b> <b>2</b></p>	<p>REVISIONE</p> <p align="center"><b>B</b></p>	<p>SCALA</p> <p align="center">-</p>		
<p><b>D</b></p> <p><b>C</b></p> <p><b>B</b></p> <p><b>A</b></p> <p>REV.</p>	<p>Emissione a seguito istruttoria U.0030221 del 16.01.2023</p> <p>Emissione</p> <p>DESCRIZIONE</p>	<p>Febbraio '23</p> <p>Ottobre '22</p> <p>DATA</p>	<p>Giuffrida</p> <p>Giuffrida</p> <p>REDATTO</p>	<p>Crenca</p> <p>Crenca</p> <p>VERIFICATO</p>	<p>Guiducci</p> <p>Guiducci</p> <p>APPROVATO</p>

**S.G.C. E78 GROSSETO - FANO – TRATTO SELCI LAMA (E/45) - S.STEFANO DI GAIFA.  
ADEGUAMENTO A 2 CORSIE DEL TRATTO MERCATELLO SUL METAURO OVEST - MERCATELLO SUL METAURO EST (LOTTO 4°)**

**SCHEDE MONOGRAFICHE CENSIMENTO DELLE INTERFERENZE**

<b>REGIONE MARCHE</b>	<b>PROVINCIA PESARO-URBINO</b>	<b>COMUNE MERCATELLO SUL METAURO</b>
<b>TIPOLOGIA:</b> Linea elettrica aerea BT		<b>ENTE GESTORE:</b> ENEL - E-DISTRIBUZIONE S.p.A. Zona di Pesaro -Via degli Abeti, 368 – Pesaro (PU)
<b>TIPO INTERF. :</b> attraversamento - aereo		
<b>DATA RILIEVO:</b> agosto 2022	<b>TRATTA :</b> asta principale – pk 0+400	<b>SCHEDA N°</b> <b>1-LEBT</b>

**DESCRIZIONE**

Elettrodotto BT su pali in direzione trasversale al tracciato stradale.


Tavola: T00IN00INTPL01\_B

**DOCUMENTAZIONE FOTOGRAFICA**




foto 1

**INQUADRAMENTO TERRITORIALE**

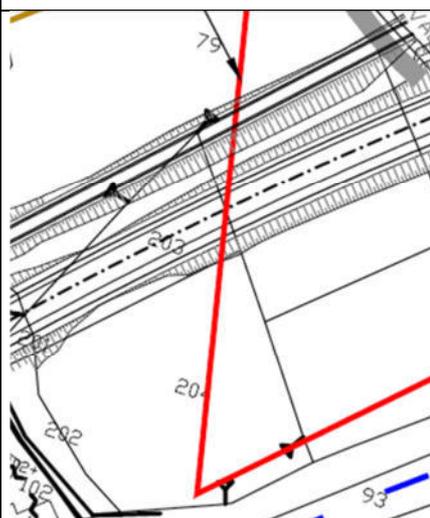

catastale

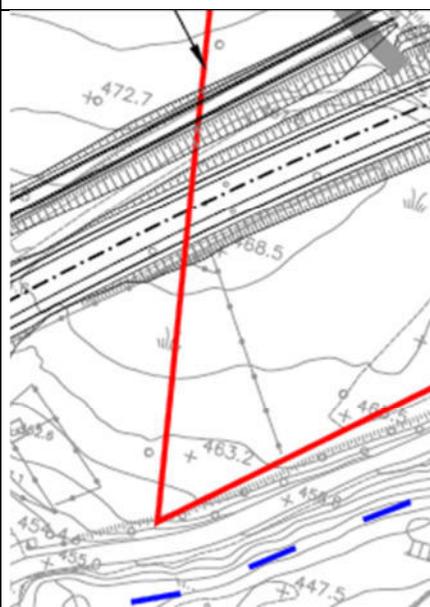

stradale

S.G.C. E78 GROSSETO - FANO – TRATTO SELCI LAMA (E/45) - S.STEFANO DI GAIFA.  
ADEGUAMENTO A 2 CORSIE DEL TRATTO MERCATELLO SUL METAURO OVEST - MERCATELLO SUL METAURO EST (LOTTO 4°)

**SCHEDE MONOGRAFICHE CENSIMENTO DELLE INTERFERENZE**

<b>REGIONE MARCHE</b>	<b>PROVINCIA PESARO-URBINO</b>	<b>COMUNE MERCATELLO SUL METAURO</b>
<b>TIPOLOGIA:</b> Linea telefonica su pali		<b>ENTE GESTORE:</b> TELECOM ITALIA
<b>TIPO INTERF. :</b> attraversamento - aereo		
<b>DATA RILIEVO:</b> agosto 2022	<b>TRATTA :</b> asta principale – pk 0+470	<b>SCHEDA N°</b> <b>2-LT</b>

**DESCRIZIONE**


Linea telefonica su pali in direzione trasversale al tracciato stradale.

Tavola: T00IN00INTPL01\_B

**DOCUMENTAZIONE FOTOGRAFICA**



**INQUADRAMENTO TERRITORIALE**

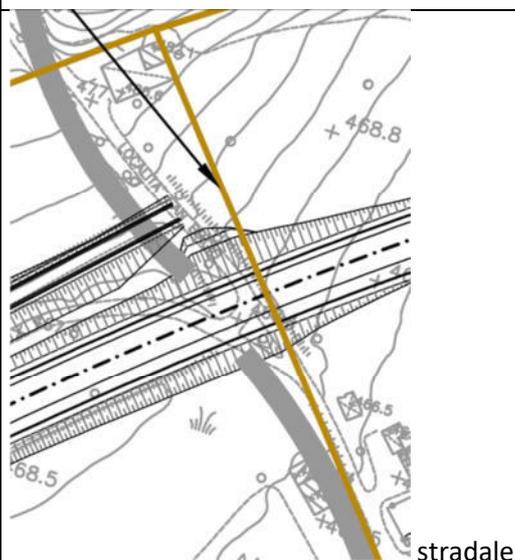

S.G.C. E78 GROSSETO - FANO – TRATTO SELCI LAMA (E/45) - S.STEFANO DI GAIFA.  
ADEGUAMENTO A 2 CORSIE DEL TRATTO MERCATELLO SUL METAURO OVEST - MERCATELLO SUL METAURO EST (LOTTO 4°)

**SCHEDE MONOGRAFICHE CENSIMENTO DELLE INTERFERENZE**

<b>REGIONE MARCHE</b>	<b>PROVINCIA PESARO-URBINO</b>	<b>COMUNE MERCATELLO SUL METAURO</b>
<b>TIPOLOGIA:</b> LINEA ACQUEDOTTO		<b>ENTE GESTORE:</b> MULTISERVIZI S.p.A. - via Sasso, 70 - 61029 - Urbino
<b>TIPO INTERF. :</b> attraversamento - interrata		
<b>DATA RILIEVO:</b> agosto 2022	<b>TRATTA :</b> asta principale pk 0+700	<b>SCHEDA N°</b> <b>3-RI</b>

**DESCRIZIONE**

Tubazione della rete acquedottistica che fiancheggia l'attuale via Cà Lillina e attraversa il nuovo tracciato all'altezza della pk 0+700 di progetto.


Tavola: T00IN00INTPL01\_B

**DOCUMENTAZIONE FOTOGRAFICA**



foto 1


**INQUADRAMENTO TERRITORIALE**

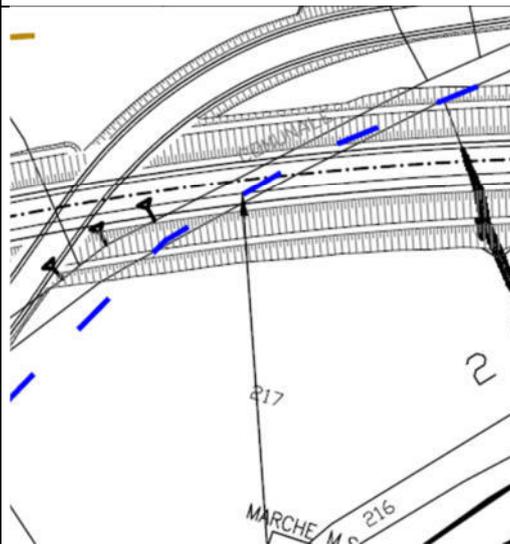

catastale



foto 2

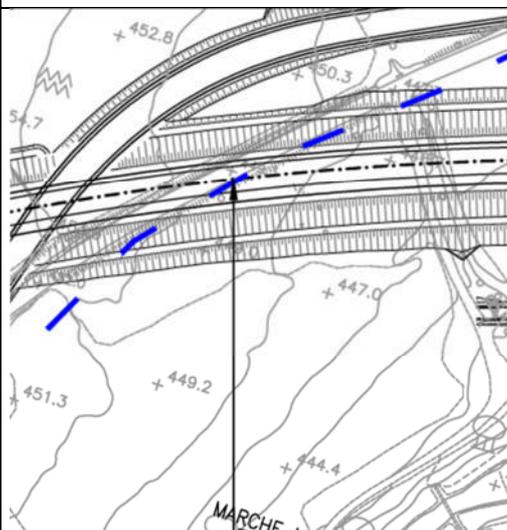

stradale

S.G.C. E78 GROSSETO - FANO – TRATTO SELCI LAMA (E/45) - S.STEFANO DI GAIFA.  
ADEGUAMENTO A 2 CORSIE DEL TRATTO MERCATELLO SUL METAURO OVEST - MERCATELLO SUL METAURO EST (LOTTO 4°)

**SCHEDE MONOGRAFICHE CENSIMENTO DELLE INTERFERENZE**

<b>REGIONE MARCHE</b>	<b>PROVINCIA PESARO-URBINO</b>	<b>COMUNE MERCATELLO SUL METAURO</b>
<b>TIPOLOGIA:</b> Linea elettrica MT su pali		<b>ENTE GESTORE:</b> ENEL - E-DISTRIBUZIONE S.p.A. Zona di Pesaro -Via degli Abeti, 368 – Pesaro (PU)
<b>TIPO INTERF. :</b> attraversamento - aereo		
<b>DATA RILIEVO:</b> agosto 2022	<b>TRATTA :</b> strada di collegamento – pk 0+775	<b>SCHEDA N°</b> <b>4-LEMT</b>

**DESCRIZIONE**



Elettrodotto MT su pali in direzione trasversale al tracciato della strada secondaria.

Tavola: T00IN00INTPL01\_B

**DOCUMENTAZIONE FOTOGRAFICA**



**INQUADRAMENTO TERRITORIALE**

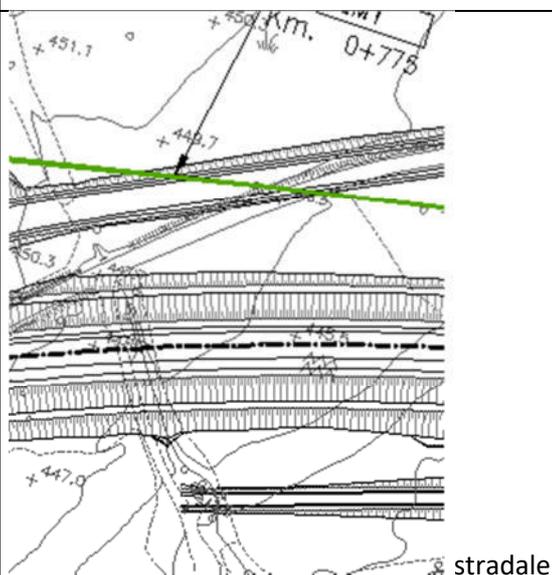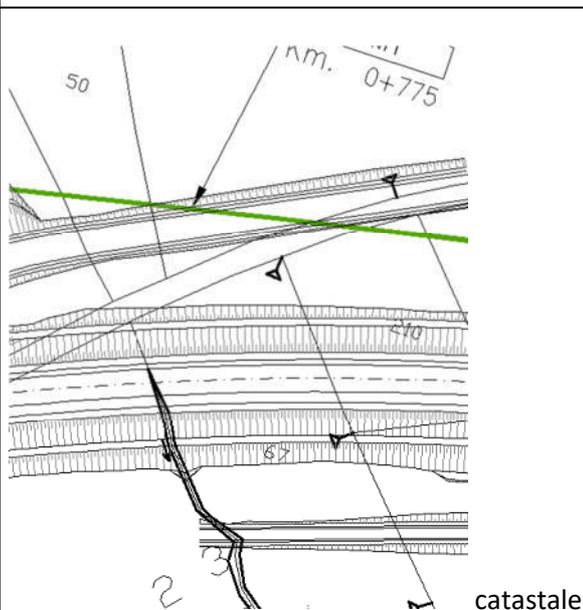

**S.G.C. E78 GROSSETO - FANO – TRATTO SELCI LAMA (E/45) - S.STEFANO DI GAIFA.  
ADEGUAMENTO A 2 CORSIE DEL TRATTO MERCATELLO SUL METAURO OVEST - MERCATELLO SUL METAURO EST (LOTTO 4°)**

**SCHEDE MONOGRAFICHE CENSIMENTO DELLE INTERFERENZE**

<b>REGIONE MARCHE</b>	<b>PROVINCIA PESARO-URBINO</b>	<b>COMUNE MERCATELLO SUL METAURO</b>
<b>TIPOLOGIA:</b> Linea elettrica MT su pali		<b>ENTE GESTORE:</b> ENEL - E-DISTRIBUZIONE S.p.A. Zona di Pesaro -Via degli Abeti, 368 – Pesaro (PU)
<b>TIPO INTERF. :</b> attraversamento/parallel. - aereo		
<b>DATA RILIEVO:</b> agosto 2022	<b>TRATTA :</b> asse principale – pk 1+210	<b>SCHEDA N°</b> <b>5-LEMT</b>

**DESCRIZIONE**

Elettrodotto MT su pali in direzione trasversale e parallelo al tracciato della strada principale.


Tavola: T00IN00INTPL02\_B

**DOCUMENTAZIONE FOTOGRAFICA**



foto 1

**INQUADRAMENTO TERRITORIALE**

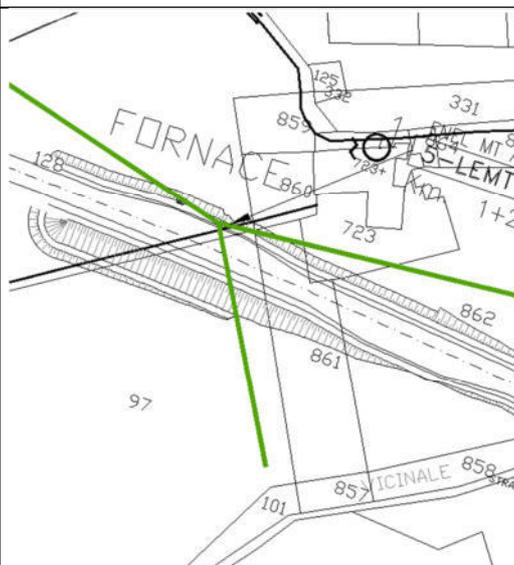

catastrale



stradale

S.G.C. E78 GROSSETO - FANO – TRATTO SELCI LAMA (E/45) - S.STEFANO DI GAIFA.  
ADEGUAMENTO A 2 CORSIE DEL TRATTO MERCATELLO SUL METAURO OVEST - MERCATELLO SUL METAURO EST (LOTTO 4°)

**SCHEDE MONOGRAFICHE CENSIMENTO DELLE INTERFERENZE**

<b>REGIONE MARCHE</b>	<b>PROVINCIA PESARO-URBINO</b>	<b>COMUNE MERCATELLO SUL METAURO</b>
<b>TIPOLOGIA:</b> Linea elettrica aerea BT		<b>ENTE GESTORE:</b> ENEL - E-DISTRIBUZIONE S.p.A. Zona di Pesaro -Via degli Abeti, 368 – Pesaro (PU)
<b>TIPO INTERF. :</b> attraversamento - aereo		
<b>DATA RILIEVO:</b> agosto 2022	<b>TRATTA :</b> asta principale – pk 1+675	<b>SCHEDA N°</b> <b>6-LEBT</b>

**DESCRIZIONE**

Elettrodotto BT su pali in direzione trasversale al tracciato stradale.


Tavola: T00IN00INTPL02\_B

**DOCUMENTAZIONE FOTOGRAFICA**




Foto 1

**INQUADRAMENTO TERRITORIALE**

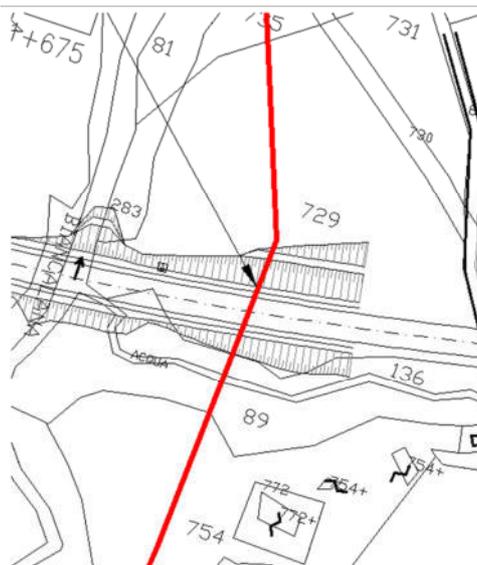

catastale

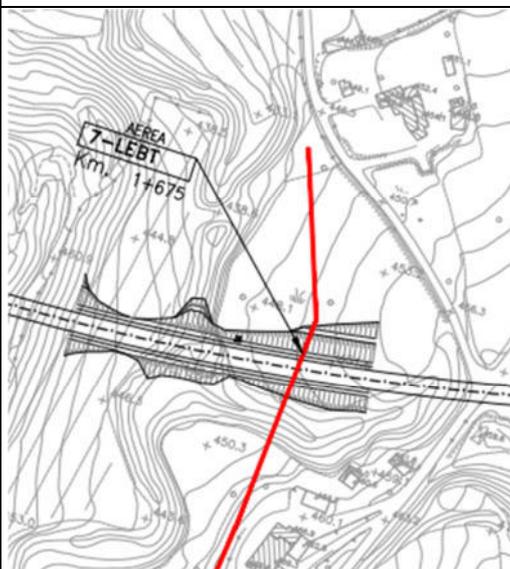

stradale

**S.G.C. E78 GROSSETO - FANO – TRATTO SELCI LAMA (E/45) - S.STEFANO DI GAIFA.  
ADEGUAMENTO A 2 CORSIE DEL TRATTO MERCATELLO SUL METAURO OVEST - MERCATELLO SUL METAURO EST (LOTTO 4°)**

**SCHEDE MONOGRAFICHE CENSIMENTO DELLE INTERFERENZE**

<b>REGIONE MARCHE</b>	<b>PROVINCIA PESARO-URBINO</b>	<b>COMUNE MERCATELLO SUL METAURO</b>
<b>TIPOLOGIA:</b> Linea elettrica aerea BT		<b>ENTE GESTORE:</b> ENEL - E-DISTRIBUZIONE S.p.A. Zona di Pesaro -Via degli Abeti, 368 – Pesaro (PU)
<b>TIPO INTERF. :</b> attraversamento - aereo		
<b>DATA RILIEVO:</b> agosto 2022	<b>TRATTA :</b> asta principale	<b>SCHEDA N°</b> <b>7-LEBT</b>


**DESCRIZIONE**

Elettrodotto BT su pali in direzione trasversale al tracciato stradale, ma al di sopra della galleria GN02.

Tavola: T00IN00INTPL02\_B

**DOCUMENTAZIONE FOTOGRAFICA**

**INQUADRAMENTO TERRITORIALE**

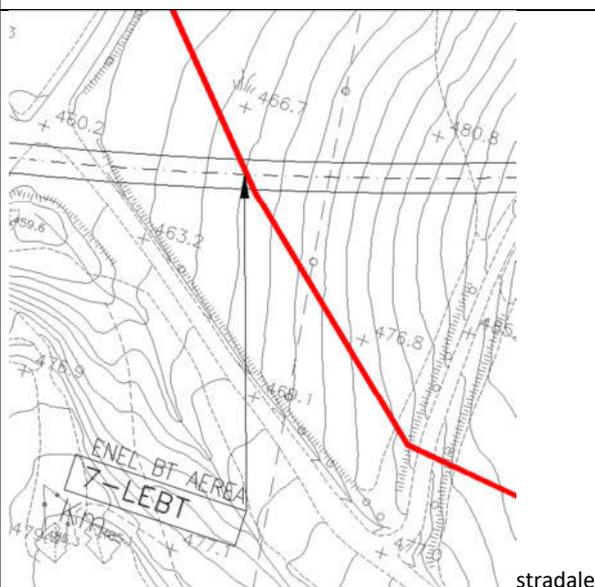

**S.G.C. E78 GROSSETO - FANO – TRATTO SELCI LAMA (E/45) - S.STEFANO DI GAIFA.  
ADEGUAMENTO A 2 CORSIE DEL TRATTO MERCATELLO SUL METAURO OVEST - MERCATELLO SUL METAURO EST (LOTTO 4°)**

**SCHEDE MONOGRAFICHE CENSIMENTO DELLE INTERFERENZE**

<b>REGIONE MARCHE</b>	<b>PROVINCIA PESARO-URBINO</b>	<b>COMUNE MERCATELLO SUL METAURO</b>
<b>TIPOLOGIA:</b> Linea telefonica su pali		<b>ENTE GESTORE:</b> TELECOM ITALIA
<b>TIPO INTERF. :</b> attraversamento - aereo		
<b>DATA RILIEVO:</b> agosto 2022	<b>TRATTA :</b> asta principale – pk 2+620	<b>SCHEDA N°</b> <b>8-LT</b>

**DESCRIZIONE**

Linea telefonica su pali in direzione trasversale al nuovo tracciato stradale.


Tavola: T00IN00INTPL02\_B

**DOCUMENTAZIONE FOTOGRAFICA**




foto 1

**INQUADRAMENTO TERRITORIALE**

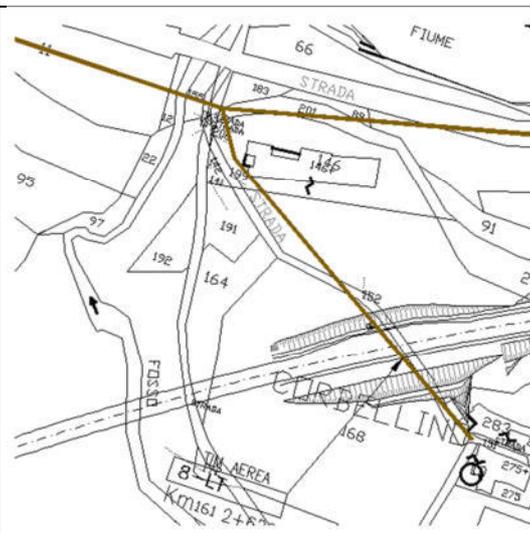

catastale

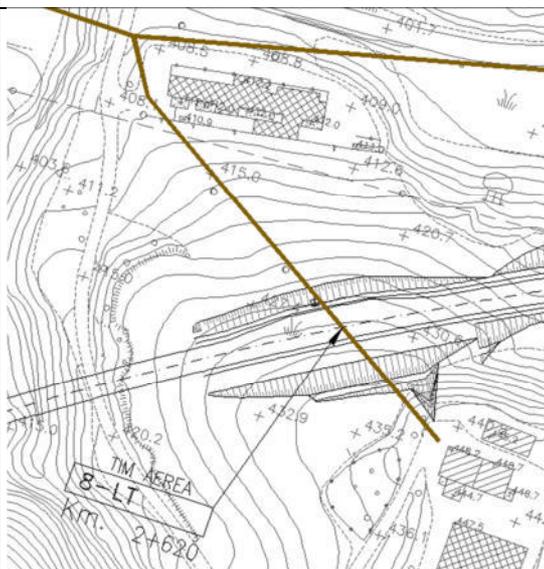

stradale

S.G.C. E78 GROSSETO - FANO – TRATTO SELCI LAMA (E/45) - S.STEFANO DI GAIFA.  
ADEGUAMENTO A 2 CORSIE DEL TRATTO MERCATELLO SUL METAURO OVEST - MERCATELLO SUL METAURO EST (LOTTO 4°)

**SCHEDE MONOGRAFICHE CENSIMENTO DELLE INTERFERENZE**

<b>REGIONE MARCHE</b>	<b>PROVINCIA PESARO-URBINO</b>	<b>COMUNE MERCATELLO SUL METAURO</b>
<b>TIPOLOGIA:</b> Linea elettrica aerea BT		<b>ENTE GESTORE:</b> ENEL - E-DISTRIBUZIONE S.p.A. Zona di Pesaro -Via degli Abeti, 368 – Pesaro (PU)
<b>TIPO INTERF. :</b> attraversamento - aereo		
<b>DATA RILIEVO:</b> agosto 2022	<b>TRATTA :</b> asta principale – pk 2+725	<b>SCHEDA N°</b> <b>9-LEBT</b>

**DESCRIZIONE**



Elettrodotto BT su pali in direzione trasversale al tracciato stradale.

Tavola: T00IN00INTPL02\_B

**DOCUMENTAZIONE FOTOGRAFICA**



**INQUADRAMENTO TERRITORIALE**

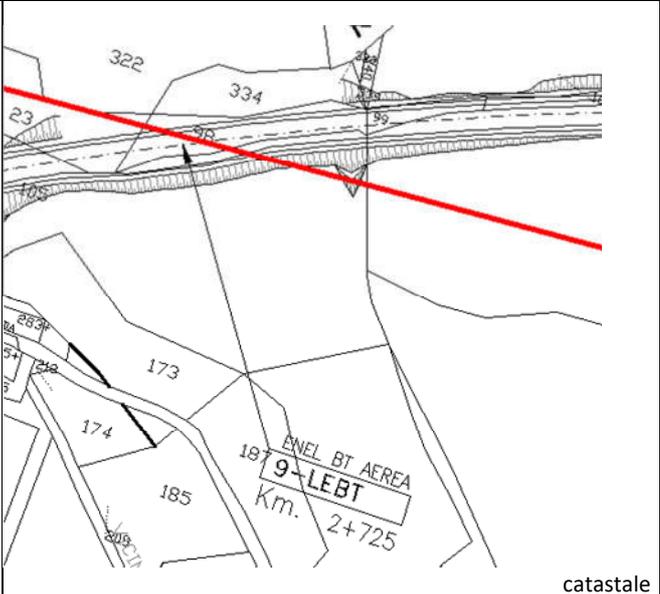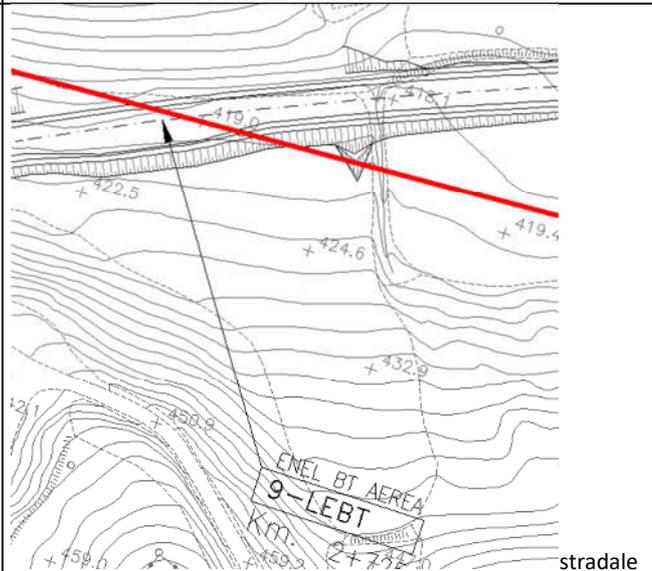

S.G.C. E78 GROSSETO - FANO – TRATTO SELCI LAMA (E/45) - S.STEFANO DI GAIFA.  
ADEGUAMENTO A 2 CORSIE DEL TRATTO MERCATELLO SUL METAURO OVEST - MERCATELLO SUL METAURO EST (LOTTO 4°)

**SCHEDE MONOGRAFICHE CENSIMENTO DELLE INTERFERENZE**

<b>REGIONE MARCHE</b>	<b>PROVINCIA PESARO-URBINO</b>	<b>COMUNE MERCATELLO SUL METAURO</b>
<b>TIPOLOGIA:</b> Linea telefonica su pali		<b>ENTE GESTORE:</b> TELECOM ITALIA
<b>TIPO INTERF. :</b> parallelismo - aereo		
<b>DATA RILIEVO:</b> agosto 2022	<b>TRATTA :</b> asta principale – pk 2+925/3+375	<b>SCHEDA N°</b> <b>10-LT</b>

**DESCRIZIONE**


Linea telefonica su pali in direzione parallela al nuovo tracciato stradale.

Tavola: T00IN00INTPL03\_B


**DOCUMENTAZIONE FOTOGRAFICA**



**INQUADRAMENTO TERRITORIALE**

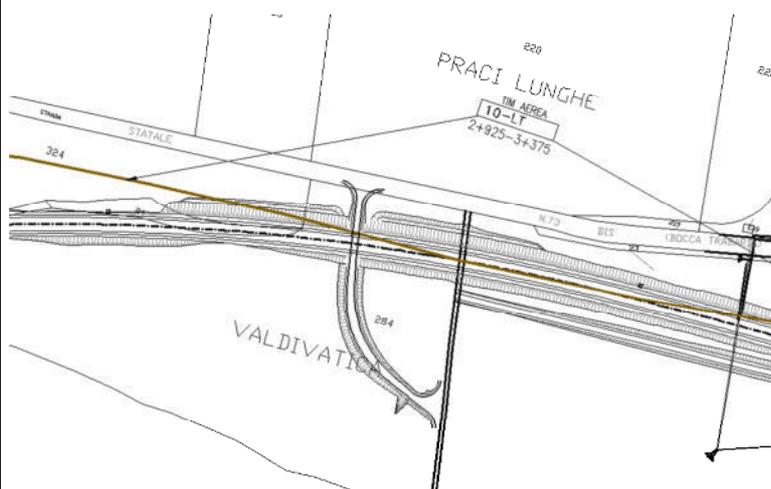

catastrale

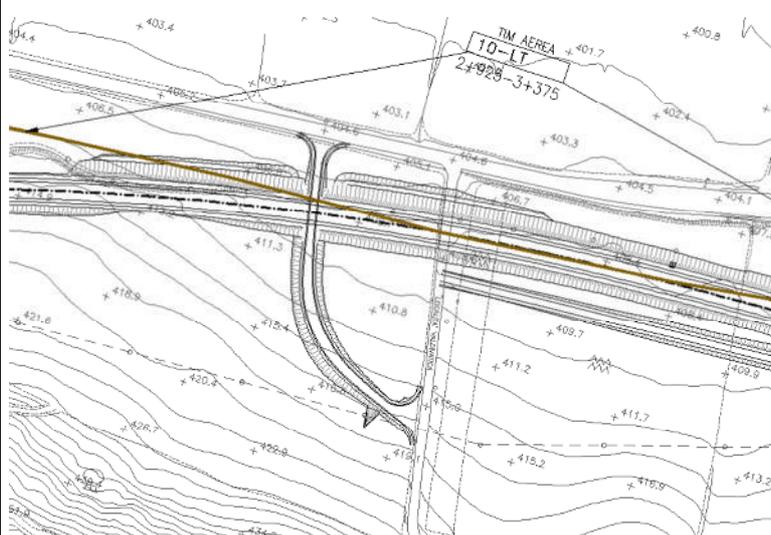

stradale

S.G.C. E78 GROSSETO - FANO – TRATTO SELCI LAMA (E/45) - S.STEFANO DI GAIFA.  
ADEGUAMENTO A 2 CORSIE DEL TRATTO MERCATELLO SUL METAURO OVEST - MERCATELLO SUL METAURO EST (LOTTO 4°)

**SCHEDE MONOGRAFICHE CENSIMENTO DELLE INTERFERENZE**

<b>REGIONE MARCHE</b>	<b>PROVINCIA PESARO-URBINO</b>	<b>COMUNE MERCATELLO SUL METAURO</b>
<b>TIPOLOGIA:</b> Linea elettrica aerea BT		<b>ENTE GESTORE:</b> ENEL - E-DISTRIBUZIONE S.p.A. Zona di Pesaro -Via degli Abeti, 368 – Pesaro (PU)
<b>TIPO INTERF. :</b> attraversamento - aereo		
<b>DATA RILIEVO:</b> agosto 2022	<b>TRATTA :</b> asta principale – pk 3+450	<b>SCHEDA N°</b> <b>11-LEBT</b>

**DESCRIZIONE**



Elettrodotto BT su pali in direzione trasversale al tracciato stradale.

Tavola: T00IN00INTPL03\_B

**DOCUMENTAZIONE FOTOGRAFICA**



**INQUADRAMENTO TERRITORIALE**

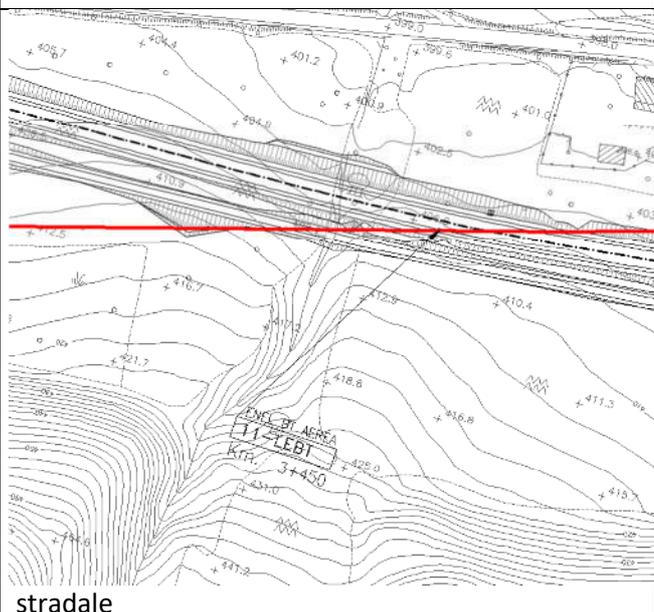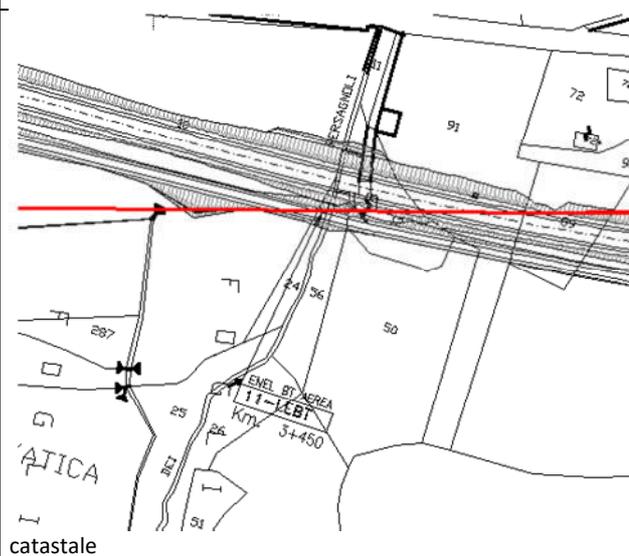

**S.G.C. E78 GROSSETO - FANO – TRATTO SELCI LAMA (E/45) - S.STEFANO DI GAIFA.  
ADEGUAMENTO A 2 CORSIE DEL TRATTO MERCATELLO SUL METAURO OVEST - MERCATELLO SUL METAURO EST (LOTTO 4°)**

**SCHEDE MONOGRAFICHE CENSIMENTO DELLE INTERFERENZE**


<b>REGIONE MARCHE</b>	<b>PROVINCIA PESARO-URBINO</b>	<b>COMUNE MERCATELLO SUL METAURO</b>
<b>TIPOLOGIA:</b> Linea elettrica aerea BT		<b>ENTE GESTORE:</b> ENEL - E-DISTRIBUZIONE S.p.A. Zona di Pesaro -Via degli Abeti, 368 – Pesaro (PU)
<b>TIPO INTERF. :</b> attraversamento - aereo		
<b>DATA RILIEVO:</b> agosto 2022	<b>TRATTA :</b> asta principale – pk 3+975	<b>SCHEDA N°</b> <b>12-LEBT</b>

**DESCRIZIONE**



Elettrodotto BT su pali in direzione trasversale al tracciato stradale.

Tavola: T00IN00INTPL03\_B

**DOCUMENTAZIONE FOTOGRAFICA**

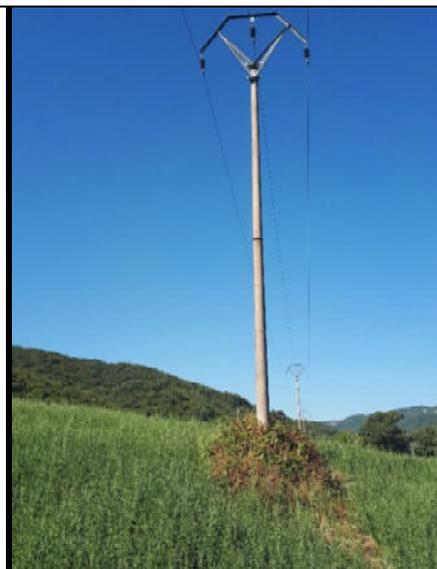

**INQUADRAMENTO TERRITORIALE**

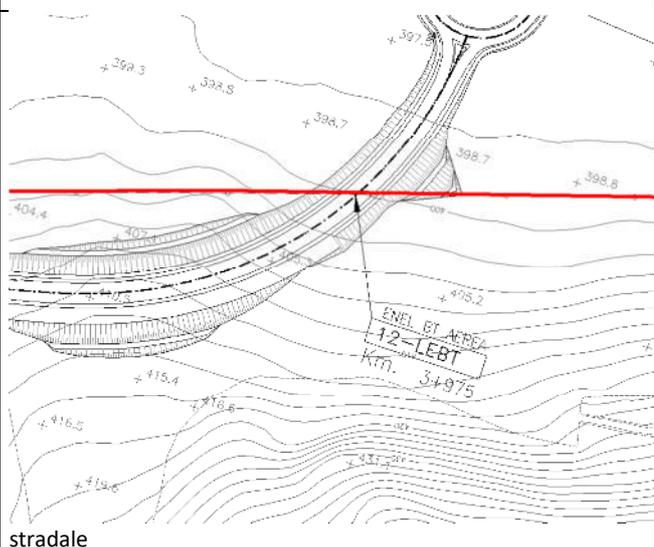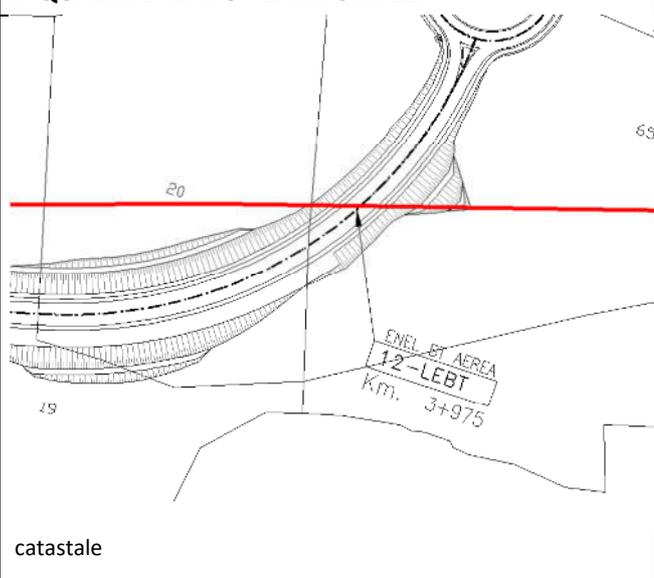

S.G.C. E78 GROSSETO - FANO – TRATTO SELCI LAMA (E/45) - S.STEFANO DI GAIFA.  
ADEGUAMENTO A 2 CORSIE DEL TRATTO MERCATELLO SUL METAURO OVEST - MERCATELLO SUL METAURO EST (LOTTO 4°)

**SCHEDE MONOGRAFICHE CENSIMENTO DELLE INTERFERENZE**

<b>REGIONE MARCHE</b>	<b>PROVINCIA PESARO-URBINO</b>	<b>COMUNE MERCATELLO SUL METAURO</b>
<b>TIPOLOGIA:</b> Linea telefonica su pali		<b>ENTE GESTORE:</b> TELECOM ITALIA
<b>TIPO INTERF. :</b> attraversamento - aereo		
<b>DATA RILIEVO:</b> agosto 2022	<b>TRATTA :</b> asta principale – pk 4+000	<b>SCHEDA N°</b> <b>13-LT</b>

**DESCRIZIONE**



Linea telefonica su pali in direzione trasversale al nuovo tracciato stradale.

Tavola: T00IN00INTPL03\_B

**DOCUMENTAZIONE FOTOGRAFICA**



**INQUADRAMENTO TERRITORIALE**

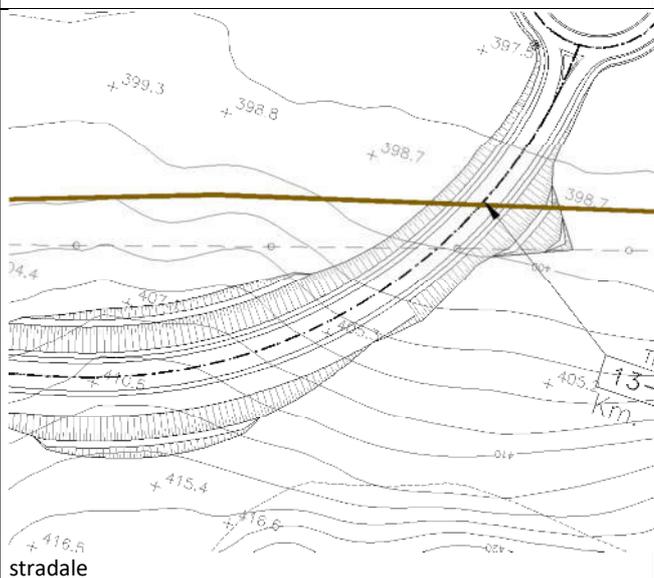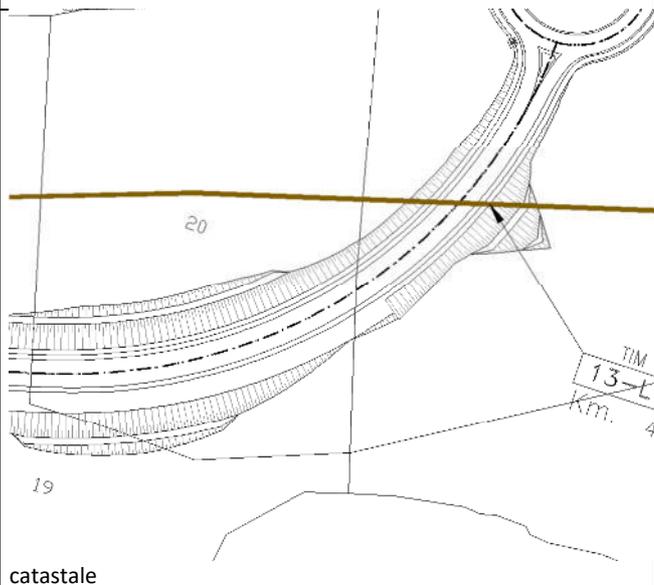

**S.G.C. E78 GROSSETO - FANO – TRATTO SELCI LAMA (E/45) - S.STEFANO DI GAIFA.  
ADEGUAMENTO A 2 CORSIE DEL TRATTO MERCATELLO SUL METAURO OVEST - MERCATELLO SUL METAURO EST (LOTTO 4°)**



**SCHEDE MONOGRAFICHE CENSIMENTO DELLE INTERFERENZE**

<b>REGIONE MARCHE</b>	<b>PROVINCIA PESARO-URBINO</b>	<b>COMUNE MERCATELLO SUL METAURO</b>
<b>TIPOLOGIA:</b> LINEA ACQUEDOTTO		<b>ENTE GESTORE:</b> MULTISERVIZI S.p.A. - via Sasso, 70 – 61029 - Urbino
<b>TIPO INTERF. :</b> attraversamento - interrata		
<b>DATA RILIEVO:</b> agosto 2022	<b>TRATTA :</b> asta principale pk 0+700	<b>SCHEDA N°</b> <b>14-RI</b>

**DESCRIZIONE**

Tubazione della rete acquedottistica che attraversa il nuovo tracciato all'altezza della rotatoria di fine lotto.

Tavola: T00IN00INTPL03\_B
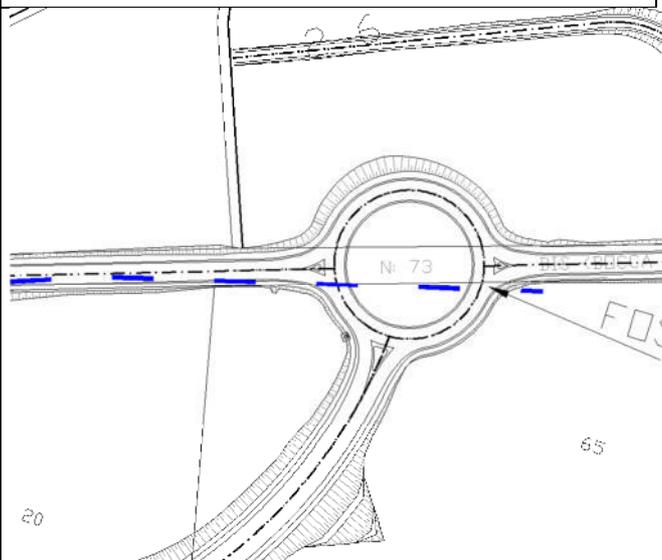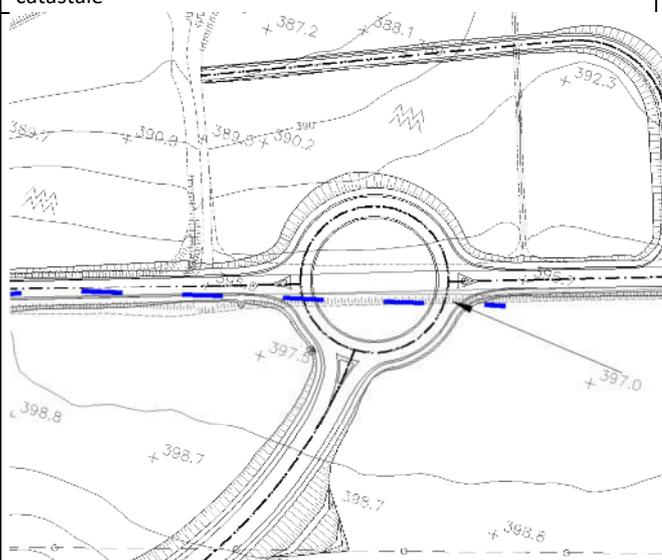
<b>DOCUMENTAZIONE FOTOGRAFICA</b>	<b>INQUADRAMENTO TERRITORIALE</b>
	 <p>catastale</p>
	 <p>stradale</p>