


LEGENDA CROMATICA

- Nuova pavimentazione aggiornamento PSA 2018-2025 48200 mq
- Nuova pavimentazioni PSA originario 2018-2023 75500 mq
- Risparmio consumo di suolo

DIFFERENZA SUPERFICIE IMPERMEABILE

■ - ■ = - 27300 mq

% COMPLESSIVA DI RIDUZIONE: 36%

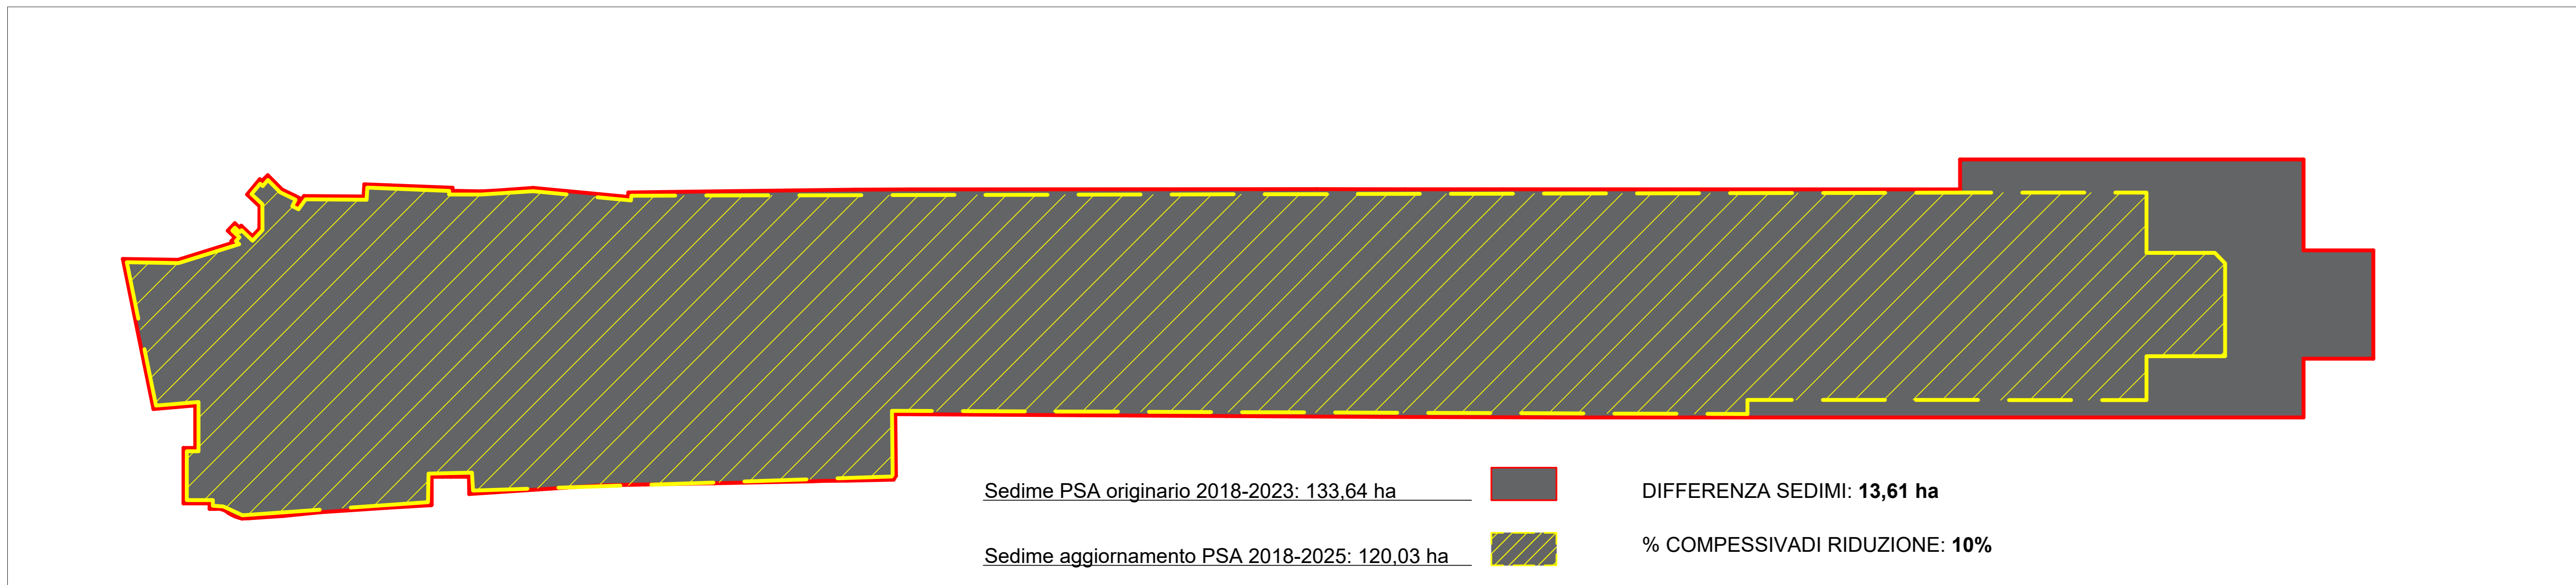

AEROPORTO DI PARMA
 Aggiornamento al Piano di Sviluppo Aeroportuale 2018-2023
 Variante relativa alle distanze dichiarate di pista

Valutazione Preliminare
 (Art.6 co.9 D. Lgs 152/2006)

