

Legenda Difetti

Descrizione	Simbolo	Codici
Cavità		IQ0A
Fessure chiuse		IQ0A
Fessure aperte		IQ0A
Zone alterate		IQ0A
Suono sordo		IQ0A
Venute acqua		IQ0A

Intervento con lancia	IR1-1
Intervento a mano	IR1-2
Correzione	IR1-3
Effetti del giunto	IR1-4
Effettuazione in malta o calcestruzzo	IR2-1
Disposizione dei materiali di riempimento	IR2-2
Intervento in calcestruzzo gettato in situ	IR2-3
Intervento in malta	IR2-4
Classificazione IQ0A - Gemo Civile	
Descrizione	Simbolo
1 In buono stato apparente	1
2 Difetti superficiali	2
2E Difetti superficiali con evoluzione	2E
3 Degrado profondo che necessita di intervento	3
3U Degrado profondo che necessita di intervento urgente	3U
S Rischio per gli utenti	S

Classificazione IQ0A - Azione dell'acqua	
Descrizione	Simbolo
A1 Nessun problema, solo tracce di umidità	A1
A2 Presenza d'acqua importante, possibile evoluzione del degrado a lungo termine	A2
A2E Presenza d'acqua importante, possibile rischio per ripara, rafforzare, impermeabilizzare e adottare provvedimenti	A2E
S Degrado profondo che necessita di intervento	S


LEGENDA SEZIONI INTERPRETATIVE INDAGINI GEORADAR

● Centina	● Posizione martinetto piatto (indagine progressiva)
— Spessore investimento c/s	— Posizione cardaggio (indagine progressiva)
— Spessore investimento c/s da impermeabilizzazione progressiva operativa	— Armatura rasoio
— Armatura del investimento	— Calcestruzzo (investimento definitivo)
— Soglia sottospessore 30cm	— Splitz Beton (investimento di prima fase)
— Soglia sottospessore 50cm	— Posizione sclerometro (indagine 2022)
	— Posizione cardaggio, martinetto piatto e sclerometro (indagine 2022)
	— Posizione cardaggio e sclerometro (indagine 2022)


NOTE:

- LE PROGRESSIVE RIPORTATE NEL PRESENTE ELABORATO SONO RIFERITE A INIZIO GALLERIA NATURALE (P.K. 0+225.12).
- DATA LA TOLLERANZA DI POSIZIONAMENTO DEI DIFETTI STRUTTURALI E DEI GIUNTI DURANTE LE FASI DI MAPPATURA, L'ESATTA POSIZIONE DEGLI INTERVENTI SARÀ DA VERIFICARE IN FASE DI CANTIERE.
- QUALORA SI RICONTRASSERO DELLE VENUTE D'ACQUA CARATTERIZZATE DA UNA GRAVITA' MAGGIORE RISPETTO A QUELLA EVIDENZIATA DURANTE LA MAPPATURA SI PREVEDE, AL POSTO DEL TIPOLOGICO 2, UN SISTEMA DI CONVOGLIAMENTO DELLE ACQUE ANALOGO A QUELLO PREVISTO PER LA RIPARAZIONE DEI GIUNTI.

PK 1+200 - 1+400

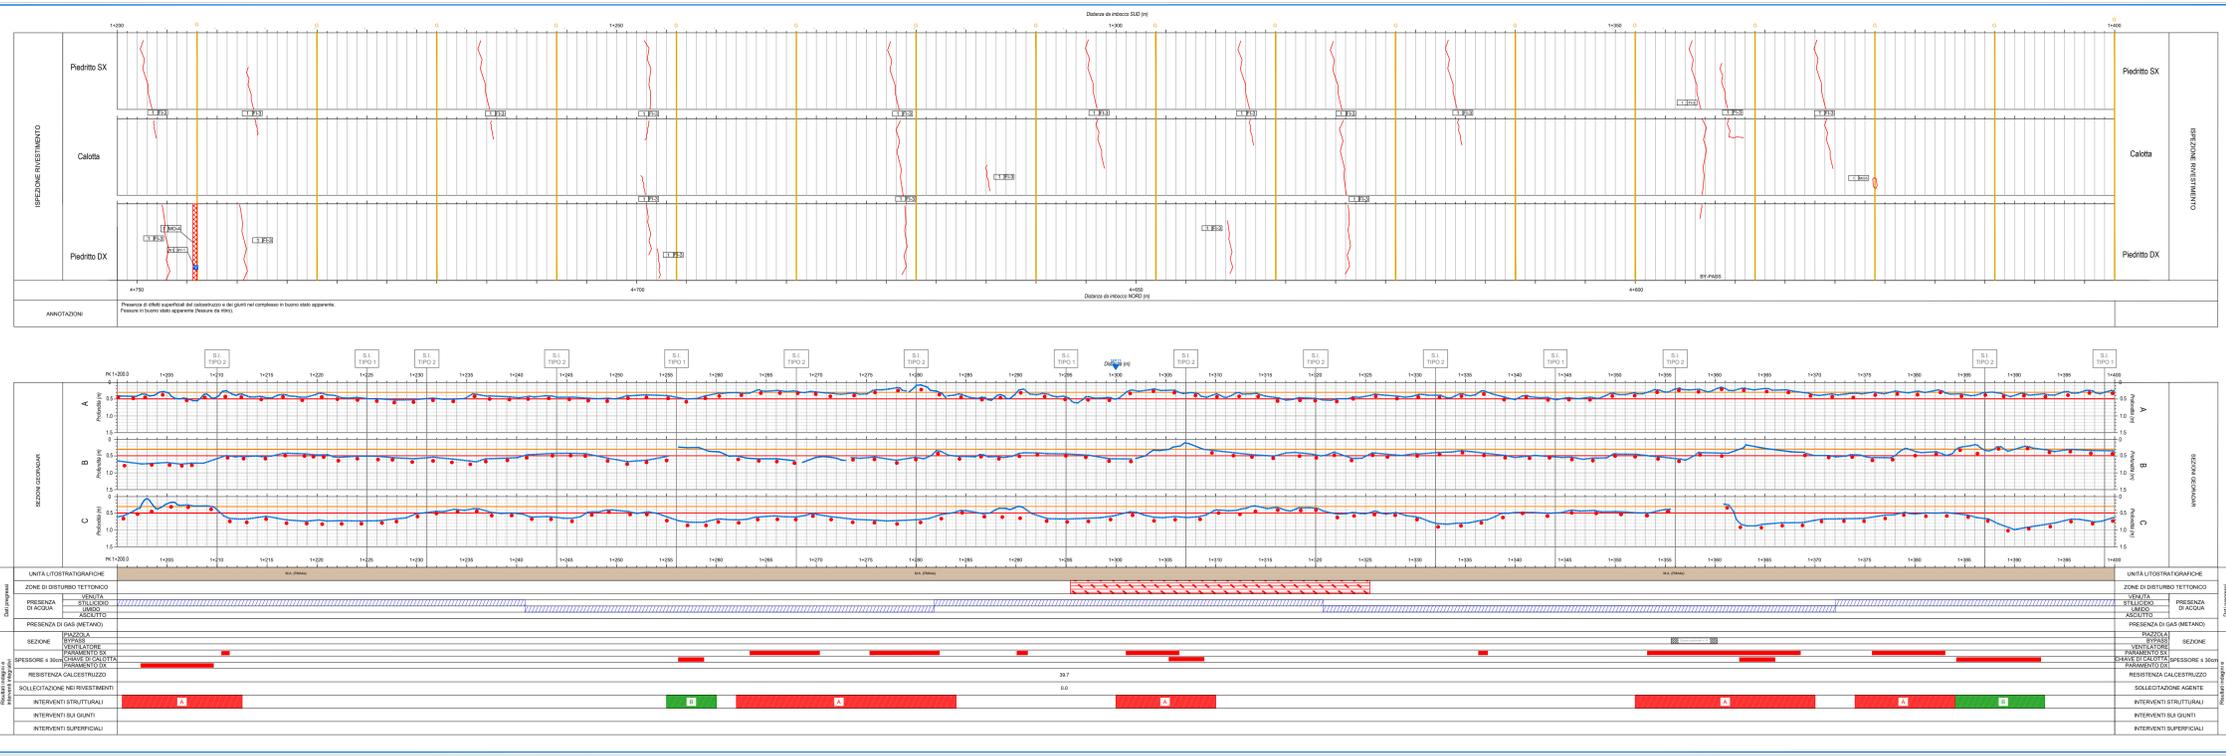

PK 1+400 - 1+600

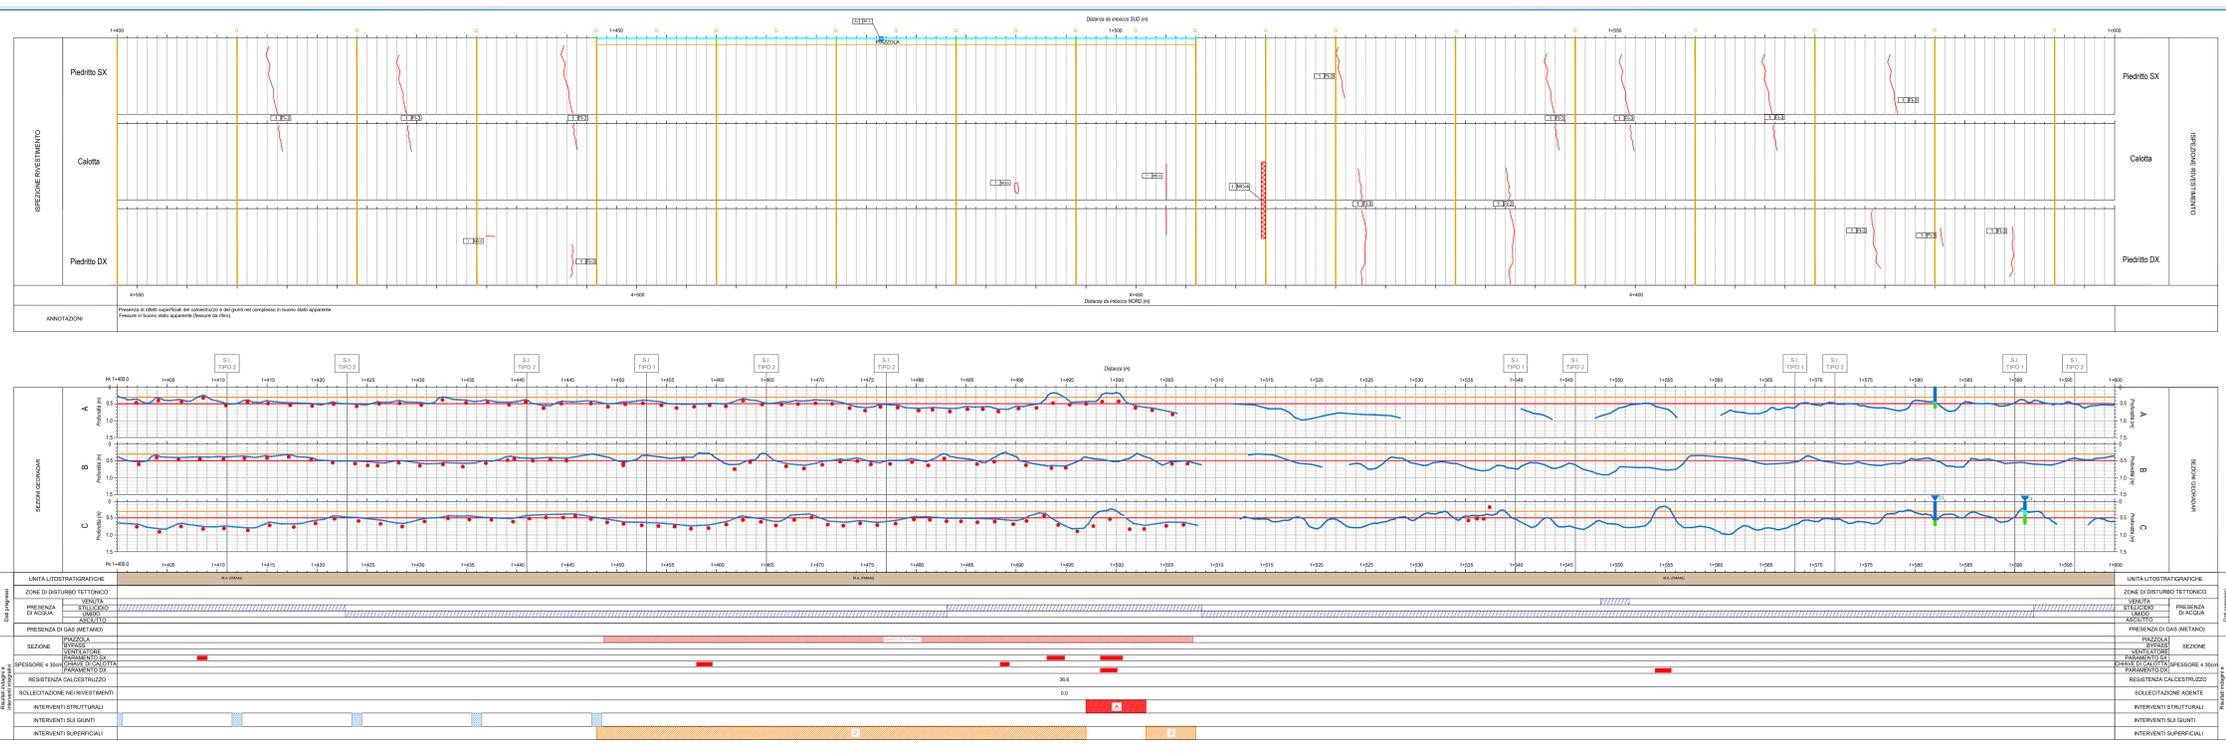

GRUPPO FS ITALIANE

Direzione Tecnica

ITINERARIO INTERNAZIONALE E78 S.G.C. GROSSETO – FANO
 Tratto Selci Lama (E45) – S. Stefano di Gaia
 Adeguamento a 2 corsie della Galleria della Guinza (lotto 2) e del tratto Guinza – Mercatello Ovest (lotto 3)
 1° stralcio

PROGETTO ESECUTIVO cod. AN58

PROGETTAZIONE: **ITER** MANDATARIA: **ITER** MANDANTI: **sinergo**





PROTOCOLLO: DATA:

06 - OPERE D'ARTE MAGGIORI IN SOTTERRANEO
06.01 - GN.01 - GALLERIA GUINZA - GALLERIA NATURALE

Sezioni interpretative longitudinali delle indagini in galleria - Tav. 4

CODICE PROGETTO	FILE	REVISIONE	SCALA
LO702M	TOOGN01051044.pdf	A	
D			
C			
B			
A	EMISSIONE	FEBBRAIO 2023	PARIS MOJA PIZZAROTTI
REV.	DESCRIZIONE	DATA	REDAITTO VERIFICATO APPROVATO