

Descrizione	Simbolo	Codici
Cavità		IQQA
Fessure chiuse		IQQA
Fessure aperte		IQQA
Zone alterate		IQQA
Suono sordo		IQQA
Venute acqua		IQQA

Intervento con l'opera	Codice
Intervento d'urto	IR-1
Correzione	IR-2
Effetto del gelo	IR-3
Effetivazione in malta e calcestruzzo	IR-4
Disposizione dei materiali di rivestimento	IR-5
Intervento in calcestruzzo gettato in situ	IR-6
Intervento in calcestruzzo prefabbricato	IR-7

Classificazione IQQA - Gemo Civile	
1	In buono stato apparente
2	Difetti superficiali
2E	Difetti superficiali con evoluzione
3	Degrado profondo che necessita di intervento
3U	Degrado profondo che necessita di intervento urgente
5	Rischi per gli utenti



Classificazione IQQA - Azione dell'acqua	
A1	Nessun problema, solo tracce di umidità
A2	Presenza d'acqua importante, possibile evoluzione del degrado a lungo termine
A2E	Presenza d'acqua importante, possibile rischio per ripara, rafforzare, impermeabilizzare e adottare provvedimenti
S	Degrado profondo che necessita di intervento

LEGENDA SEZIONI INTERPRETATIVE INDAGINI GEORADAR



	Centina		Posizione martinetto piatto (indagini progressive)
	Spessore investimento c/s		Posizione carteggio (indagini progressive)
	Spessore investimento c/s da impermeabilizzazione preesistente		Armatura rasoio
	Armatura del rivestimento		Calcestruzzo (investimento definitivo)
	Soglia sottospessore 30cm		Spilz Beton (investimento di prima fase)
	Soglia sottospessore 50cm		Posizione sclerometro (indagini 2022)
			Posizione carteggio, martinetto piatto e sclerometro (indagini 2022)
			Posizione carteggio e sclerometro (indagini 2022)

- NOTE:
- LE PROGRESSIVE RIPORTATE NEL PRESENTE ELABORATO SONO RIFERITE A INIZIO GALLERIA NATURALE (P.K. 0+225.12).
  - DATA LA TOLLERANZA DI POSIZIONAMENTO DEI DIFETTI STRUTTURALI E DEI GIUNTI DURANTE LE FASI DI MAPPATURA, L'ESATTA POSIZIONE DEGLI INTERVENTI SARÀ DA VERIFICARE IN FASE DI CANTIERE.
  - QUALORA SI RICONTRASSERO DELLE VENUTE D'ACQUA CARATTERIZZATE DA UNA GRAVITA' MAGGIORE RISPETTO A QUELLA EVIDENZIATA DURANTE LA MAPPATURA SI PREVEDE, AL POSTO DEL TIPOLOGICO 2, UN SISTEMA DI CONVOGLIAMENTO DELLE ACQUE ANALOGO A QUELLO PREVISTO PER LA RIPARAZIONE DEI GIUNTI.

PK 1+000 - 1+000

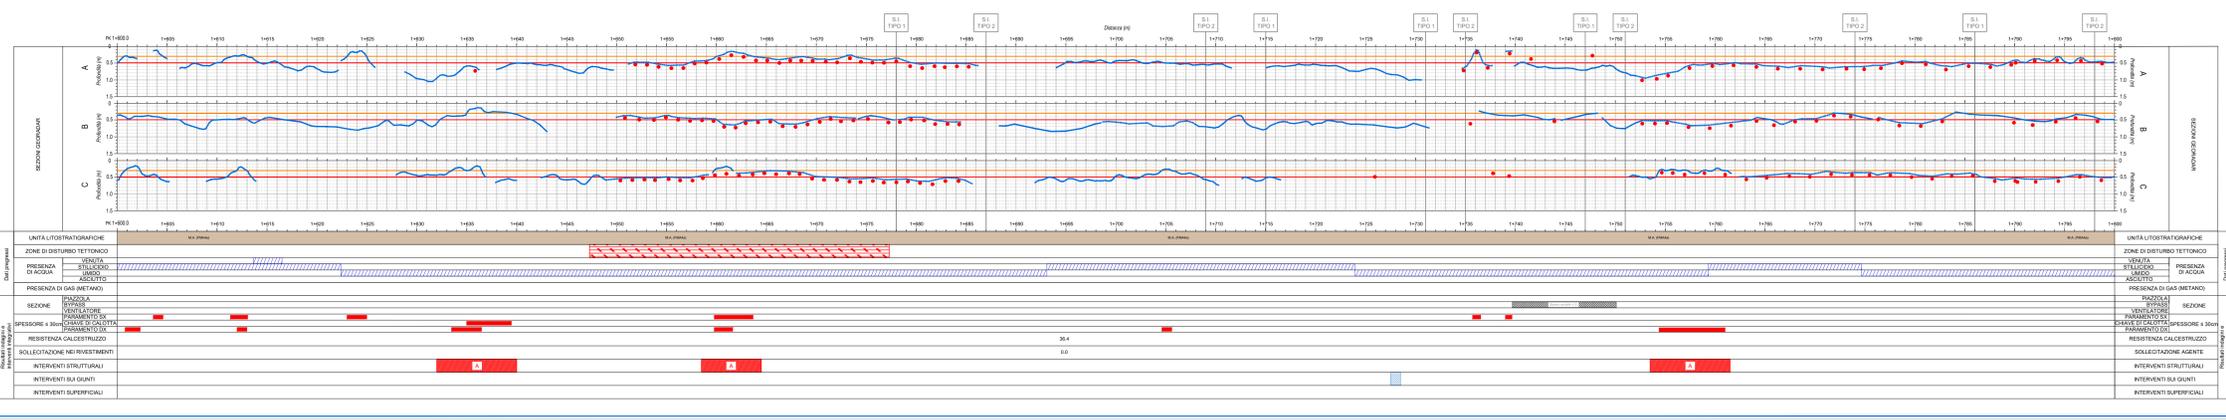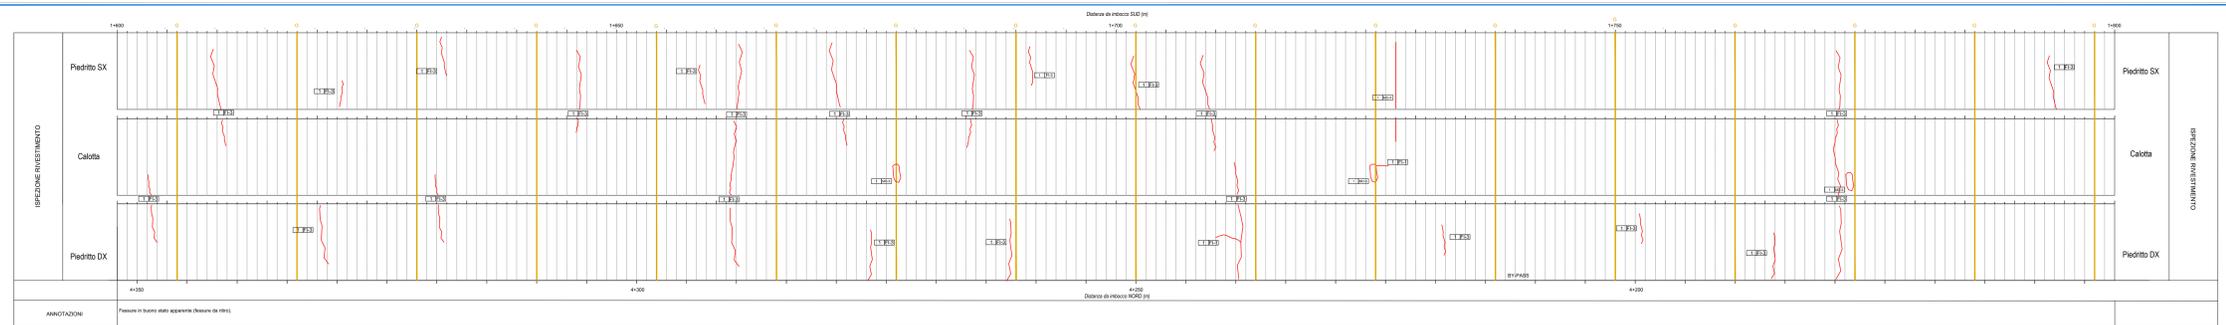

PK 1+800 - 2+000

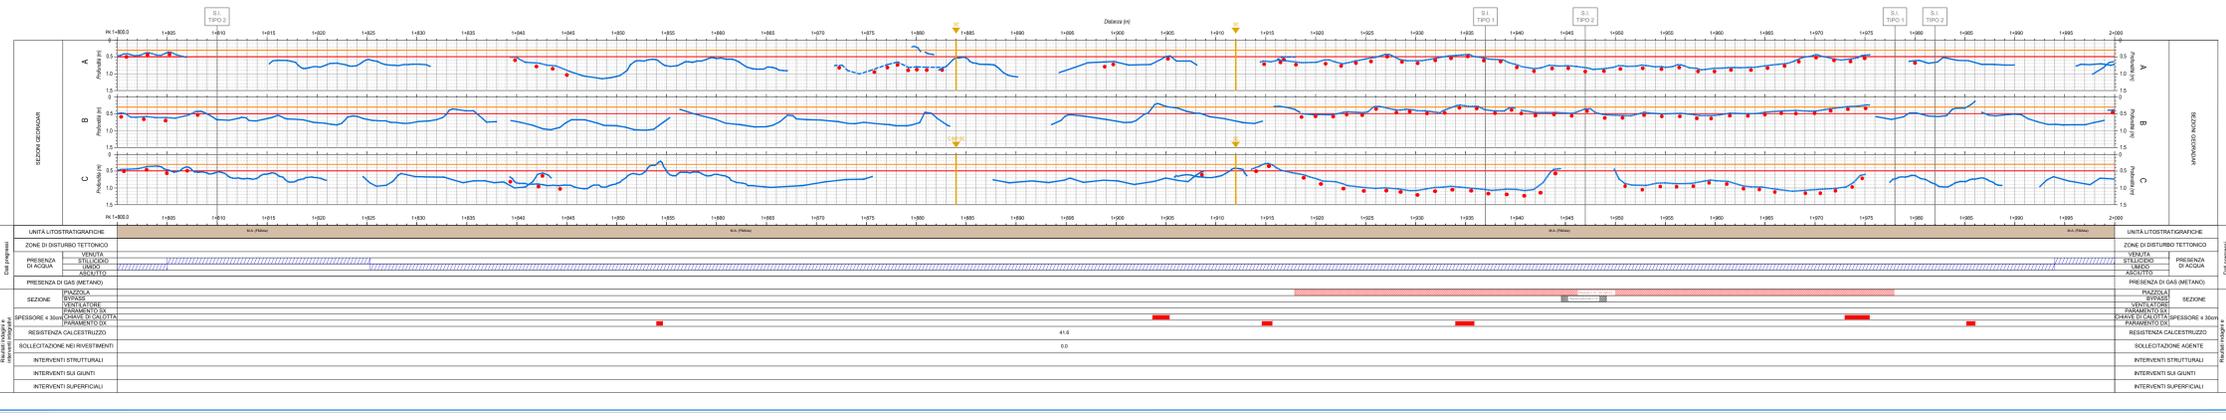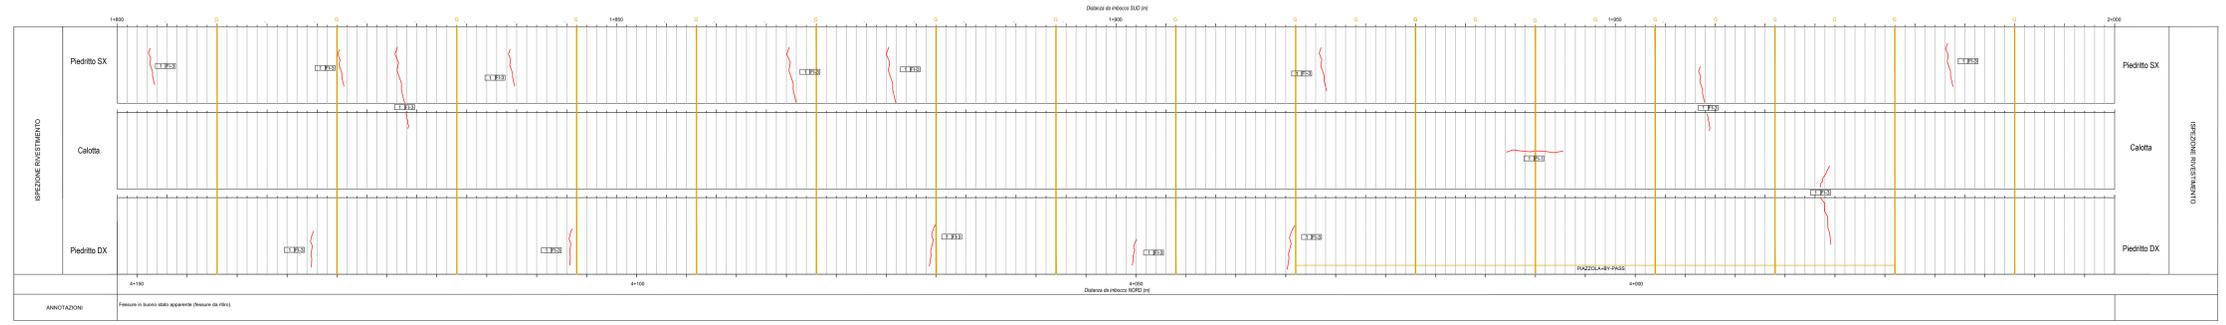

**Sanas**  
GRUPPO FS ITALIANE

**Direzione Tecnica**

ITINERARIO INTERNAZIONALE E78 S.G.C. GROSSETO – FANO  
Tratto Selci Lama (E45) – S. Stefano di Gaio  
Adeguamento a 2 corsie della Galleria della Guinza (lotto 2) e del tratto Guinza – Mercatello Ovest (lotto 3)  
1° stralcio

**PROGETTO ESECUTIVO** cod. AN58

PROGETTAZIONE: **PROITER** MANDATARIA: **sinergo** MANDANTI: **sinergo**






PROTOCOLLO: DATA:

**06 - OPERE D'ARTE MAGGIORI IN SOTTERRANEO**  
**06.01 - GN.01 - GALLERIA GUINZA - GALLERIA NATURALE**

Sezioni interpretative longitudinali delle indagini in galleria - Tav. 5

CODICE PROGETTO	FILE	REVISIONE	SCALA
LO702M E 2101	TOOGN0105T5L05A.pdf	A	

PROGETTO	UV. PROG.	N. PROG.	REDAITTO	VERIFICATO	APPROVATO
D					
C					
B					
A	EMISSIONE	FEBBRAIO 2023	PARIS	MOJA	PIZZAROTTI