

Legenda Difetti		
Descrizione	Simbolo	Codici
Cavità		IQ0A
Fessure chiuse		IQ0A
Fessure aperte		IQ0A
Zone alterate		IQ0A
Suono sordo		IQ0A
Venute acqua		IQ0A

Interruzione con l'impiego dell'armatura	IR-1
Concreto	IR-2
Chiusi del getto	IR-3
Effluencia su matita o carbonizzato	IR-4
Distacco della membrana di isolamento	IR-5
Interruzione getto in spessore	IR-6
Spaccatura	IR-7
Ripartimenti	IR-8
Lesioni e distacchi dovuti a carichi di compressione	IR-9
Lesioni e distacchi dovuti a carichi di trazione	IR-10
Lesioni e distacchi dovuti a compressione differenziale	IR-11
Distacco della membrana di isolamento	IR-12
Distacco della membrana di isolamento	IR-13
Classificazione IQOA - Genio Civile	
Descrizione	Altezza/Intensità
1 Buono stato apparente	
2 Difetti superficiali	
ZE Difetti superficiali con esclusione	
3 Degrado profondo che necessita di intervento	
3U Degrado profondo che necessita di intervento urgente	
5 Rischio per gli utenti	



Classificazione IQOA - Azione dell'acqua	
Descrizione	Altezza/Intensità
A1 Nessun problema, solo tracce di umidità	
A2 Presenza d'acqua importante, possibile evoluzione del degrado a lungo termine	
AZE Presenza d'acqua importante, possibile rischio per l'opera, soffocare immediatamente e adottare provvedimenti	
5 Degrado profondo che necessita di intervento	

LEGENDA SEZIONI INTERPRETATIVE INDAGINI GEORADAR



● Centina	■ Posizione martinetto piatto (indagini progressive)
— Spessore rivestimento c/s	■ Posizione carteggio (indagini progressive)
— Spessore rivestimento c/s da interpretazione posizione centrale	■ Assunzione inclinazione
— Armatura del rivestimento	■ Calcestruzzo (rivestimento definitivo)
— Soglia sottospessore 30cm	■ Splitz Beton (rivestimento di prima fase)
— Soglia sottospessore 50cm	■ Posizione sclerometro (indagini 2022)
	■ Posizione carteggio, martinetto piatto e sclerometro (indagini 2022)
	■ Posizione carteggio e sclerometro (indagini 2022)

NOTE:

- LE PROGRESSIVE RIPORTATE NEL PRESENTE ELABORATO SONO RIFERITE A INIZIO GALLERIA NATURALE (P.K. 0+225.12).
- DATA LA TOLLERANZA DI POSIZIONAMENTO DEI DIFETTI STRUTTURALI E DEI GIUNTI DURANTE LE FASI DI MAPPATURA, L'ESATTA POSIZIONE DEGLI INTERVENTI SARÀ DA VERIFICARE IN FASE DI CANTIERE.
- QUALORA SI RISCOTTEROSSERO DELLE VENUTE D'ACQUA CARATTERIZZATE DA UNA GRADITA' MAGGIORE RISPETTO A QUELLA EVIDENZIATA DURANTE LA MAPPATURA SI PREVEDE, AL POSTO DEL TOPOLOGICO 2, UN SISTEMA DI CONVOGLIAMENTO DELLE ACQUE ANLOGO A QUELLO PREVISTO PER LA RIPARAZIONE DEI GIUNTI.

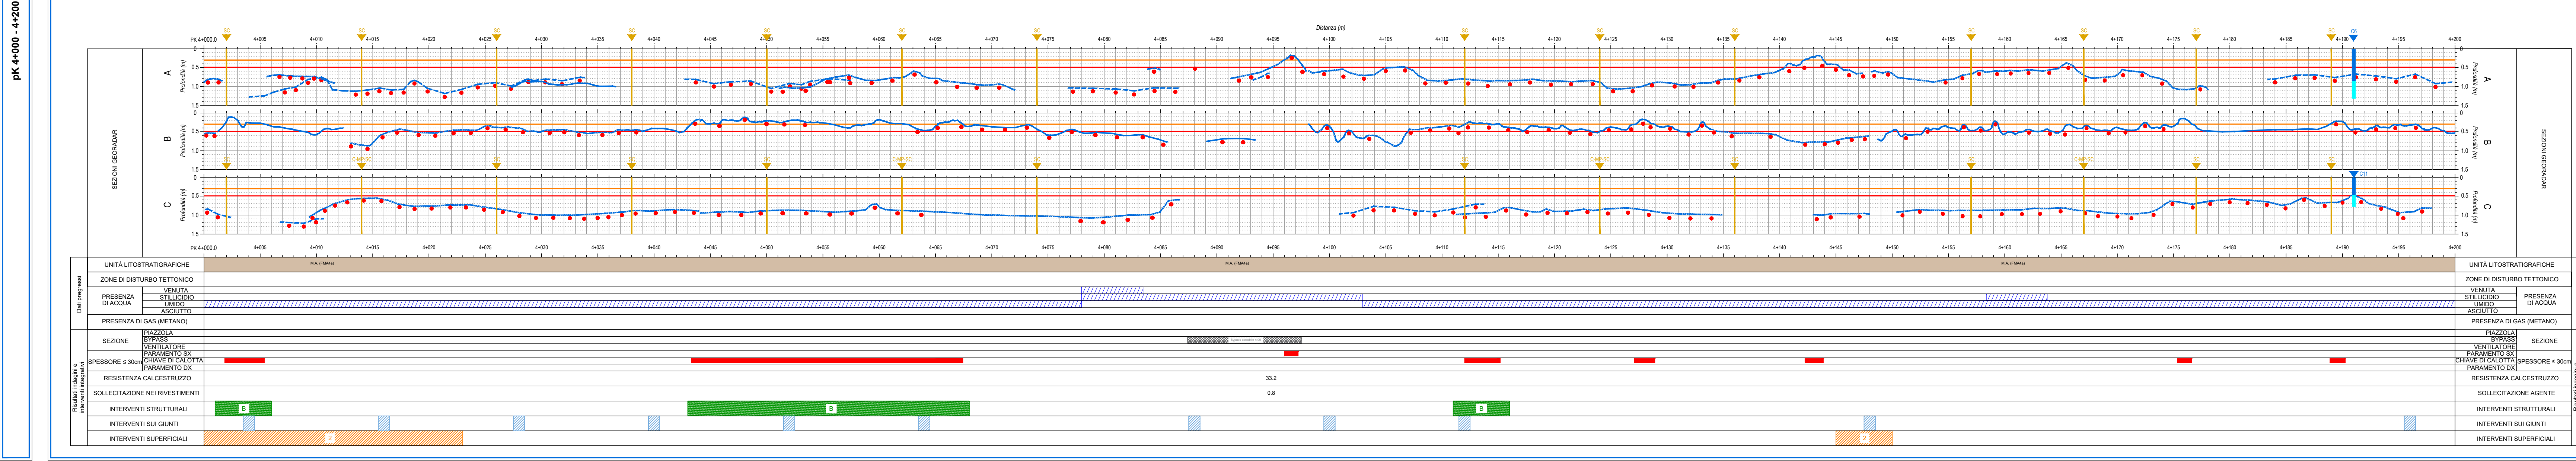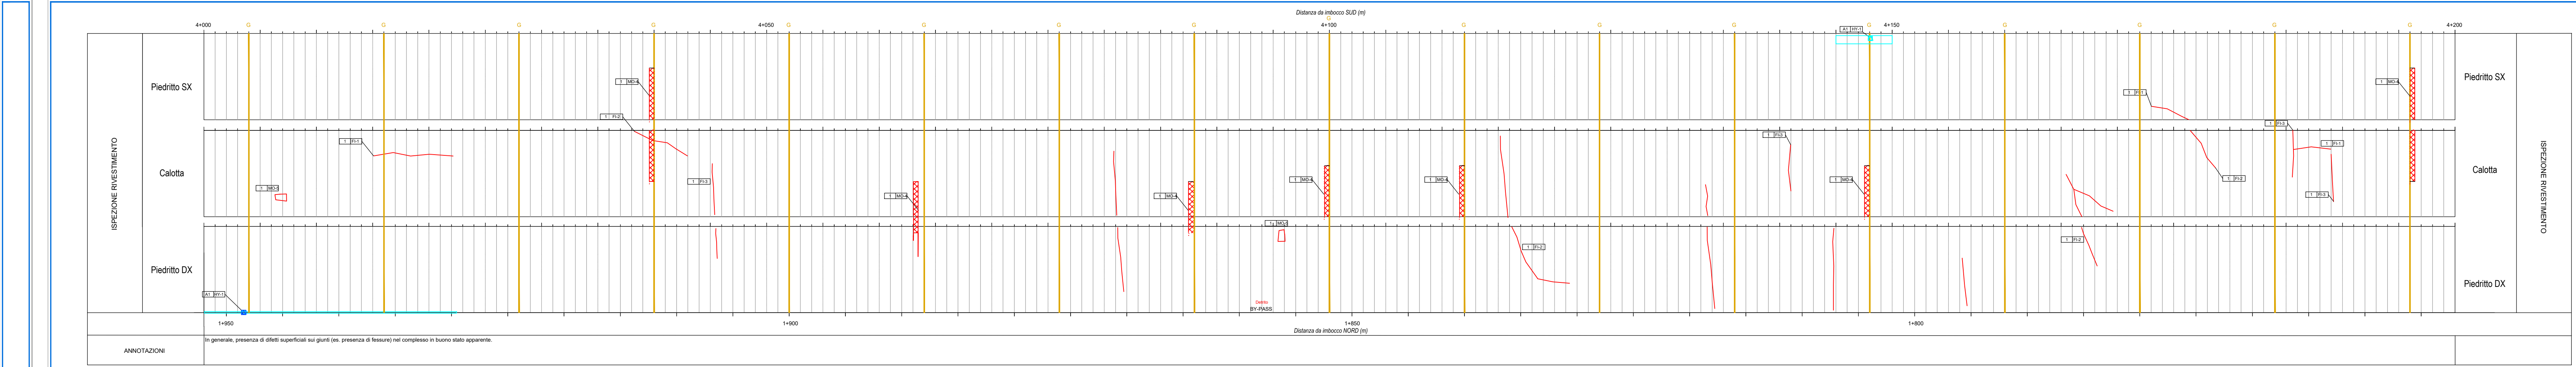


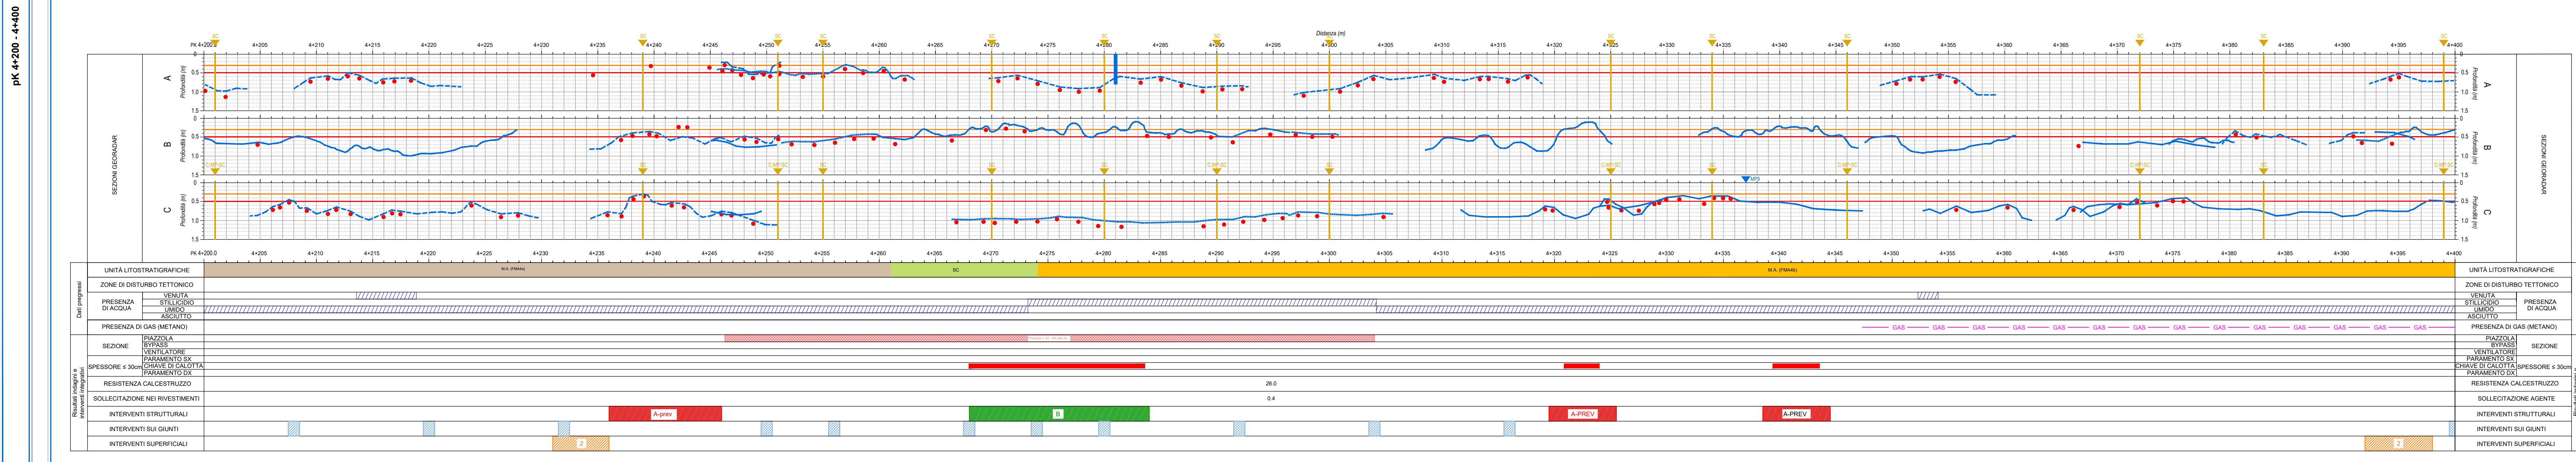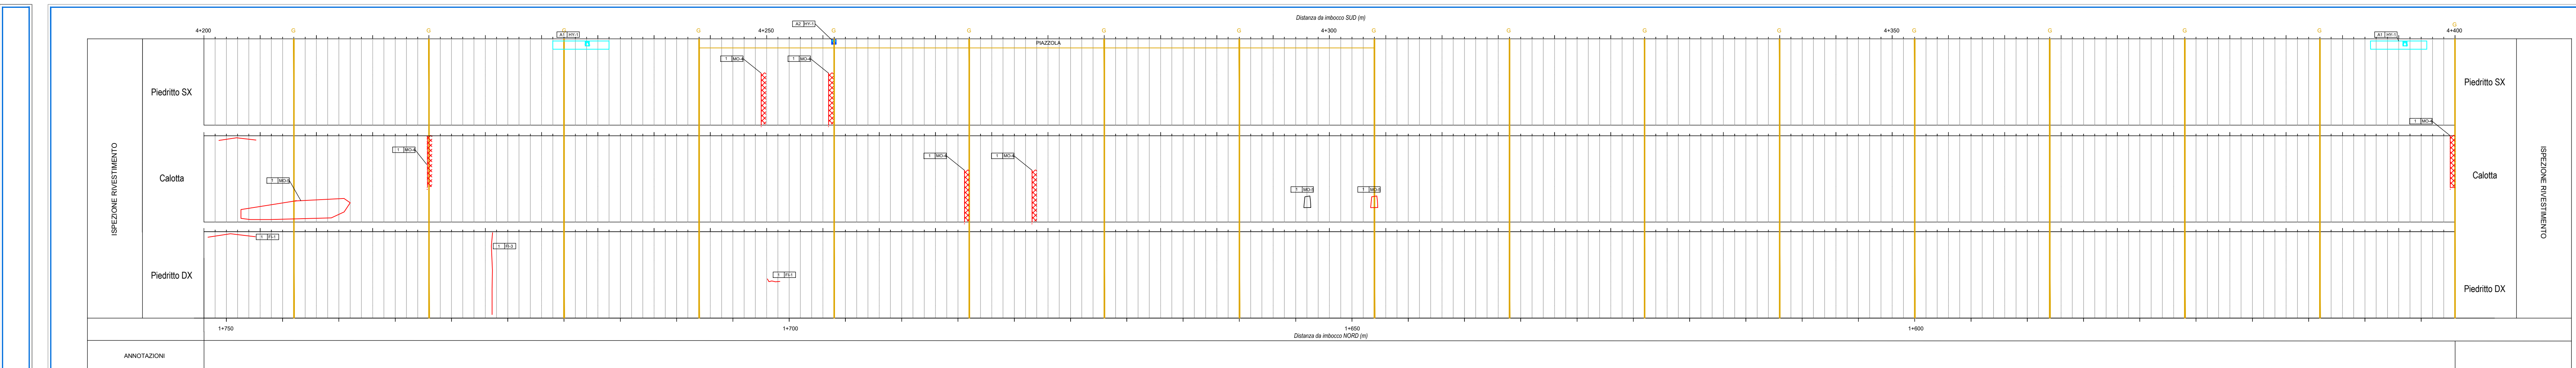


Sanas
GRUPPO FS ITALIANE

Direzione Tecnica

ITINERARIO INTERNAZIONALE E78 S.G.C. GROSSETO – FANO
Tratto Selci Lama (E45) – S. Stefano di Gaiba
Adeguamento a 2 corsie della Galleria della Guinza (lotto 2)
e del tratto Guinza – Mercatello Ovest (lotto 3)
1° stralcio

PROGETTO ESECUTIVO COD. AN58

PROGETTAZIONE: MANDATARIA: MANDANTE:

RACCOLTAMENTO TEMPORANEO PROGETTISTI: **PRO ITER** **sinergo**

IL RESPONSABILE DELL'INTEGRAZIONE DELLE PRESTAZIONI SPEDIALISTICHE:
Ing. Riccardo Tommasi - Società Pro Strada
Dott. Ing. Massimo Mazzoni - Società Pro Strada

IL COORDINATORE PER LA SICUREZZA IN FASE DI PROGETTAZIONE:
Ing. Massimo Mingoli - Società Pro Strada
Dott. Ing. Massimo Mazzoni - Società Pro Strada

VISTO: IL RESP. DEL PROCEDIMENTO:
Dott. Ing. Massimo Mazzoni

PROTOCOLLO: DATA:

06 - OPERE D'ARTE MAGGIORI IN SOTTERRANEO
06.01 - GN.01 - GALLERIA GUINZA - GALLERIA NATURALE

Sezioni interpretative longitudinali delle indagini in galleria - Tav. 11

CODICE PROGETTO	NOME FILE	REVISIONE	SCALA
PROGETTO: L0702M	T00GN01OSTSL11A.pdf		
ELAB.: E 2101	CODICE ELAB.: T00GN01OSTSL11	A	
D			
C			
B			
A	EMMISSIONE	FEBBRAIO 2025	FARIG
REV.	DESCRIZIONE	DATA	REDAITTO