



SEZIONE TIPO 1-1

1:100

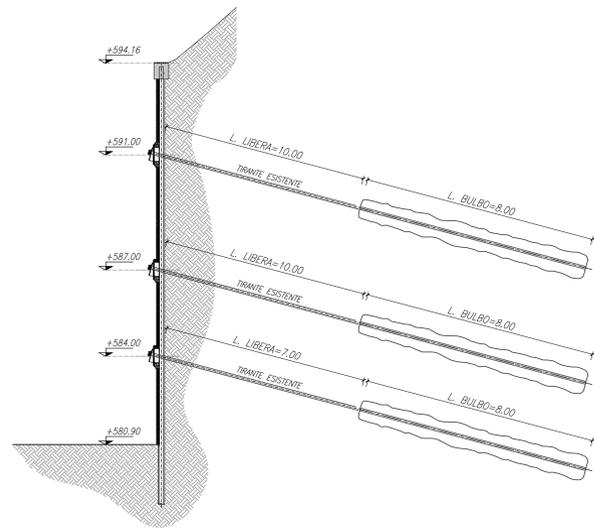

MURO DI SOSTEGNO A RIDOSSO DELLA PARATIA ESISTENTE - PIANTA

1:200

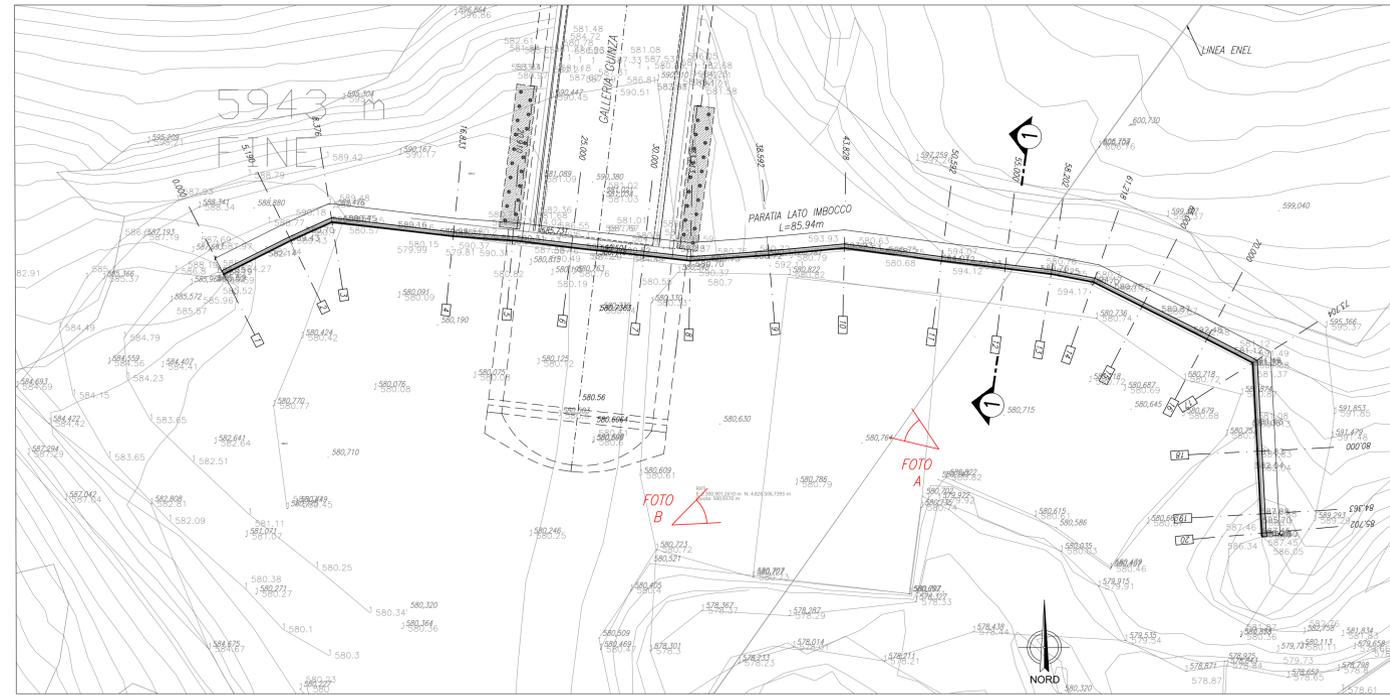

VISTA FOTOGRAFICA DA "A"




VISTA FOTOGRAFICA DA "B"



RILIEVO PARATIA D'IMBOCCO ESISTENTE
PROFILO LONGITUDINALE

1:100

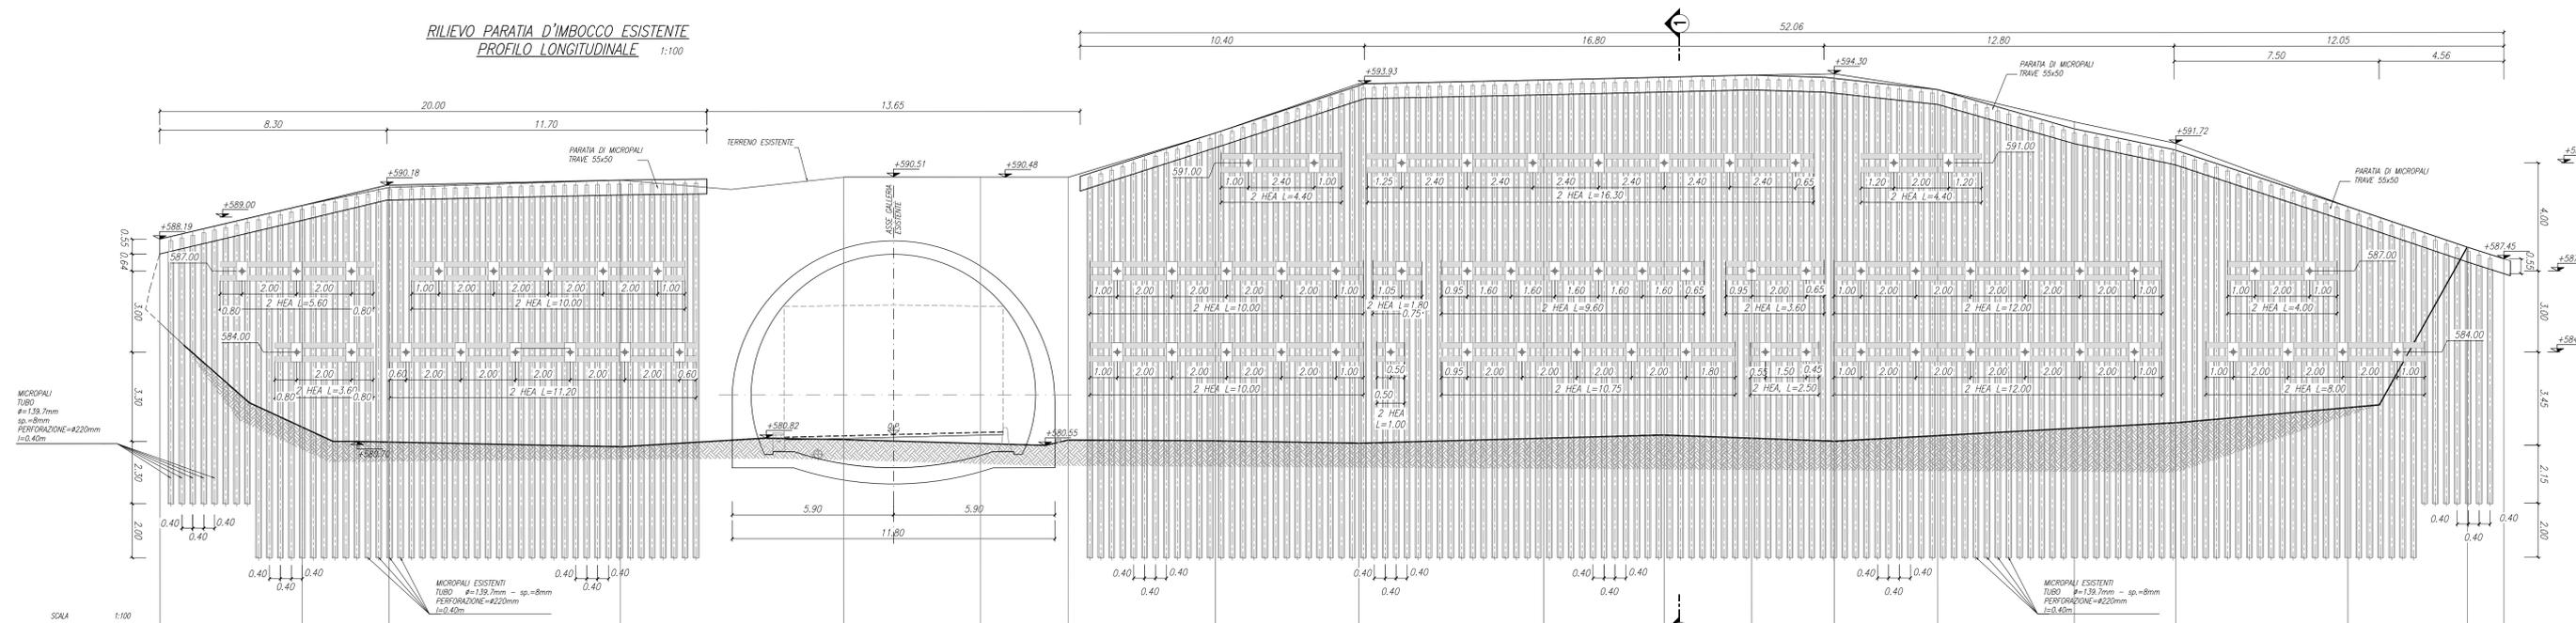

NUMERO SEZION	1	2	3	4	5	6	7	8	9	10	11	12	13	14	15	16	17	18	19	20																			
DISTANZE PARZIALI		5.190	3.186		8.457		4.077		4.090		5.000		3.213		5.379		5.237		6.763		4.408		3.202		3.017		3.782		5.000		1.704		6.296		4.363		1.139		

GRUPPO FS ITALIANE

Direzione Tecnica

ITINERARIO INTERNAZIONALE E78 S.G.C. GROSSETO - FANO
Tratto Selci Lama (E45) - S. Stefano di Gaifa
Adeguamento a 2 corsie della Galleria della Guinza (lotto 2) e del tratto Guinza - Mercatello Ovest (lotto 3) 1° stralcio

PROGETTO ESECUTIVO

PROGETTAZIONE: MANDATARIA: MANDANTI:
RAGGRUPPAMENTO TEMPORANEO PROGETTISTI:

IL RESPONSABILE DELL'INTEGRAZIONE DELLE PRESTAZIONI SPECIALISTICHE:
Ing. Riccardo Formichi - Società Pro Inter Srl
Ordine Ingegneri Provincia di Milano n. 42942/0

IL GEOLOGO:
Dott. Gaetano Mazzaroni - Società Pro Inter Srl
Albo Geol. Lombardia n. 4782

IL COORDINATORE PER LA SICUREZZA IN FASE DI PROGETTAZIONE:
Ing. Massimo Mangini - Società Ena U.S. Srl
Ordine Ingegneri Provincia di Varese n. 7302

VISTO: IL RESP. DEL PROCEDIMENTO:
Dott. Ing. Vincenzo Catone

PROTOCOLLO: DATA:

cod. AN58

06 - OPERE D'ARTE MAGGIORI IN SOTTERRANEO
06.02 - GA.01 - GALLERIA GUINZA - IMBOCCO LATO UMBRIA
06.02.02 - INTERVENTI DI MESSA IN SICUREZZA PARATIA DI IMBOCCO
Stato di fatto

CODICE PROGETTO	NOME FILE	REVISIONE	SCALA
PROGETTO: L0702M E 2101	LIV. PROD. N. PROD. TOOGA02OSTD101A.pdf	A	VARIE
CODICE ELAB: T00GA02OSTD101			

REV.	DESCRIZIONE	DATA	REDATTO	VERIFICATO	APPROVATO
A	EMMISSIONE	FEBBRAIO 2023	ALESSIO	NOIA	PIZZAROTTI