Stralcio planimetrico confronto PD–PE – Asse principale Tav. 3/5

Scala 1:1000

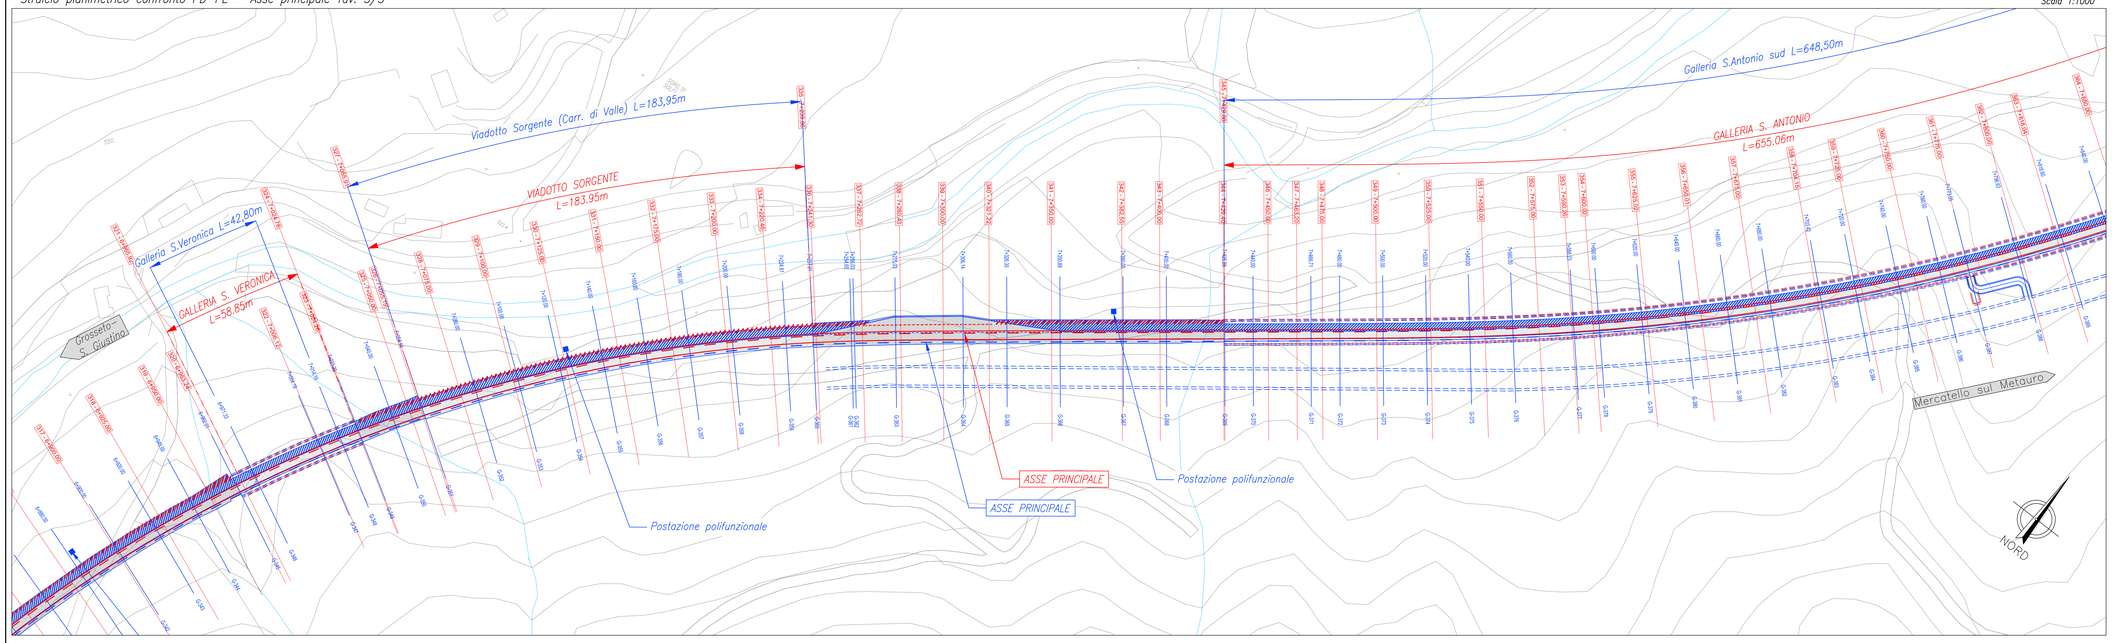

LEGENDA:

- PROGETTO DEFINITIVO
- PROGETTO ESECUTIVO

Stralcio profilo longitudinale confronto PD–PE – Asse principale

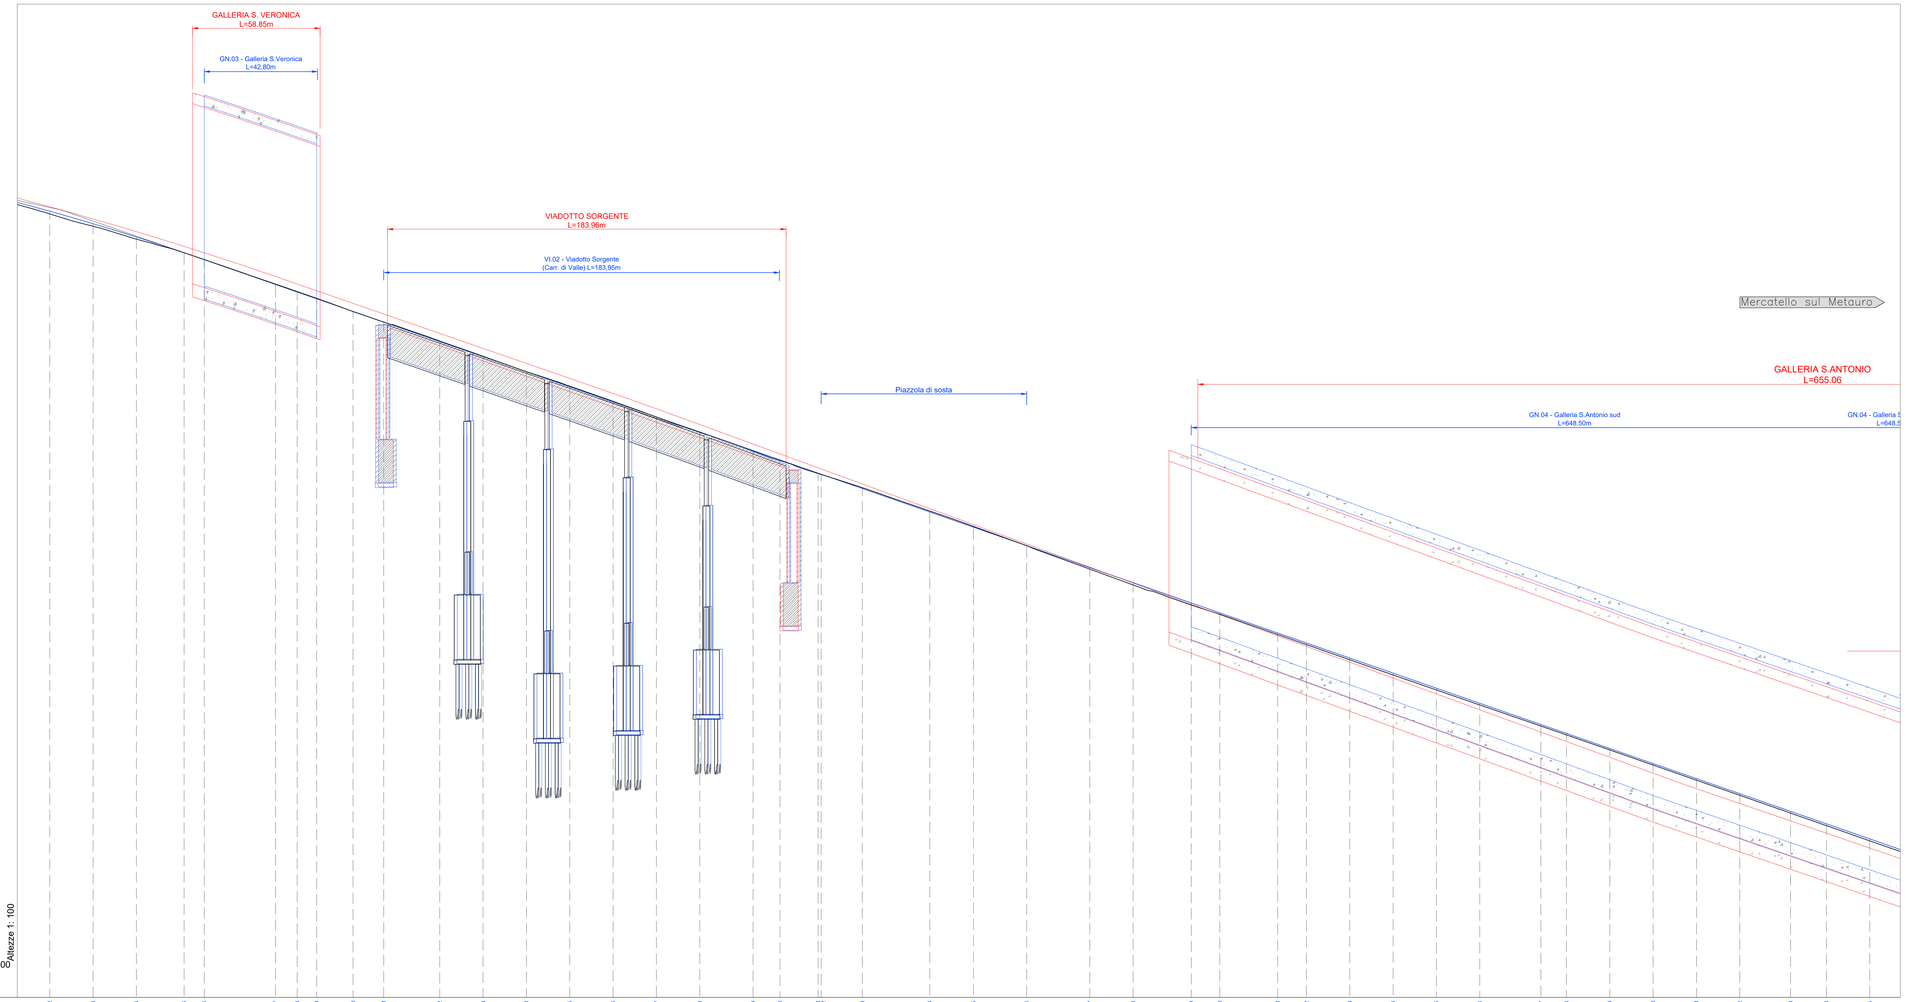

No.SEZIONI_Progetto Esecutivo	DISTANZE PROGRESSIVE_Progetto Esecutivo	No.SEZIONI_Progetto Definitivo	DISTANZE PROGRESSIVE_Progetto Definitivo
G.342	6900.00	317	6+900.00
G.343	6920.00	318	6+925.00
G.344	6940.00	319	6+950.00
G.345	6962.01	320	6+983.24 / 6+983.32
G.346	6971.33		
G.347	7004.19	322	7+006.12
G.348	7014.19	323	7+024.36 / 7+024.44
G.349	7023.20		
G.350	7040.00	325	7+050.00
G.351	7054.14	327	7+055.91 / 7+055.91
G.352	7090.00	328	7+075.00
G.353	7100.00	329	7+100.00
G.354	7120.00	330	7+125.00
G.355	7140.00	331	7+150.00
G.356	7160.00	332	7+175.00
G.357	7180.00	333	7+200.00
G.358	7200.00	334	7+229.46
G.359	7224.61	335	7+251.85 / 7+251.85
G.360	7237.01		
G.361 / G.362	7254.65 / 7256.03	337	7+262.72
G.363	7275.03	338	7+280.43
G.364	7306.14	339	7+300.00
G.365	7326.35	340	7+321.22
G.366	7350.89	341	7+350.00
G.367	7380.00	342	7+382.55
G.368	7400.00	343	7+400.00
G.369	7426.85	344	7+428.40 / 7+428.88
G.370	7440.00	346	7+450.00
G.371	7466.71	347	7+463.20
G.372	7480.00	348	7+475.00
G.373	7500.00	349	7+500.00
G.374	7520.00	350	7+525.00
G.375	7540.00	351	7+550.00
G.376	7560.00	352	7+575.00
G.377	7588.23	353	7+590.28
G.378	7600.00	354	7+600.02
G.379	7620.00	355	7+625.02
G.380	7640.00	356	7+650.01
G.381	7660.00	357	7+675.00
G.382	7680.00	358	7+704.15
G.383	7703.42	359	7+725.00
G.384	7720.00	360	7+750.00
G.385	7740.00		

anas GRUPPO FS ITALIANE

Direzione Tecnica

ITINERARIO INTERNAZIONALE E78 S.G.C. GROSSETO – FANO
Tratto Selci Lama (E45) – S. Stefano di Gaifa
Adeguamento a 2 corsie della Galleria della Guinza (lotto 2)
e del tratto Guinza – Mercatello Ovest (lotto 3)
1° stralcio

PROGETTO ESECUTIVO

COD. AN58

PROGETTAZIONE:
RAGGRUPPAMENTO TEMPORANEO PROGETTISTI

MANDATARIA: PRO ITER Progettazione Ingegneria Territorio s.r.l.

MANDANTI: EUROVIA Società Italiana per Condotte d'Acqua S.p.A. – sinergo

IL RESPONSABILE DELL'INTEGRAZIONE DELLE PRESTAZIONI SPECIALISTICHE:
Ing. Riccardo Formichi – Società Pro Iter Srl
Ordine Ingegneri Provincia di Milano n. 18045

IL GEOLOGO:
Dott. Geol. Massimo Mezzanzanica – Società Pro Iter Srl
Alb. Geol. Lombardia n. A762

IL COORDINATORE PER LA SICUREZZA IN FASE DI PROGETTAZIONE:
Ing. Massimo Mongini – Società Eng.Ed Srl
Ordine Ingegneri Provincia di Varese n. 1502

VISTO: IL RESP. DEL PROCEDIMENTO:
Dott. Ing. Vincenzo Cafone

PROTOCOLLO: DATA:

DOTT.ING. FORMICHI RICCARDO Sez.A: Settori: a) Civile e ambientale b) Industriale c) Dell'informazione n° A 18045 ORDINE DEGLI INGEGNERI DELLA PROVINCIA DI MILANO

01 - PARTE GENERALE
01.02 - VERIFICA DI OTTEMPERANZA
Plano-profilo di confronto
Asse principale - Tav. 3/5

CODICE PROGETTO	NOME FILE	REVISIONE	SCALA
PROGETTO LO702M – LIV. PROG. E – N. PROG. 2101	T00EG02GENPF04A.pdf	A	1:1000/1:100
	CODICE ELAB. T00EG02GENPF04		

REV.	DESCRIZIONE	DATA	REDATTO	VERIFICATO	APPROVATO
D					
C					
B					
A	EMISSIONE	FEBBRAIO 2023	PELUZZARI	MOJA	FORMICHI