

Tratto a basse coperture Galleria Fornaci I (realizzato in soluzione artificiale nel progetto 2022)



Prolungamento Galleria artificiale Felettino III Imbocco sud



Legenda

	PE 2022
	PE 2011

Key Plan

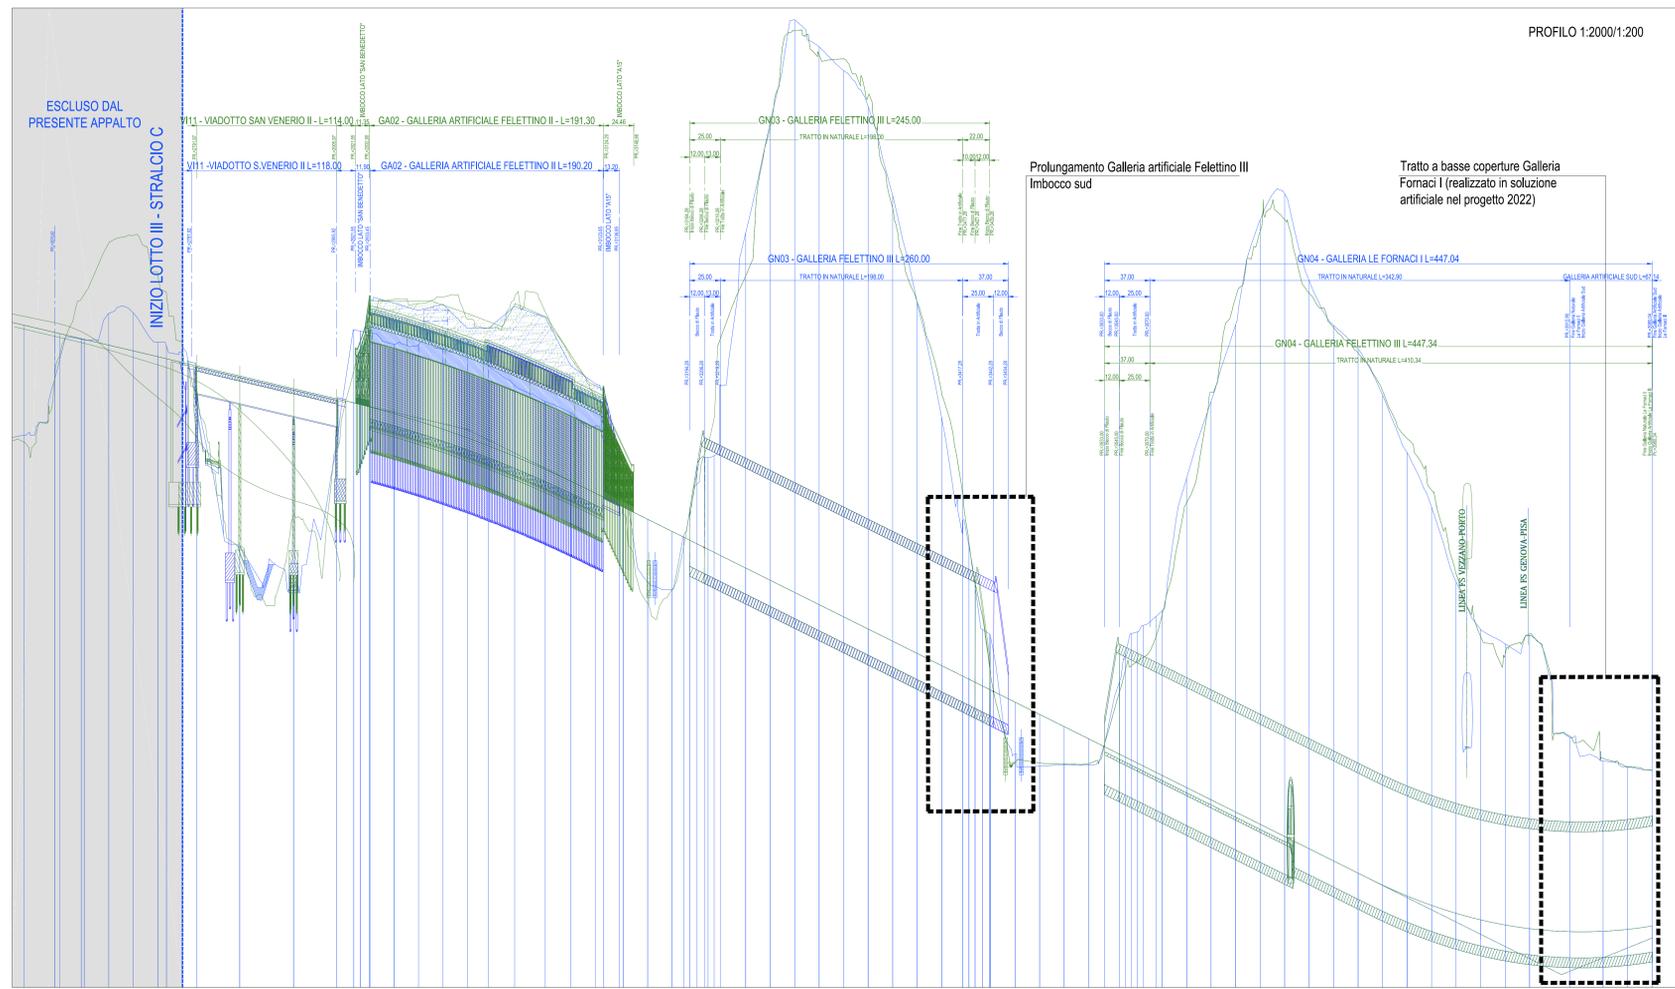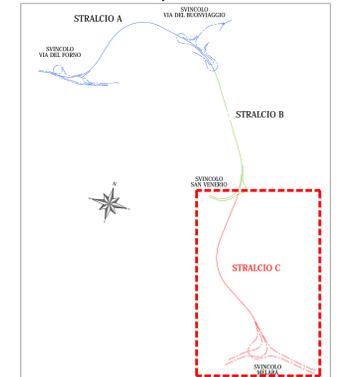

PROFILO 1:2000/1:200

Prolungamento Galleria artificiale Felettino III Imbocco sud

Tratto a basse coperture Galleria Fornaci I (realizzato in soluzione artificiale nel progetto 2022)

ANAS S.p.A.
Direzione Progettazione e Realizzazione Lavori

VARIANTE ALLA S.S.1 AURELIA (AURELIA BIS)
VIABILITA' DI ACCESSO ALL' HUB PORTUALE DI LA SPEZIA
INTERCONNESSIONE TRA I CASELLI DELLA A-12 E IL PORTO DI LA SPEZIA
3° LOTTO TRA FELETTINO E IL RACCORDO AUTOSTRADALE

PROGETTO ESECUTIVO DI STRALCIO E COMPLETAMENTO C - 3° TRATTO
PROGETTO ESECUTIVO **GE265**

TECHINT Engineering & Construction
CESI Spazio & Infrastruttura
ISMES Ministero
IGC&G INGEGNERIA

VISTO IL RESPONSABILE DEL PROCEDIMENTO	RESPONSABILE DELL'INTEGRAZIONE DELLE PRESTAZIONI SPECIALISTICHE	PROGETTISTA SPECIALISTA	IL COORDINATORE DELLA SICUREZZA IN FASE DI PROGETTAZIONE
Ing. Fabrizio CARONE	Ing. Alessandro RICONO	Ing. Alessandro RICONO	Dott. Domenico TRABELLI

PARTE GENERALE
VERIFICA DI ATTUAZIONE
Profilo plano-altimetrico PE 2011 vs PE 2022

CODICE PROGETTO	NOME FILE	REVISIONE	SCALA:
PROGETTO	0000_TO0E01GENP1L04		
DPGE0265 E 2.0	ELAB. T 0 E G 0 1 G E N P L 0 4	A	1:2000/1:200

C				
B				
A	EMMISSIONE	Giugno 2022	E. Giraud	M. Barale
REV.	DESCRIZIONE	DATA	REDATTO	VERIFICATO
			A. Rodino	APPROVATO