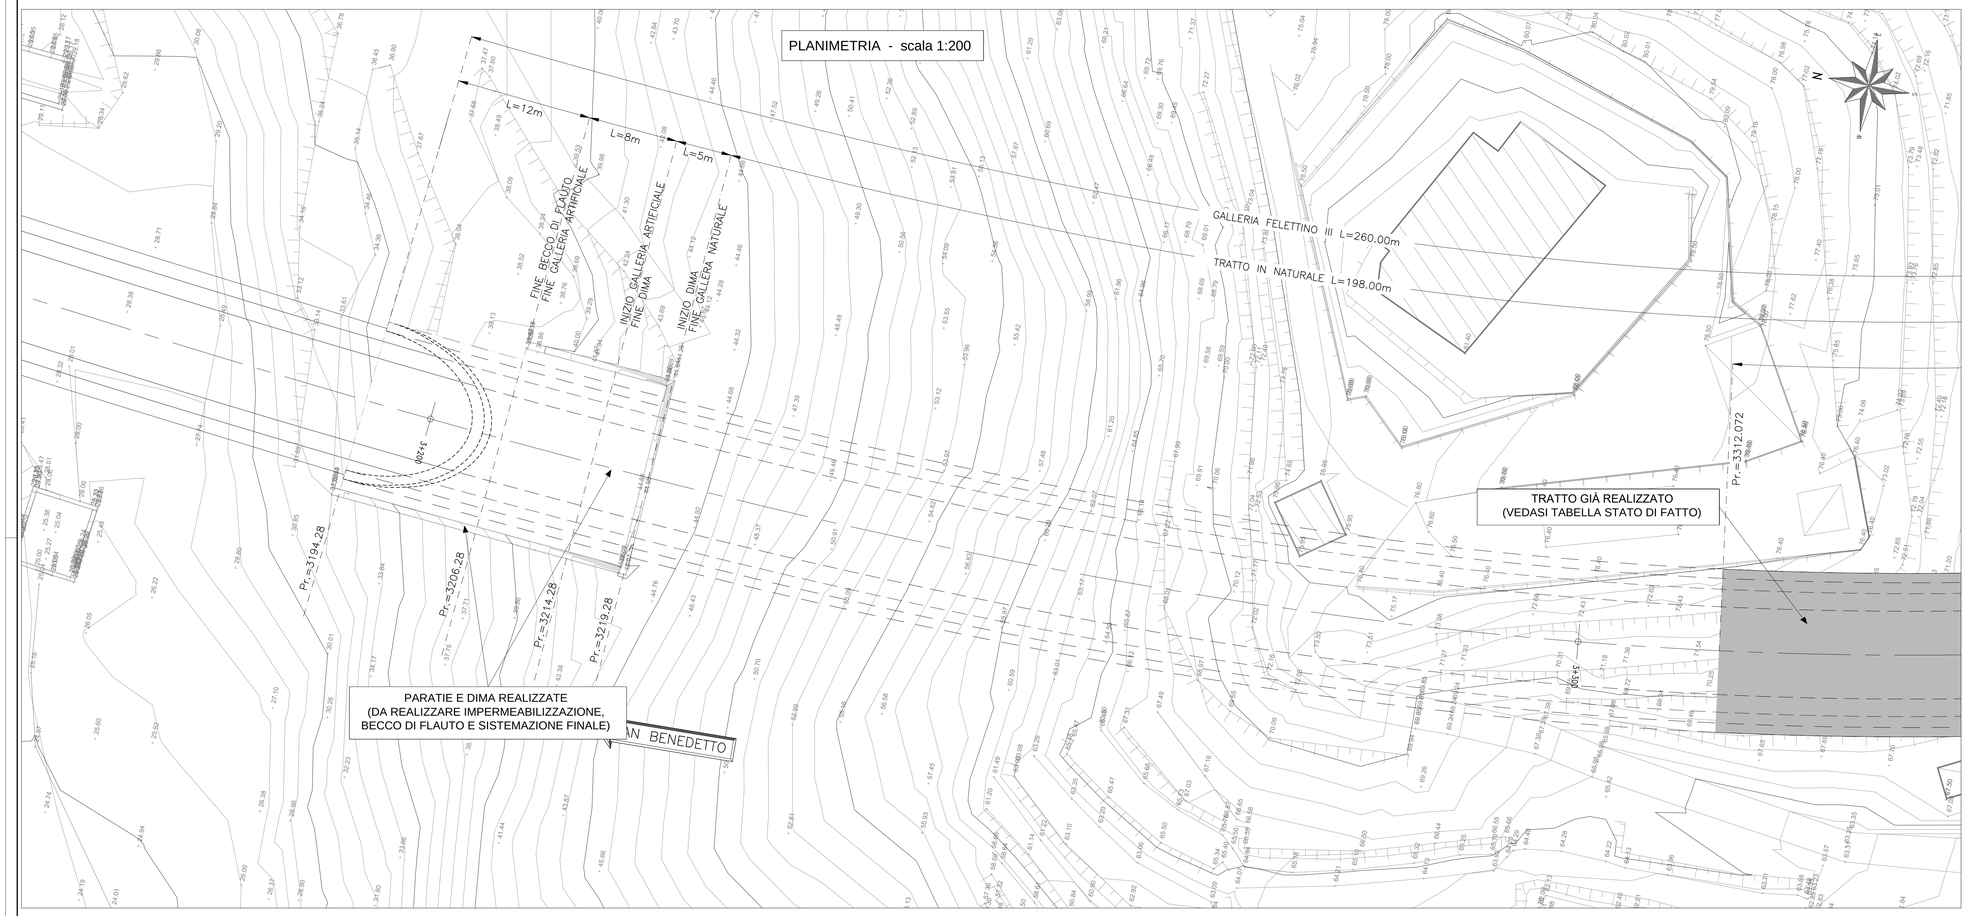

QUADRO D'UNIONE

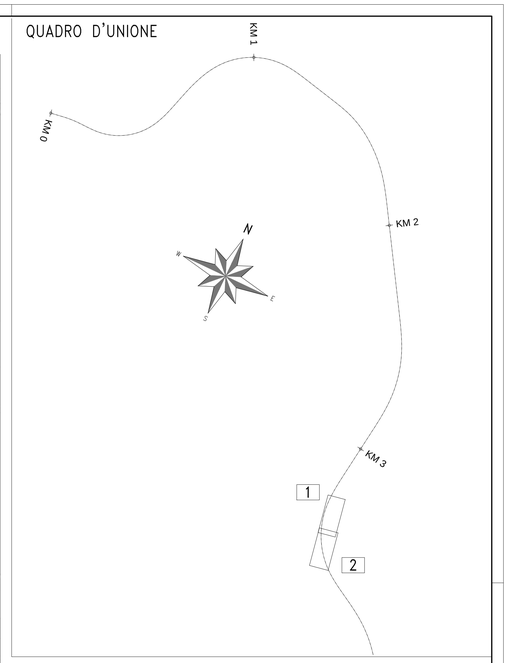

STATO DI FATTO TRATTO GIÀ REALIZZATO

SEZIONI TIPO	PK	CAMPI	NOTE	
Fronte Paratia	3422,3	Inizio Dima		
CONCIO D'ATTACCO	3417,3 3412,7	Campo 1	ARCO ROVESCIO	ZONA CON RIVESTIMENTO CALOTTA
C2	3411,7 3401,7	Campo 2		
C2R	3400,7 3394,7	Campo 3		
C2R	3393,7 3391,7	Campo 4		
	3390,7 3385,7			ZONA SENZA RIVESTIMENTO CALOTTA
C2R	3384,7 3376,7	Campo 5		
C2R	3375,7 3367,7	Campo 6		
C2R	3366,7 3358,7	Campo 7		ZONA CON RIVESTIMENTO CALOTTA
C2R	3357,7 3349,7	Campo 8		
C2R	3348,7 3340,7	Campo 9		
C2R	3339,7 3331,7	Campo 10		
C2R	3330,7 3329,7	Campo 11		
	3328,7 3322,7			
C2R	3323,7 3313,7	Campo 12	FINE GETTO ARCO ROVESCIO	ZONA SENZA RIVESTIMENTO CALOTTA
	3312,7		FINE SCAVO A FORO CIECO	

ANAS S.p.A.
Direzione Progettazione e Realizzazione Lavori

VARIANTE ALLA S.S.1 AURELIA (AURELIA BIS)
VIABILITA' DI ACCESSO ALL' HUB PORTUALE DI LA SPEZIA
INTERCONNESSIONE TRA I CASELLI DELLA A-12 E IL PORTO DI LA SPEZIA
3° LOTTO TRA FELETTINO E IL RACCORDO AUTOSTRADALE

PROGETTO ESECUTIVO DI STRALCIO E COMPLETAMENTO C - 3° TRATTO

PROGETTO ESECUTIVO **GE265**

CESI — Shaping a Better Energy Future — Mandante
TECHNT Engineering & Construction — Mandataria
GEOTECHNICAL ENGINEERING — Mandante

VISTO: IL RESPONSABILE DEL PROCEDIMENTO	RESPONSABILE DELL'INTEGRAZIONE DELLE PRESTAZIONI SPECIALISTICHE	PROGETTISTA SPECIALISTA	IL COORDINATORE DELLA SICUREZZA IN FASE DI PROGETTAZIONE
Ing. Fabrizio CARDONE	Ing. Alessandro RODINO	Ing. Alessandro RODINO	Dott. Domenico TRIMBOLI

Firmato digitalmente da:
RODINO ALESSANDRO
Data: 01/02/2023 14:37:16

OPERE MAGGIORI
GALLERIE NATURALI
GALLERIA NATURALE FELETTINO III
PARTE GENERALE
PLANIMETRIA GENERALE

CODICE PROGETTO (PROGETTO / LIV. PROG. / N. PROG.)	NOME FILE 0000_P00GN03GENPL01_A	REVISIONE	SCALA:
DPGE0265 E 20	CODICE ELAB. P00GN03GENPL01	A	1:200

REV.	DESCRIZIONE	DATA	REDATTO	VERIFICATO	APPROVATO
C					
B					
A	EMISSIONE	Marzo 2021	E. Giraudo	M. Barale	A. Rodino