


PROFILO GENERALE TRATTO SCAVATO IN ASSE GALLERIA DA RILEVO LASER-SCANNER  
Scala 1:200

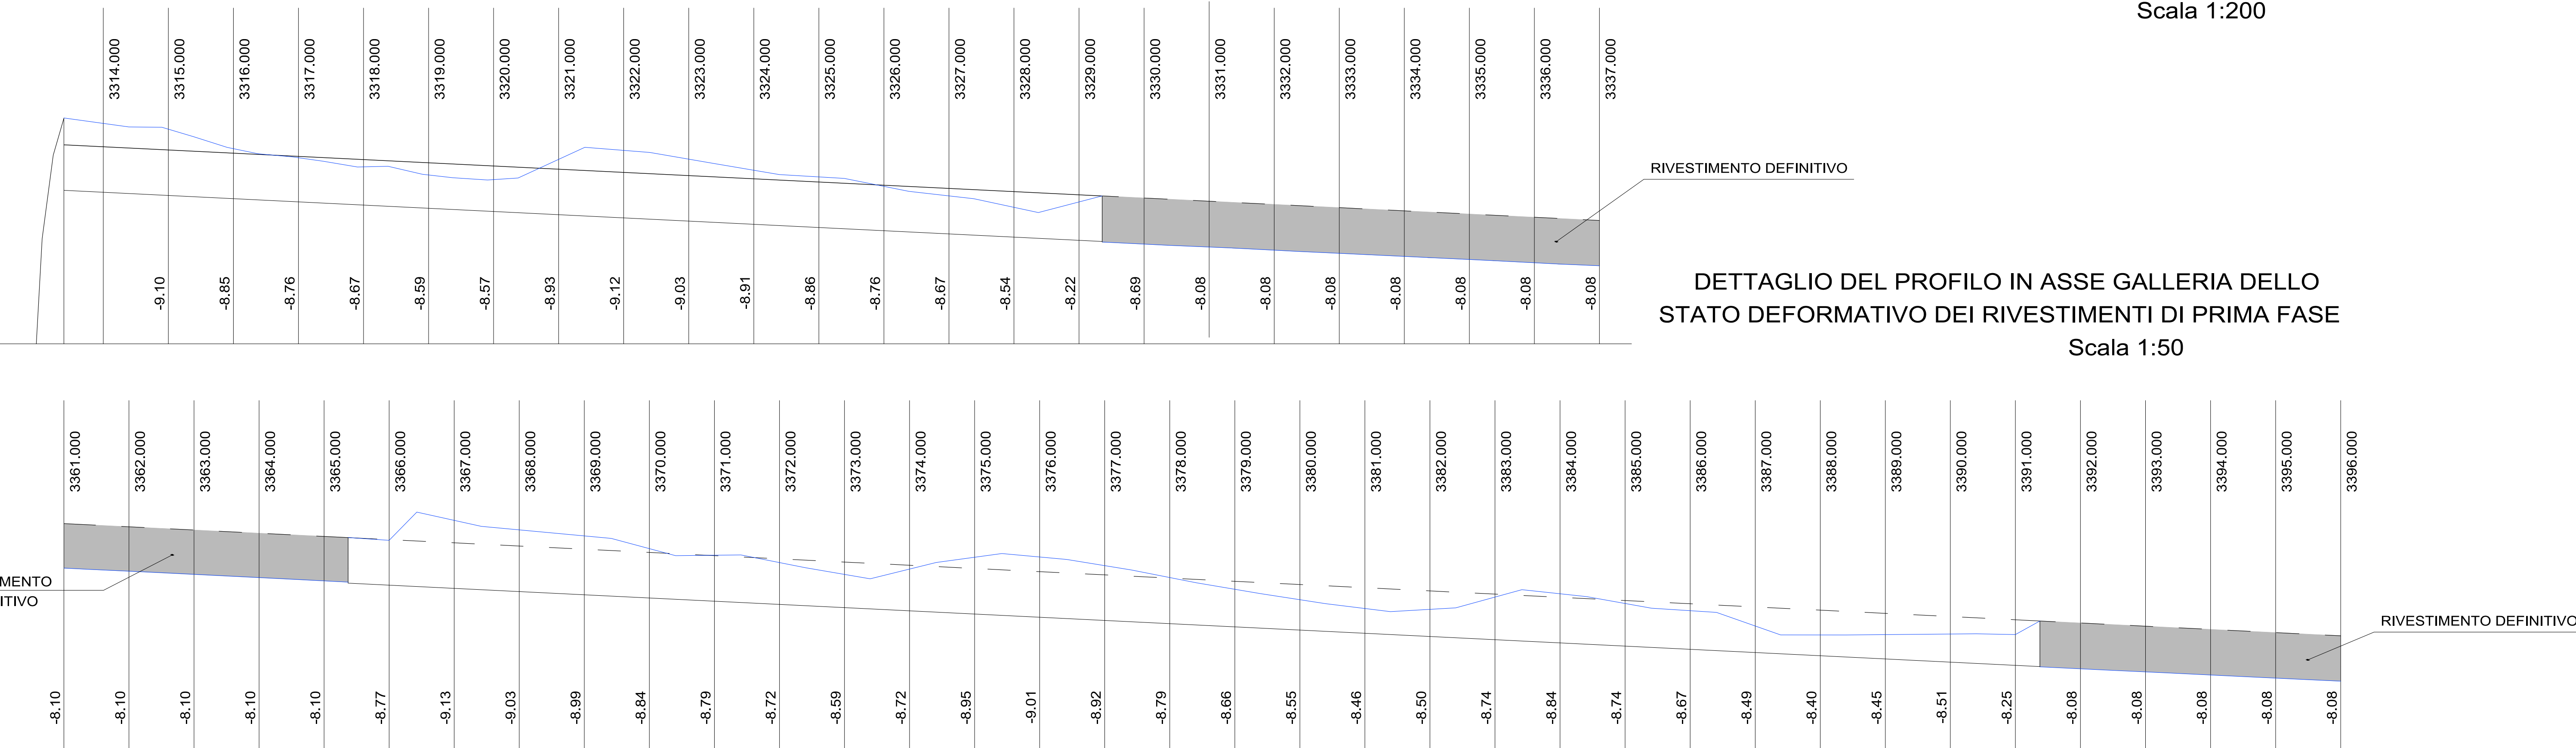

ANAS S.p.A.  
Direzione Progettazione e Realizzazione Lavori

VARIANTE ALLA S.S.1 AURELIA (AURELIA BIS)  
VIABILITA' DI ACCESSO ALL' HUB PORTUALE DI LA SPEZIA  
INTERCONNESSIONE TRA I CASELLI DELLA A-12 E IL PORTO DI LA SPEZIA  
3° LOTTO TRA FELETTINO E IL RACCORDO AUTOSTRADALE

PROGETTO ESECUTIVO DI STRALCIO E COMPLETAMENTO C - 3° TRATTO

**PROGETTO ESECUTIVO**    **GE265**

VISTO: IL RESPONSABILE DEL PROCEDIMENTO	RESPONSABILE DELL'INTEGRAZIONE DELLE PRESTAZIONI SPECIALISTICHE	PROGETTISTA SPECIALISTA	IL COORDINATORE DELLA SICUREZZA IN FASE DI PROGETTAZIONE
Ing. Fabrizio CARONE		Ing. Alessandro RODINO	

**OPERE MAGGIORI**

GALLERIE NATURALI - GALLERIA NATURALE FELETTINO III - GALLERIA NATURALE INTERVENTI NEL TRATTO SCAVATO DA IMBOCCO SUD PER MESSA IN SICUREZZA E COMPLETAMENTO DEL RIVESTIMENTO DEFINITIVO

**ANALISI DELLO STATO DEFORMATIVO DEI RIVESTIMENTI REALIZZATI**

CODICE PROGETTO	NOME FILE	REVISIONE	SCALA:
DPGE0265 E 20	0000_POGGNOSTRSE01_B	B	VARIE
PROGETTO	LIV. PROJ. N. PROJ.	DATA	
REV.	DESCRIZIONE	REDDATTO	VERIFICATO APPROVATO