SEZIONE F1

QT. PROGETTO : 13.775
DIST.PROG. : 3570.000

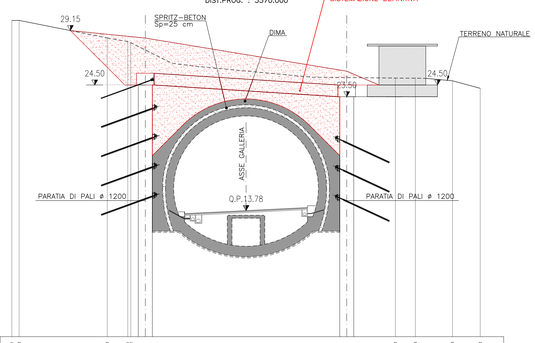

QT.RIF. 3.00

| | | |