


SEZIONE LONGITUDINALE

Scala 1:200

VIADOTTO RAMPA "W" L=131.02

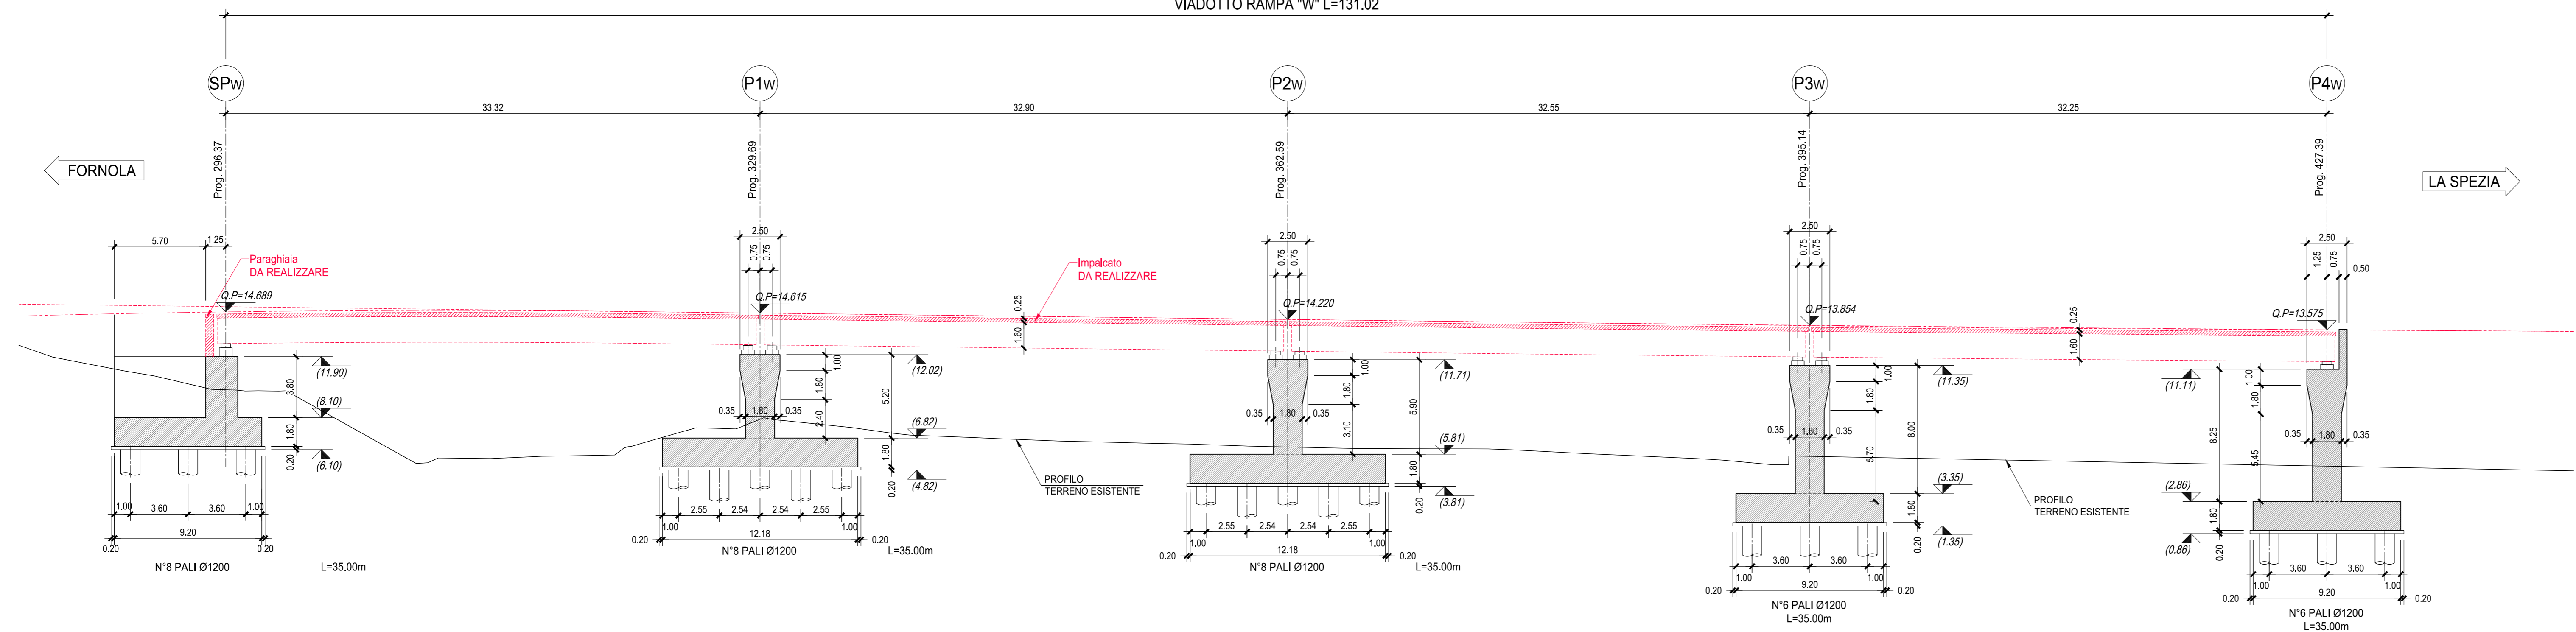


DA REALIZZARE

RELATIVAMENTE ALLE OPERE O PARTI D'OPERA GIÀ ESEGUITI SI FACCIA RIFERIMENTO AGLI ELABORATI GRAFICI SPECIFICI. PER MAGGIORI DETTAGLI SI RIMANDA ALL'ELABORATO IDENTIFICATO DAL CODICE: "V04VI15GENRE01\_A - Relazione tecnica illustrativa".

VARIANTE ALLA S.S.1 AURELIA (AURELIA BIS)  
 VIABILITA' DI ACCESSO ALL' HUB PORTUALE DI LA SPEZIA  
 INTERCONNESSIONE TRA I CASELLI DELLA A-12 E IL PORTO DI LA SPEZIA  
 3° LOTTO TRA FELETTINO E IL RACCORDO AUTOSTRADALE

PROGETTO ESECUTIVO DI STRALCIO E COMPLETAMENTO C - 3° TRATTO

PROGETTO ESECUTIVO **GE265**

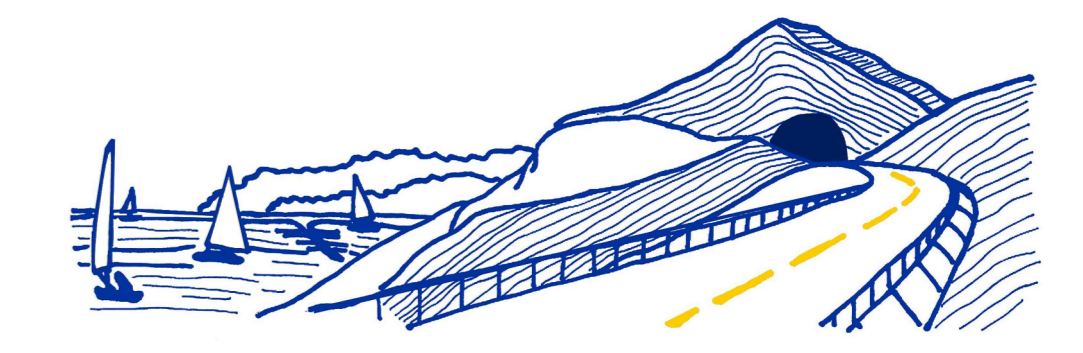

|   |   |                            |  |
|---|---|----------------------------|--|
| VISTO: IL RESPONSABILE DEL PROCEDIMENTO | RESPONSABILE DELL'INTEGRAZIONE DELLE PRESTAZIONI SPECIALISTICHE | PROGETTISTA SPECIALISTA    | IL COORDINATORE DELLA SICUREZZA IN FASE DI PROGETTAZIONE |
| Ing. Fabrizio CARDONE                   | Ing. Alessandro RODINO  | Ing. Paolo Alberto COLETTI | Dott. Domenico TRIMBOLI                                  |

**OPERE MAGGIORI**  
 SVINCOLO DI MELARA  
 VIADOTTO RAMPA "W"  
 SEZIONE LONGITUDINALE

|                          |                             |           |        |
|--------------------------|-----------------------------|-----------|--------|
| CODICE PROGETTO          | NOME FILE                   | REVISIONE | SCALA: |
| PROGETTO: DPGE0265       | 0000_V04VI15STRFP01_B       | B         | 1:200  |
| LIV. PROG. N. PROG. E 20 | CODICE ELAB. V04VI15STRFP01 |           |        |

|      |                                      |              |            |            |            |
|------|--------------------------------------|--------------|------------|------------|------------|
| C    |                                      |              |            |            |            |
| B    | REVISIONE A SEGUITO ISTRUTTORIA ANAS | Ottobre 2021 |            | A. Rodino  | D. Morgera |
| A    | EMISSIONE                            | Marzo 2021   | G. Naretto | A. Rodino  | D. Morgera |
| REV. | DESCRIZIONE                          | DATA         | REDATTO    | VERIFICATO | APPROVATO  |