




PROSPETTO 4

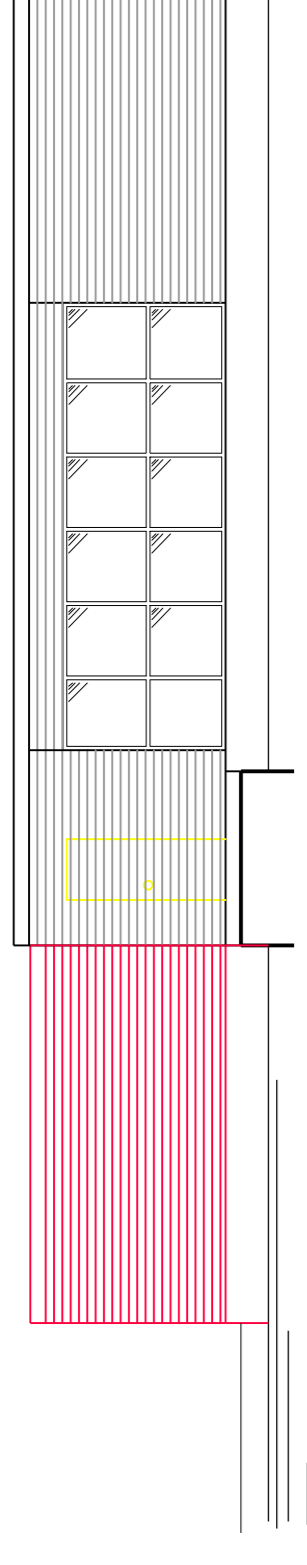


PROSPETTO 2

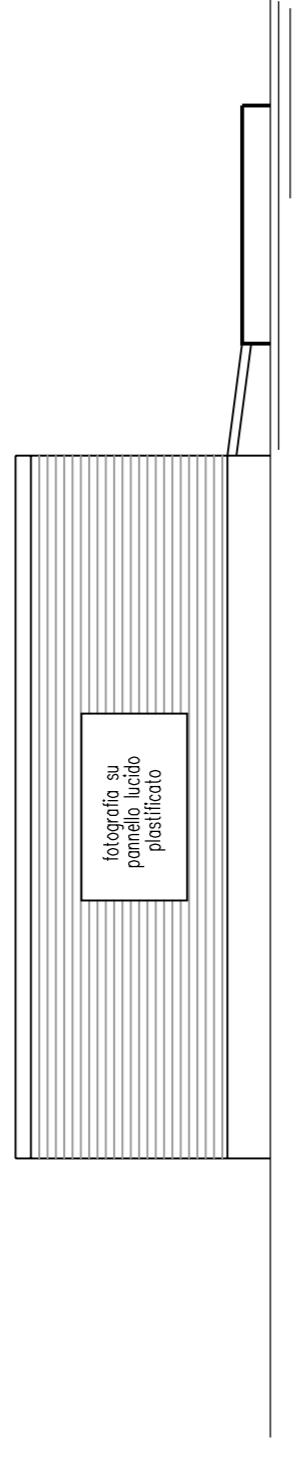


PROSPETTO 3

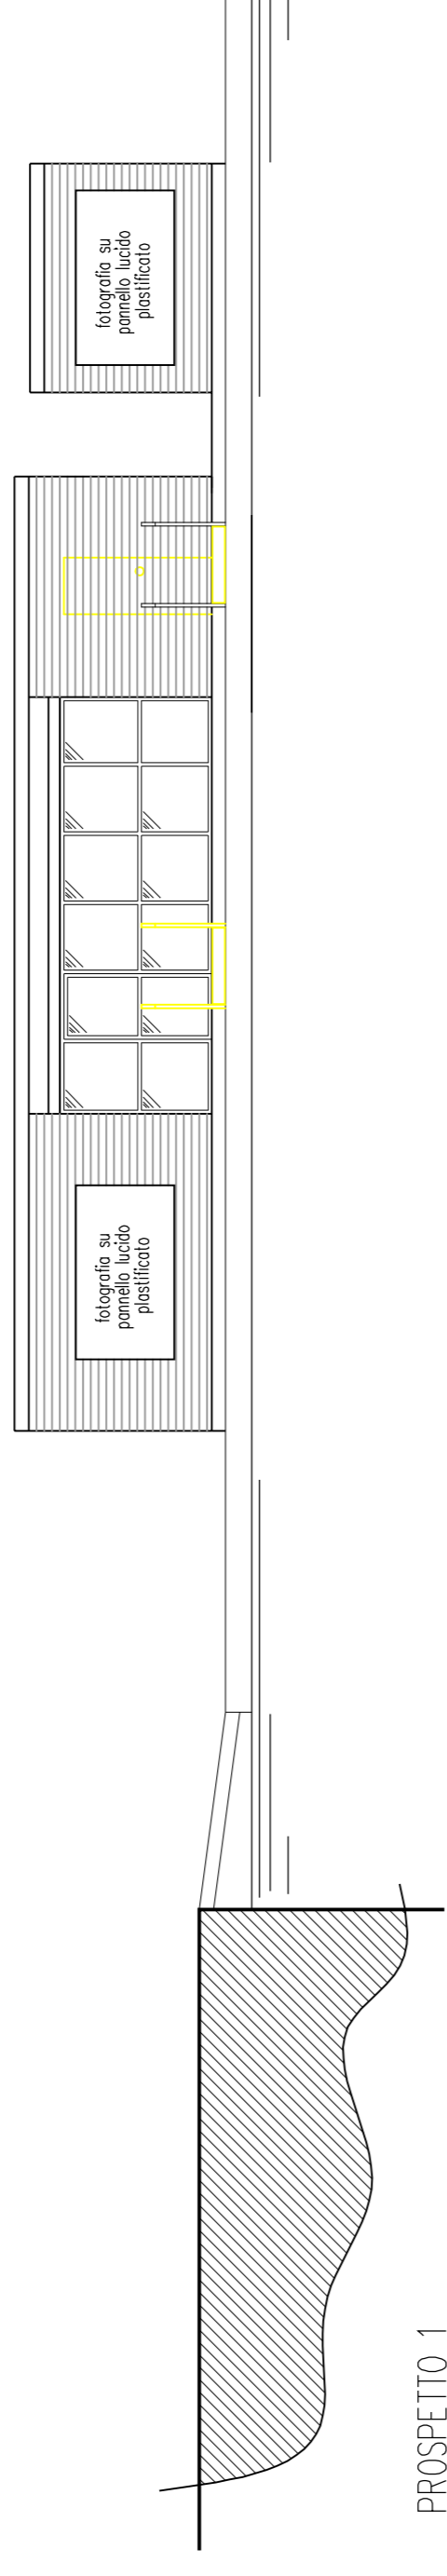

PROSPETTO 1

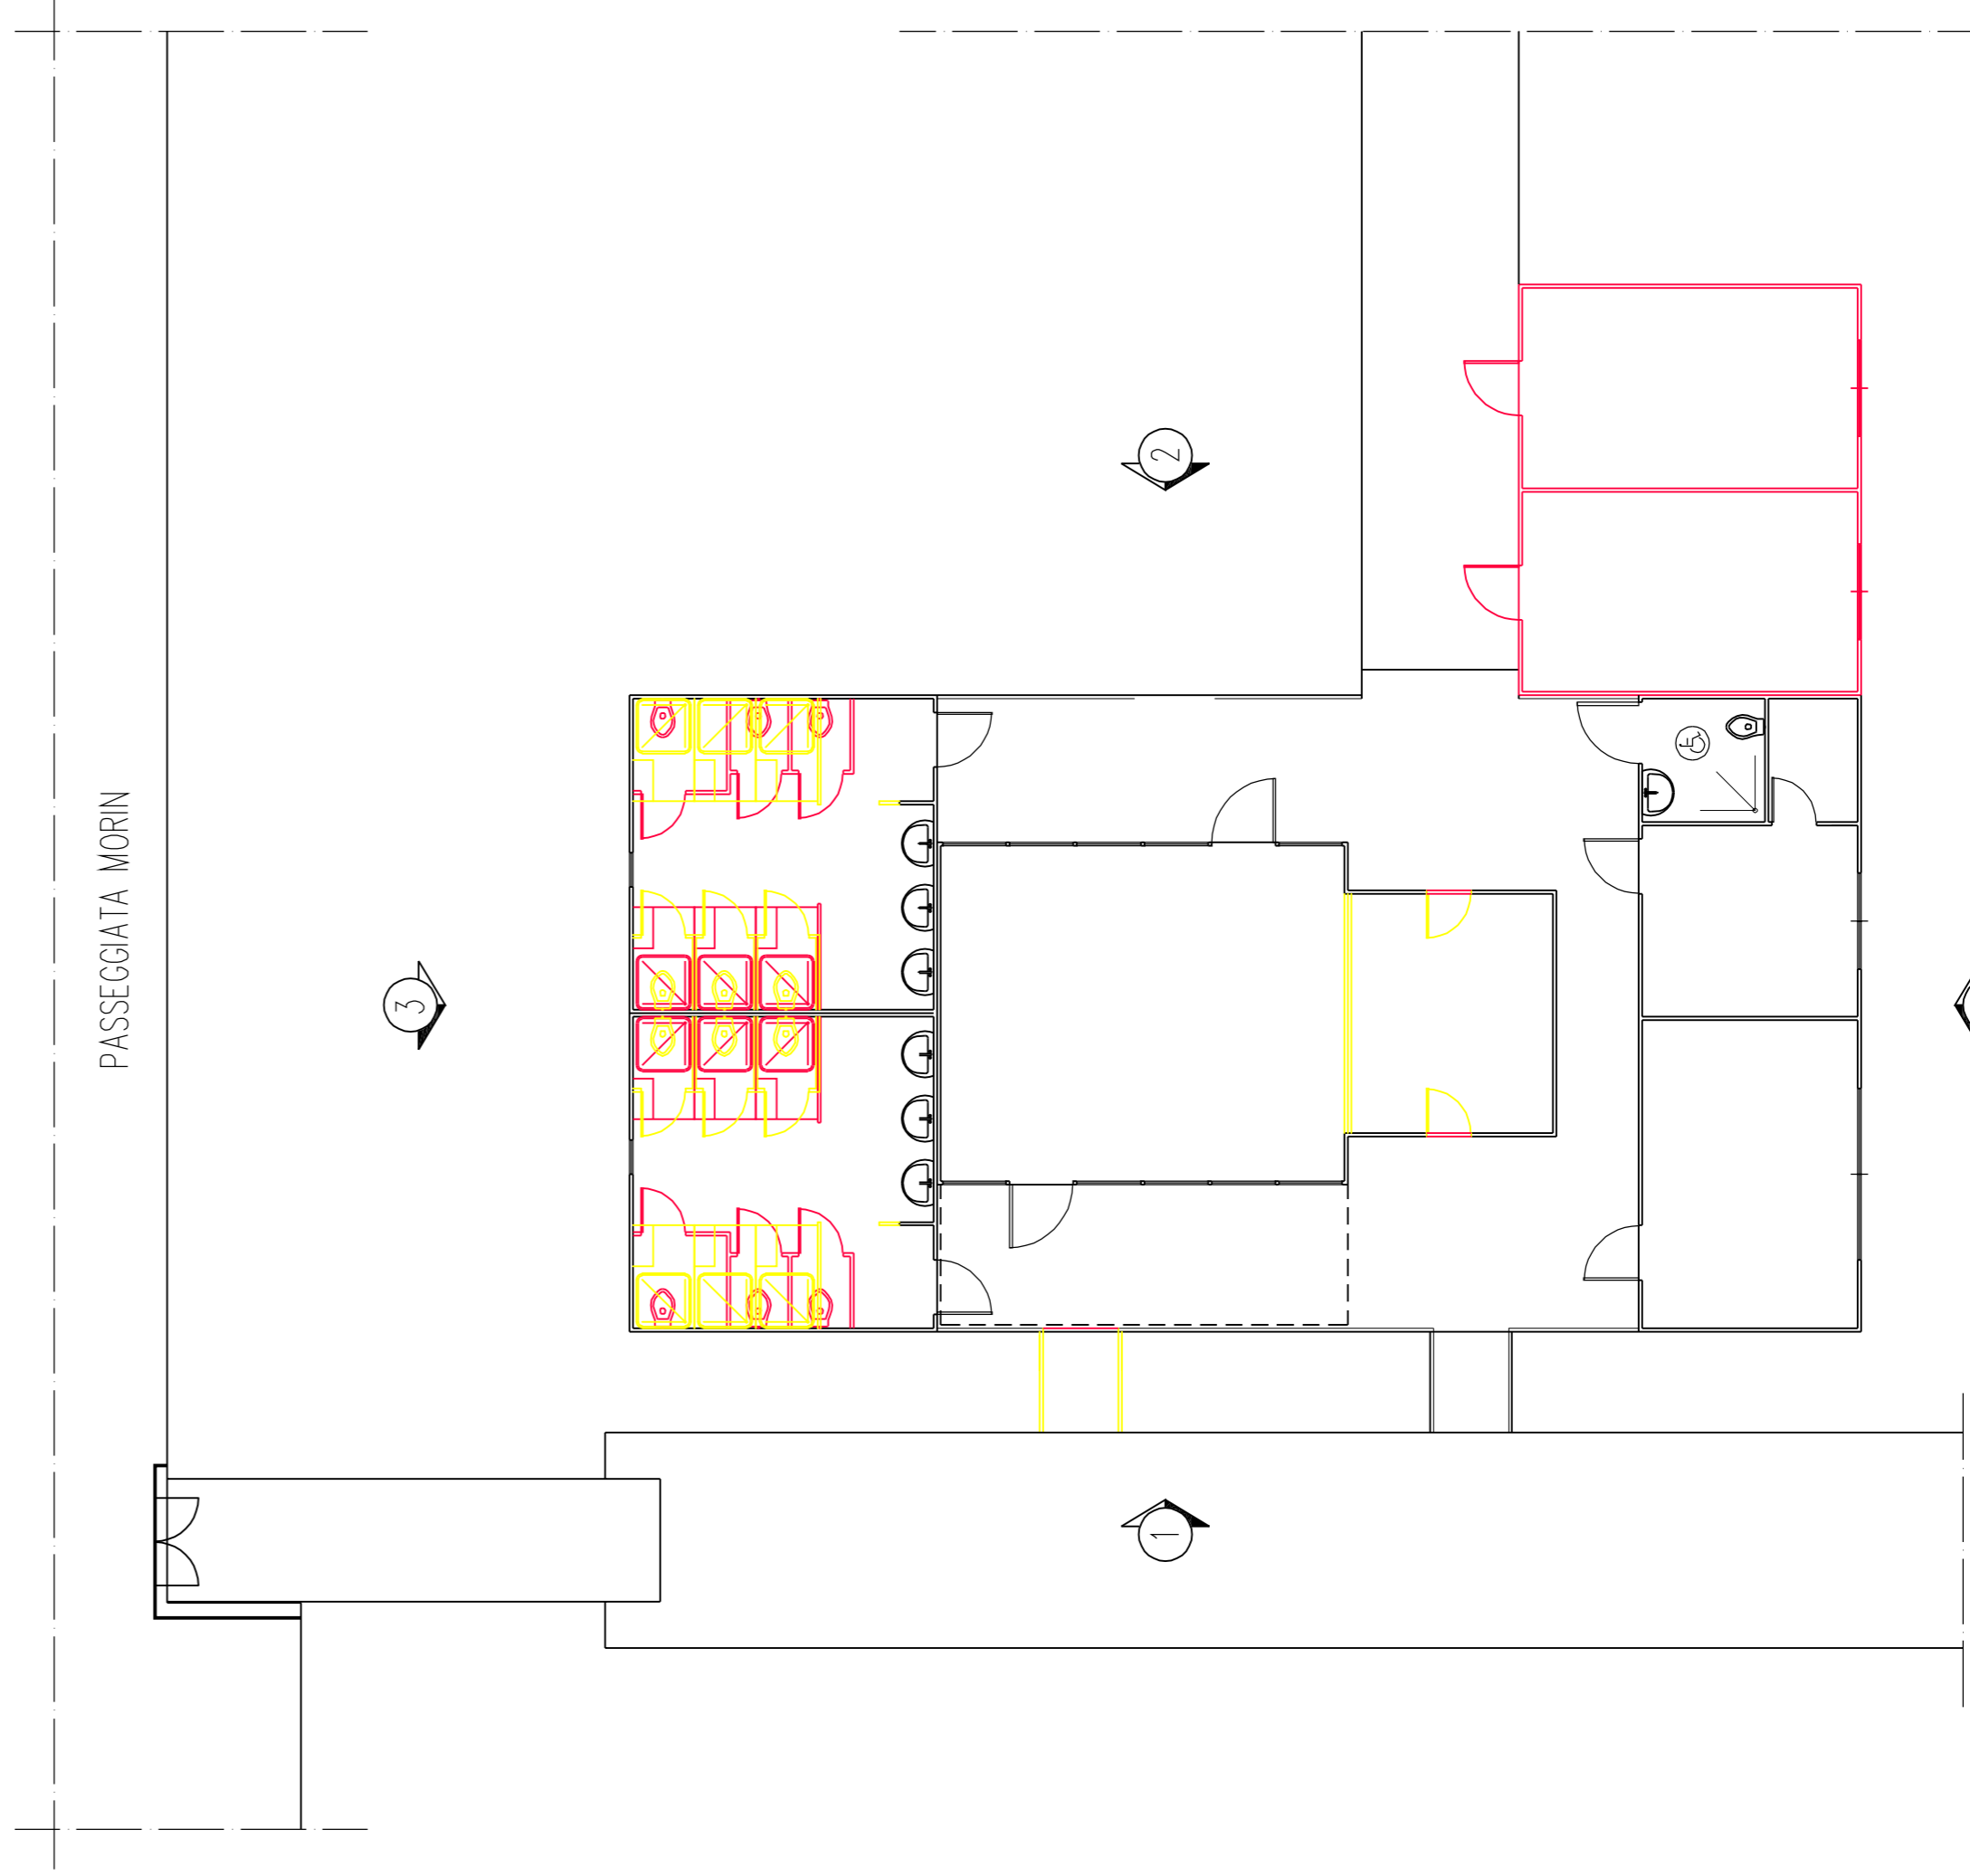

PIANTA PIANO TERRA

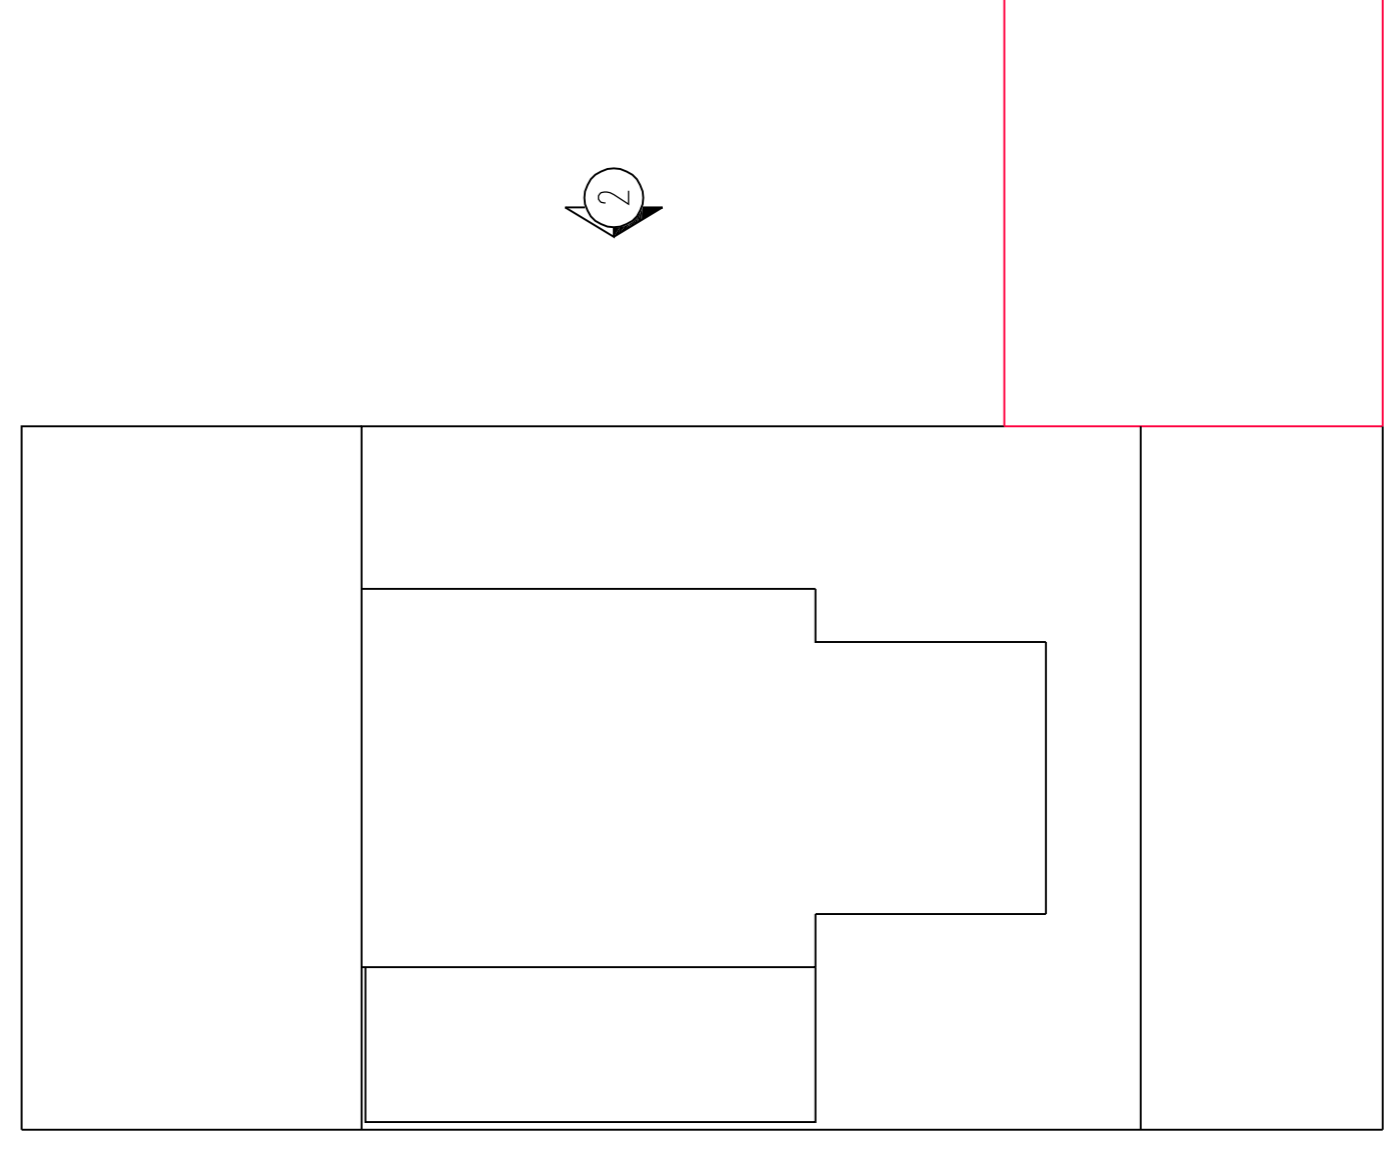

PIANTA COPERTURA

ASSONAUTICA PROVINCIALE  
DELLA SPEZIA

VARIANTE TECNICA EX ART. 24 CN  
MODIFICA DELLA DISTRIBUZIONE DEI PONTILI  
DELLO SPECCHIO ACQUEO  
E DEI LOCALI ACCOGLIENZA

VERIFICA DI ASSOGETTABILITA' A V.I.A.  
AI SENSI DELL'ART. 19 DEL DLGS 152/2006 E S.M.I.

Oggetto:  
Locali accoglienza  
Pianta e prospetti  
Stato di raffronto

Tavola

11

scala 1:100  
rif. di approvazione stato comparso...  
data 04.05.2023



Progetto

Committente