
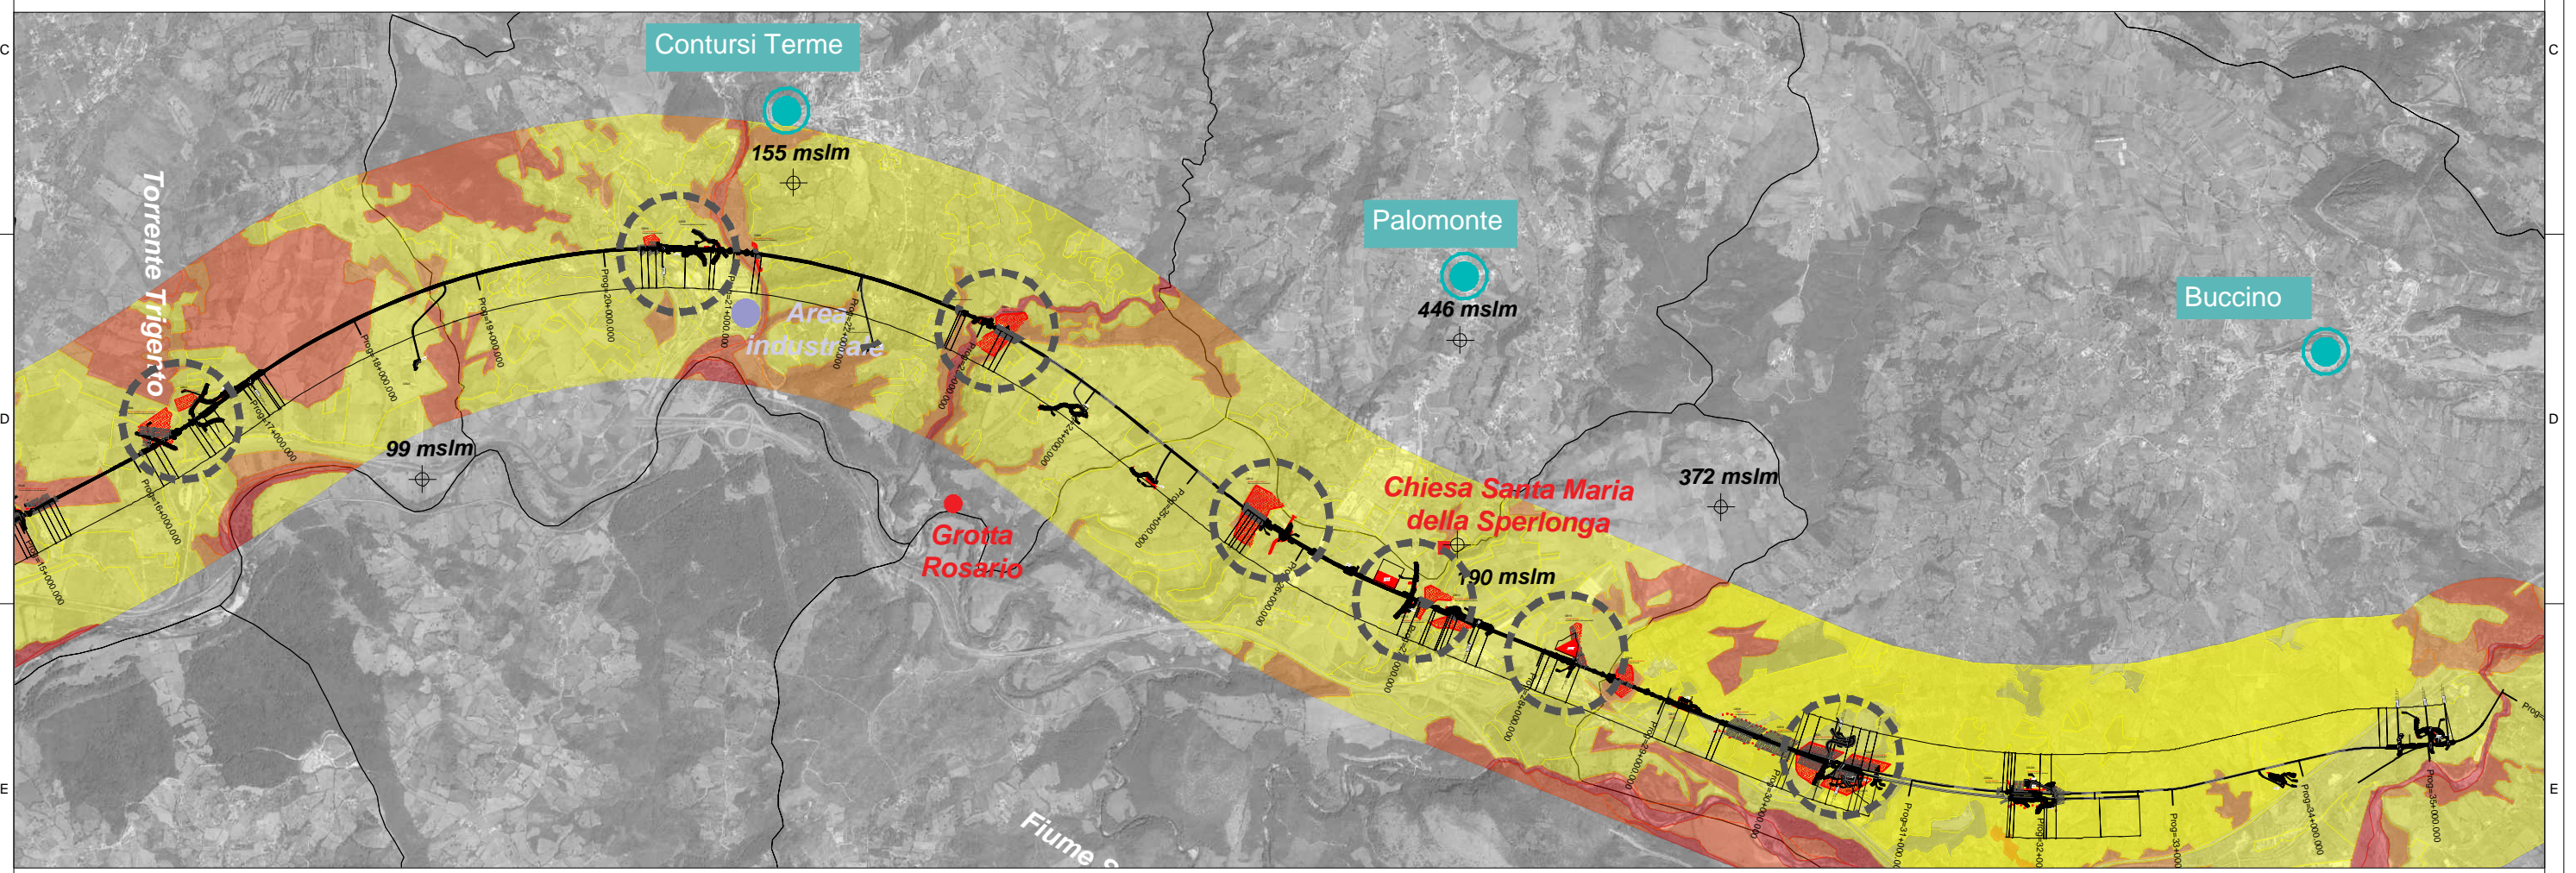


LEGENDA



| | | | | | | | | | | |
|------------------|---------------------------|----------------|-----------------------|------------------|------------|----------|--|--|---|-----------------------------|
| Interventi PFTE+ | Interventi PFTE approvato | Centri abitati | Siti produttivi, Cave | Oliveti, vigneti | Seminativi | Praterie | Arbusteti (macchie mesomediterranee, roveti) | Formazioni riparie (boschi a pioppi e salici, saliceti arbustivi, greti e canneti) | Formazioni boschive (quereti, rimboscimenti, arboricoltura) | Tratti soggetti a modifiche |
|------------------|---------------------------|----------------|-----------------------|------------------|------------|----------|--|--|---|-----------------------------|

COPERTURA DEL SUOLO, dati Corine biotopes ISPRA:

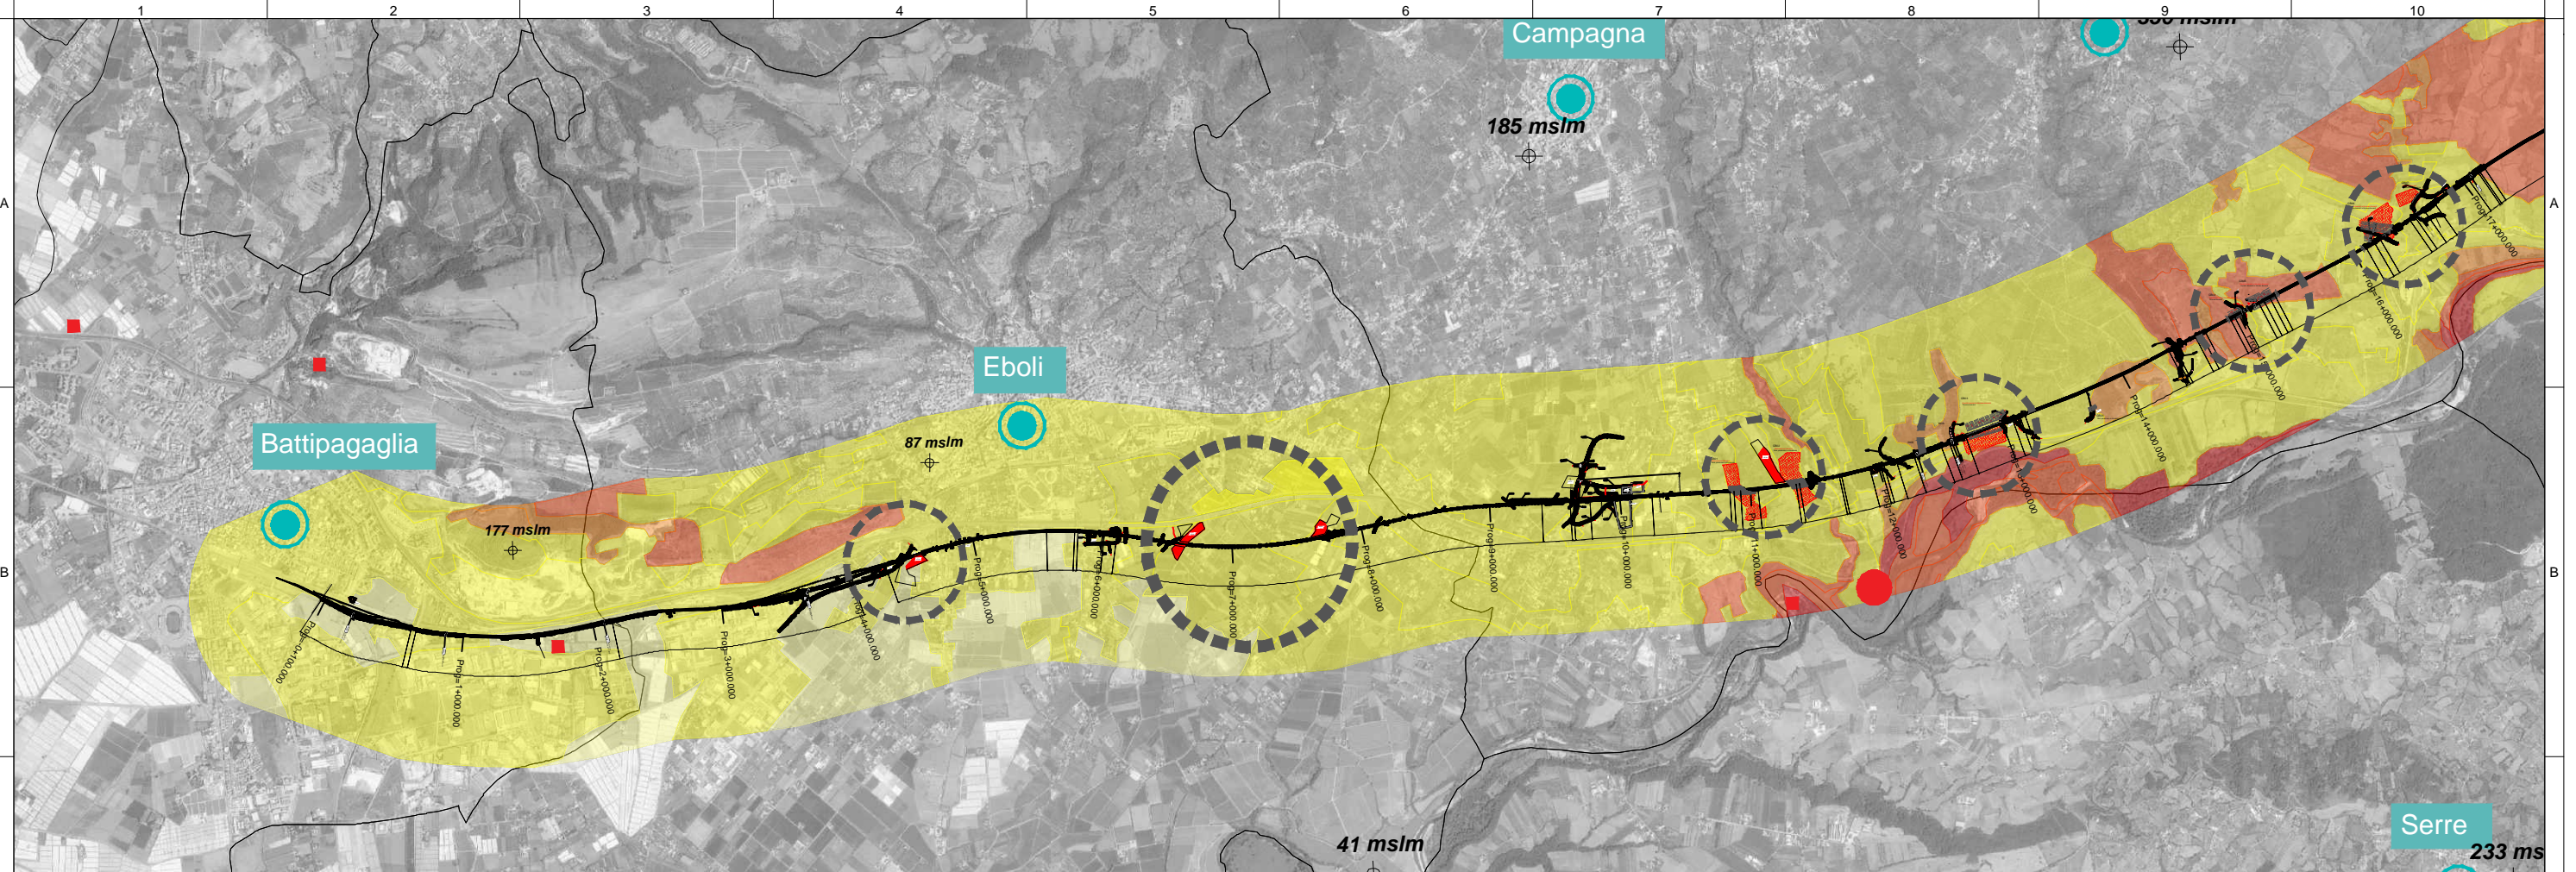

LEGENDA

| | | | | | | |
|---|---|--|---|---|---|---|
| | | VALORE ECOLOGICO, dati Corine biotopes ISPRA: | | | | |
| | | | | | | |
| 1 | 2 | 3 | 4 | 5 | 6 | 7 |

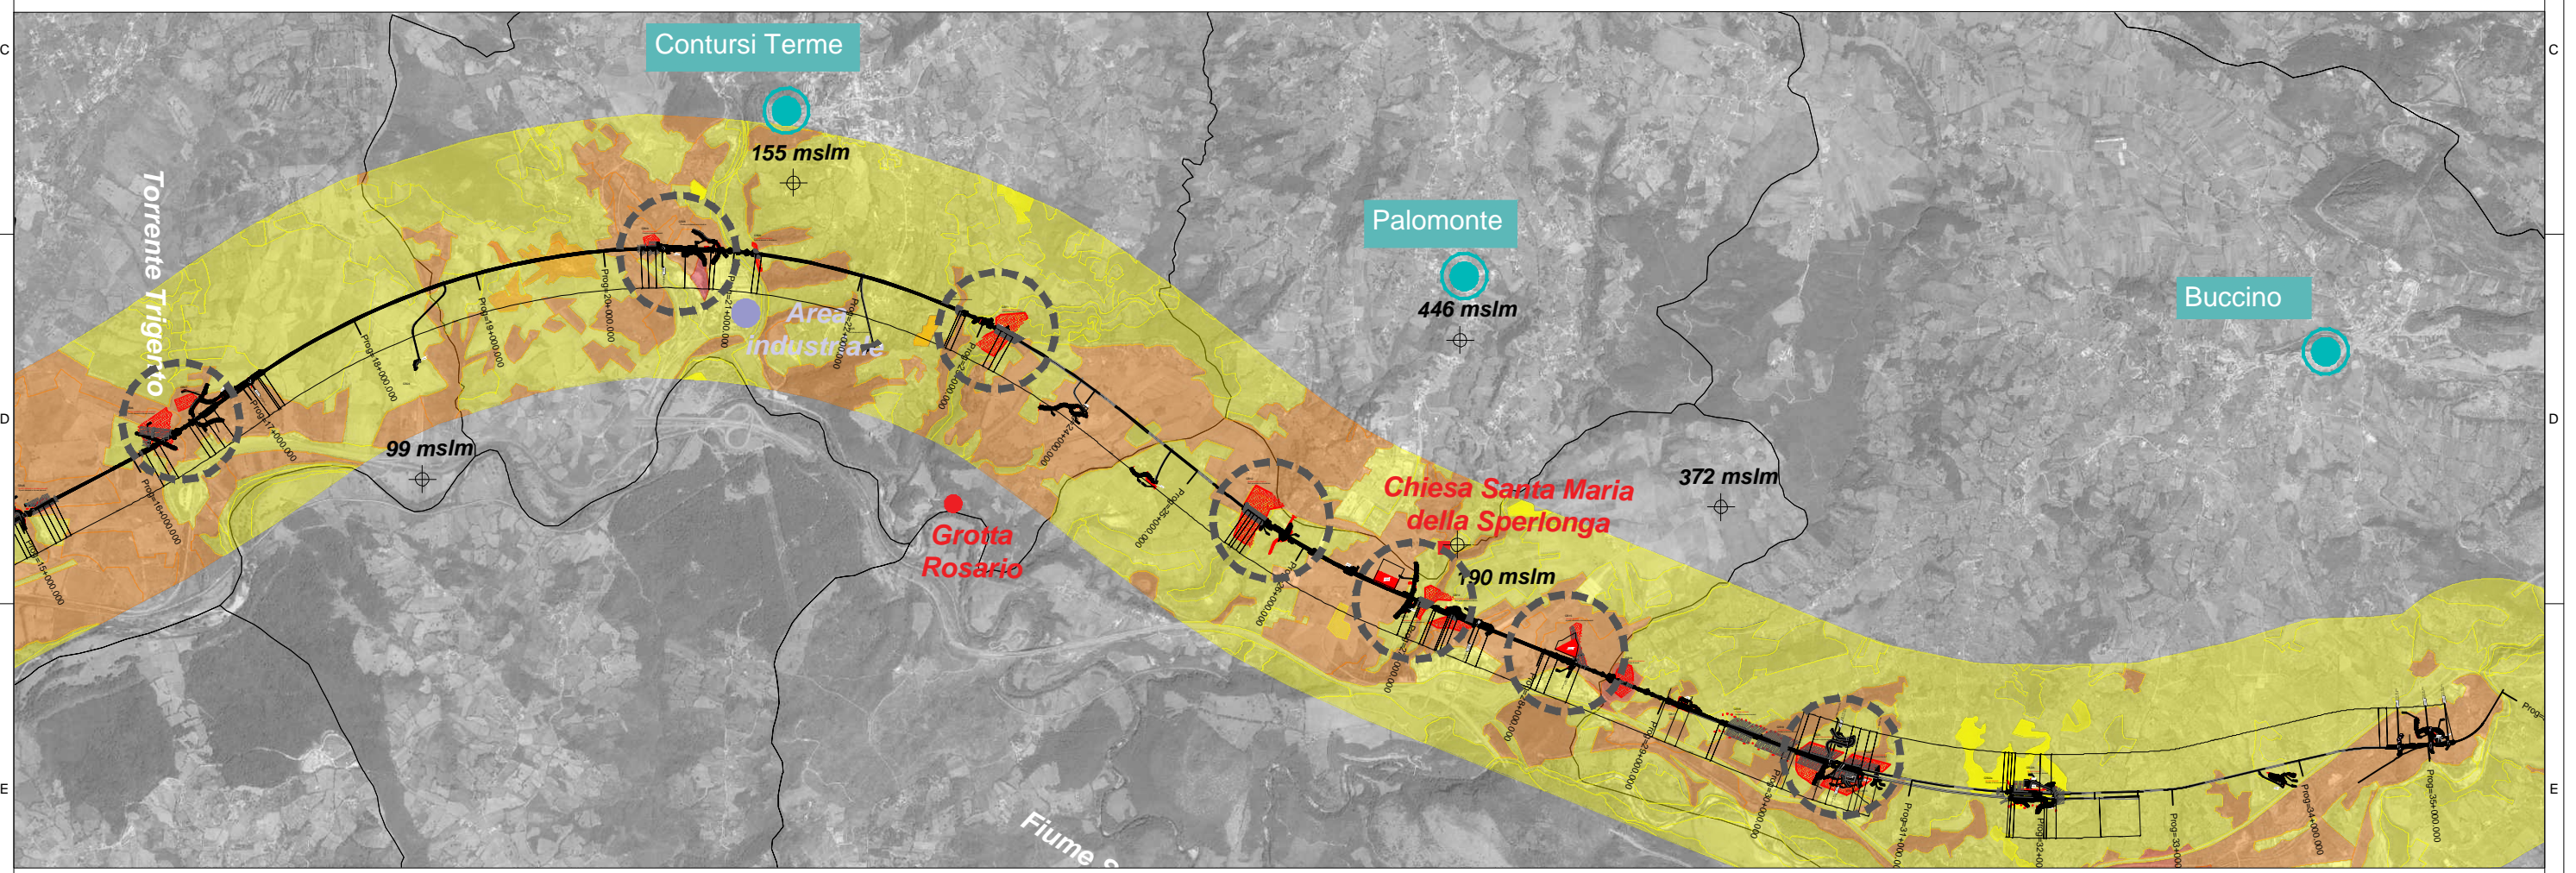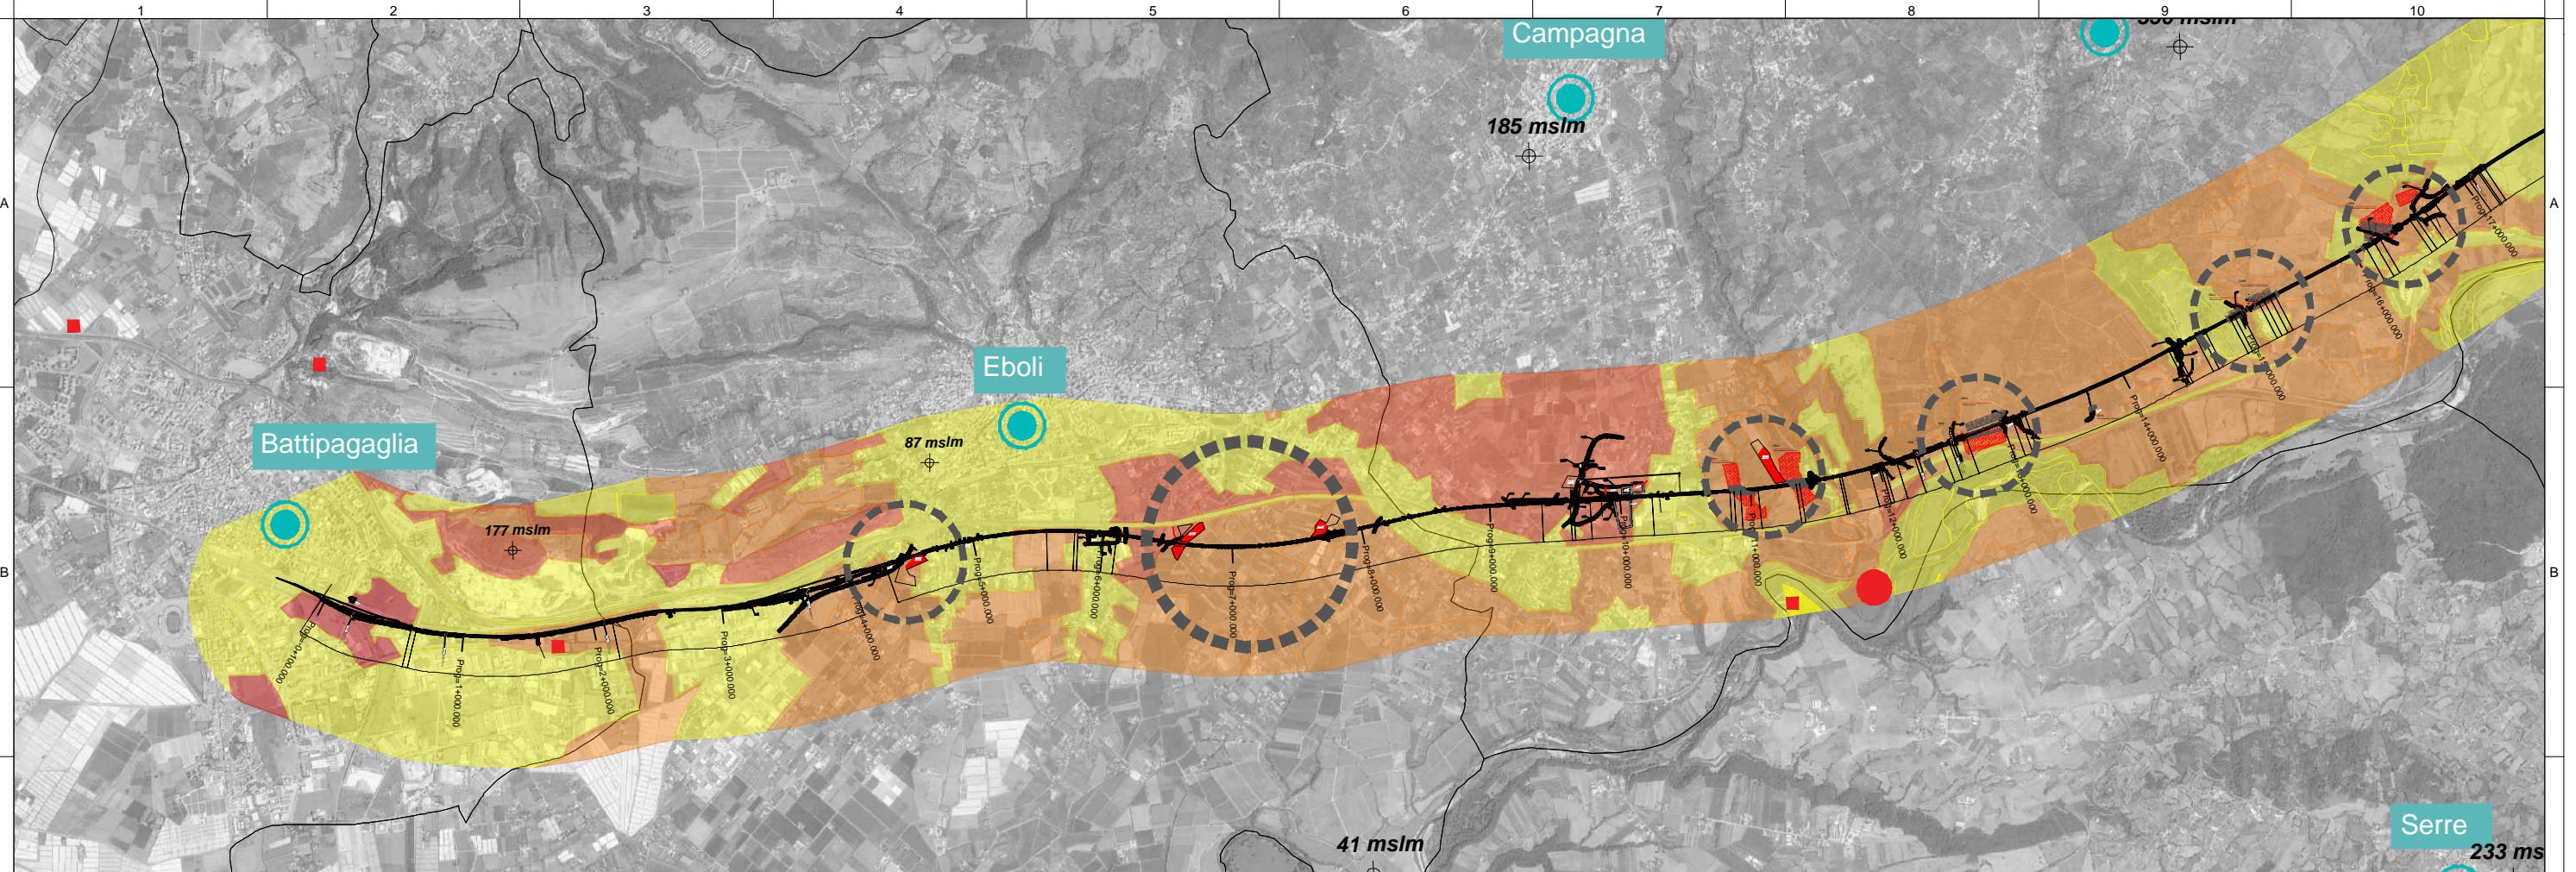

LEGENDA

| | | | | | | | |
|------------------|---------------------------|------------|------|-------|-------|-------------|-----------------------------|
| | | | | | | | |
| Interventi PFTE+ | Interventi PFTE approvato | Molto alta | Alta | Media | Bassa | Molto bassa | Tratti soggetti a modifiche |

PRESSIONE ANTROPICA, dati Corine biotopes ISPRA: