

- LEGENDA**
- Limiti Comunali
  - Linea AT Esistente da 150kV
  - Nuovo Tracciato AT a 150kV in progetto con posizionamento piloni
  - Sostituzione della Linea Sottostazione TERNAVA 150kV
  - Anelli Stazione TERNAVA a 380kV con raccordi - autorizzata
  - Tracciato e corrispondente numerazione

**LEGENDA DPA**


DPA inalterata 22 m - Elettrodotto AT 150 kV

Incremento DPA dovuto all'innalzamento tra la linea AT di progetto e la linea MT esistente

Incremento DPA dovuto al cambiamento tra la linea AT di progetto e la linea AT esistente

Incremento DPA dovuto all'innalzamento tra la linea AT di progetto e la linea AT esistente

Cambio direzione AT di progetto	Angolo θ	Angolo φ	PIANT. BU. PRET. EN
1	82	98	35,72
2	170	10	23,40
3	183	11	23,44
4	183	11	23,44
5	175	5	22,70
6	150	50	29,00
7	130	50	24,19
8	130	50	24,19
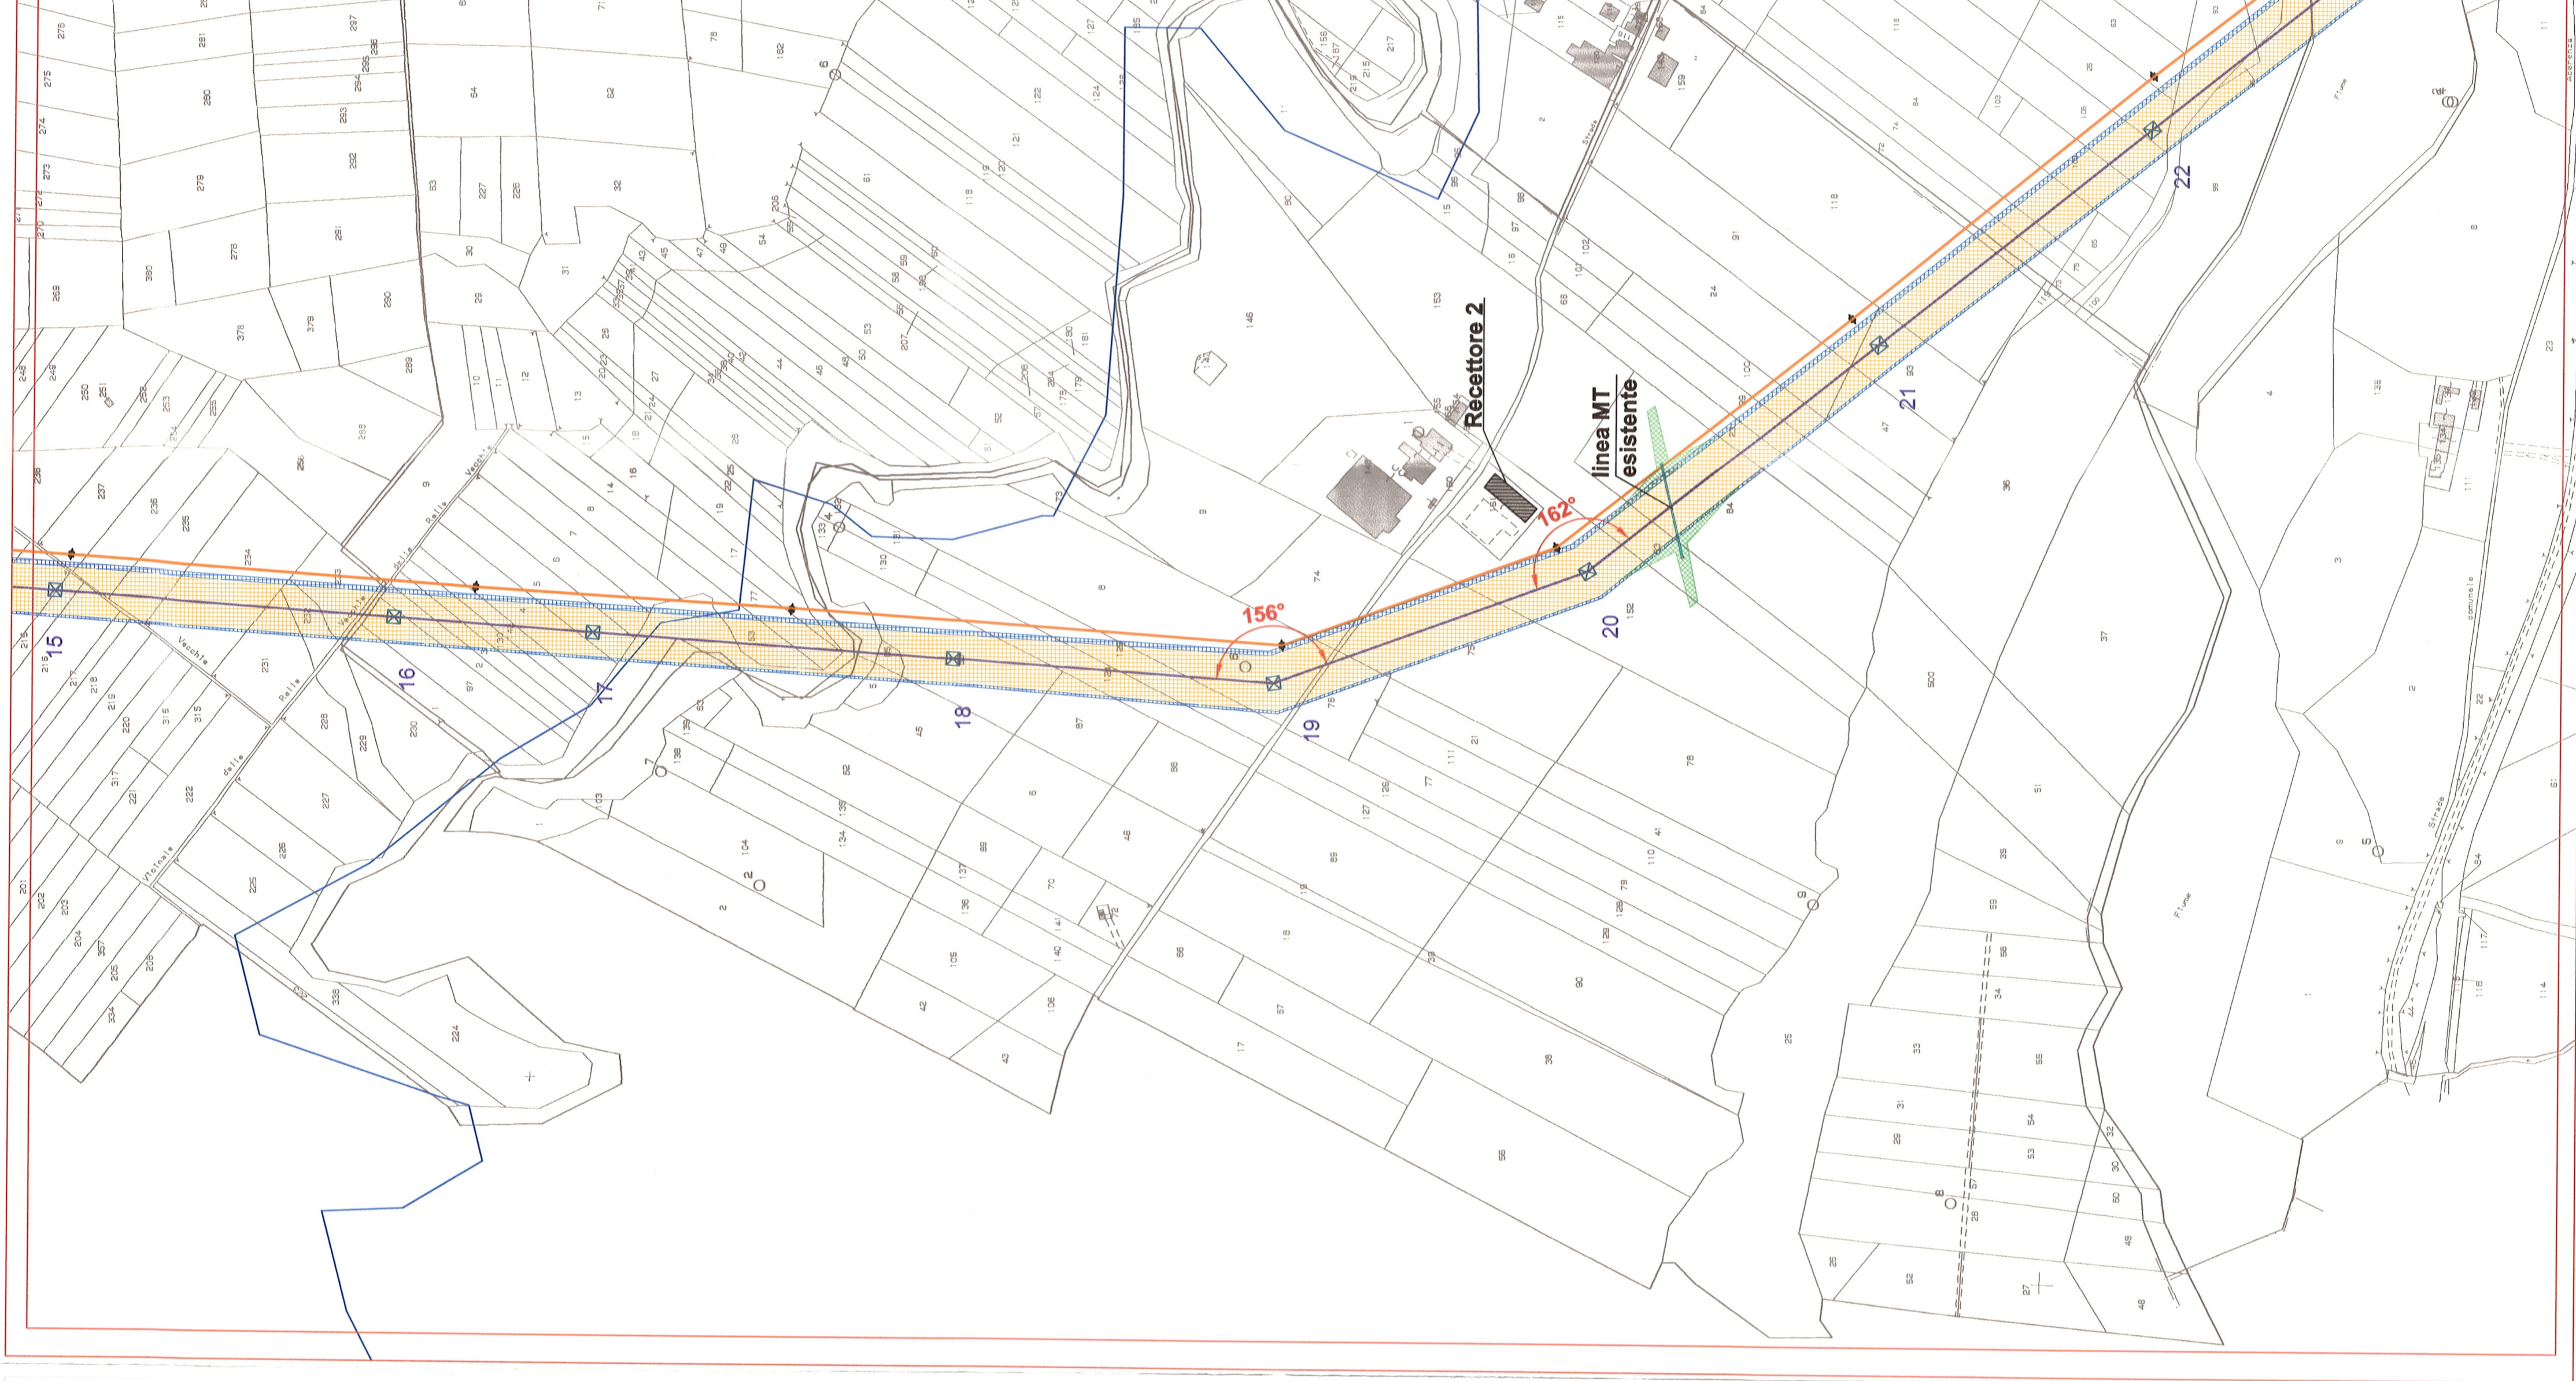

**Veronagest**

REGIONE BASILICATA

Comuni di Banzi, Palazzo San Gervasio e Genzano di Lucania (PZ)

552 16/12/14  
513/14

**Parco Eolico Piano delle Tavole**

VARIANTE OPERE RTN (AU D.D. 528/2013)

PROGETTAZIONE

**TEN PROJECT**

PROGETTO DEFINITIVO

DATA : Novembre 2013

ALLEG. : 1

SCALA : 1:4000

PIANTINA CATASTRALE ELETTRICITA' CON INDICAZIONE DELLE PIAZZE DI RISPETTO IN FUNZIONE DELL'ANDAMENTO DEI CAVI ELETTRICI E MAGGIORE SEMPLICITA' DI COLLEGAMENTO

MEZZO: RTN.b.5.2

PROGETTO: Viro, Muzio ACCONTO Arch. Nello TIRELLI

DOT. ING. MAURIZIO VITTORELLI

PROFESSIONE: INGEGNERIA

N° ISCRIZ. INCL. 3383

PROV. DI POTENZA

13366

Referente: Ing. Federico Manno RICHIAMO Gen. Michele BIANCHIETTO

DATA: 01 NOV 2013

REDAZIONE

VERIFICA

CONTROLLO/EMISSIONE

DESCRIZIONE

VARIANTE OPERE RTN (AU D.D. 528/2013)