





QUADRO DI DETTAGLIO
OPERE OGGETTO DI VARIANTE NON SOSTANZIALE
SCALA 1:2.000

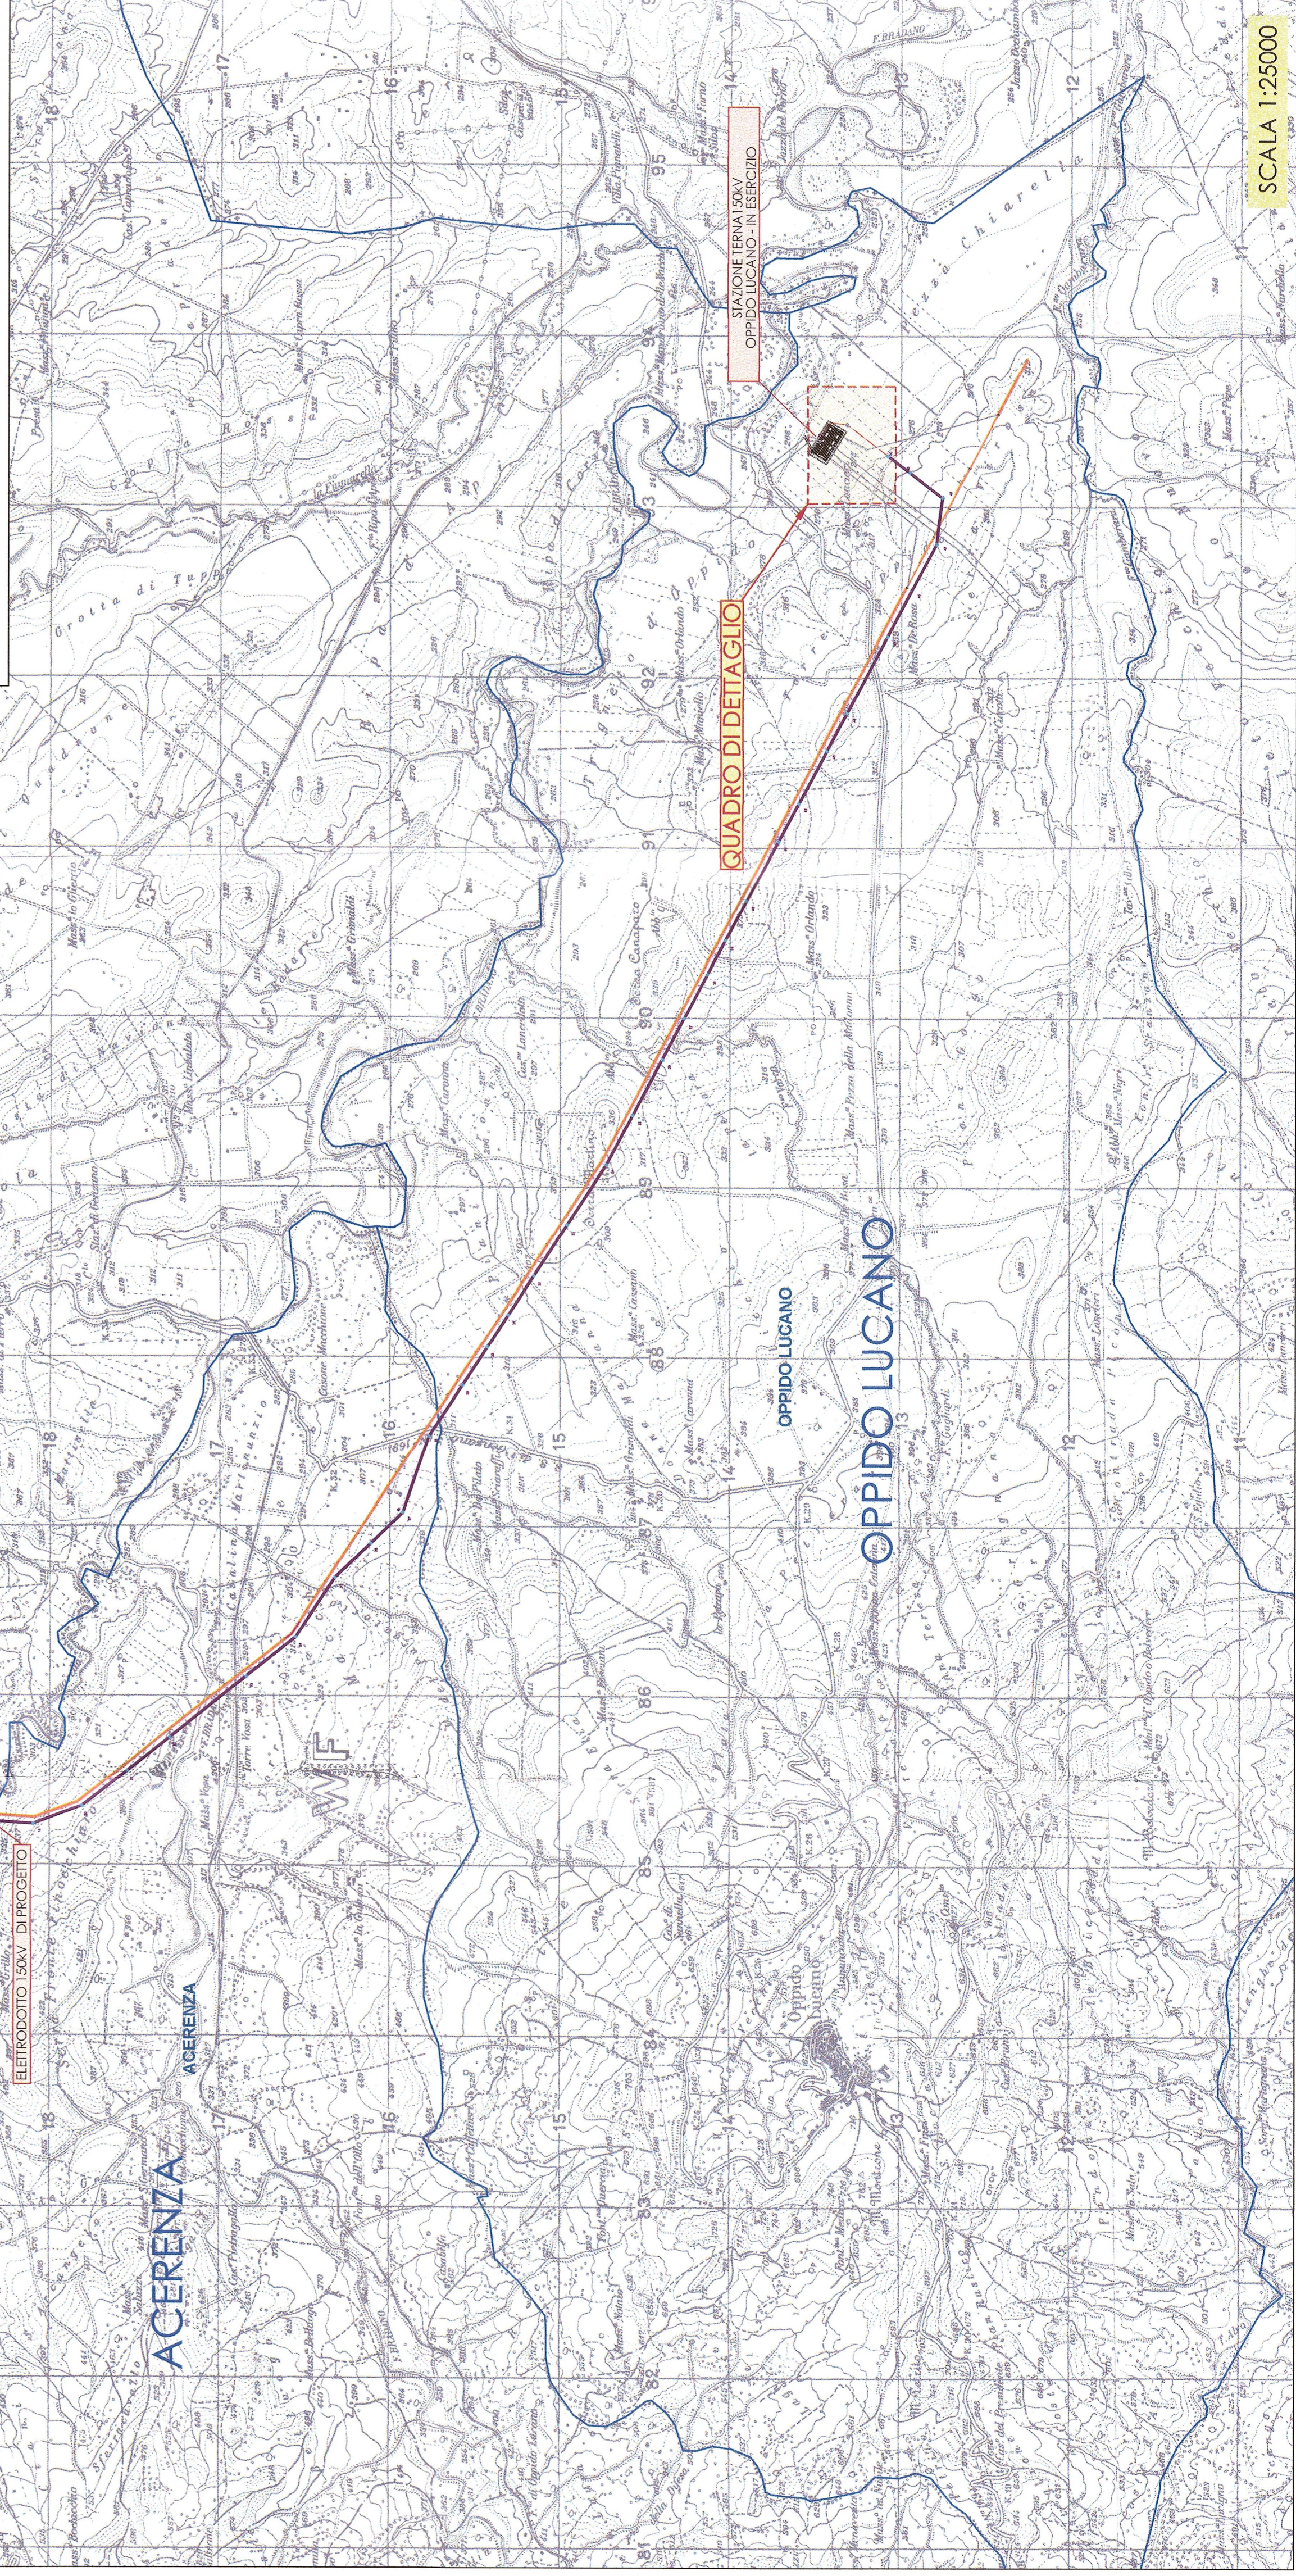


SCALA 1:25000

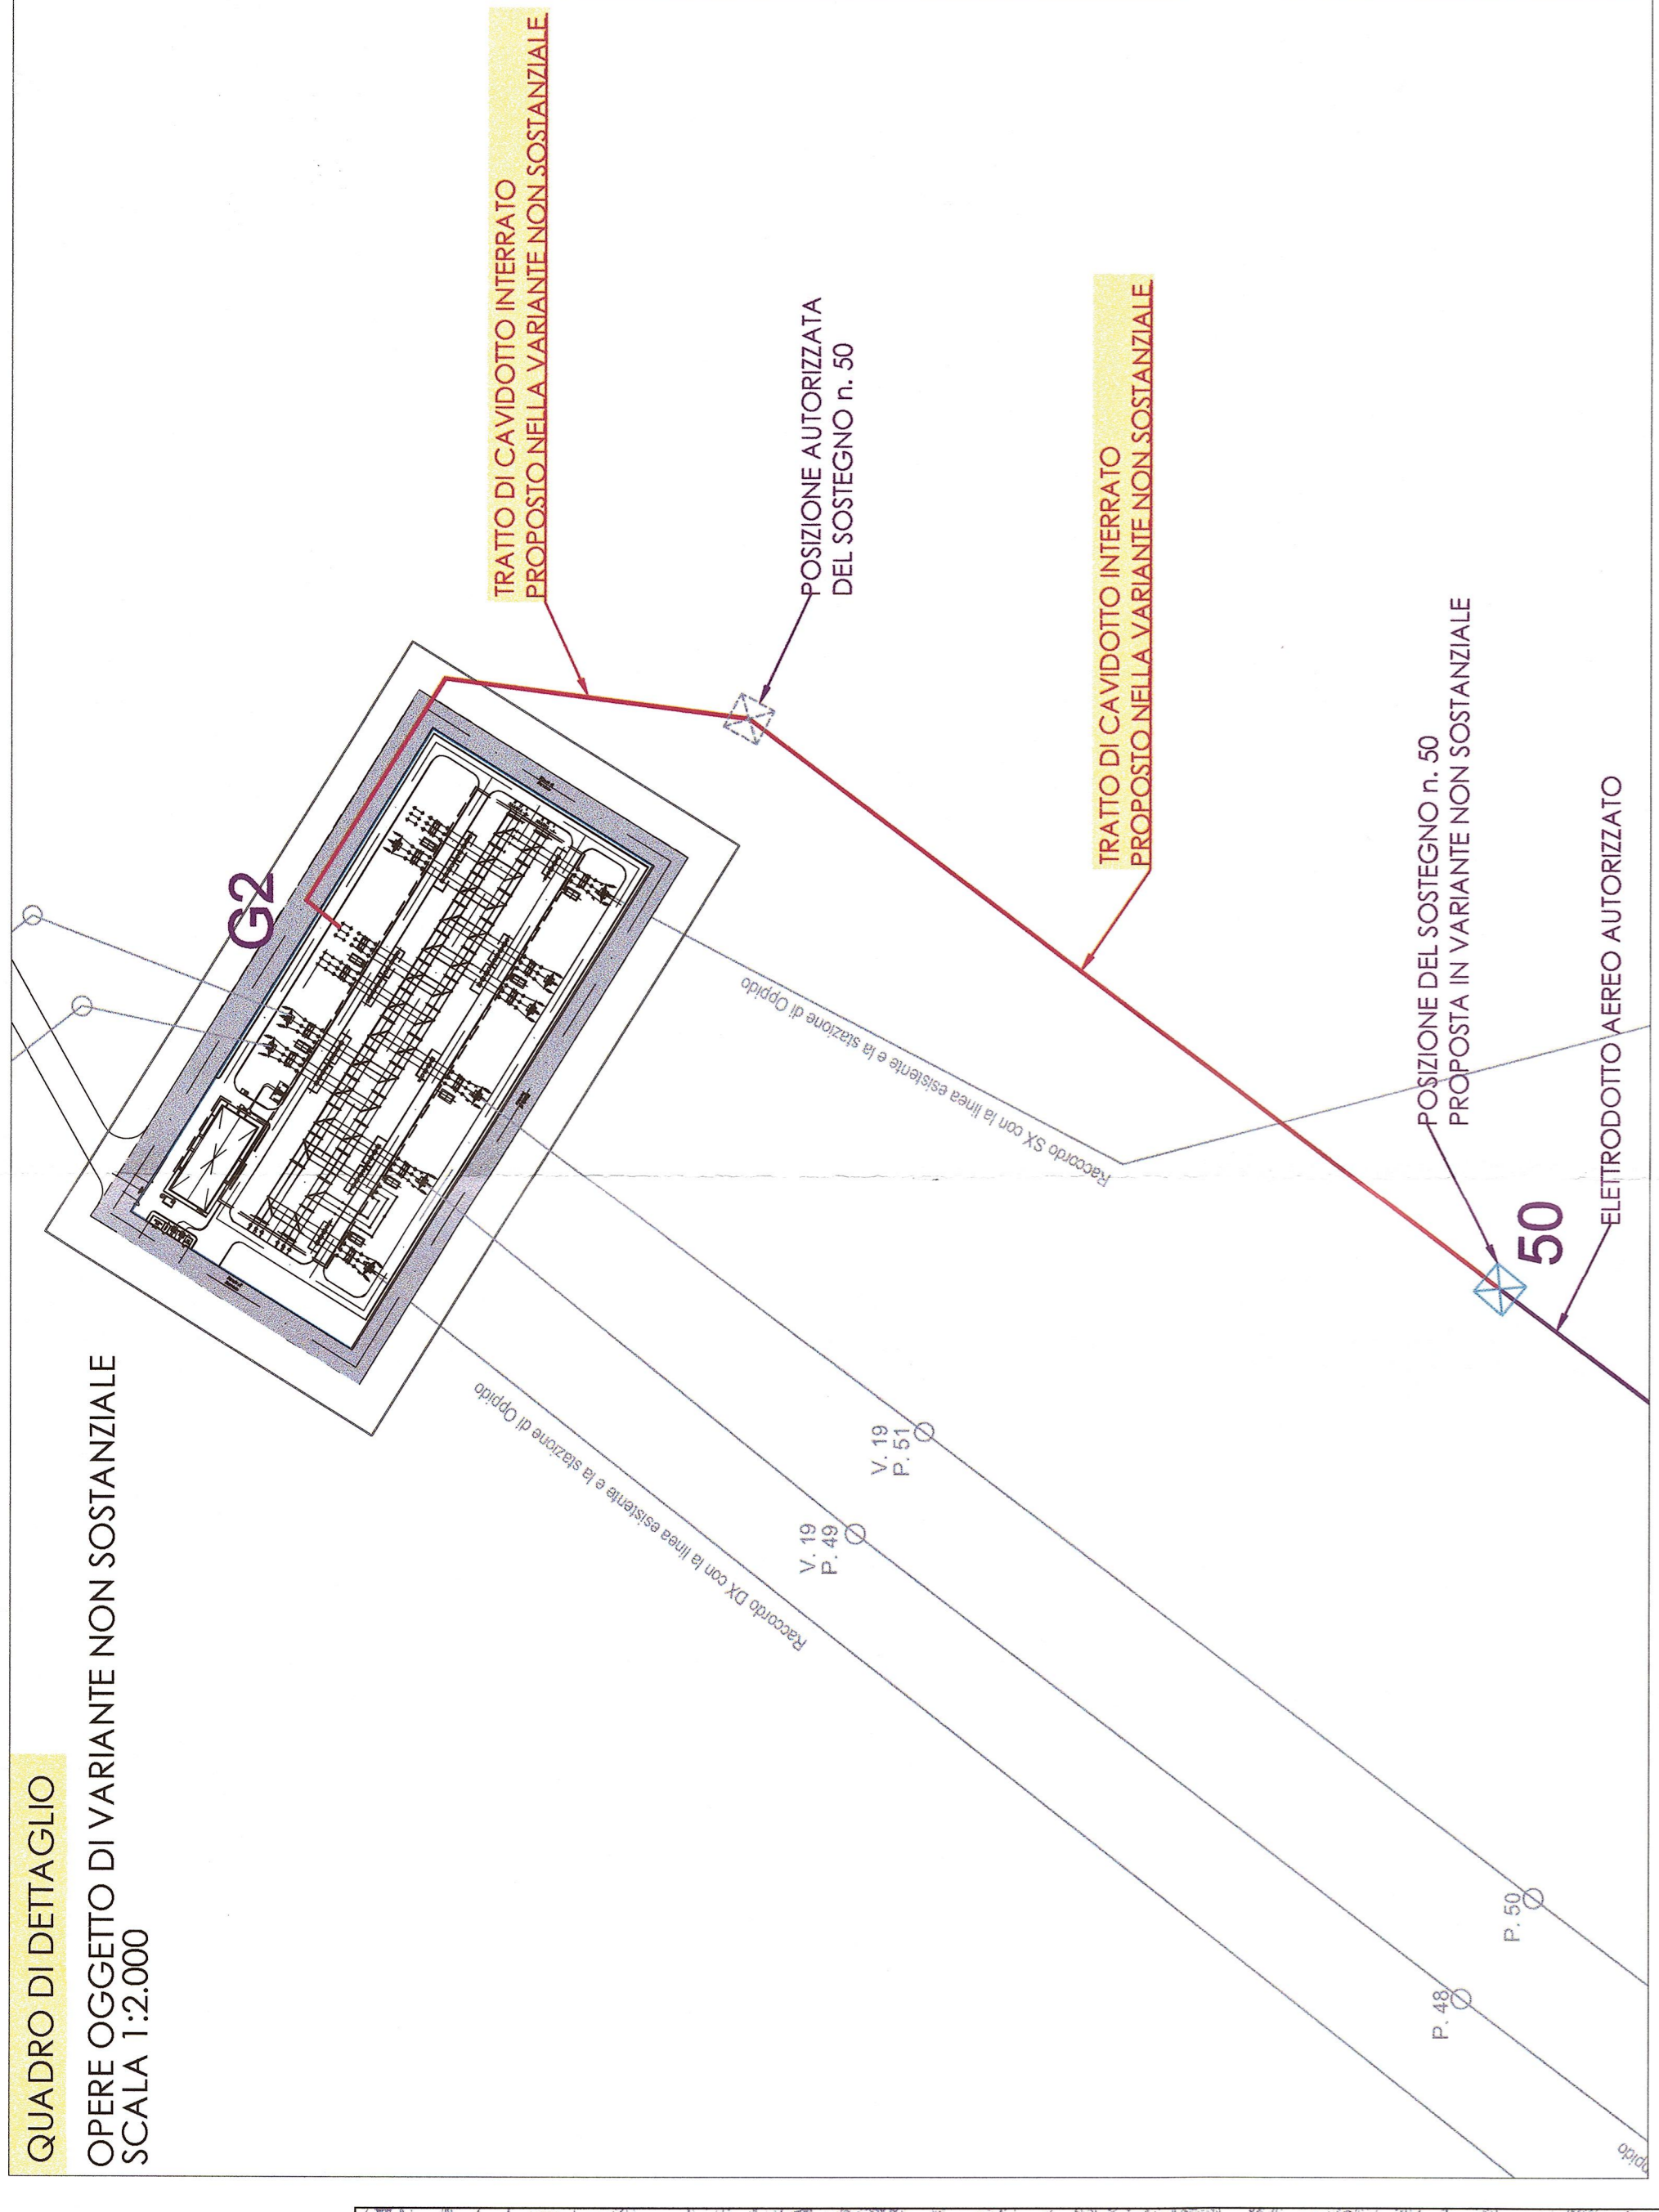

REGIONE BASILICATA
Comuni di Banzi, Palazzo San Gervasio, Genzano di Lucania, Oppido Lucano e Acerenza (PZ)



TEN PROJECT S.r.l.
Via S. Donato 10A
80018 San Giorgio Del Sannio (BN)
Tel. 0874 910000
Info@tenproject.it



Parco Eolico Piano delle Tavole

VARIANTE NON SOSTANZIALE OPERE RTN (AU D.D. 552/2014)

PROGETTAZIONE

PROGETTO DEFINITIVO

RTN.b.2.1 COROGRAFIA GENERALE ELETRODOTTO 150KV

VRG WIND 127 S1

DATA : OTTOBRE 2017
ASSORI :
SCALA : VIRE

REGIONE BASILICATA
Dipartimento Regionale Energia
UFFICIO ENERGIA
P.O. 110
DO n. 1447/2014 del 31-10-2018
Firma: 06-11-2018

REGIONE BASILICATA
Dipartimento Regionale Energia
UFFICIO ENERGIA
P.O. 110
DO n. 1447/2014 del 31-10-2018
Firma: 06-11-2018

REV.	DATA	REDAZIONE	firm	sigla	setore	firma	DESCRIZIONE
02	OTT 2017			VI			ESSENTE TECNICO DI TERZA
01	LUG 2017			VI			VARIANTE OPERE RTN (AU D.D. 552/2014)