



INQUADRAMENTO GENERALE - SCALA 1:50.000

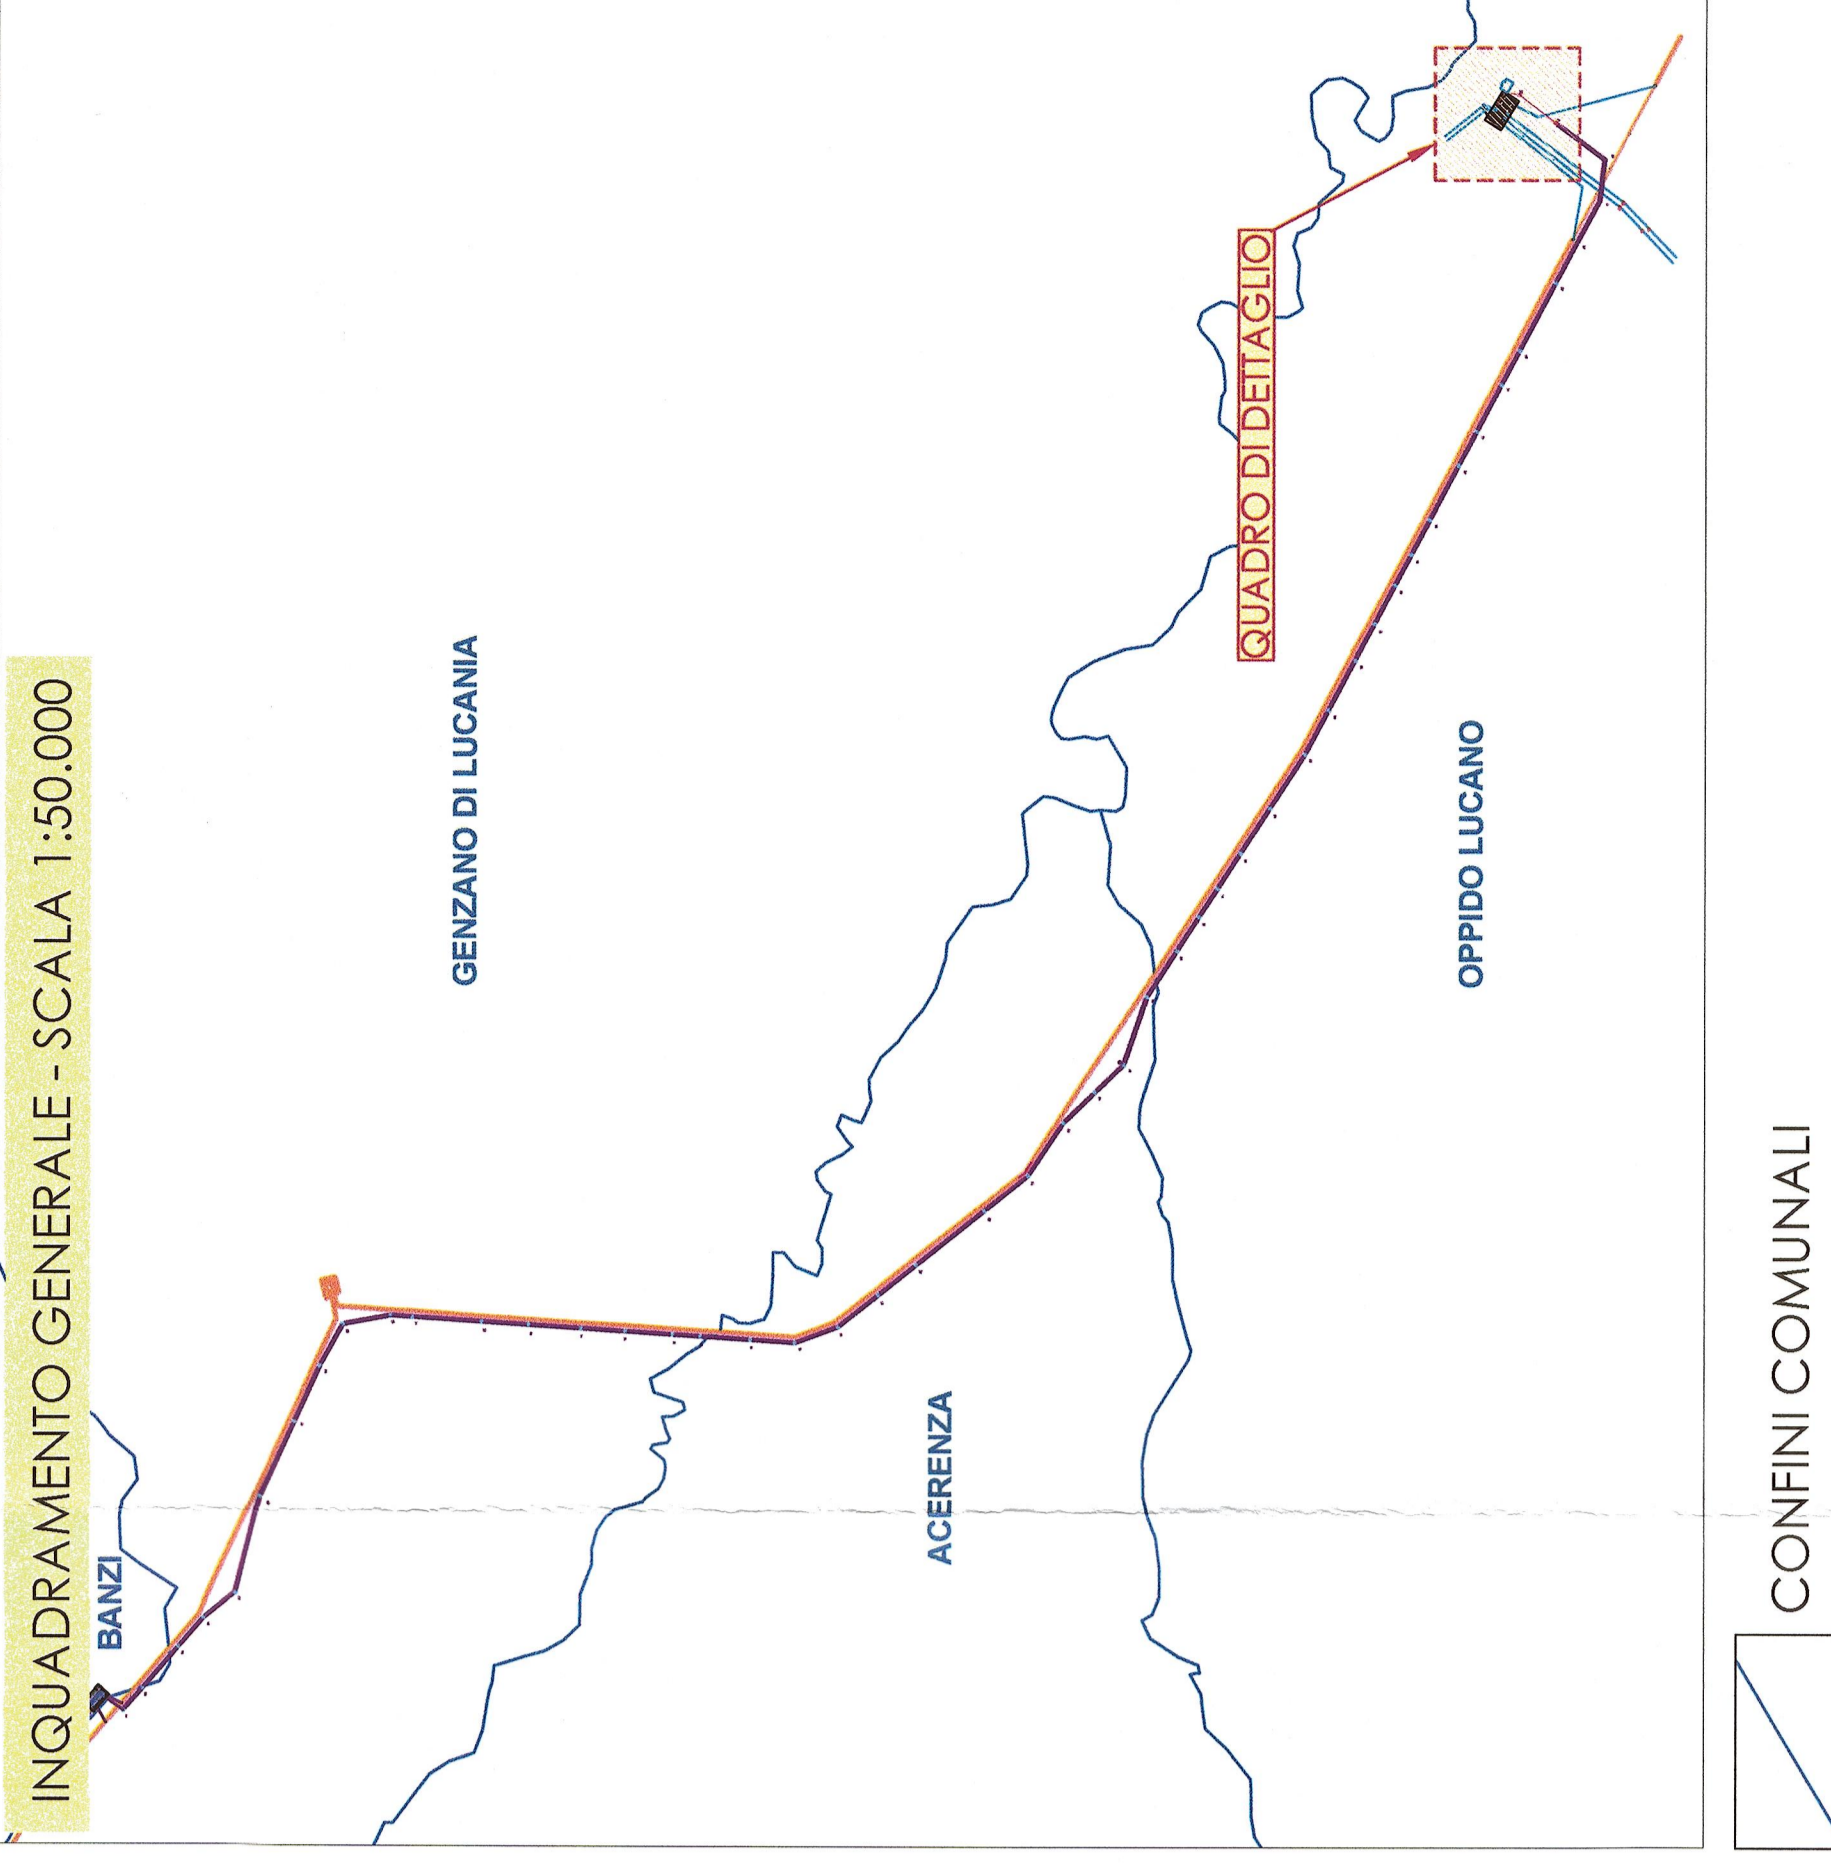

CONFINI COMUNALI


INQUADRAMENTO SU C.T.R. DEL TRACCIATO DI VARIANTE NON SOSTANZIALE - SCALA 1:2000

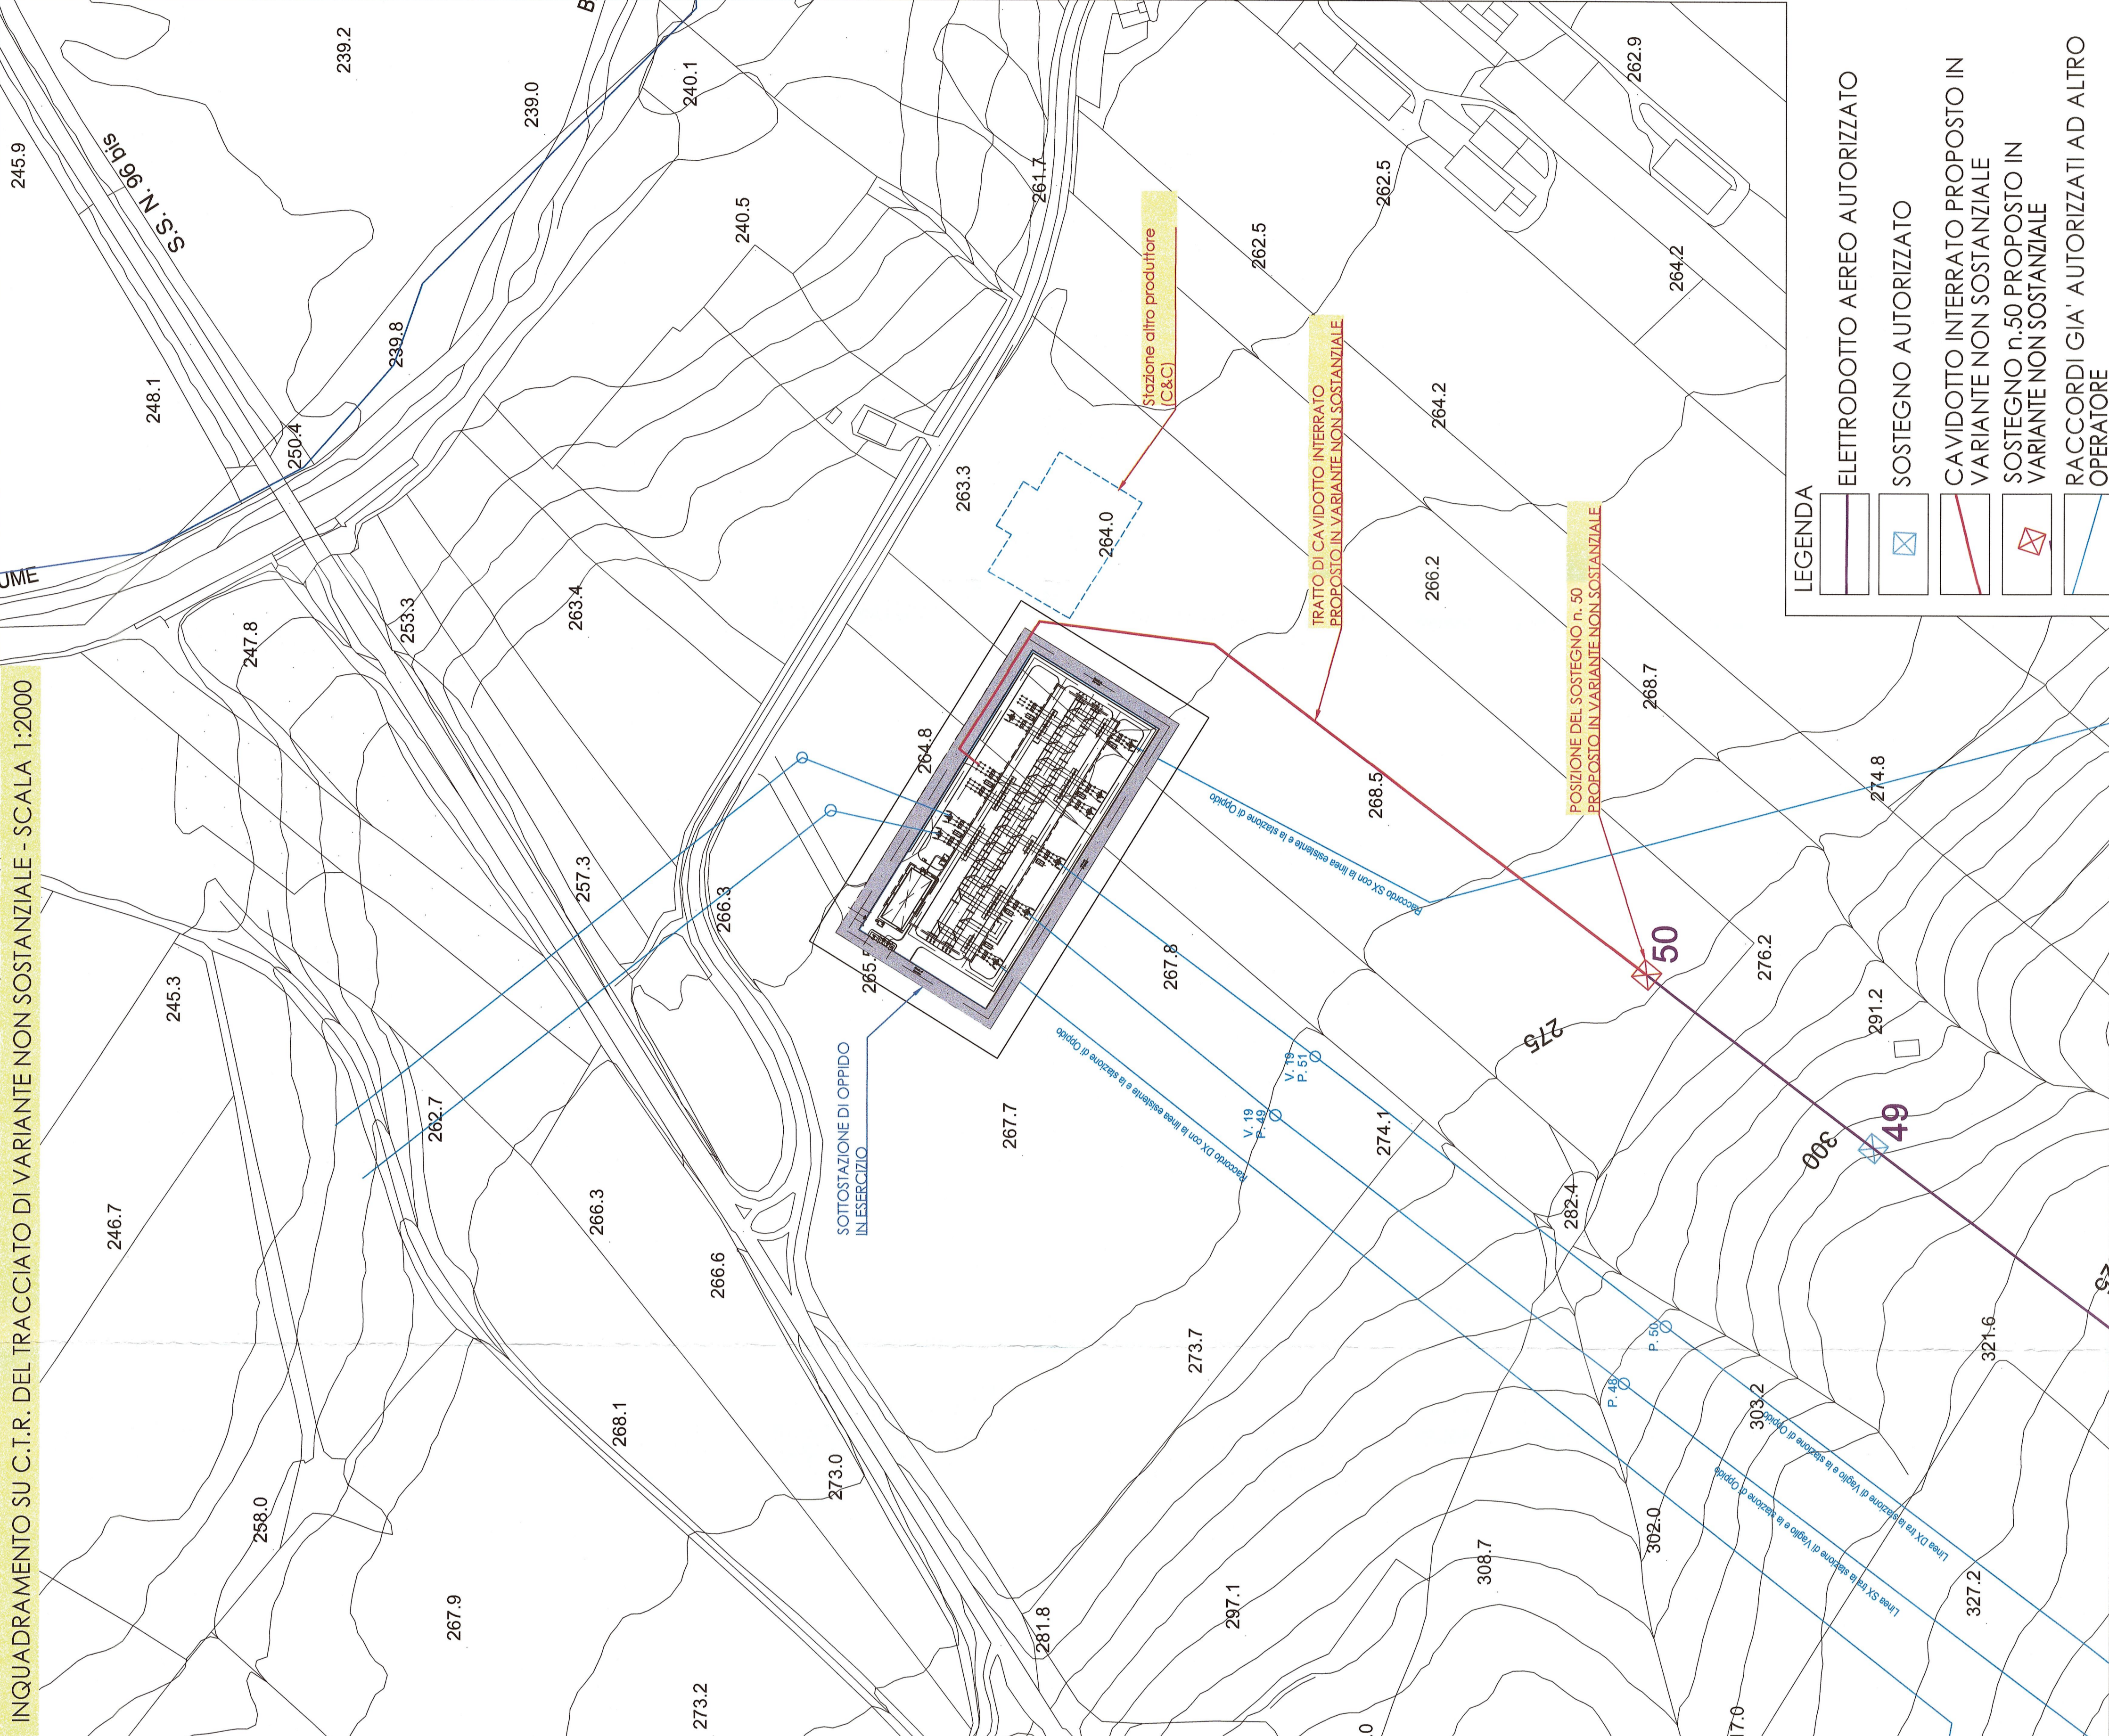

LEGENDA

	ELETTRODOTTO AEREO AUTORIZZATO
	SOSTEGNO AUTORIZZATO
	CAVIDOTTO INTERRATO
	CAVIDOTTO INTERRATO PROPOSTO IN VARIANTE NON SOSTANZIALE
	SOSTEGNO n.50 PROPOSTO IN VARIANTE NON SOSTANZIALE
	RACCORDI GIA' AUTORIZZATI AD ALTRO OPERATORE

INQUADRAMENTO SU C.T.R. DELLE OPERE AUTORIZZATE - SCALA 1:2000

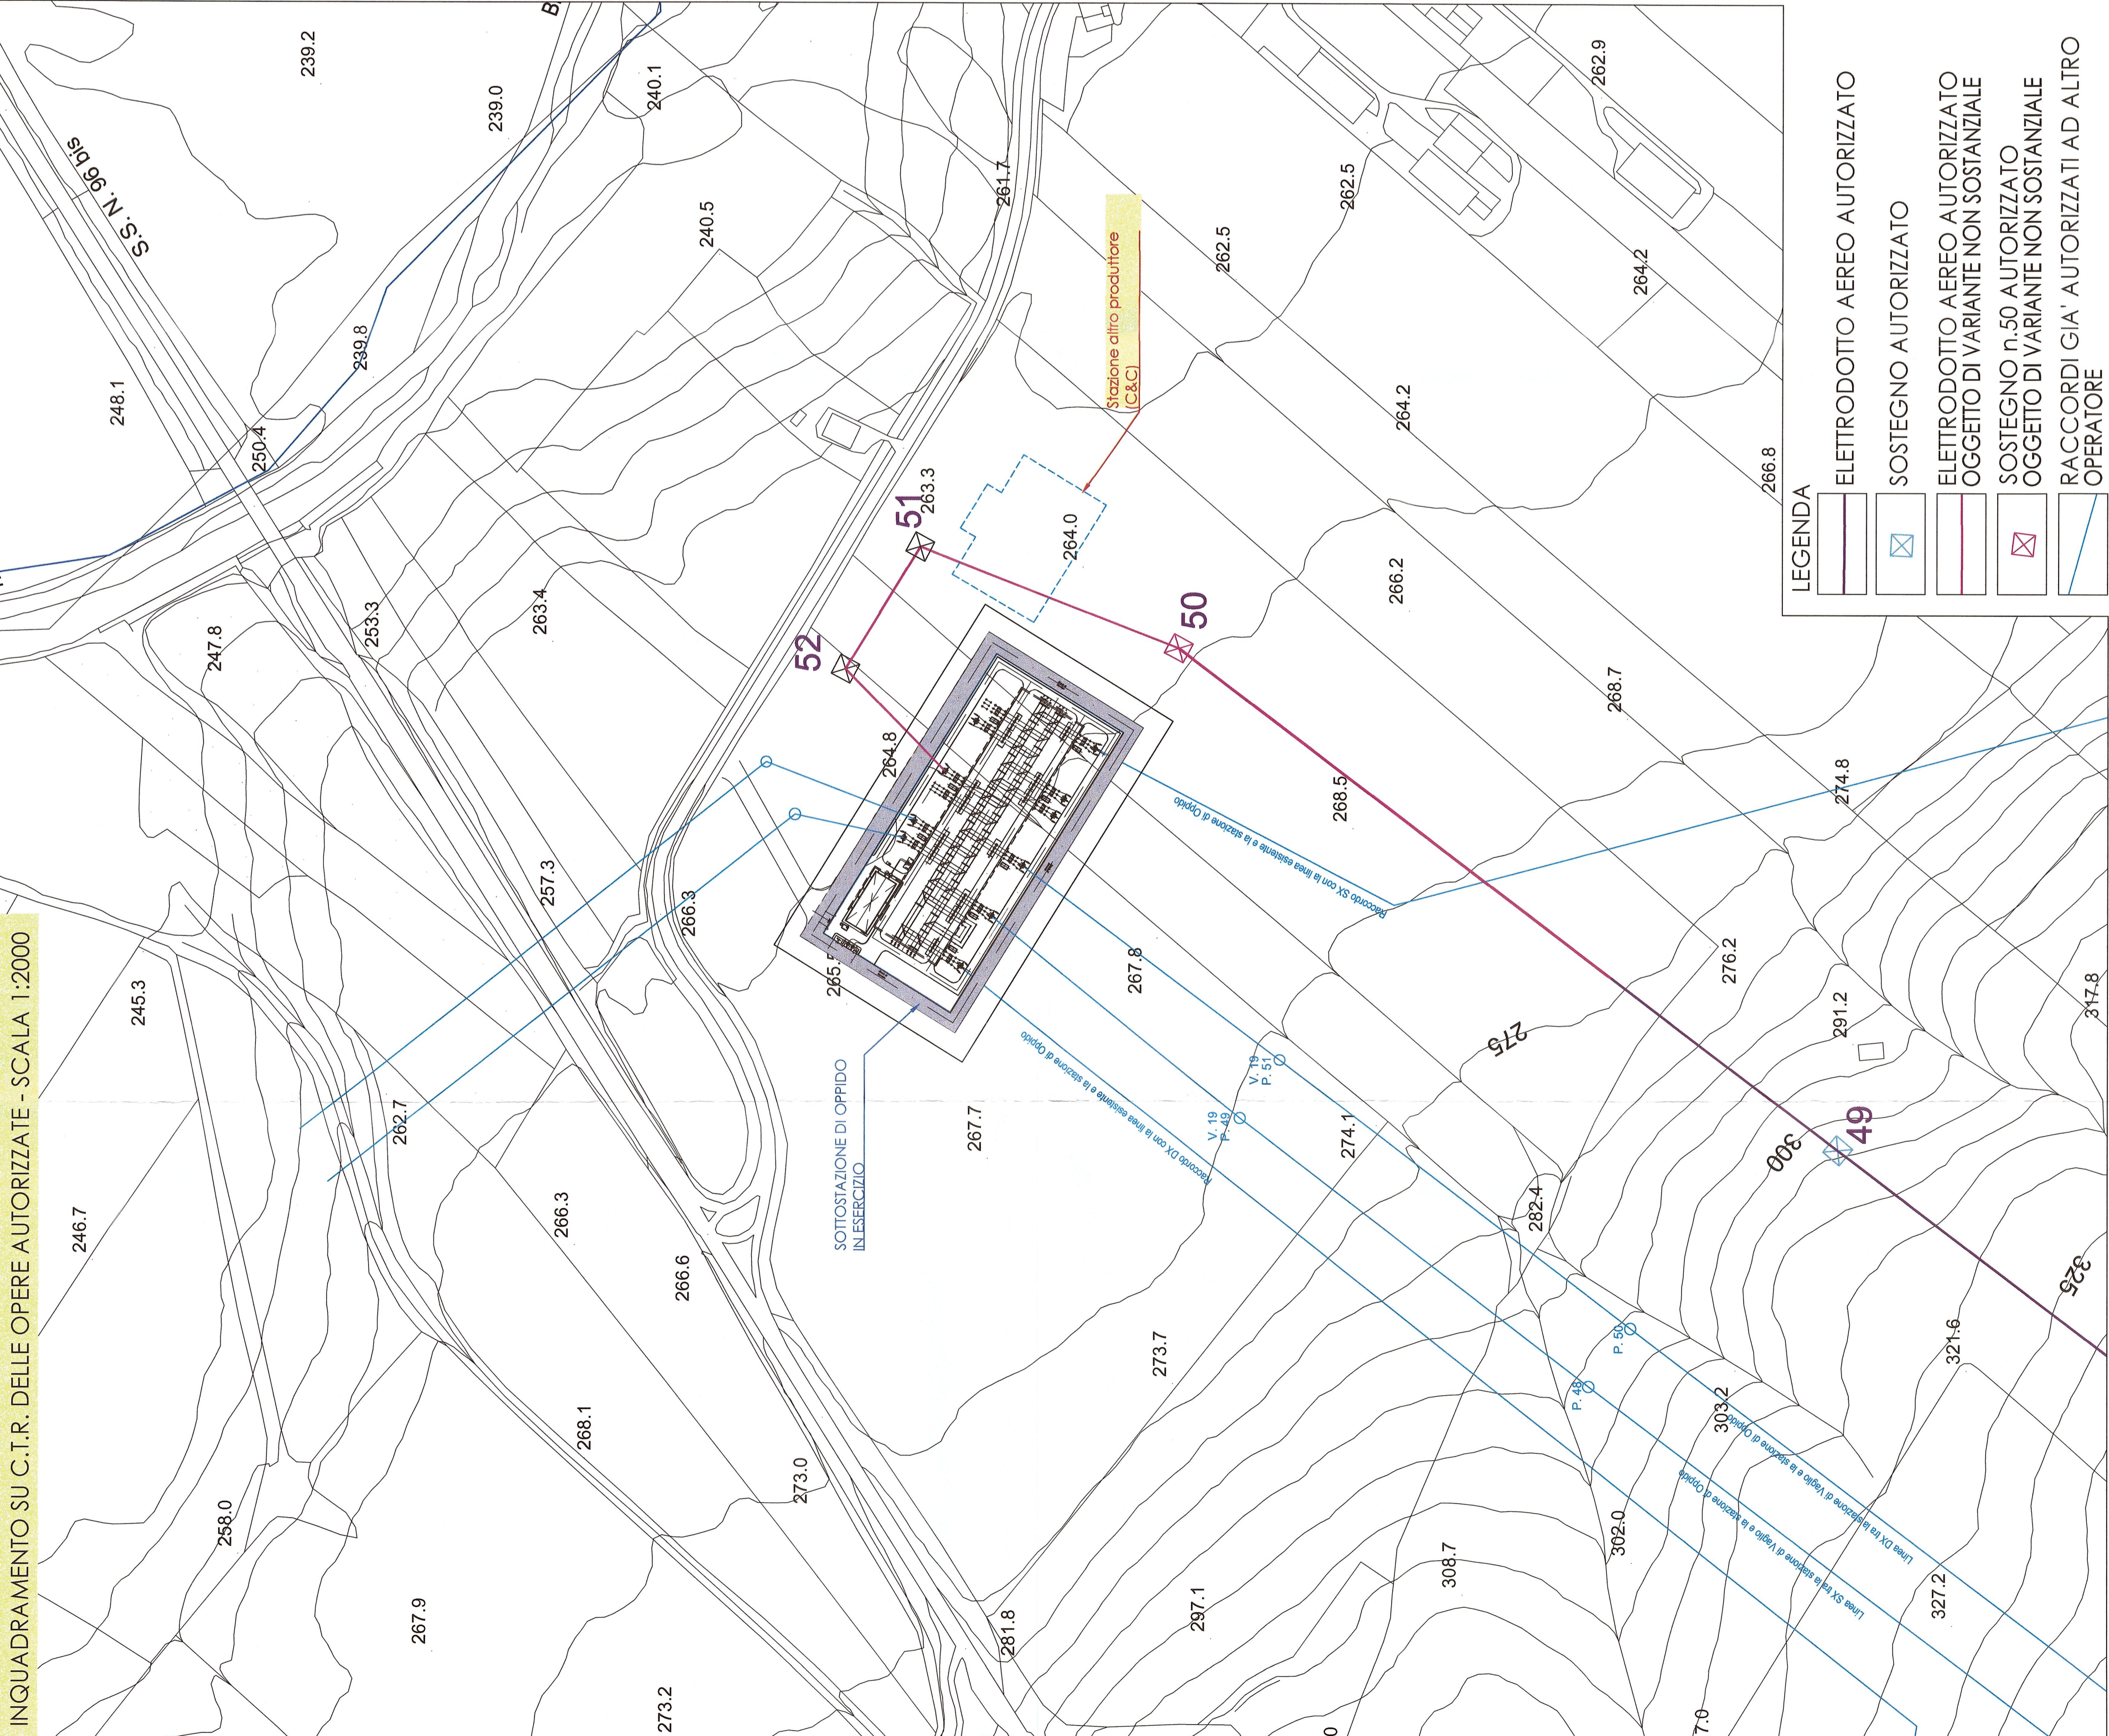

LEGENDA

	ELETTRODOTTO AEREO AUTORIZZATO
	SOSTEGNO AUTORIZZATO
	ELETTRODOTTO AEREO AUTORIZZATO
	OGGETTO DI VARIANTE NON SOSTANZIALE
	SOSTEGNO n.50 AUTORIZZATO
	OGGETTO DI VARIANTE NON SOSTANZIALE
	RACCORDI GIA' AUTORIZZATI AD ALTRO OPERATORE

veronagest
REGIONE BASILICATA
Comuni di Banzi, Palazzo San Gervasio, Genzano di Lucania, Oppido Lucano e Agerenza (PZ)

TEN PROJECT S.p.A.
PROGETTAZIONE

Parco Eolico Piano delle Tavole
VARIANTE NON SOSTANZIALE OPERE RTN (AU D.D. 552/2014)

PROGETTO DEFINITIVO

DATA : OTTOBRE 2017

SCALA : 1:2000

REGIONE BASILICATA

PROVINCIA DI POTENZA

RTN n.22

INGUADRAMENTO SU C.T.R. CON CONFRONTO TRA TRACCIATO AUTORIZZATO E TRACCIATO DI VARIANTE

VRG WIND 127 S4










