




INQUADRAMENTO SU CATASTALE DELLE OPERE AUTORIZZATE - SCALA 1:2000 184

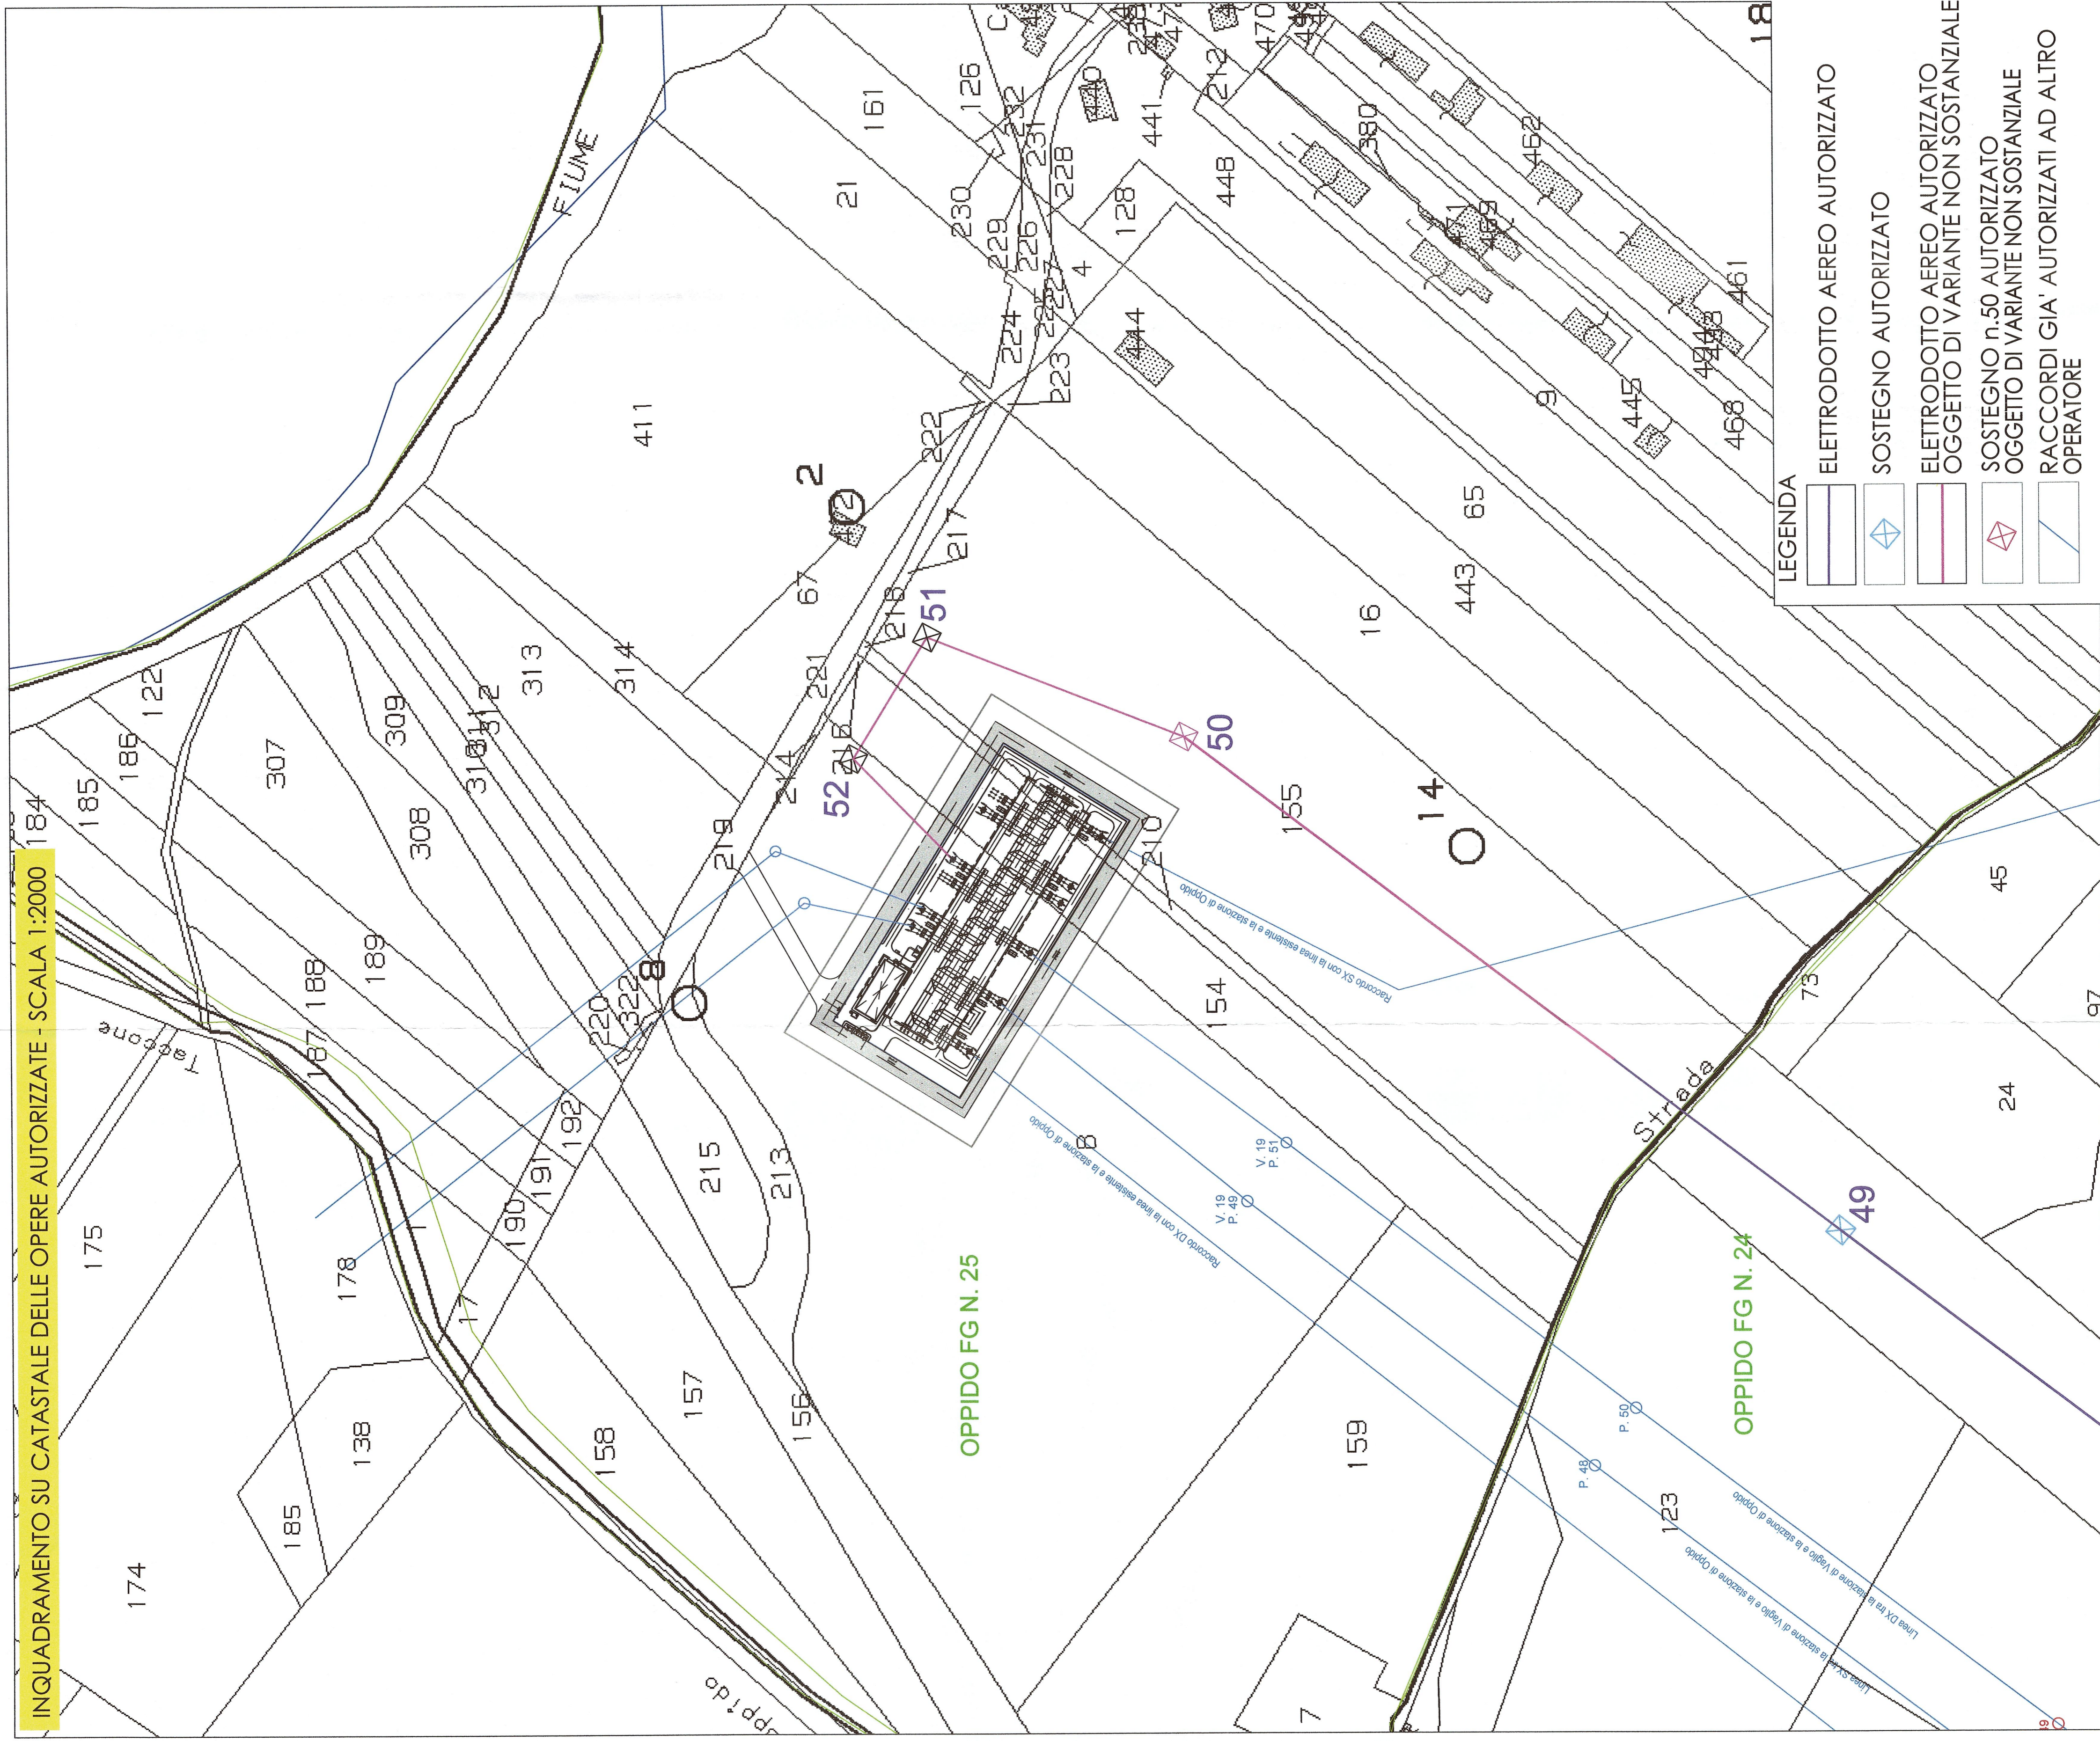

INQUADRAMENTO SU CATASTALE DEL LAYOUT DI VARIANTE NON SOSTANZIALE - SCALA 1:2000

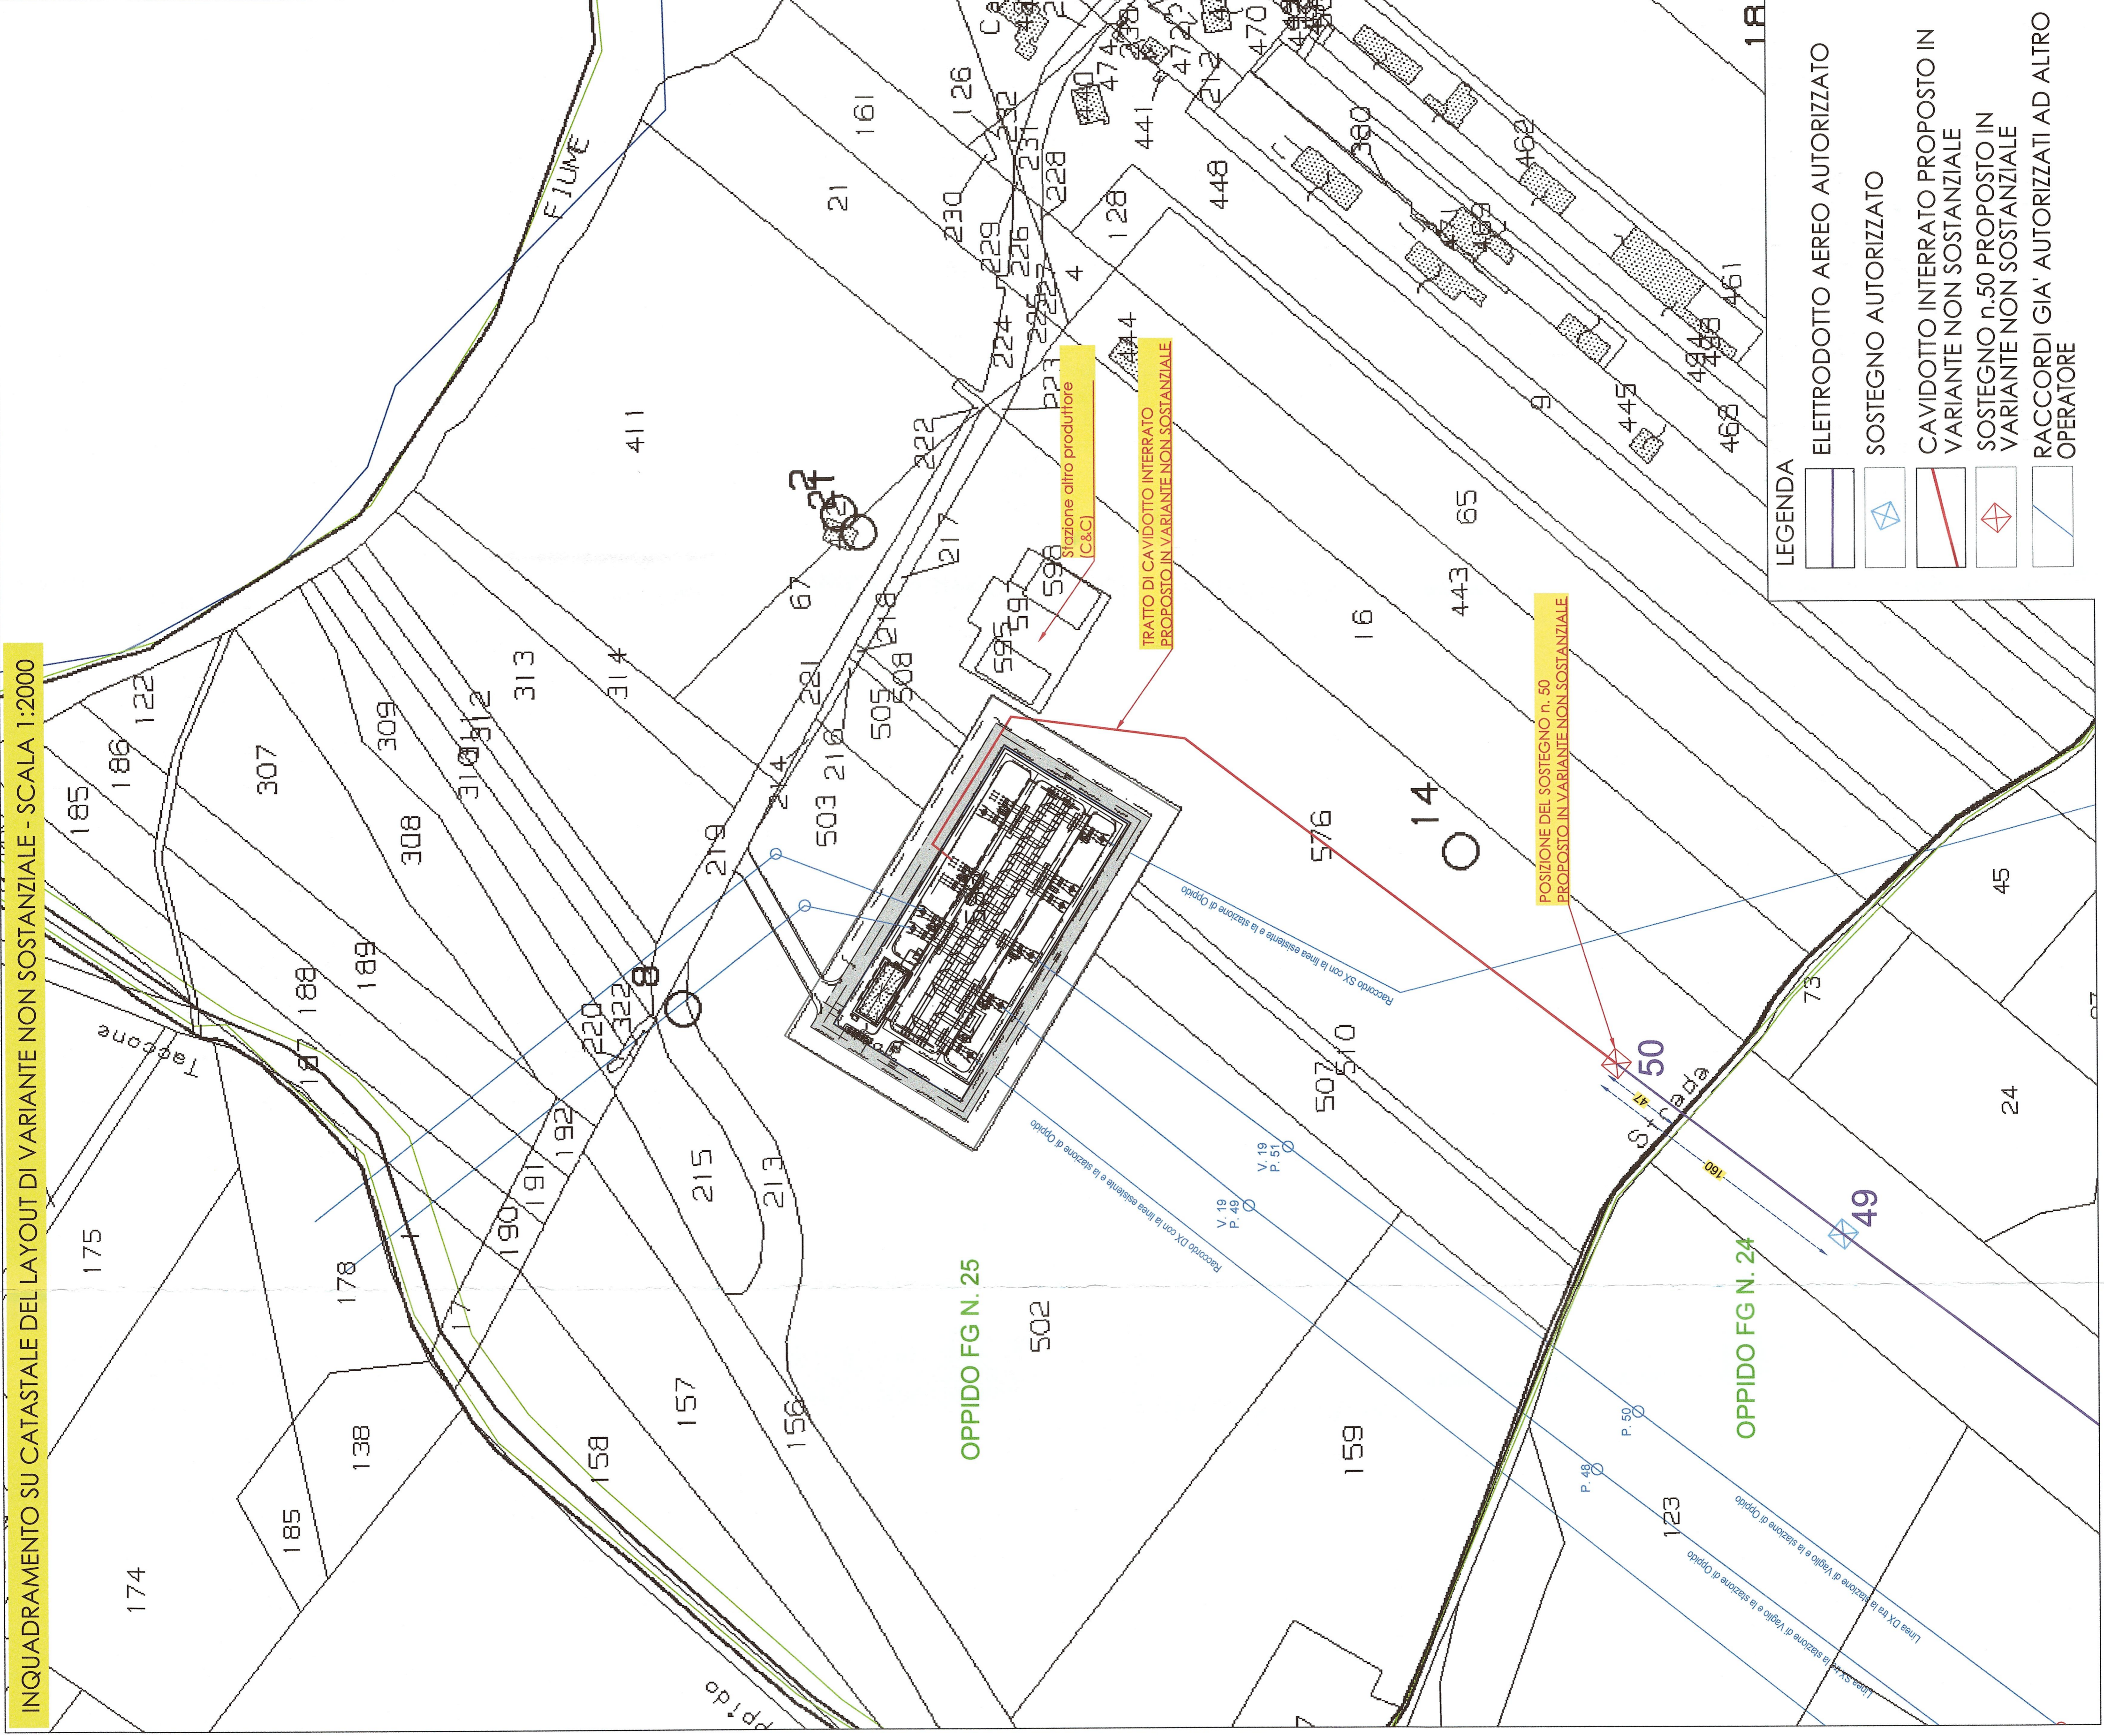

INQUADRAMENTO GENERALE - SCALA 1:50000

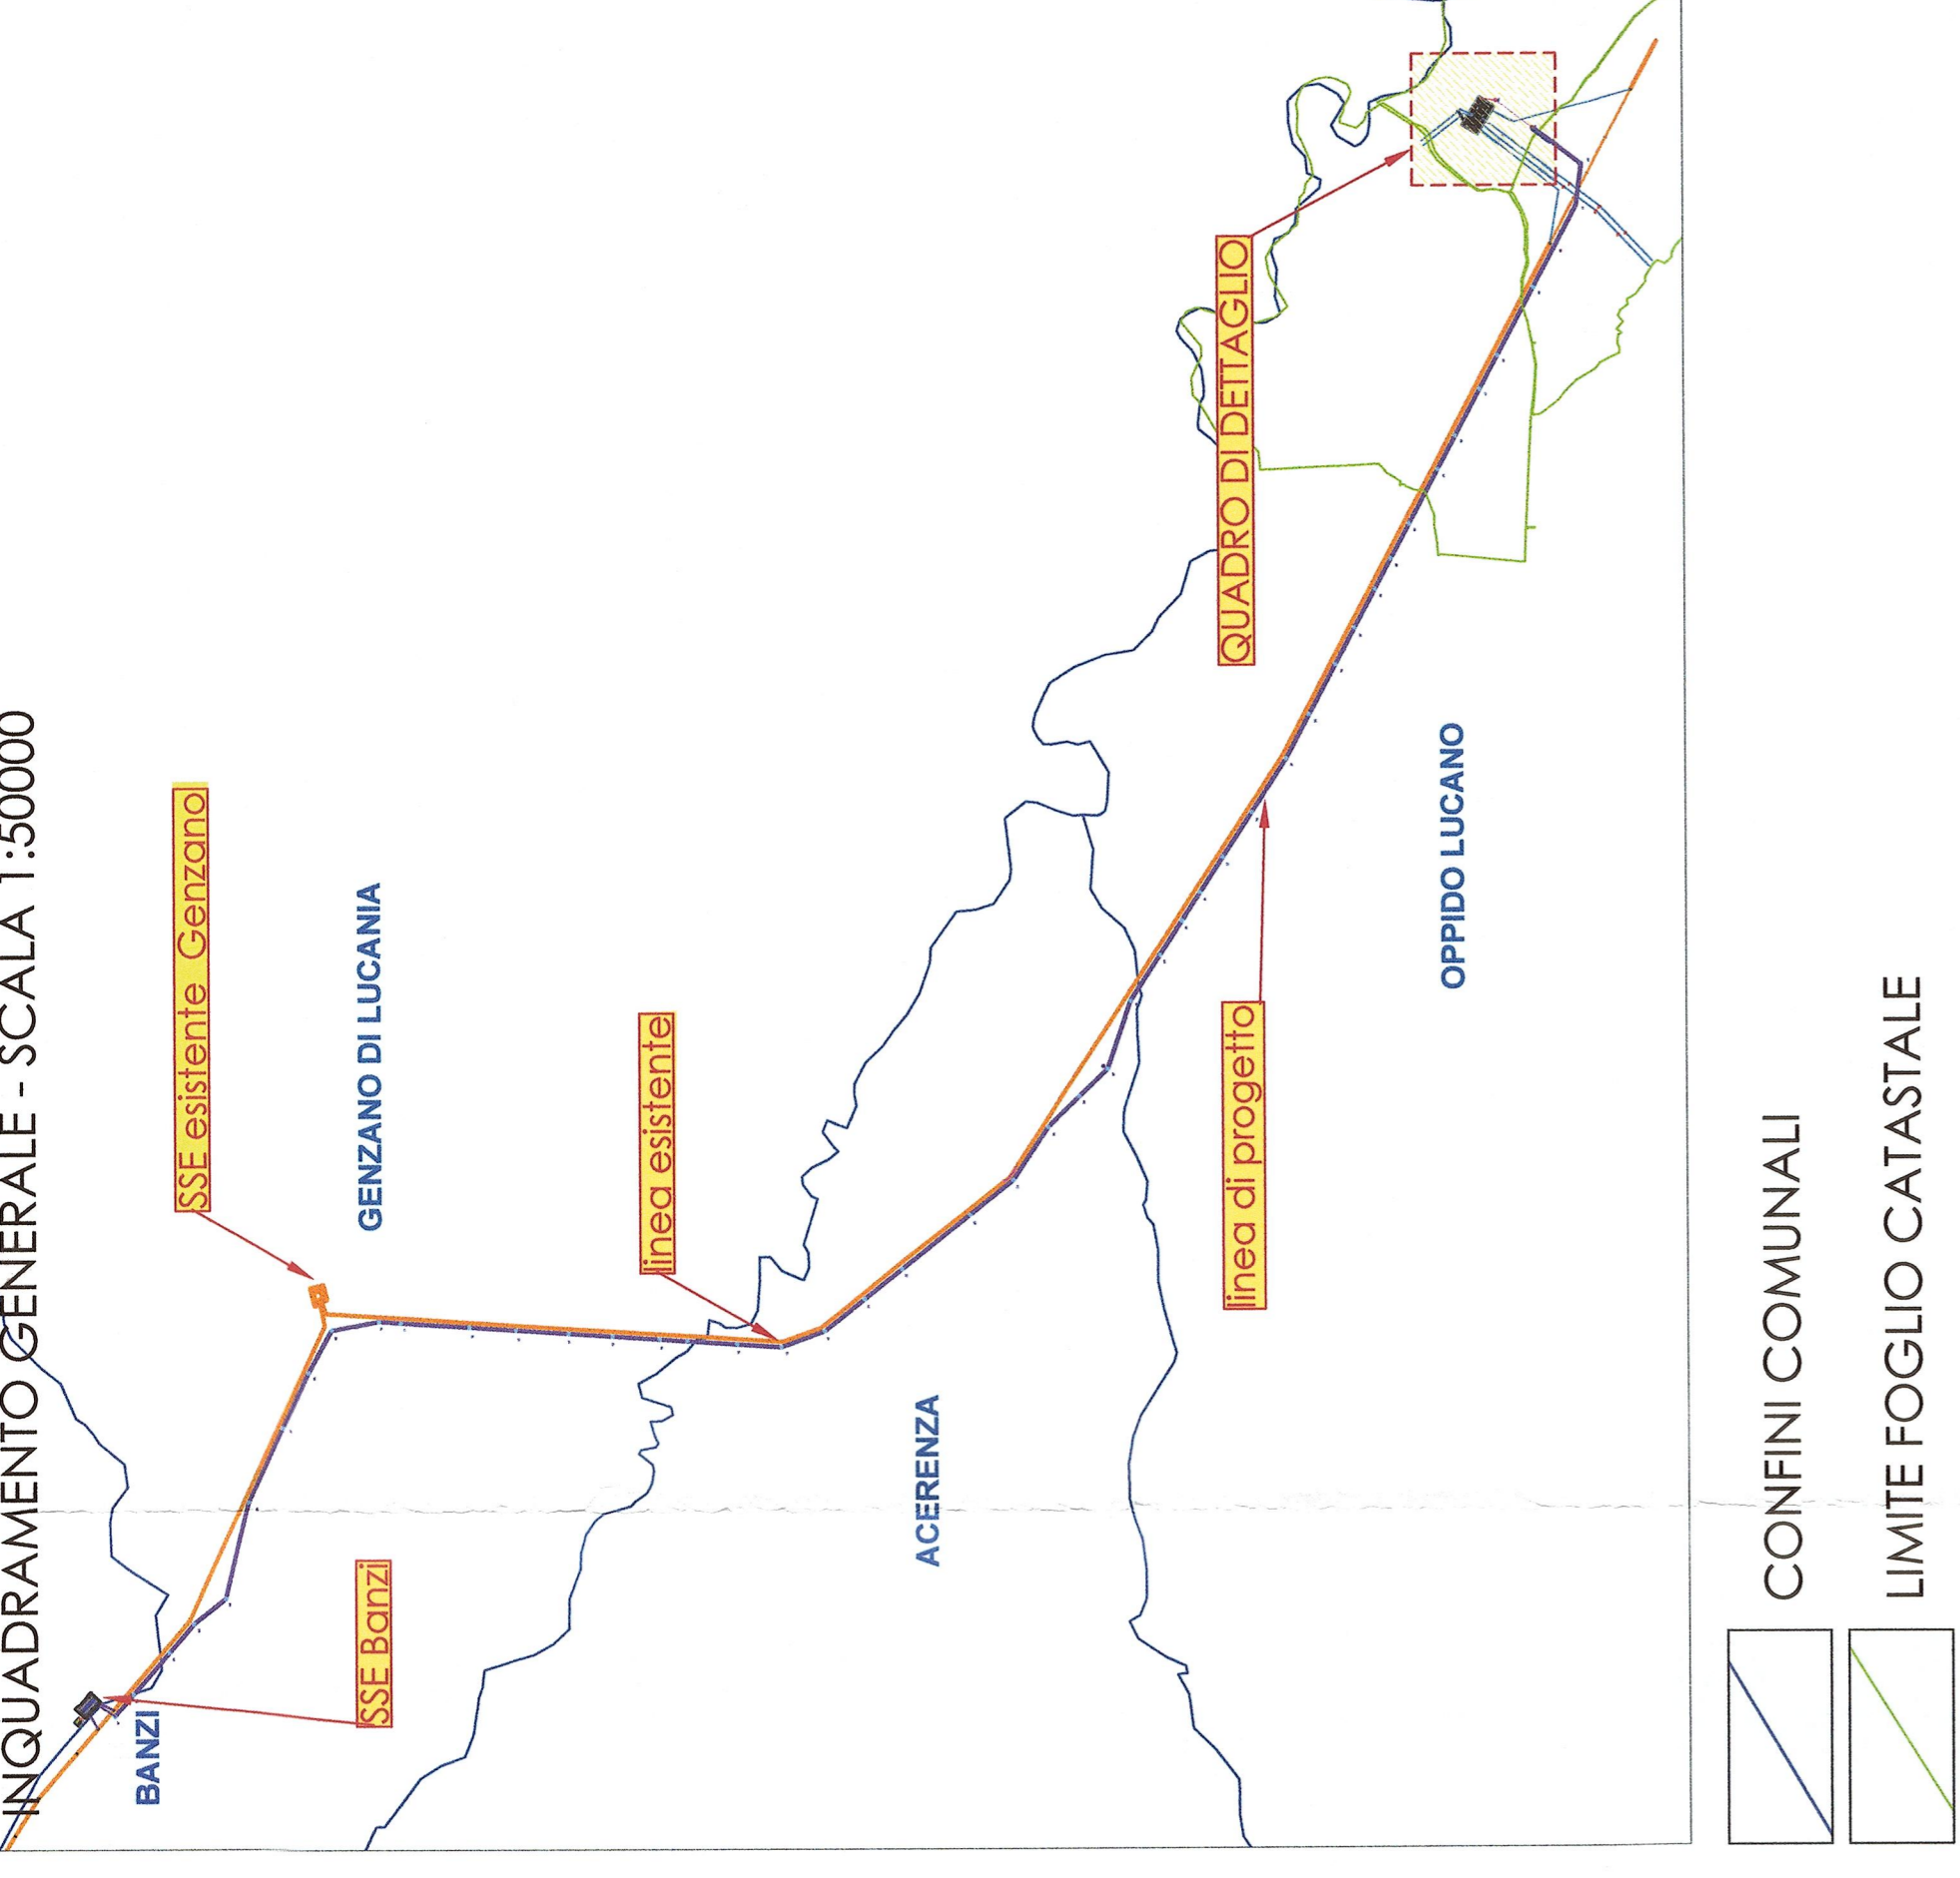

Veronagest
REGIONE BASILICATA
Comuni di Banzi, Palazzo San Gervasio, Genzano di Lucania, Oppido Lucano e Acerenza (PZ)

Parco Eolico Piano delle Tavole
VARIANTE NON SOSTANZIALE OPERE RTN (AU D.D. 552/2014)

PROGETTAZIONE
TEN PROJECT S.r.l.
Via S. Sebastiano 11
80138 Napoli (NA) - Italia

PROGETTO DEFINITIVO
INGUADRAMENTO SU CATASTALE CON CONFRONTO
TRACCIATO AUTORIZZATO
ETRACCIATO DI VARIANTE

DATA: OTTOBRE 2017
SCALA: 1:2000

PROVINCIA DI POTENZA
UFFICIO ENERGIA
ING. ANTONIO
MACHINO
AUTOREGISTRATO
N. 1107/2013
POTENZA, IL 06/11/2018
REDAZIONE: Ing. Andrea Marino FIORINO

DATA	REDAZIONE	VERIFICA	CONTROLLI/EMISSIONE	DESCRIZIONE
02/07/2017	VI	VI		ESISTENTE TRACCIATO ETN/RTN
01/11/2017	VI	VI		VARIANTE OPERE RTN DA 3000W
REV.	DATA	REDAZIONE	CONTROLLI/EMISSIONE	DESCRIZIONE