


STATO MODIFICATO

Variante al P.R.G.C.

Stralcio planimetria "Zonizzazione"

TAV P1a - TAV P1d

Scala 1:5000

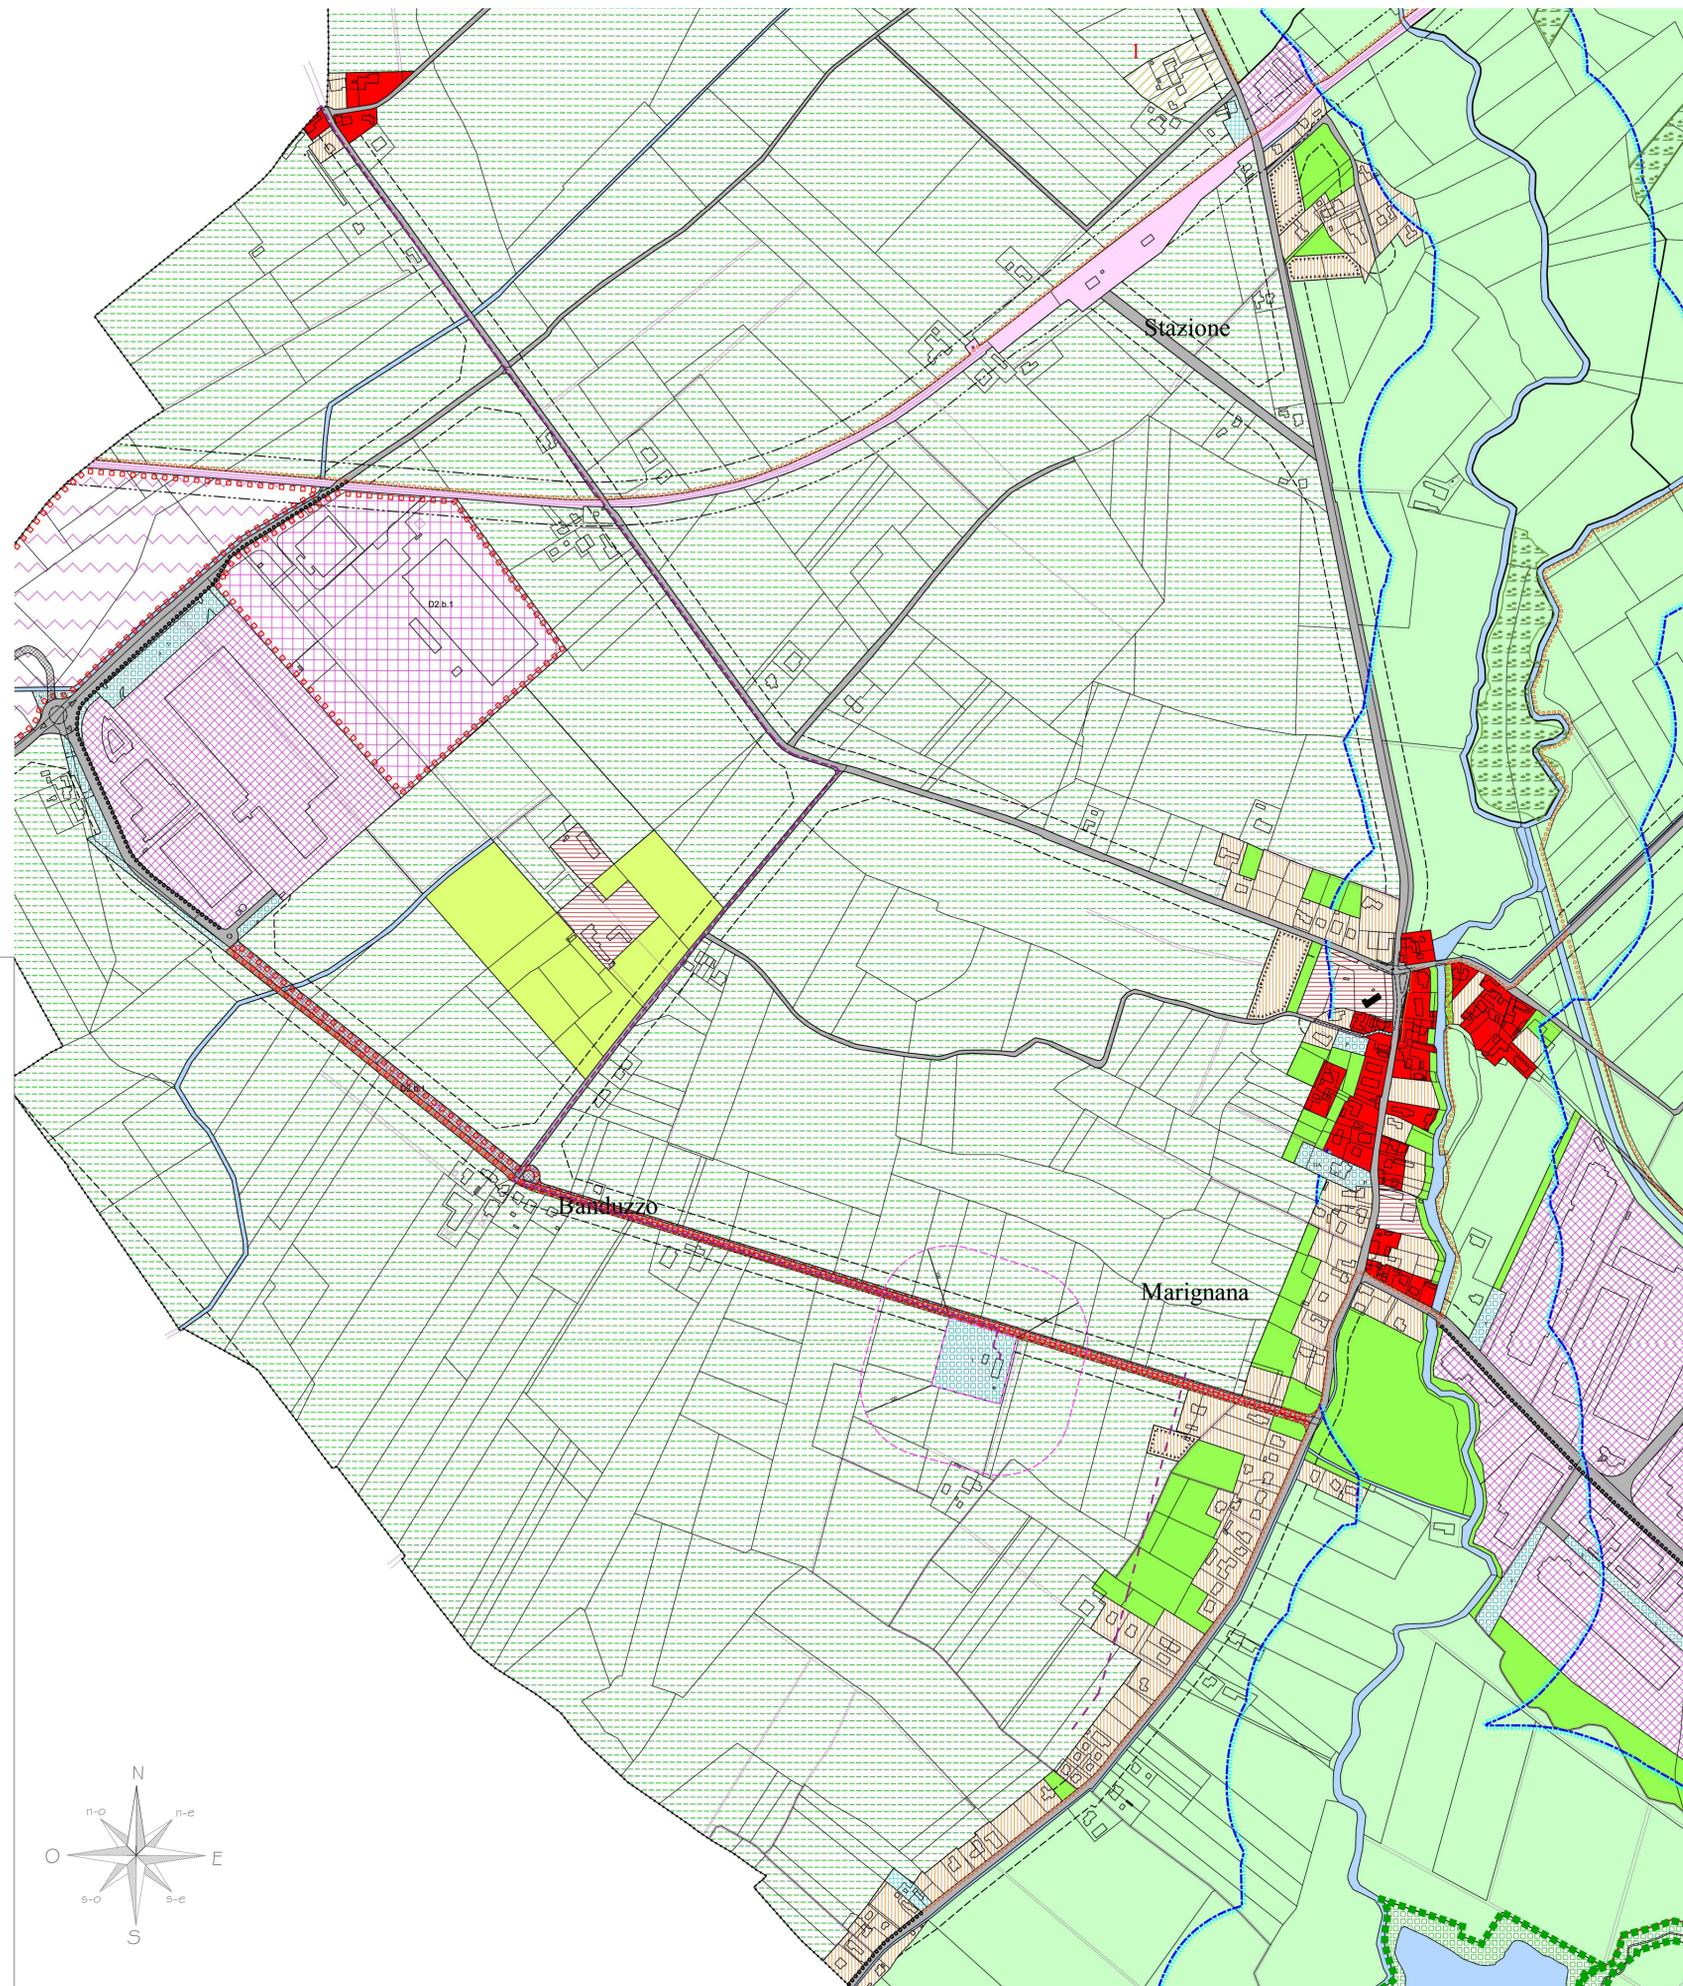

LEGENDA

- ZONE CON DESTINAZIONE PREVALENTEMENTE RESIDENZIALE**
 - ZONE OMOGENEA A : edifici e complessi di valore storico-architettonico**
 - subzona A0: centro storico primario di Sesto al Reghena
 - subzona A1: edifici, complessi o nuclei di interesse architettonico
 - subzona A2: nuclei edilizi recenti attigui al centro storico
 - subzona A7: aree libere inestricabili
 - ZONE OMOGENEA B : residenziali di completamento**
 - subzona B0: residenziale saturata dai nuclei di vecchio impianto
 - subzona B1: residenziale di completamento semintensiva
 - subzona B2: residenziale di completamento estensivo
 - subzona B2': residenziale di completamento soggetto a pianificamentometrico e connessione
 - subzona B2'': residenziale di completamento con presenzioni di cui all'art. 22bis punto 5
 - subzona B3: residenziale dagli ambienti già soggetti a PRPC decaduto
 - ZONE OMOGENEA C : residenziali di espansione**
 - subzona C0: ambienti in corso di realizzazione
 - subzona C1: residenziale di nuova individuazione
 - ZONE OMOGENEA V : verde e impianti sportivi privati**
 - subzona V0: aree interclassate di protezione dei centri abitati
 - subzona V1: strutture e impianti privati
- ZONE CON DESTINAZIONE PREVALENTEMENTE RESIDENZIALE**
 - ZONE OMOGENEA D : industriale/artigianale**
 - subzona D2: industriale/artigianale di nuova insediamento 1 Banduzzo 2 2 Banduzzo 3
 - subzona D2': artigianale esistente "Vesicola"
 - subzona D3: insediamenti industriali - artigianali singoli esistenti
 - subzona D4: depositi a cielo aperto
 - subzona D5: impianti di filatura esistenti
 - ZONE OMOGENEA N : logistica**
 - subzona N2: logistica produttiva di previsione del Banduzzo
- ZONE AGRICOLE**
 - ZONE OMOGENEA E : agricole**
 - subzona E0: ambito dei complessi rurali di interesse documentale
 - subzona E4a: ambiti di preminente interesse paesaggistico
 - subzona E4b: ambiti di preminente interesse paesaggistico
 - subzona E5: ambiti di interesse agricolo
 - subzona E6: ambiti per impianti fotovoltaici con potenza superiore a 20 Kw e iniferro o uguale a 1 Mw
 - subzona E7: Albenamenti industriali di nuovo impianto in zona agricola
 - subzona E8: strutture ricettive alberghiere esistenti da confermare
 - subzona E4: ambiti di interesse agricolo - paesaggistico**
 - subzona E6: ambiti di interesse agricolo**
 - subzona E7: ambiti per impianti fotovoltaici con potenza superiore a 20 Kw e iniferro o uguale a 1 Mw**
- ZONE COMMERCIALI E TERZIARIE**
 - ZONE OMOGENEA H : commerciale terziaria**
 - subzona H3: insediamenti commerciali/terziari singoli esistenti confermati
 - subzona H3': strutture ricettive alberghiere esistenti da confermare
 - ZONE OMOGENEA O : funzioni miste**
 - subzona O1: recupero dell'ex complesso rurale Braicautari
- ATTREZZATURE E SERVIZI COLLETTIVI**
 - ZONE OMOGENEA S : attrezzature e servizi collettivi**
 - subzona S: servizi ed attrezzature collettive
 - subzona S': attrezzature collettive di interesse generale non costituenti standard
- VINCOLI - RISPETTI - SERVITU'**
 - Rispetto del corso d'acqua
 - Rispetto ferroviario
 - Rispetto stradale
 - preli stabili
 - Rispetto oltimare
 - Rispetto delle infrastrutture
 - Rispetto paesaggistico
- ALTRE INFORMAZIONI**
 - Limite comunale
 - Perimetro PRPC
 - Parko Urbano Intercomunale: 1 Prati Buronchi, lago ex RTI e polovalso del Reghena 2 Fontane di Verchiaro, Prati della Madonna 3 dei Lagni Parker 4 dei Lagni Parker presso Casale e Verchiaro 5 dei Lagni Parker Strada e Campagna Scudeti
 - visibilità meccanica esistente
 - Sedime ferroviario
 - Pista ciclabile esistente
 - Linea MT 20 kV in CAVO SOTTERRANEO
 - Linea MT in CAVO AEREO
 - Corse d'acqua, laghi e polle di risorgenza
 - Centro storico (ex legge 1497/39)
 - Attività sperimentale a scopo didattico-ludico-turistico
 - Platta ciclabile di previsione

IMPIANTO DI RETE PER LA CONNESSIONE A 20 KV DI LOTTO DI IMPIANTI DI PRODUZIONE

Ubicati nel Comune di Sesto al Reghena (PN)

Committente:



CHIRON ENERGY SPV 18 S.R.L.
Via Bigli N. 2, MILANO (MI)
C.F. e P.IVA 12032620960
CHIRON ENERGY SPV 18 S.R.L.
Via Bigli n. 2, 20137 Milano
PIVA e C.F. 12032620960
REA MI - 2636124

PROGETTO DEFINITIVO DOCUMENTAZIONE GENERALE

VARIANTE AL P.R.G.C. DEL COMUNE DI SESTO AL REGHENA - STATO FUTURO

IDENTIFICAZIONE ELABORATO						
Livello prog.	Codice GOAL	N. documento	TOT. documenti	Cod. FILE	DATA	SCALA
PD	336557749	TAV.IR07	-		23/01/2023	1:5000

REVISIONI					
REV.	DATA	DESCRIZIONE	ESEGUITO	VERIFICATO	APPROVATO
00	01/2023	Prima emissione	Ing. Fabrizio Sartori	Ing. Loreta Macari	Ing. Gabriele Mirati

Società di Progettazione:

Solux s.r.l.
Via San Francesco n.71 bis, 60035 Jesi (AN)
Tel: 0731 20 50 54 - Email: info@soluxengineering.it
C.F. e P.IVA 02851330429 | Num. REA: AN - 263477
WWW.SOLUXENGINEERING.IT

Progettista:

Doc. Ing. Gabriele MIRATI
A. 283
19/01/2023

Ditta installatrice:

Timbro e firma:

Il Richiedente:

CHIRON ENERGY SPV 18 S.R.L.
Via Bigli n. 2, Milano (MI)
C.F. e P.IVA: 12032620960

Gestore Rete Elettrica:

