

Stabilimento Filago	WALK AND TALK	DATE DAL 12 AL 17 AGOSTO 2022	ORARIO 8:00 / 17:00	ISPEZIONE nr.	
				AGOSTO /MESE	01 /PROGR./MESE

OBIETTIVO DELLA Walk and Talk

X ISPEZIONE GENERALE AREE SITO <input type="checkbox"/> ISPEZIONE AREA PRODUZIONE <input type="checkbox"/> ISPEZIONE AREA LOGISTICA <input type="checkbox"/> ISPEZIONE LOCALI TECNICI	Descrizione: Verifica visiva condizione cordoli del sito confinanti con aree permeabili e verifica visiva delle canaline di scolo per verifica integrità delle stesse a seguito di pulizia idrodinamica. L'attività di verifica è avvenuta su diverse giornate e si è conclusa a seguito del completamento delle attività di pulizia delle canaline interrate. Si allegano: report fotografico (foto da 1 a 16) e rapporti di esecuzione attività da parte della ditta "Rigato Servizi"
--	---

TEAM Walk and Talk

QUALIFICA	NOME	Firma
Auditor 1	Colombo Roberto (Plant Manager)	
Auditor 2	Zanetti Michele (SHE Manager / RSPP)	<i>Michele Zanetti</i>


DOCUMENTI visionati/ Prodotti

Procedure di lavoro	Permessi	Housekeeping	Check list
<input type="checkbox"/> Istruzione di reparto IdR	<input type="checkbox"/> permesso di lavoro PTW	<input type="checkbox"/> modulo logistica	<input type="checkbox"/> scarico/carico
<input type="checkbox"/> quaderno delle consegne	<input type="checkbox"/> isolamento LOTO	x altro	<input type="checkbox"/> registro partita
<input type="checkbox"/> scheda di sicurezza SDS	<input type="checkbox"/> spazio confinato CSE		<input type="checkbox"/> altro
<input type="checkbox"/> altro	<input type="checkbox"/> altro	ALTRO: Verifica visiva, report fotografico e rapporti di intervento ditta Rigato	

FUNZIONI CONTATTATE durante il tour

QUALIFICA	NOME	QUALIFICA	NOME
Operatore 1	Non previsto	Operatore 3	
Operatore 2		Operatore 4	

WALK AND TALK

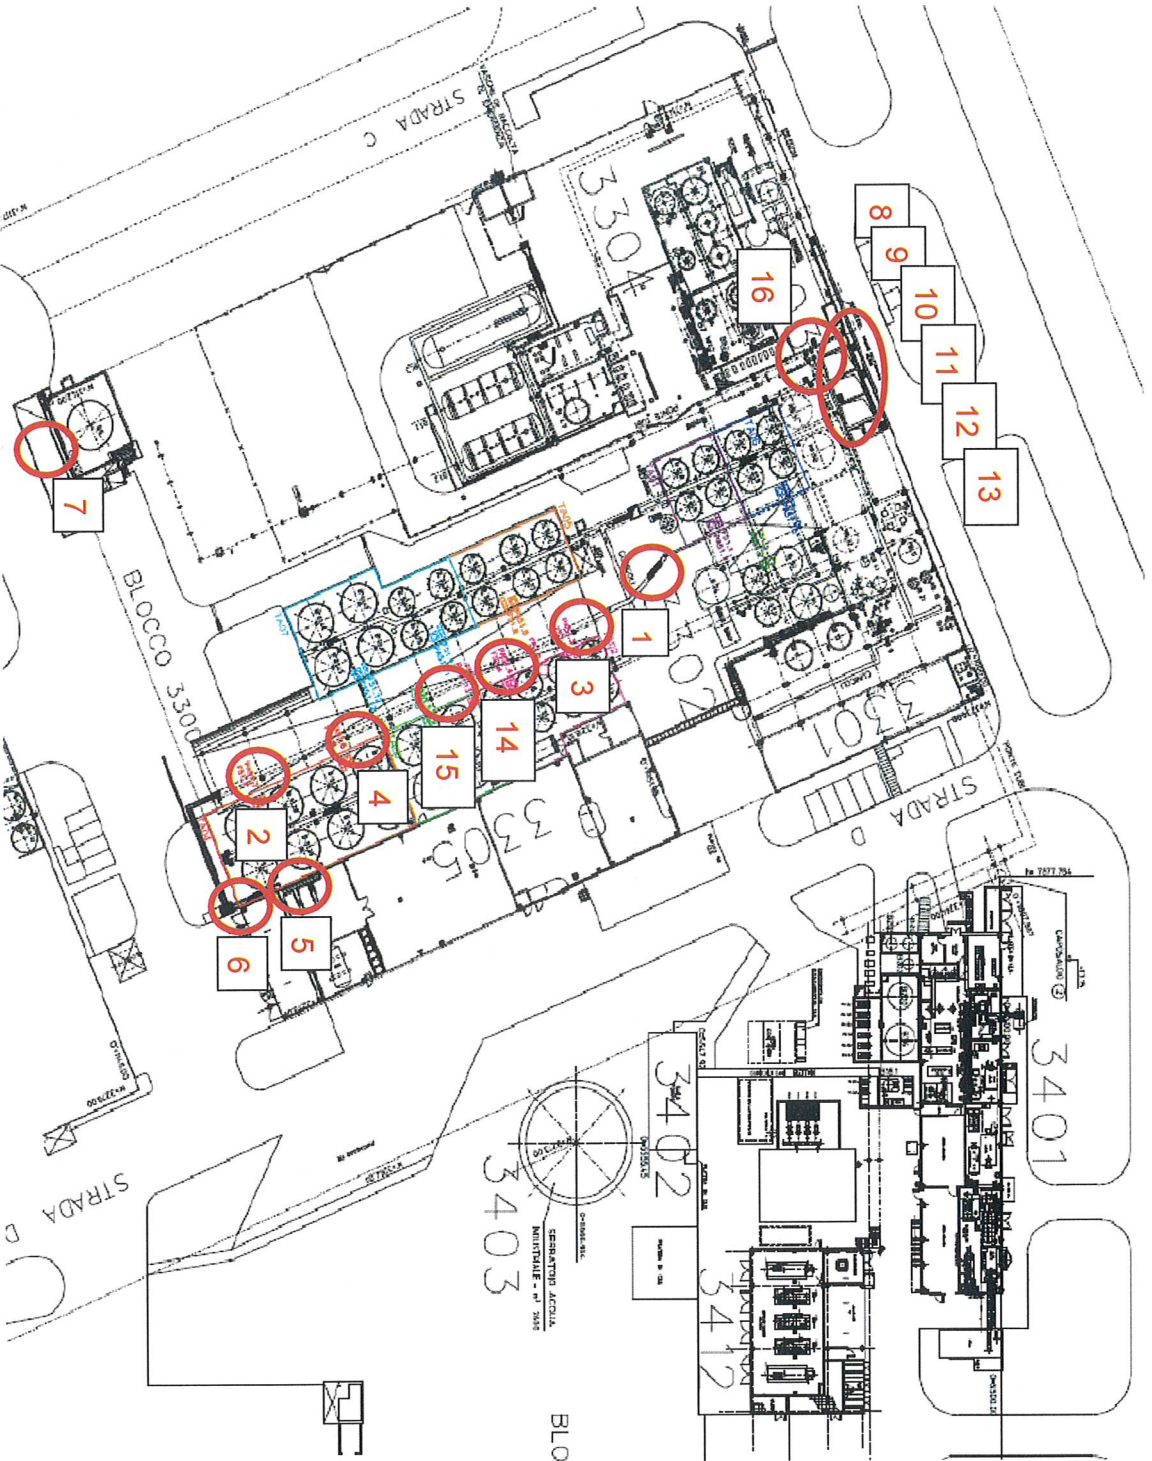

WALK AND TALK

Task #	LUOGO/ IMPIANTO DOCUMENTO	EVIDENZA	AZIONE IMMEDIATA / AZIONE CORRETIVA	AIMS (Si/No)
1	Cordoli di stabilimento	È stata svolta un'attività di controllo visivo dei cordoli di stabilimento esclusi dalle vigenti procedure di controllo dei bacini di contenimento. Si è riscontrata una generale conformità visiva degli stessi ad eccezione della zona impermeabile adiacente alle vasche, dove è stato individuato un principio di fessurazione tra pavimentazione di cemento e cordolo – vedasi piantina allegata (foto 16).	Ripristino immediato della tenuta (eventuali azioni aggiuntive saranno identificate in sede di AIMS)	Si
2	Canaline di stabilimento	È stata svolta un'attività di verifica visiva delle canaline e dei cunicoli di stabilimento a seguito di pulizia idrodinamica degli stessi. Dal sopralluogo non si evidenziano situazioni critiche o in cui si presuma la compromissione della tenuta delle canaline o dei cunicoli – si allega report fotografico ad evidenza dell'integrità delle stesse (foto da 1 a 15)	Nessuno	No

