

#### LEGENDA

- Pozzetti ispezionati da Ekso
- Tubazioni Ispezionate da Ekso

3		
2		
1		
ID	VISTO	DATA

CLIENTE



IMPRESA



ZONA INDUSTRIALE - CONTRADA TABURNA, SN 87100 - RAGUSA

DISEGNATO

geom. Scornavacca

DATA

Marzo 2017

DESCRIZIONE

STABILIMENTO DI MANTOVA  
RETE FOGNARIA - METEORICA - CE2  
PROVE di TENUTA/COLLAUDI TUBAZIONI

Contratto N. 2500013969

APPROVATO

Non in scala  
solo schema


SCALA

OACQ N. 4400060237

TAVOLA

ALL. 01



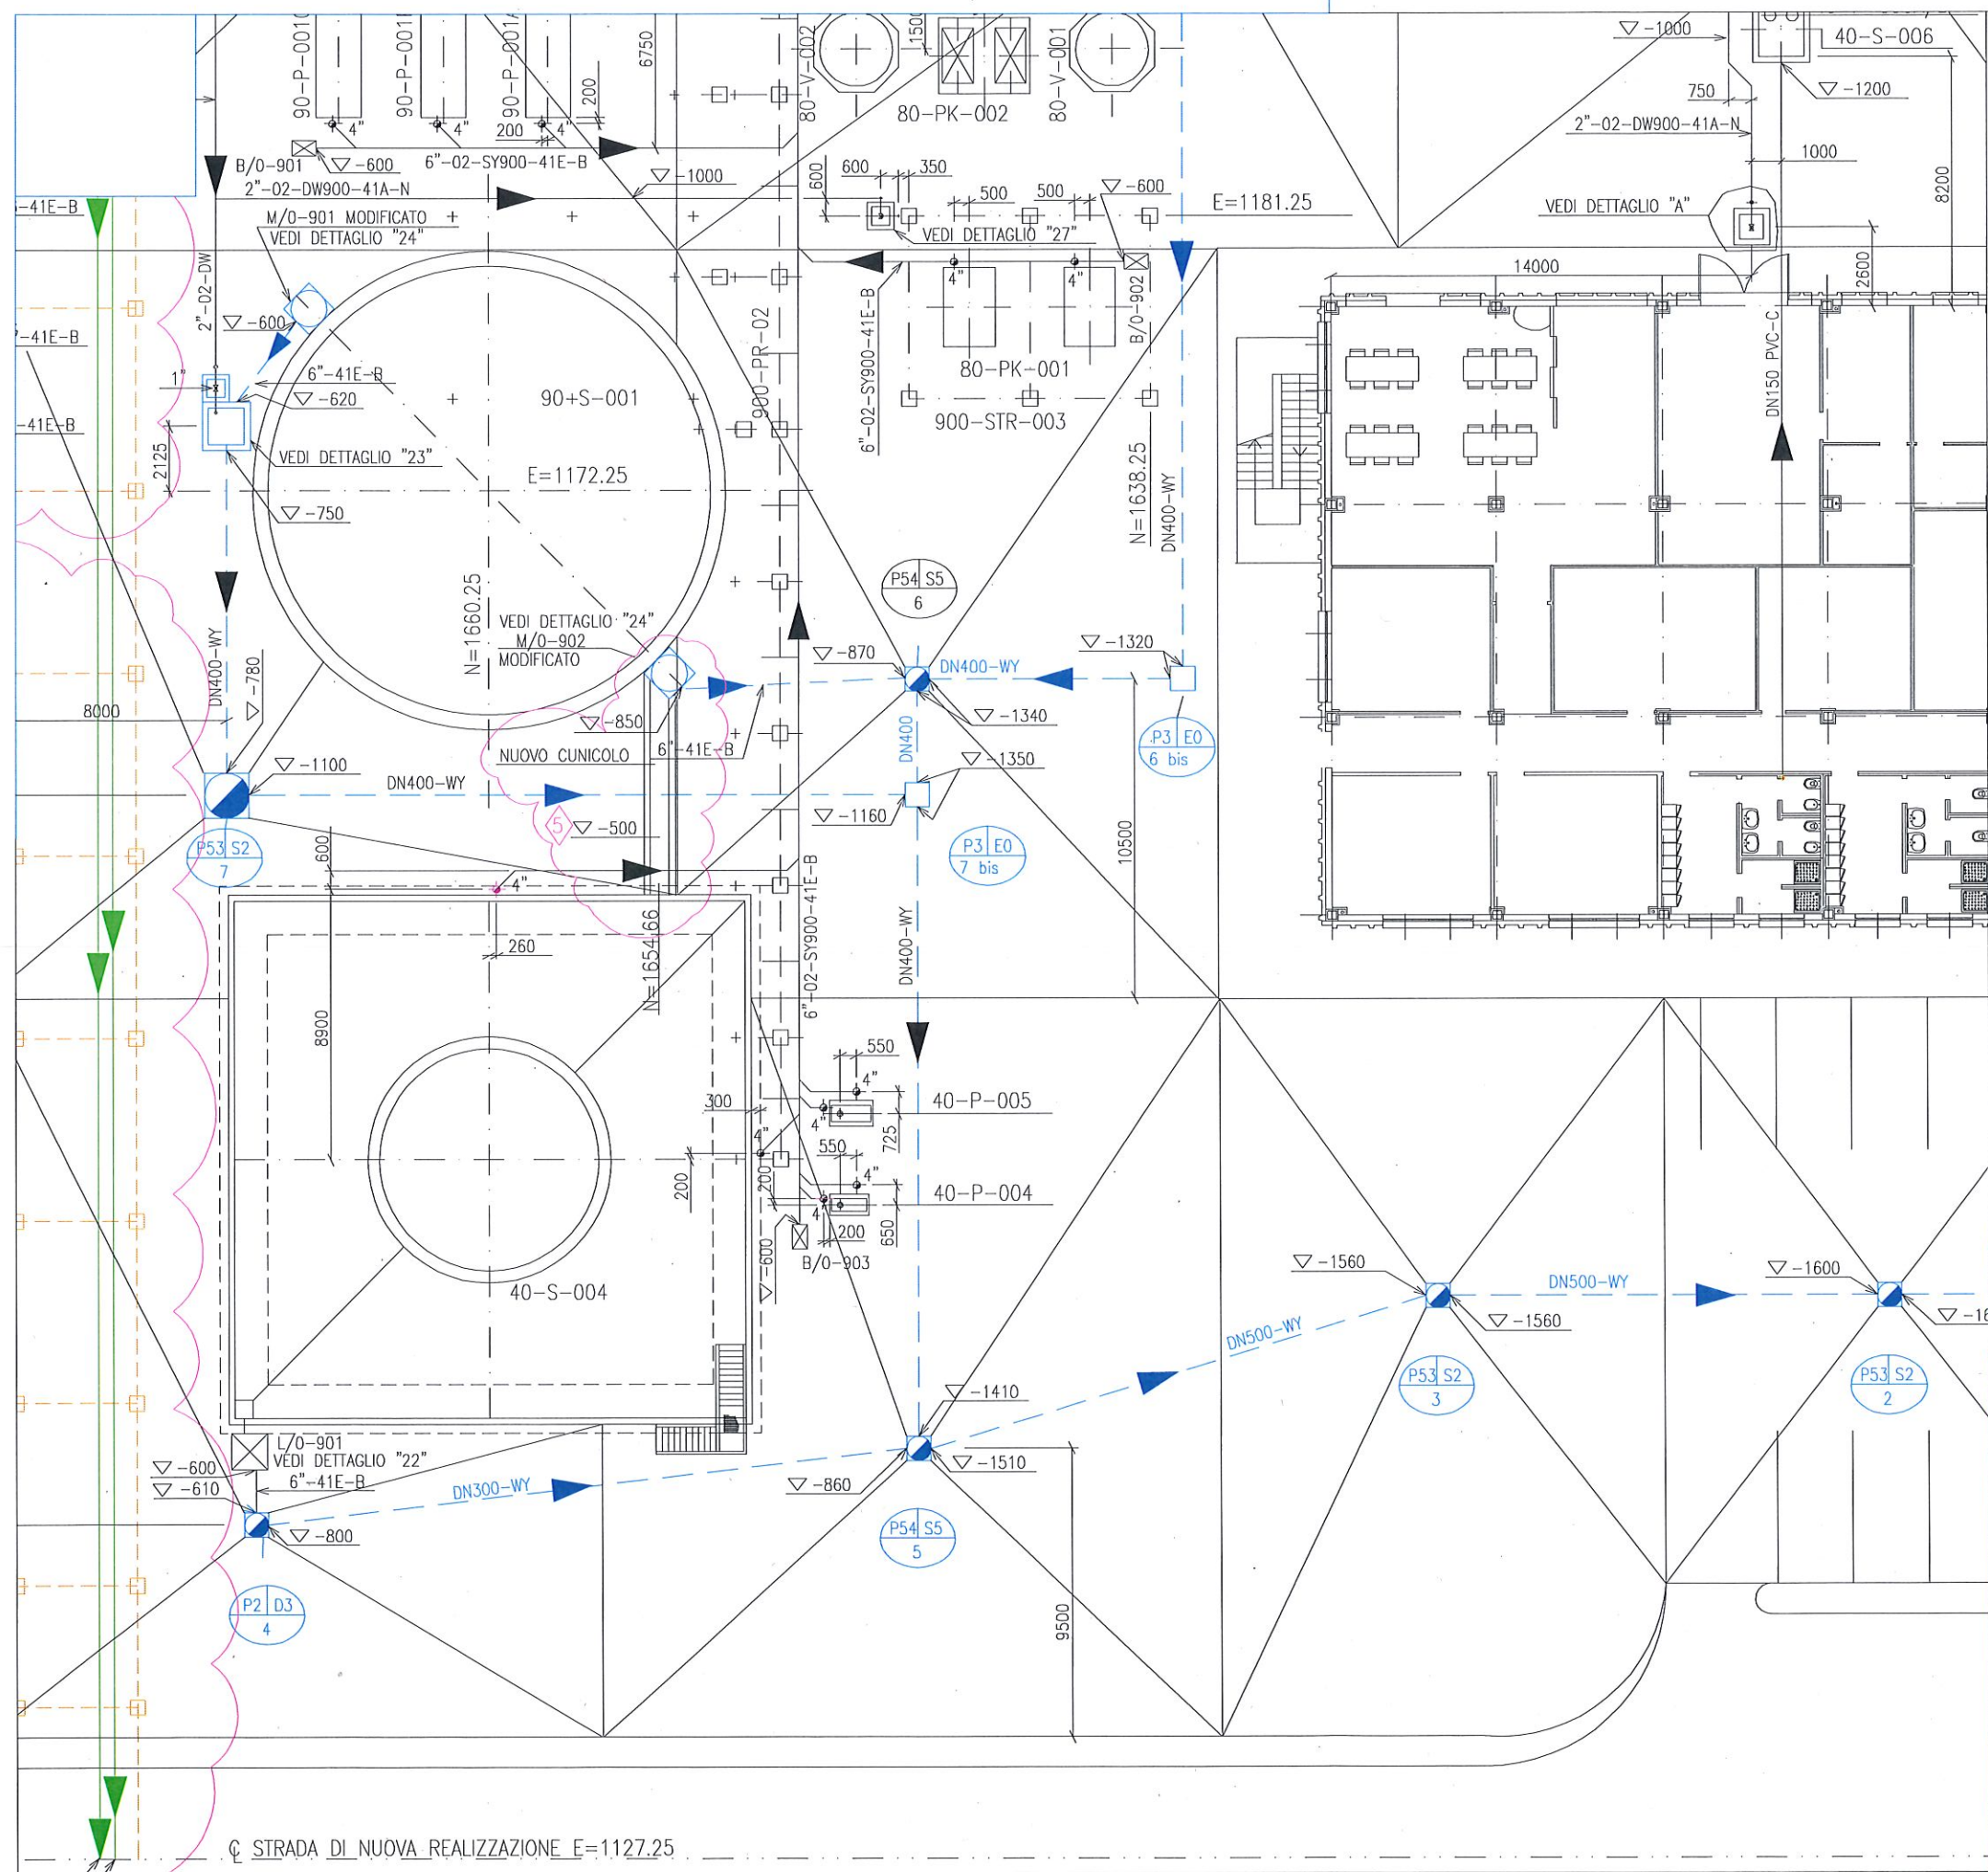

# LEGENDA

	Pozzetti ispezionati da Ekso
	Tubazioni ispezionate da Ekso

3		
2		
1		
ID	VISTO	DATA

CLIENTE



IMPRESA



DISEGNATO

geom. Scornavacca

DATA

Marzo 2017

DESCRIZIONE

STABILIMENTO DI MANTOVA  
RETE FOGNARIA - METEORICA - CE2  
PROVE di TENUTA/COLLAUDI TUBAZIONI

Contratto N. 2500013969

APPROVATO

SCALA

Non in scala  
solo schema

OACQ N. 4400060237


TAVOLA

ALL. 02







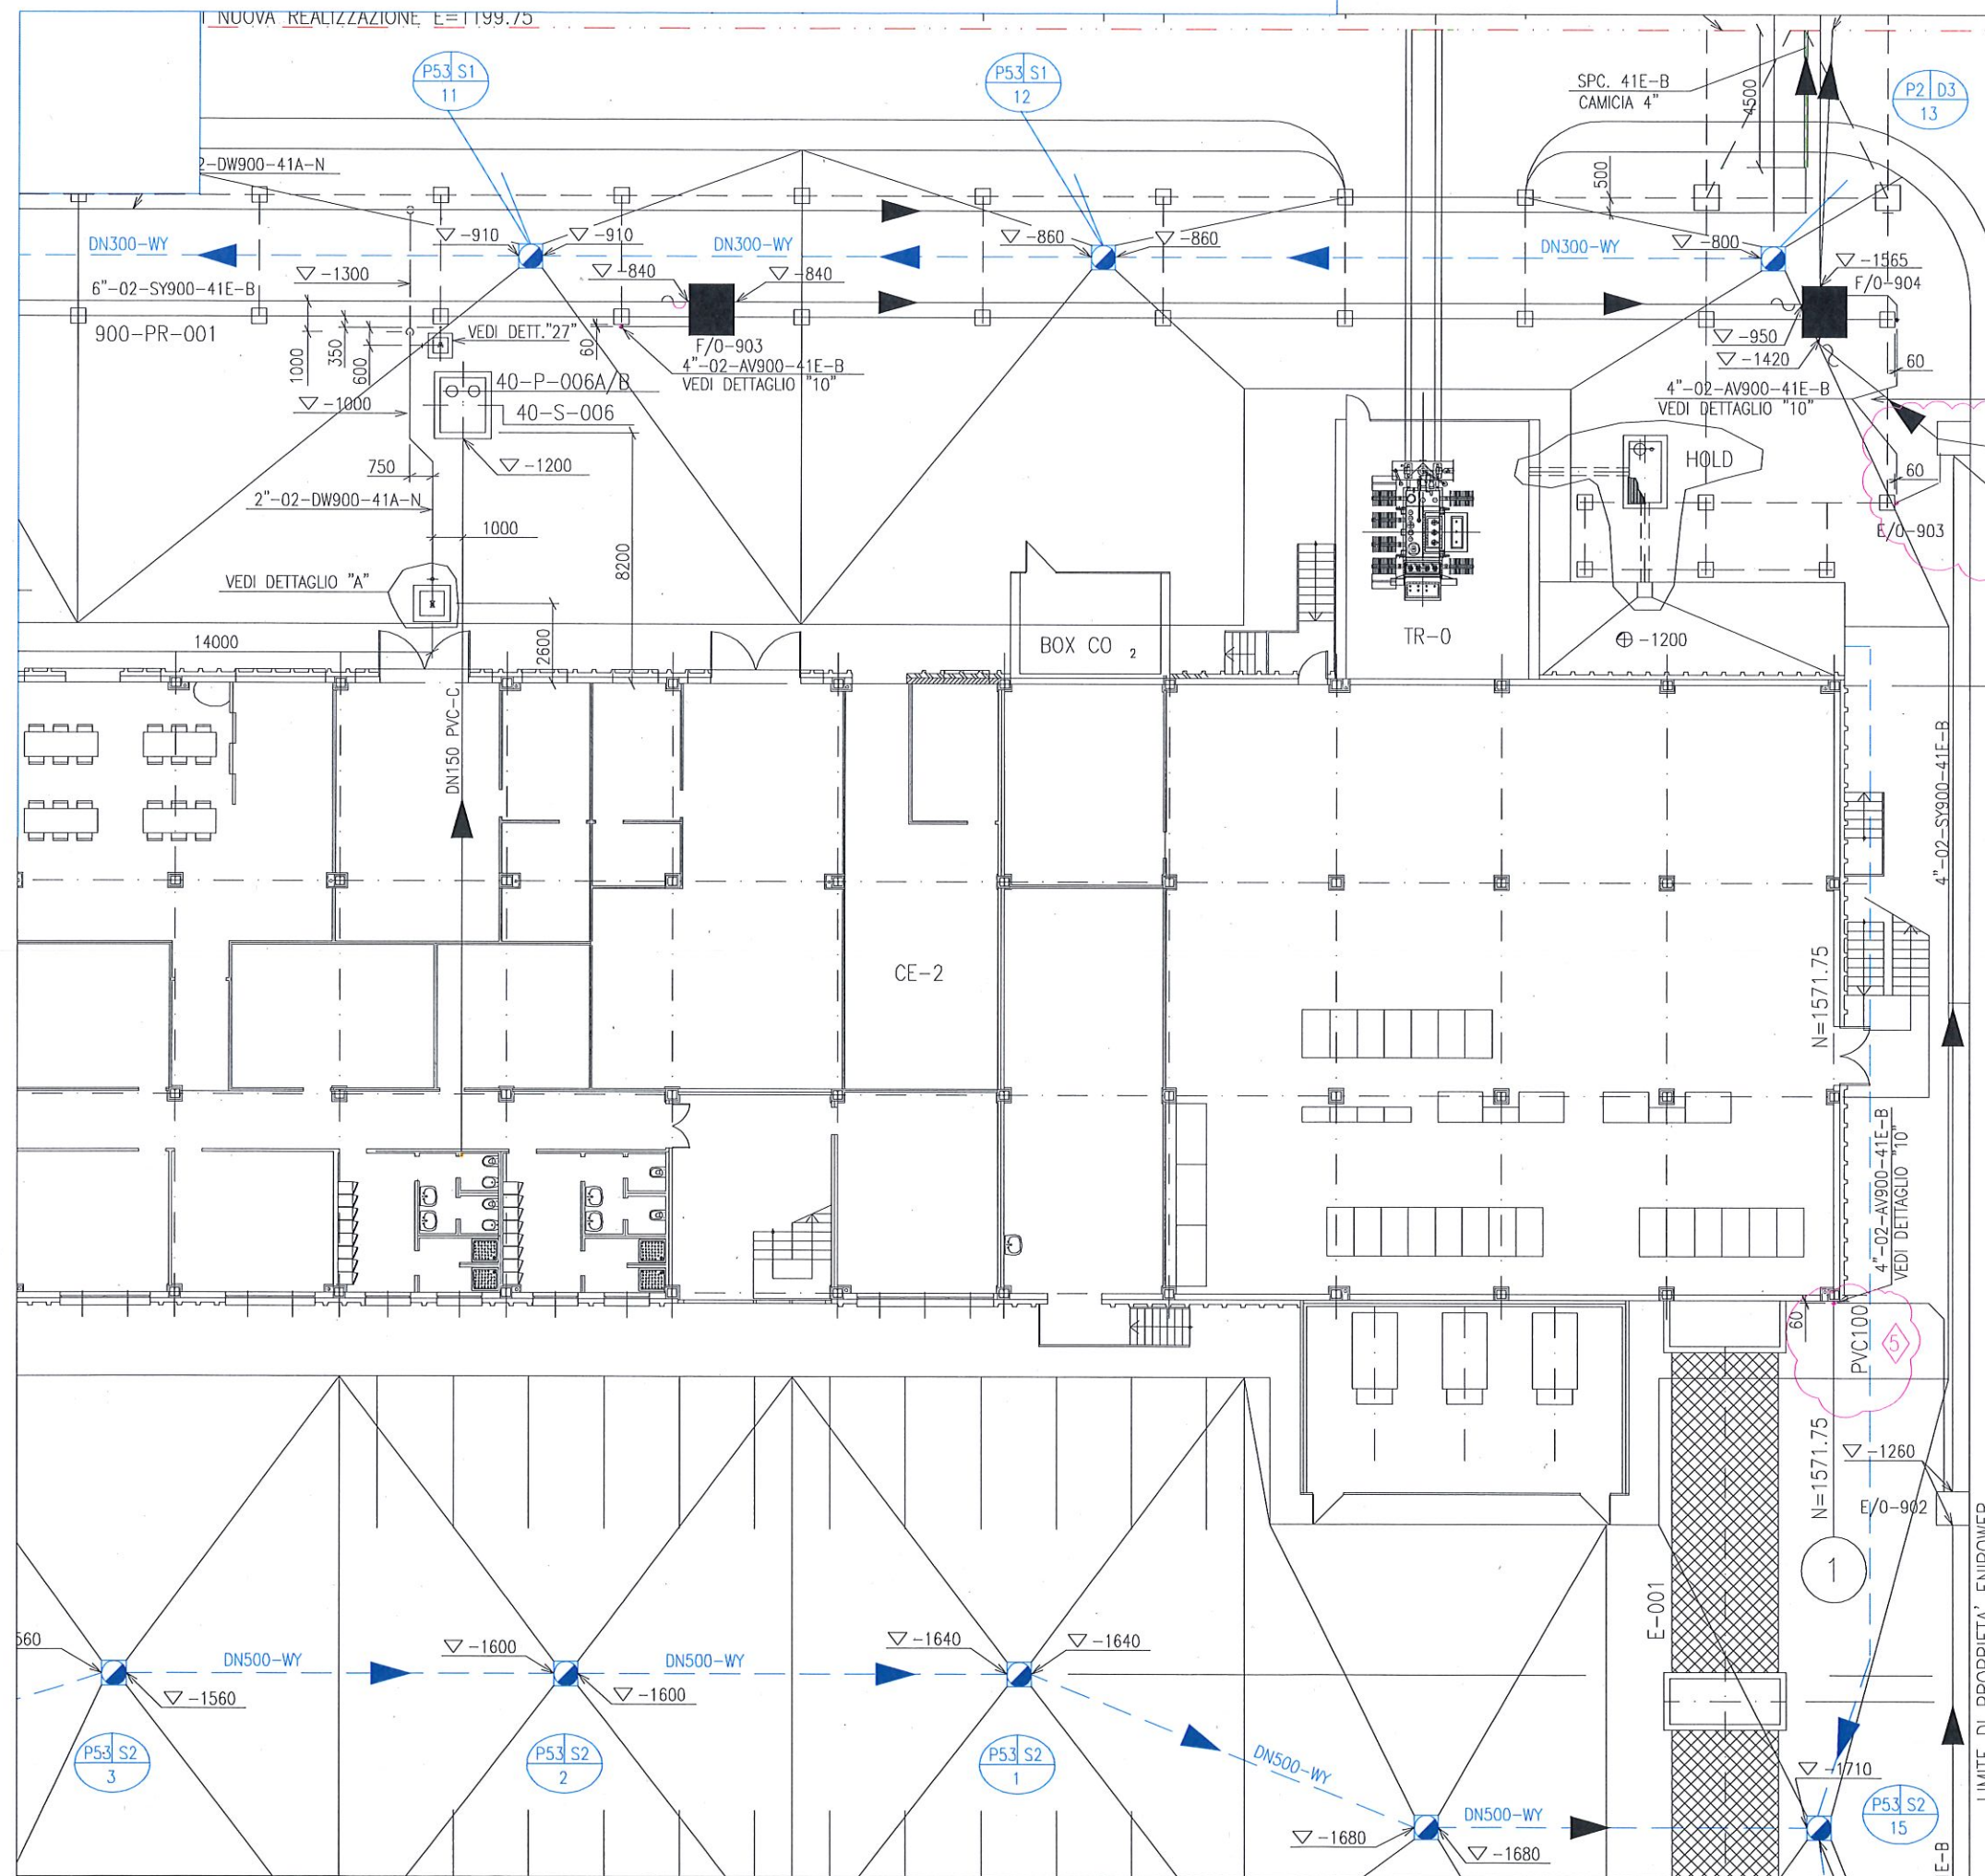

# LEGENDA

<span style="border: 1px solid black; display: inline-block; width: 10px; height: 10px;"></span>	Pozzetti ispezionati da Ekso
<span style="border-bottom: 1px solid black; display: inline-block; width: 20px;"></span>	Tubazioni ispezionate da Ekso

3		
2		
1		
ID	VISTO	DATA

CLIENTE



IMPRESA  
**Ekso**  
SISTEMI E TECNOLOGIE HD-PE  
ZONA INDUSTRIALE - CONTRADA TABUANA, SN 97100 - RAGUSA

DISEGNATO  
geom. Scornavacca

DATA  
Marzo 2017

DESCRIZIONE  
STABILIMENTO DI MANTOVA  
RETE FOGNARIA - METEORICA - CE2  
PROVE di TENUTA/COLLAUDI TUBAZIONI

Contratto N. 2500013969 OACQ N. 4400060237

APPROVATO  
TAVOLA

SCALA  
Non in scala  
solo schema

**ALL. 04**