


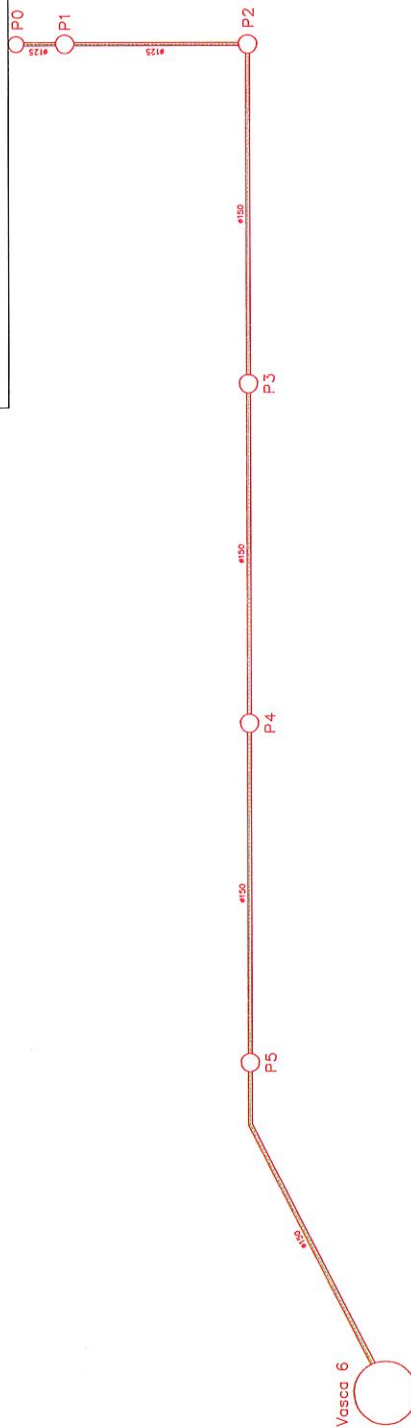

FABBRICATO SALA QUADRI



LEGENDA

<input type="checkbox"/>	Pozzetti Ispezionati da Ekso
<input type="checkbox"/>	Tubazioni Ispezionate da Ekso

3			
2			
1			
ID		VISTO	DATA

CLIENTE



IMPRESA	DESCRIZIONE
Ekso S.p.A. - Via S. Maria 10 - 20121 Milano Sede e Direzione Generale - Contratto Tecnico 20	STABILIMENTO DI MANTOVA RETE FOGNARIA ACIDA - CE2 ISPEZIONI POZZETTI e TUBAZIONI
CONTRATTO N. 2500028850	IOACO N. 4400068149
DESIGNATO	APPROVATO
geom. Scornavacca	TAVOLA
DATA	SCALA
Gennaio 2019	Non in scala
	ALL. 01
	SAL01