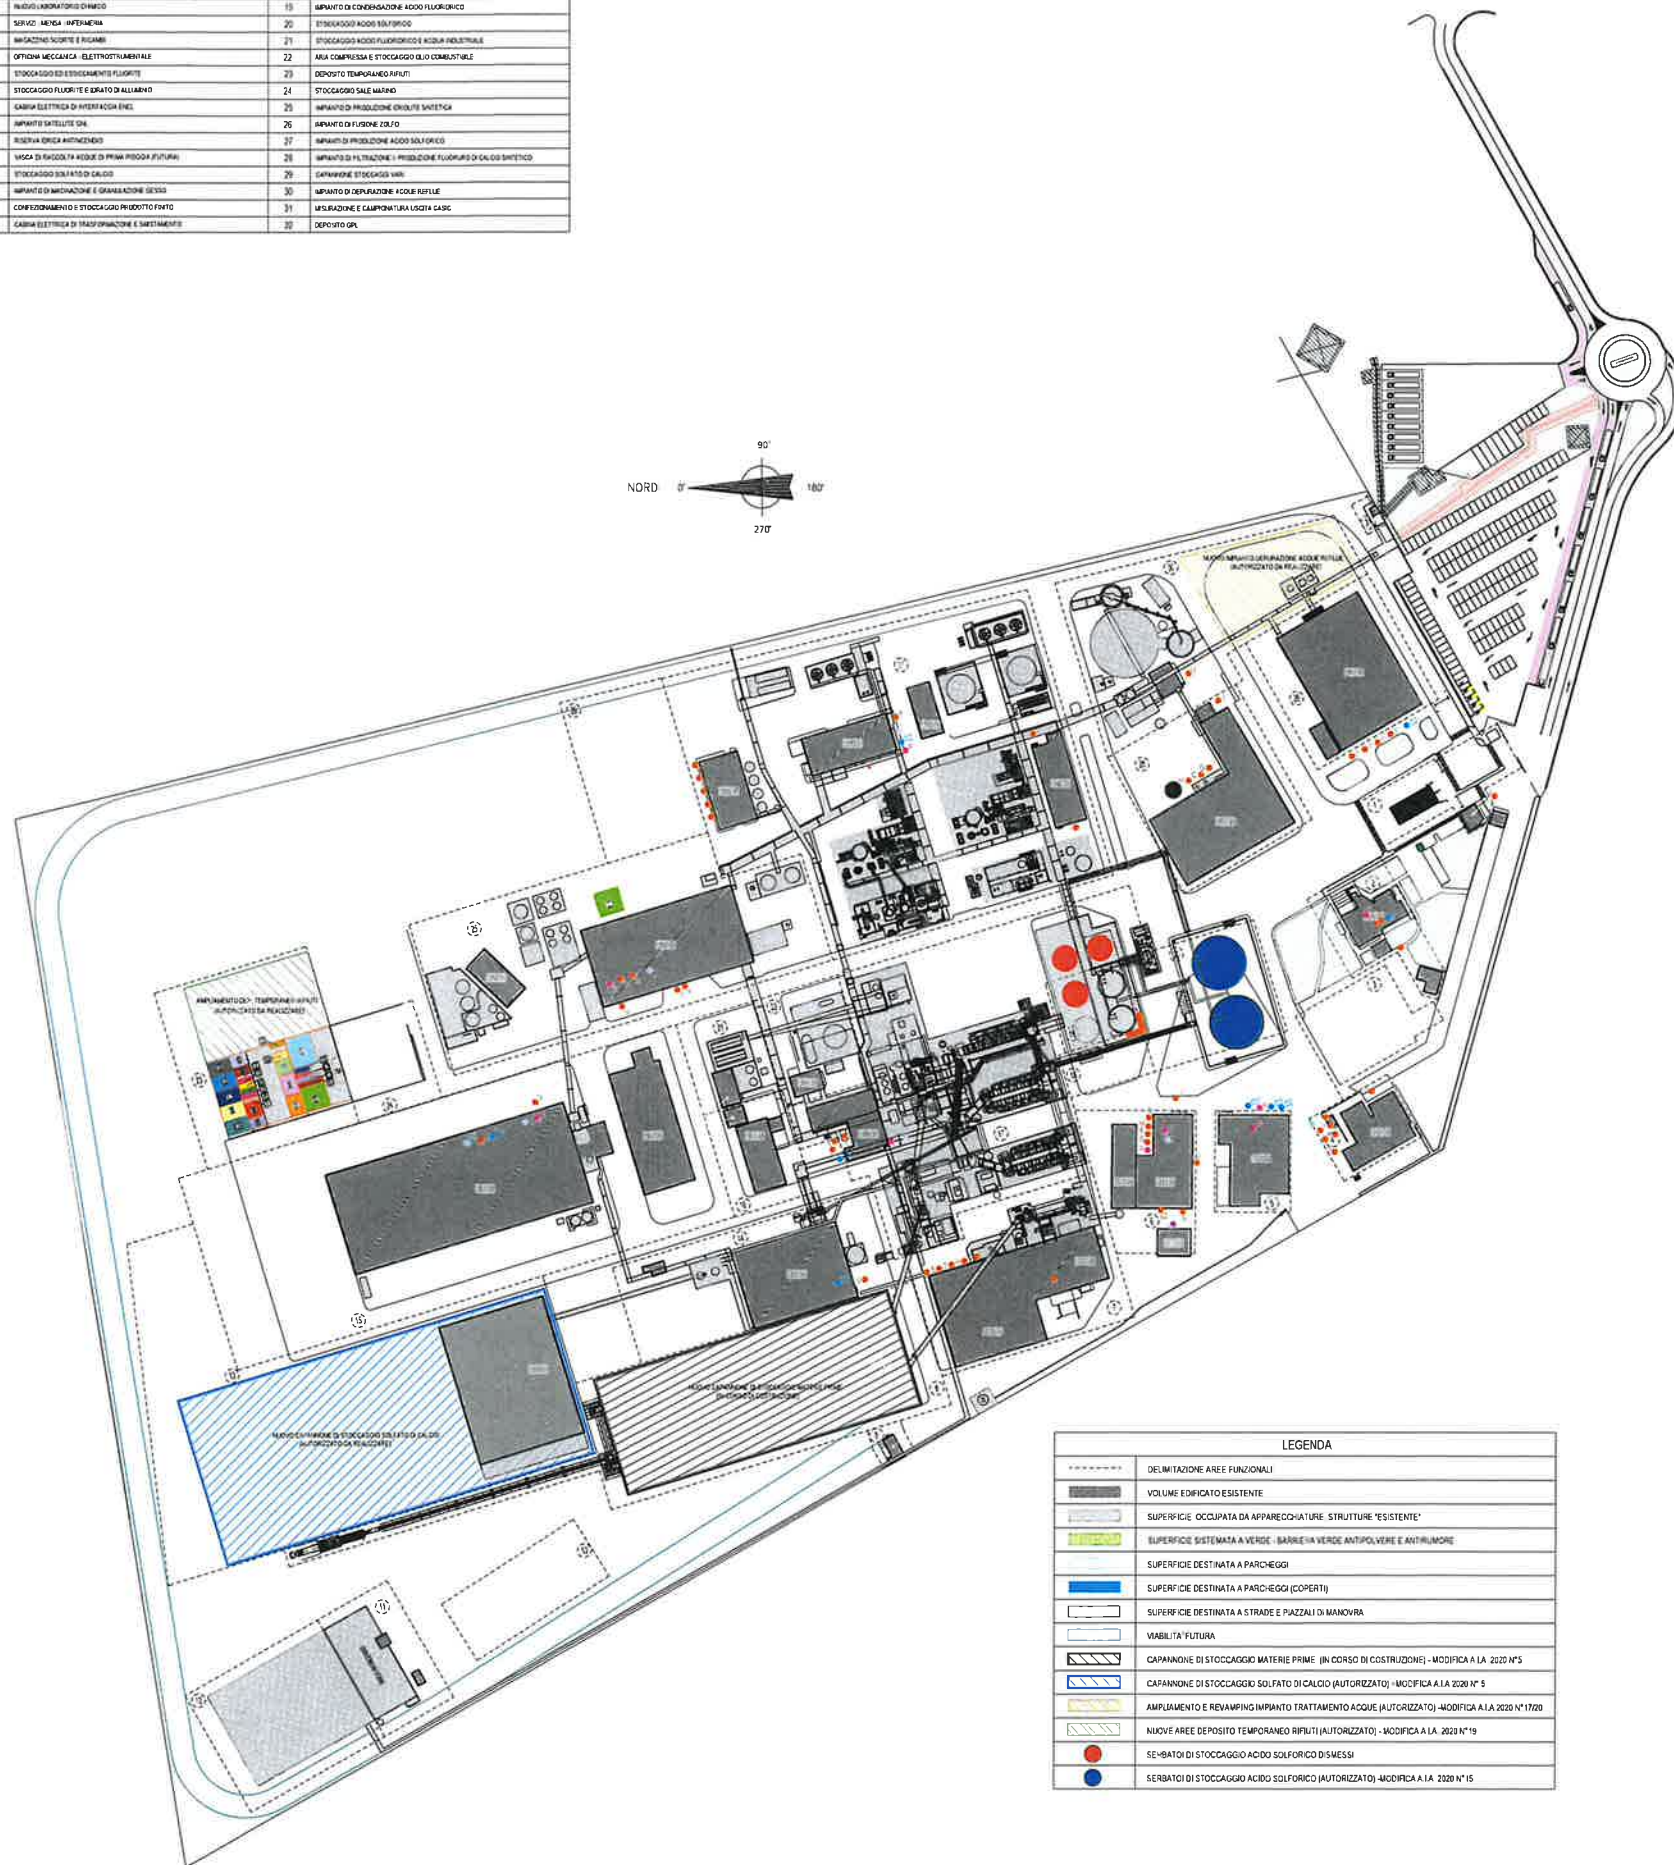
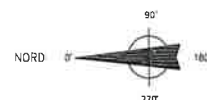


DESCRIZIONE AREE FUNZIONALI			

[illegible]


FLUORSID S.


Tilde

ALLEGATO C 11 c:

PLANIMETRIA MODIFICATA DELLO STABILIMENTO CON
INDIVIDUAZIONE DELLE AREE PER DEPOSITO TEMPORANEO DI RIFIUTI

Oggetto	DISLOCAZIONE RACCOLTA RIFIUTI
---------	-------------------------------

Scale	1:1000
-------	--------

Tavola	121
--------	-----

Nome del file
VEL.PIRATI_Rex05