


SITUAZIONE PREVISTA AL DECRETO MITE
INQUADRAMENTO CATASTALE FOGLIO 24 COMUNE DI ORISTANO

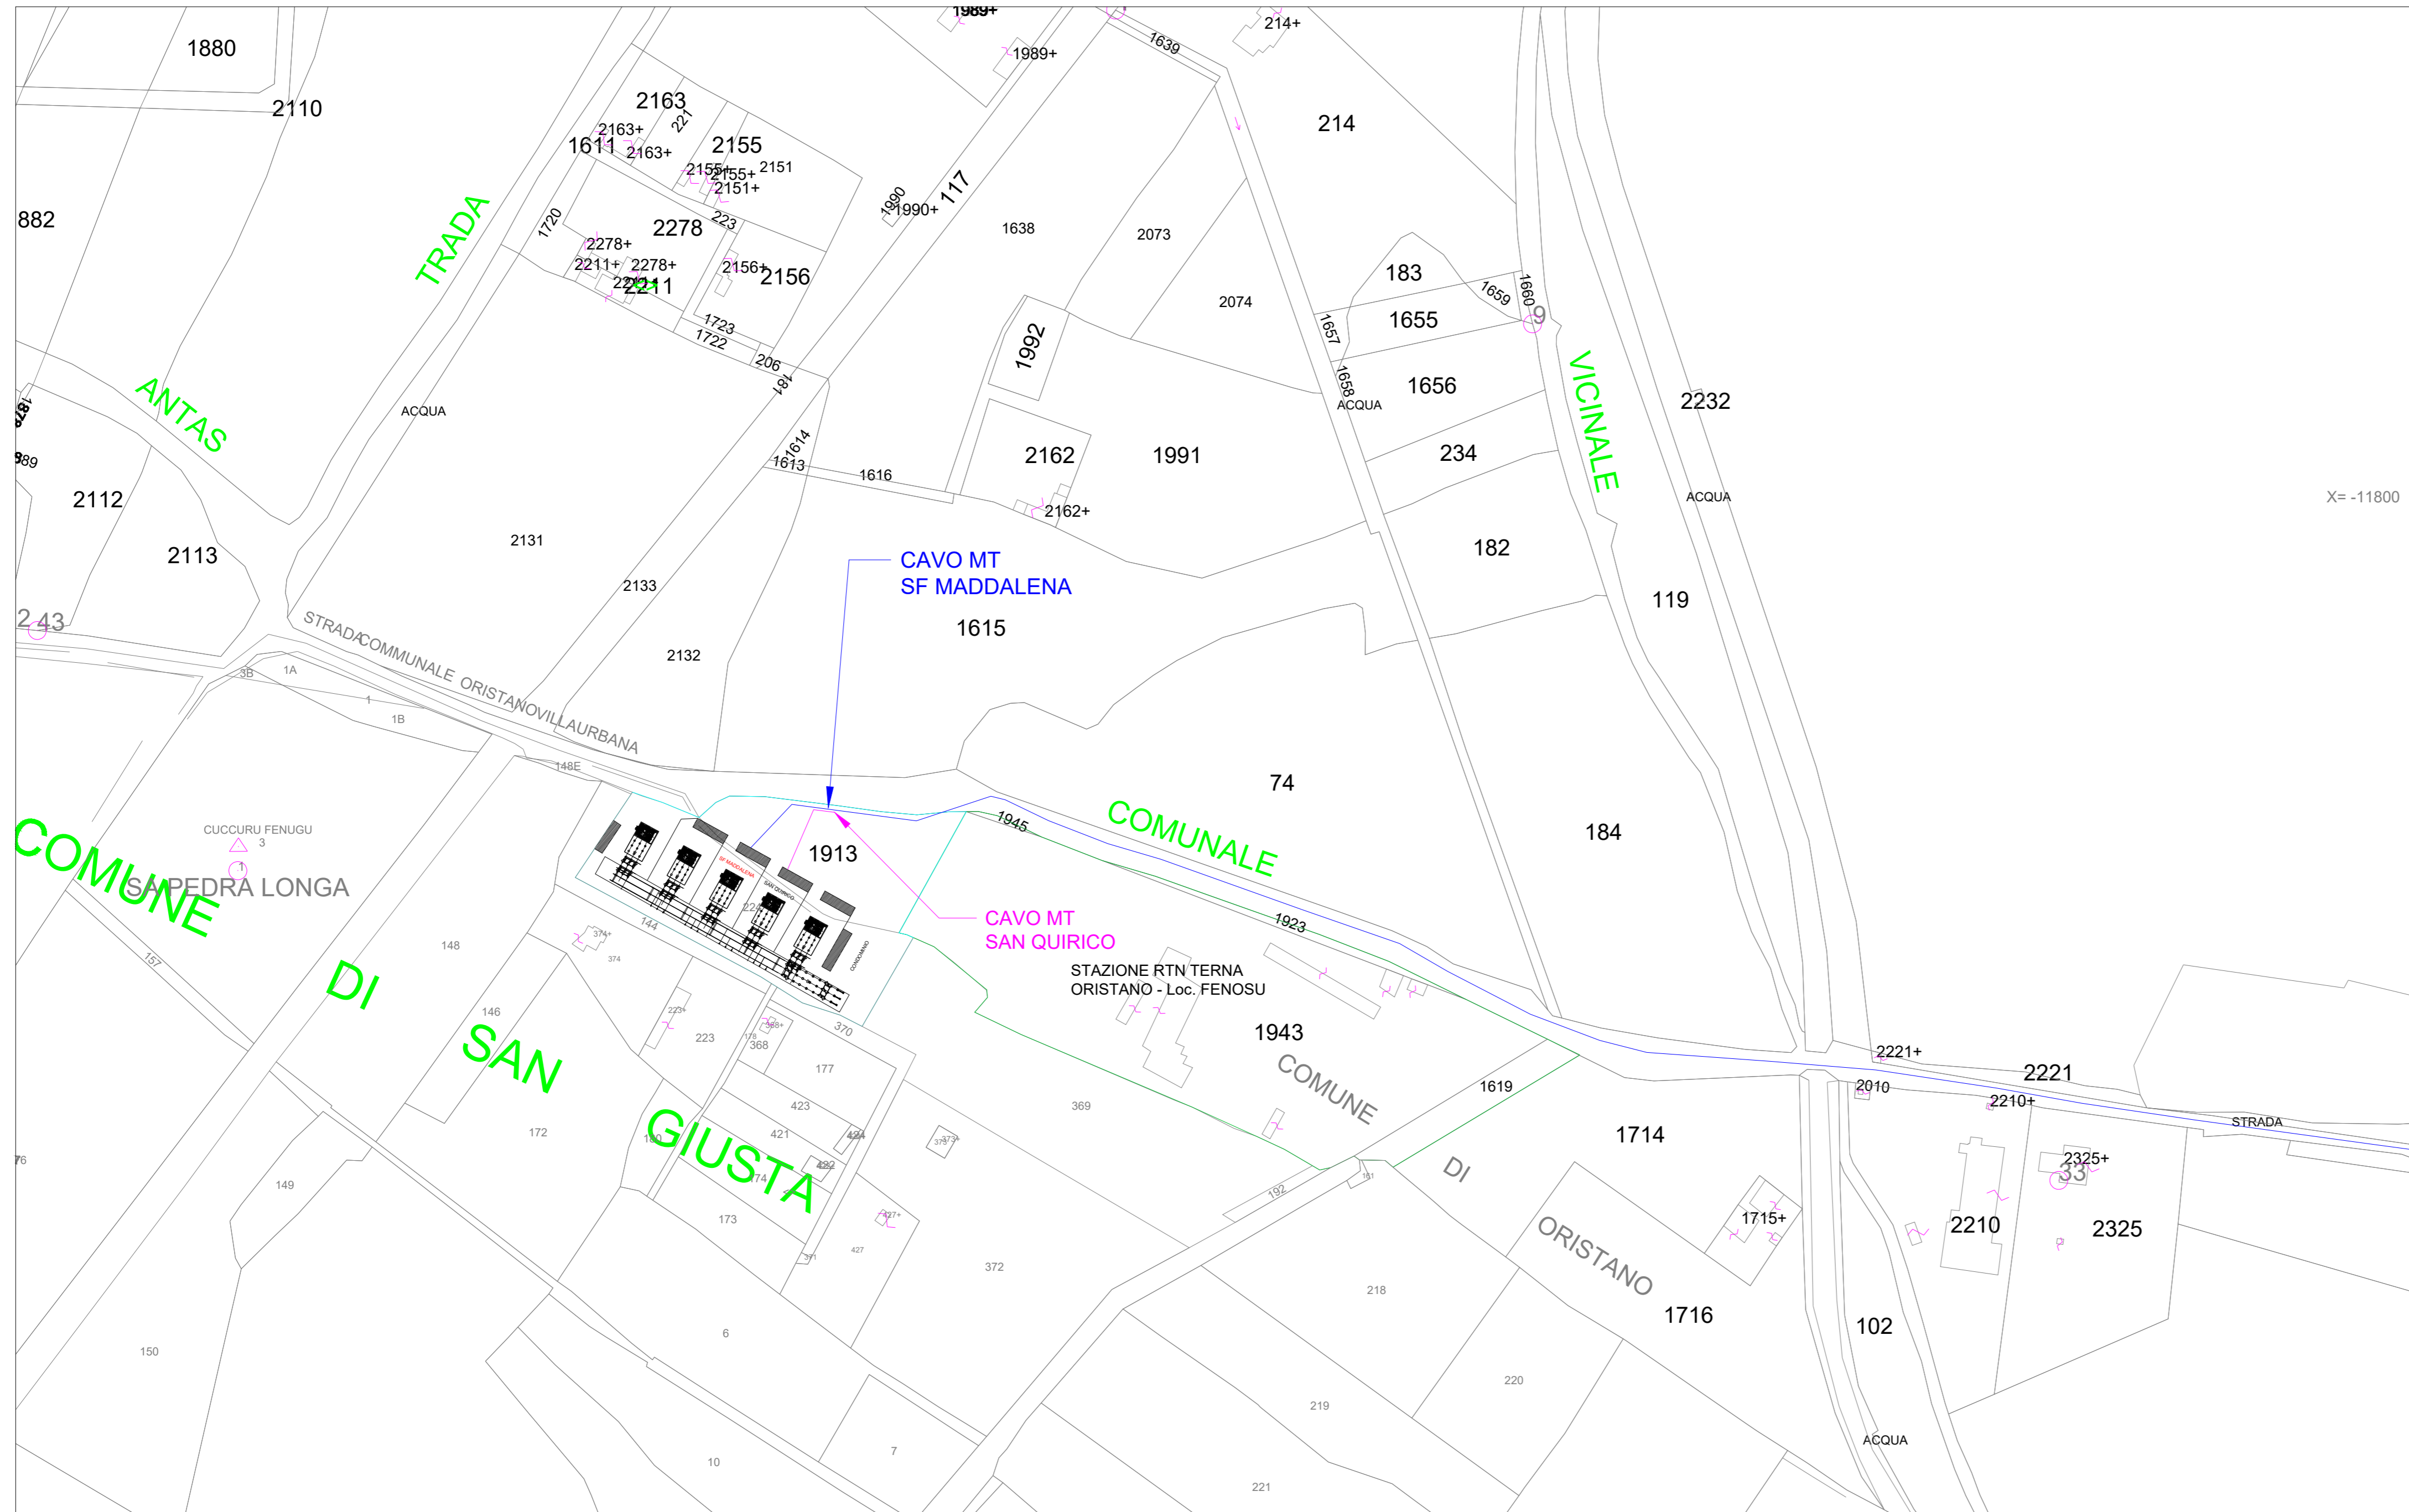

PLANIMETRIA NUOVA SEU CONDIVISA E AUTORIZZATA CON PAS codice univo Nazionale 01263260950-31072022-2143-514496- prot. 1164 del 19/09/2022
INQUADRAMENTO CATASTALE FOGLIO 24 MAPP.1913 COMUNE DI ORISTANO FOGLIO 3 MAPP. 224 COMUNE DI SANTA GIUSTA

LEGENDA

	IMPIANTO
	CAVIDOTTO
	SS ENEL ESISTENTE
	COND. NUOVA SEU

 REGIONE SARDEGNA COMUNE DI PALMAS ARBOREA Provincia di Oristano					
PROGETTO DEFINITIVO PROGETTO PER LA REALIZZAZIONE DI UN IMPIANTO AGRO FOTVOLTAICO DENOMINATO "GREEN AND BLUE SERRE ARENA" DELLA POTENZA DI 120 MWp IN LOCALITÀ "SERRE ARENA" NEL COMUNE DI PALMAS ARBOREA					
Identificativo Documento TAV_SEU01					
ID Progetto	GRS4				
Tipologia	D				
Formato	A0				
Disciplina	AMB				
CONDIVISIONE PLANIMETRIA NUOVA SEU					
SCALA: Varie	FILE: TAV_SEU01.pdf				
IL PROGETTISTA Arch. Andrea Casula	GRUPPO DI PROGETTAZIONE Arch. Andrea Casula Geom. Fernando Porcu Dott. in Arch. J. Alessia Manunza Geom. Vanessa Porcu Dott. Agronomo Giuseppe Vacca Architetto Alberto Massa Geom. Maria Cambria Ing. Antonio Diadori Blue Island Energy S.p.A.				
COMMITTENTE INNOVO DEVELOPMENT 3 SRL INNOVO DEVELOPMENT 3 SRL Piazza della Repubblica, N.32- 20124 Milano P.iva 1232220968 pec: innovo3@pec.it					
Rev.	Data Revisione	Descrizione Revisione	Redatto	Controlato	Approvato
Rev.0	Giugno 2023	Prima Emissione	Blue Island Energy	Blue Island Energy	Innovo Development 3 srl
PROCEDURA: Valutazione di Impatto Ambientale ai sensi dell'art.23 del D.Lgs.152/2006					
BLUE ISLAND ENERGY SAS Via S.Mele, N.12 - 09170 Oristano telefono: +39 0783 211652-3522619836 email: blueislandas@gmail.com		NOTE: LEGGE 1 gennaio documento non può modificarsi senza il consenso del Comune di Palmas Arborea Firmato da: JAR 0 Blue Island Energy S.p.A.			