


PLANIMETRIA STAZIONE TERNA "Arlena" 1:500

STATO DI FATTO



STATO DI PROGETTO

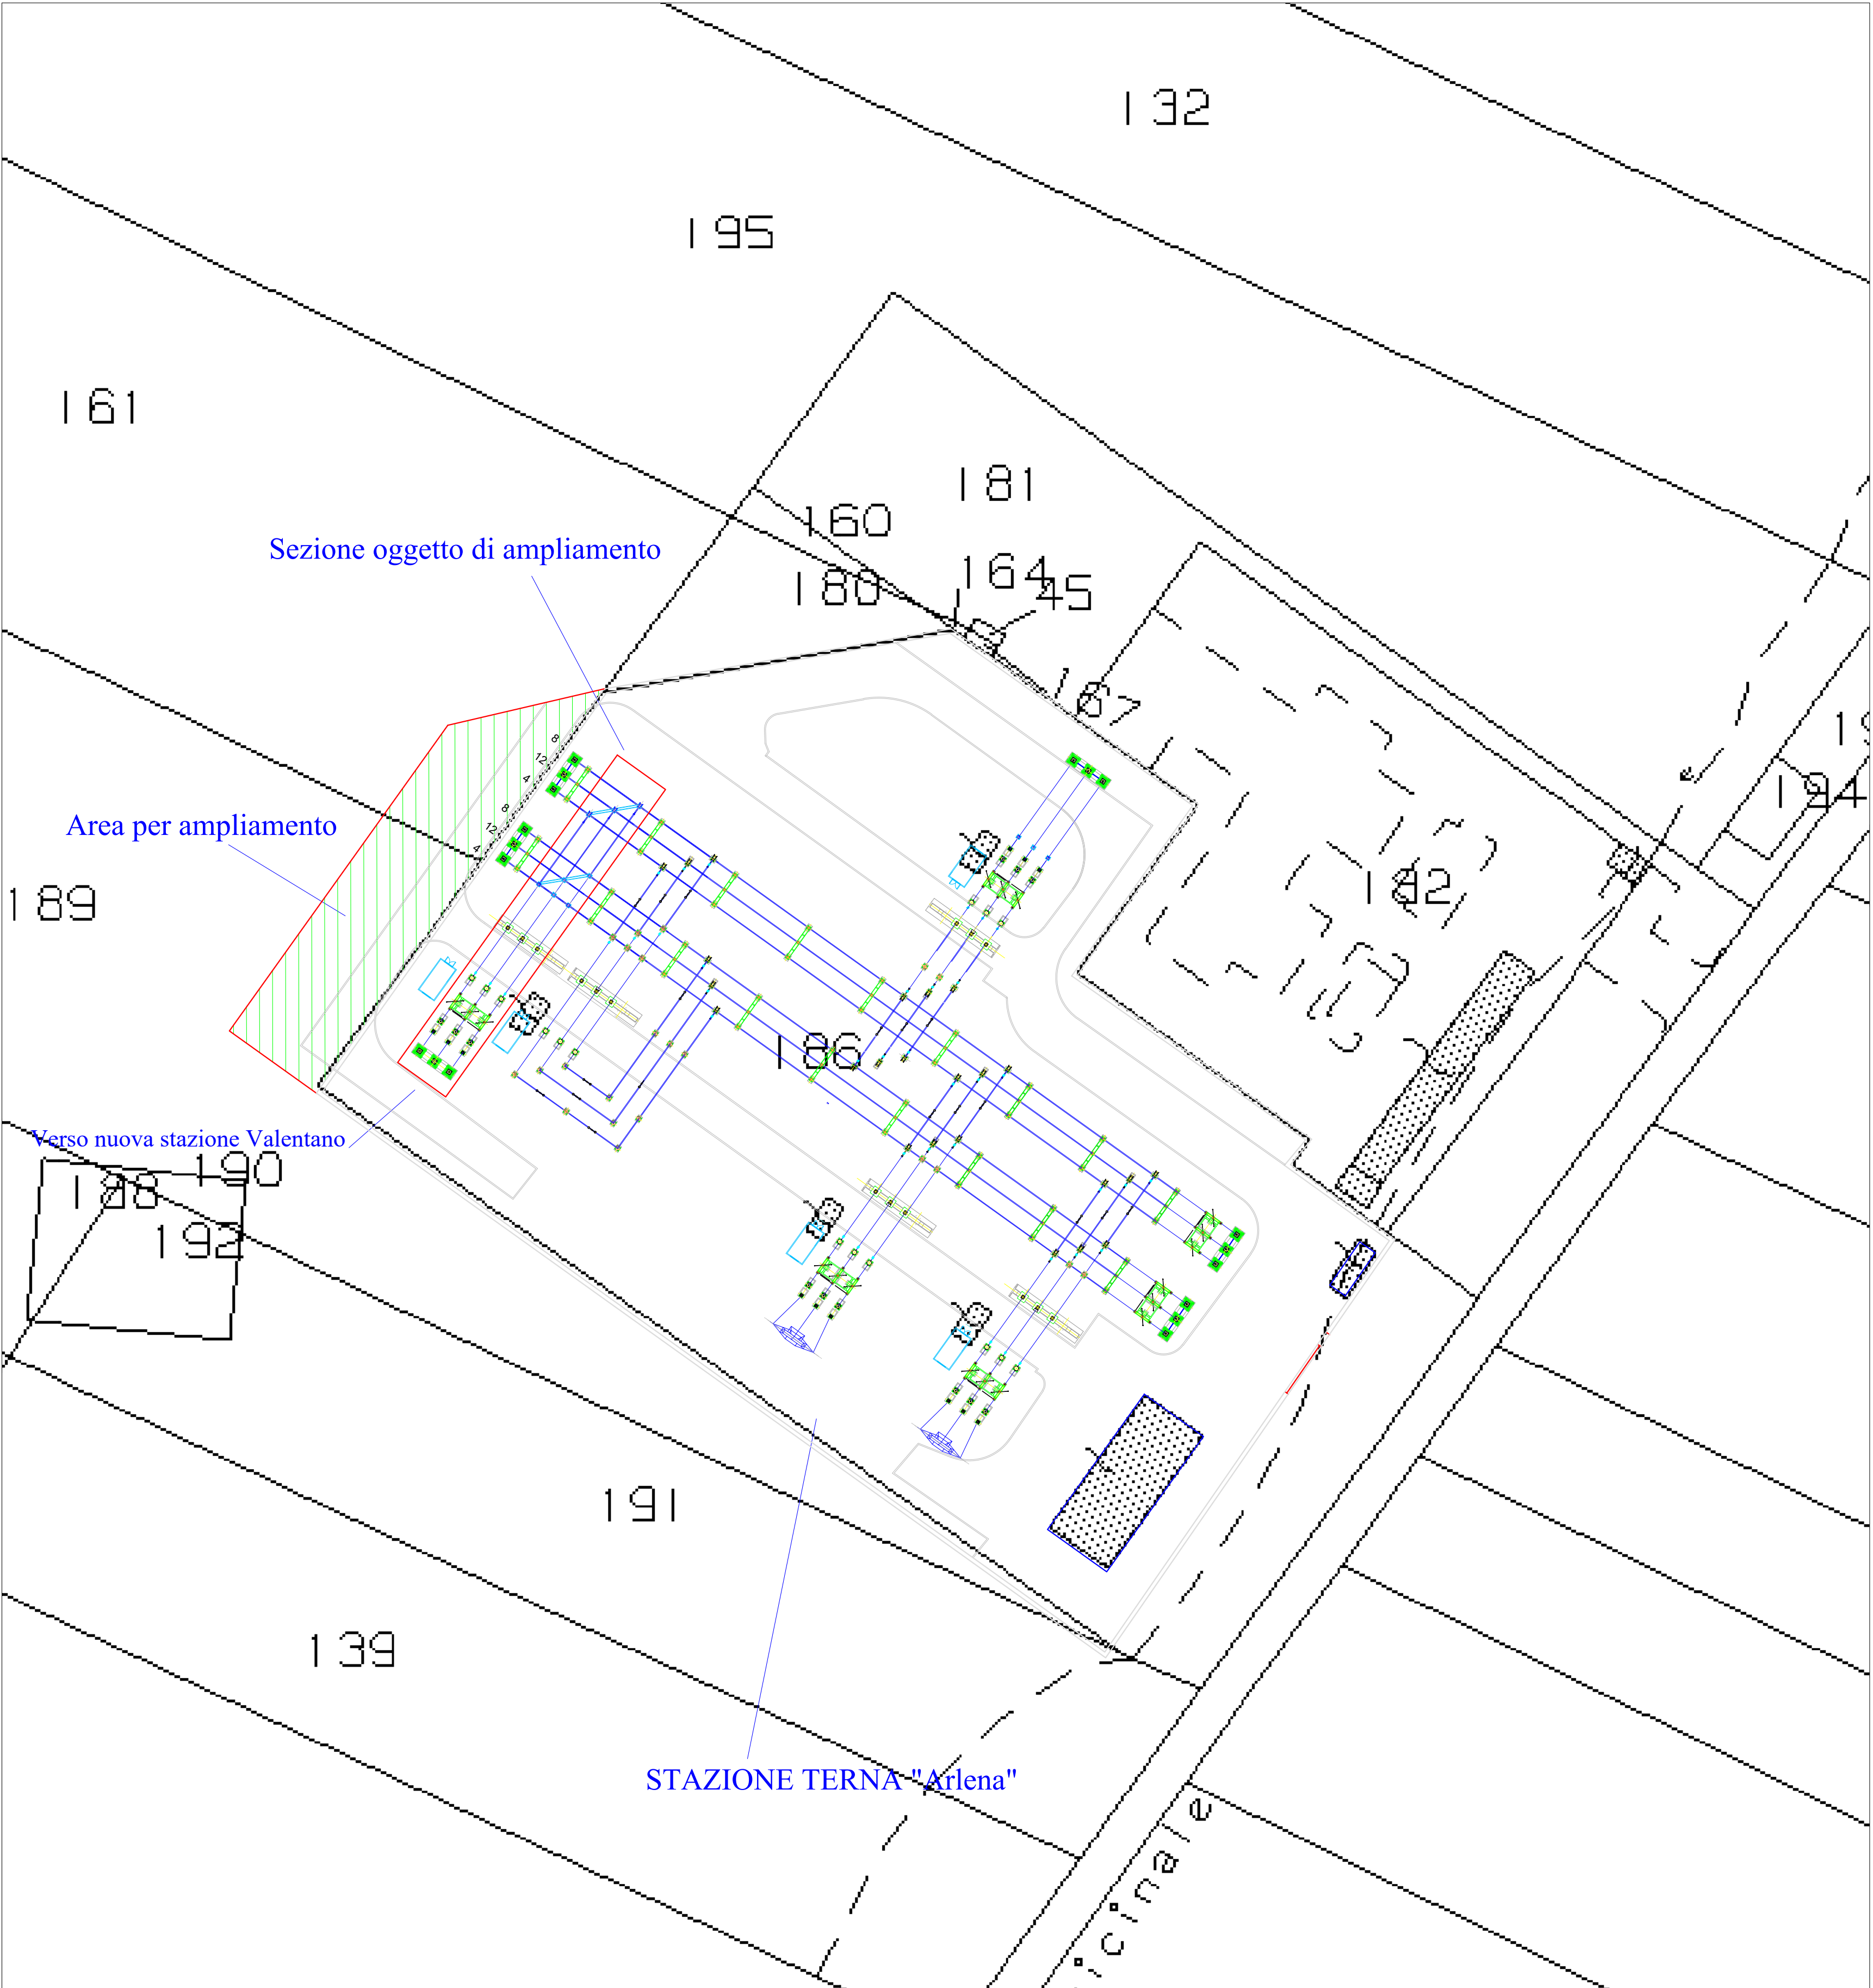

COMUNE DI VALENTANO/CELLERE
Provincia di Viterbo

ISTANZA di Connessione alla Rete di Trasmissione Nazionale
Trasmissione del progetto degli impianti per la connessione ai fini del
rilascio, da parte di Terna, del parere di rispondenza ai requisiti tecnici
indicati nel Codice di Rete.


BYOPRO DEV3 S.r.l.
Via Sardegna, 40
00187 Roma (RM)



REALIZZAZIONE di Impianto Fotovoltaico a Terra, Connesso alla RTN
di Potenza pari a 23.831,04 kWp

Progettazione

Società di Ingegneria
FARENTI S.r.l.
Via Don Giuseppe Corda, 10c
03030 Santopadre (FR)
Tel: 07761805460 Fax 07761800135
P.Iva 02404720600

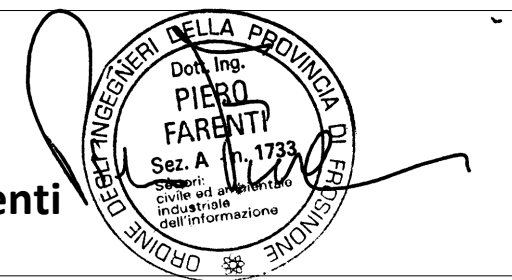

Codice documento Titolo documento

TER.TAV24 STAZIONE AT ARLENA PLANIMETRIA STAZIONE

Revisione Elaborato

N. REV.	DATA REV.	DESCRIZIONE REVISIONE	REDAZIONE	APPROVAZIONE
4	Dicembre 2022	Prima Emissione	Ing. Andrea Farenti	Ing. Piero Farenti