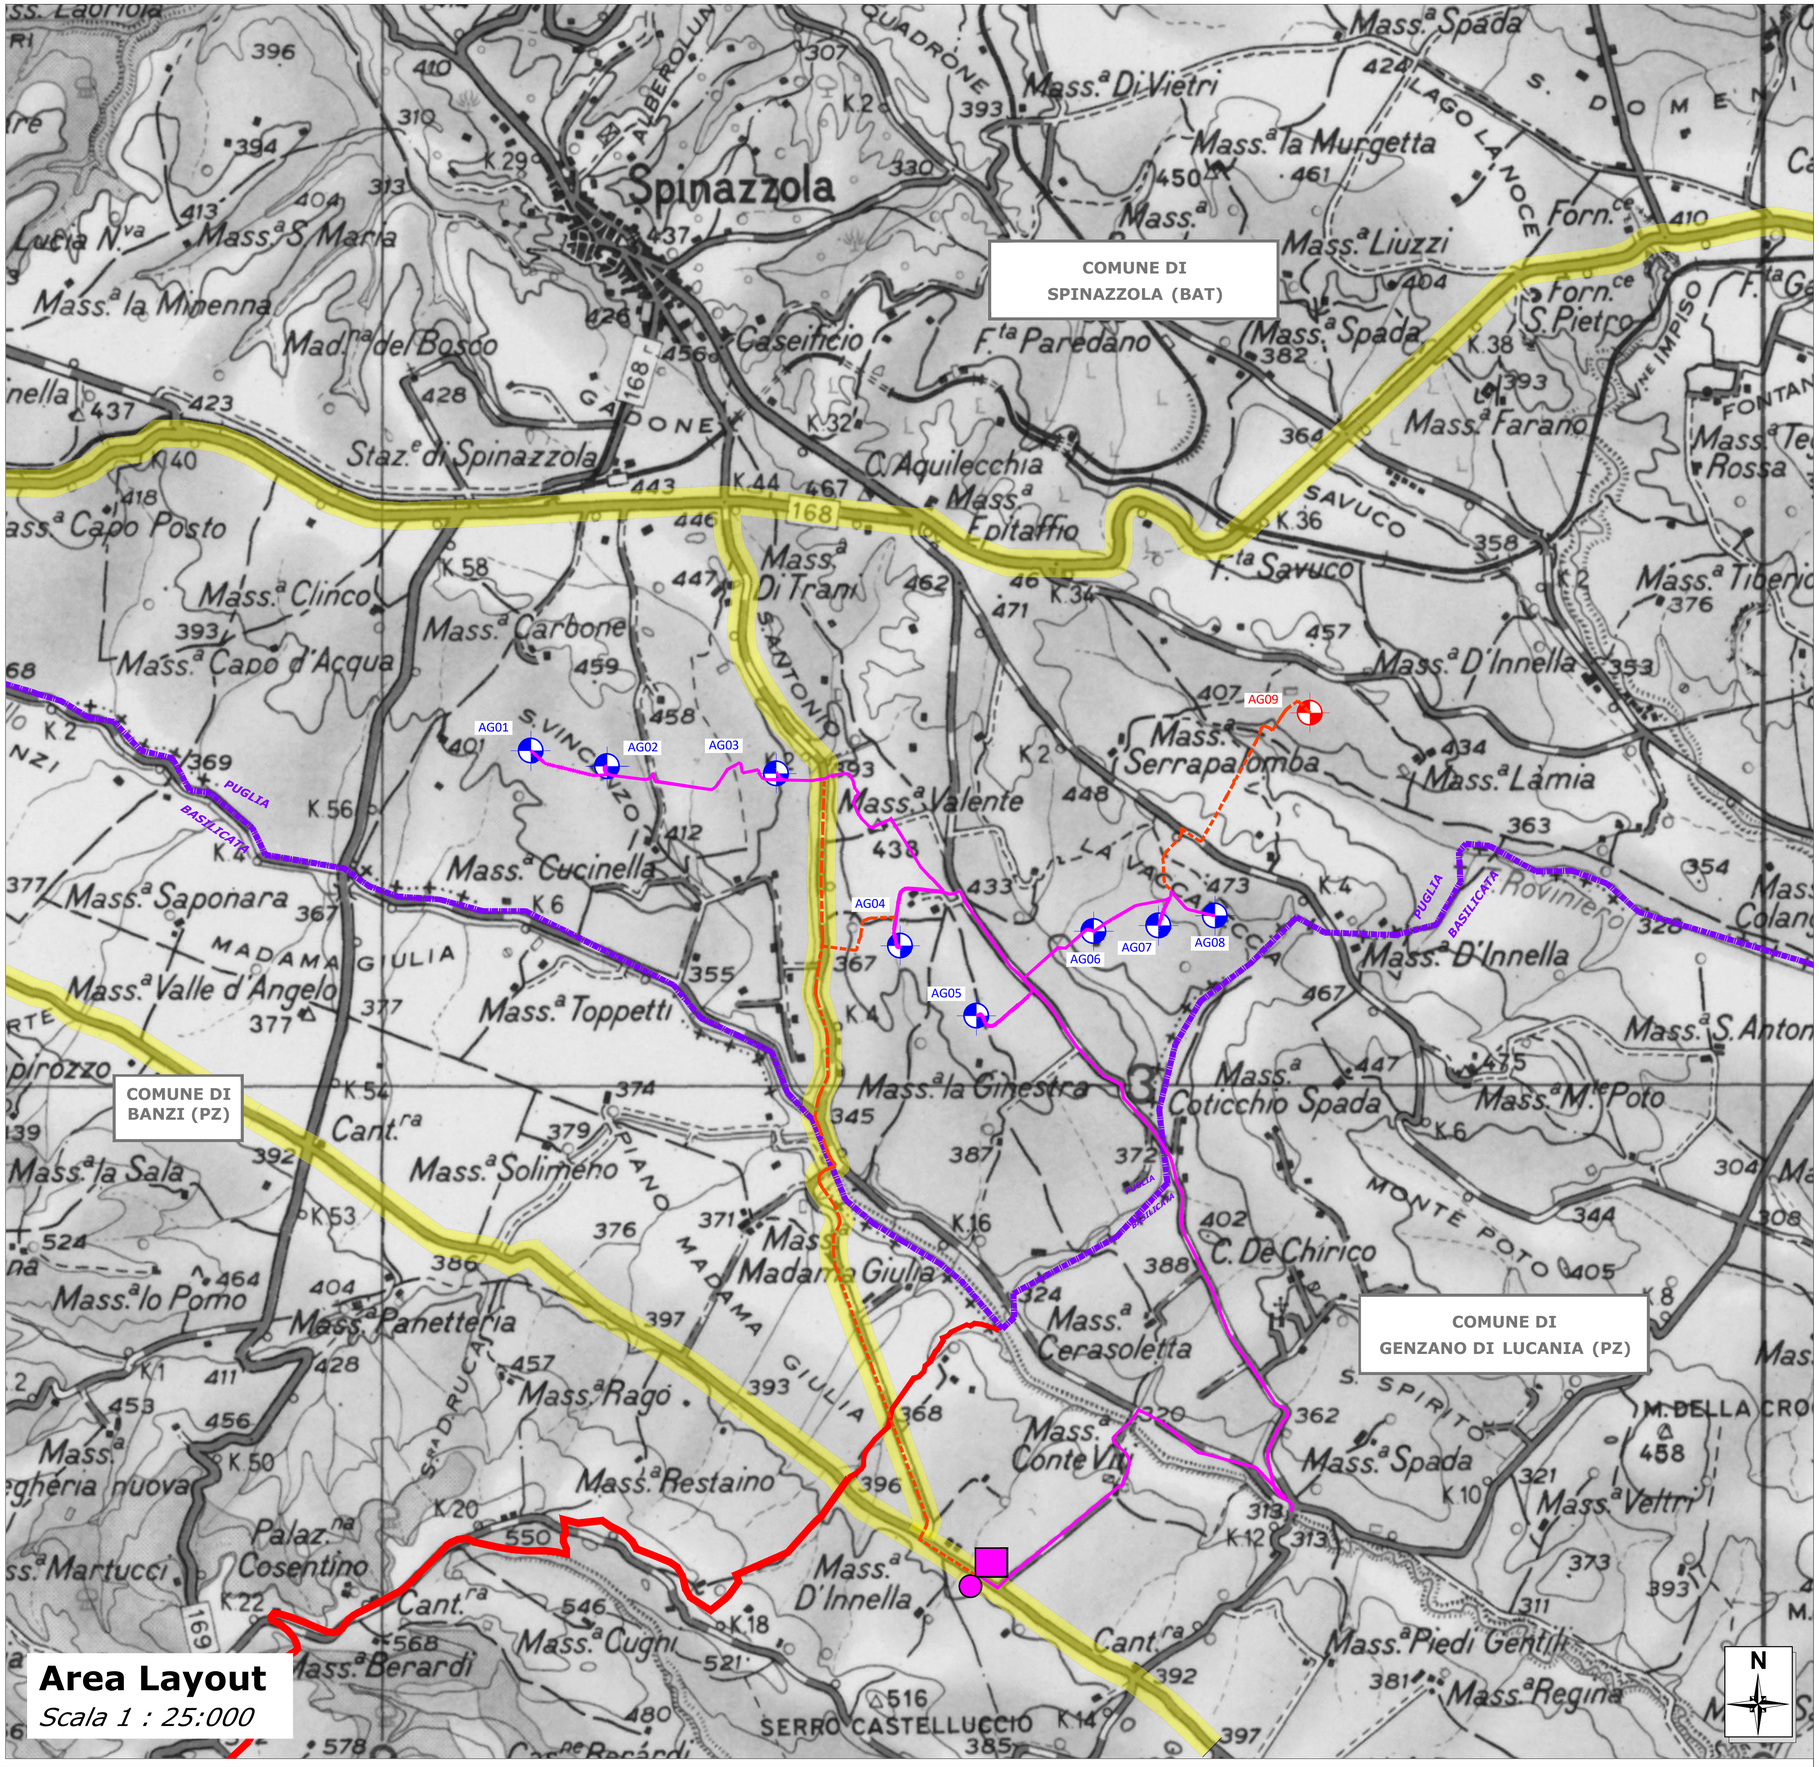

Area Layout
Scala 1 : 25:000

COORDINATE AEROGENERATORI

Sistema di Riferimento UTM-WGS 84			*Sistema di Rifer. GEOGRAF. SU BASE SESSAGESIMALE*		
	EST	NORD		EST	NORD
AG01	590964	4532166	AG01	16° 04' 50,08"	40° 56' 05,63"
AG02	591520	4532054	AG02	16° 05' 13,79"	40° 56' 01,77"
AG03	592745	4532001	AG03	16° 06' 05,99"	40° 56' 01,96"
AG04	593644	4530754	AG04	16° 06' 43,89"	40° 56' 18,76"
AG05	594198	4530245	AG05	16° 07' 07,29"	40° 55' 02,02"
AG06	595049	4530857	AG06	16° 07' 44,00"	40° 55' 21,51"
AG07	595519	4530898	AG07	16° 08' 04,12"	40° 55' 22,64"
AG08	595929	4530973	AG08	16° 08' 21,69"	40° 55' 24,90"

LEGENDA

- Aerogeneratore a progetto nella presente soluzione progettuale
- Aerogeneratore eliminato nella presente soluzione progettuale
- Cavidotto interrato MT a progetto nella presente soluzione progettuale
- Cavidotto interrato MT eliminato nella presente soluzione progettuale
- Viabilità individuata come Tratturo o Tratturello
- Punto di allaccio con RTN-Terna
- Cabina di Consegna Utente / Stallo Condiviso
- Confine comunale
- Confine Regionale

ELABORATI COLLEGATI:

1.1A Relazione Tecnica Descrittiva Generale
1.33A Relazione Integrativa
2.1A Inquadramento Area Impianto e Vie d'Accesso
2.3B Planimetria Area Impianto su CTR
2.4B Planimetria Area Impianto su Catastale
2.17A Sezioni Tipo Strada
2.25A Confronto Tracciato Cavidotto MT interrato su Cartografia CTR
2.26A Confronto Tracciato Cavidotto MT interrato su Cartografia Catastale

RCWIND

Sede legale: Via Nino Bixio n. 30 – 20129 Milano, Italia
Iscritta al Registro Imprese di Milano REA n. 2009261
Cod. fisc. e P.IVA 09313850969

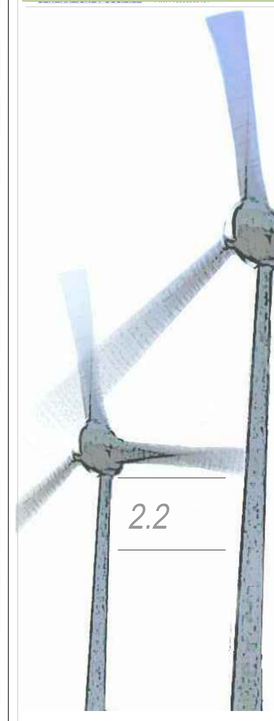

Regione Puglia
Comune di Spinazzola (BAT)
Proponente RC WIND

Parco eolico "Spinazzola"

Progetto definitivo

2.2

Layout su Cartografia IGM

Progettisti:
Ing. Paolo Papucci

Ing. PAOLO PAPUCCI
ORDINE INGEGNERI della Provincia di PISA
N° 2384 Sezione A
INGEGNERE CIVILE E AMBIENTALE
INDUSTRIALE, DELL'INFORMAZIONE

Data	Rev.	Descrizione	Elaborato	Controllato	Approvato
01.07.2020	Rev. D	Aggiornamento Elaborato	P. Montechiaro	P. Papucci	P. Fazzino
15.01.2019	Rev. C	Aggiornamento Elaborato	P. Montechiaro	P. Papucci	P. Fazzino
02.07.2018	Rev. B	Aggiornamento Elaborato Vidima Terna	P. Montechiaro	P. Papucci	P. Fazzino

Comm. 90 **Elaborato:** SPN-2.2D_Layout su Cartografia IGM.dwg **Scala:** 1 : 25.000

E' vietata la riproduzione del presente documento, anche parziale, con qualsiasi mezzo, senza l'autorizzazione di RC WIND S.r.l.