Planimetria Quadro 2 - Cavidotto su Cartografia Catastale

Scala 1 : 4.000

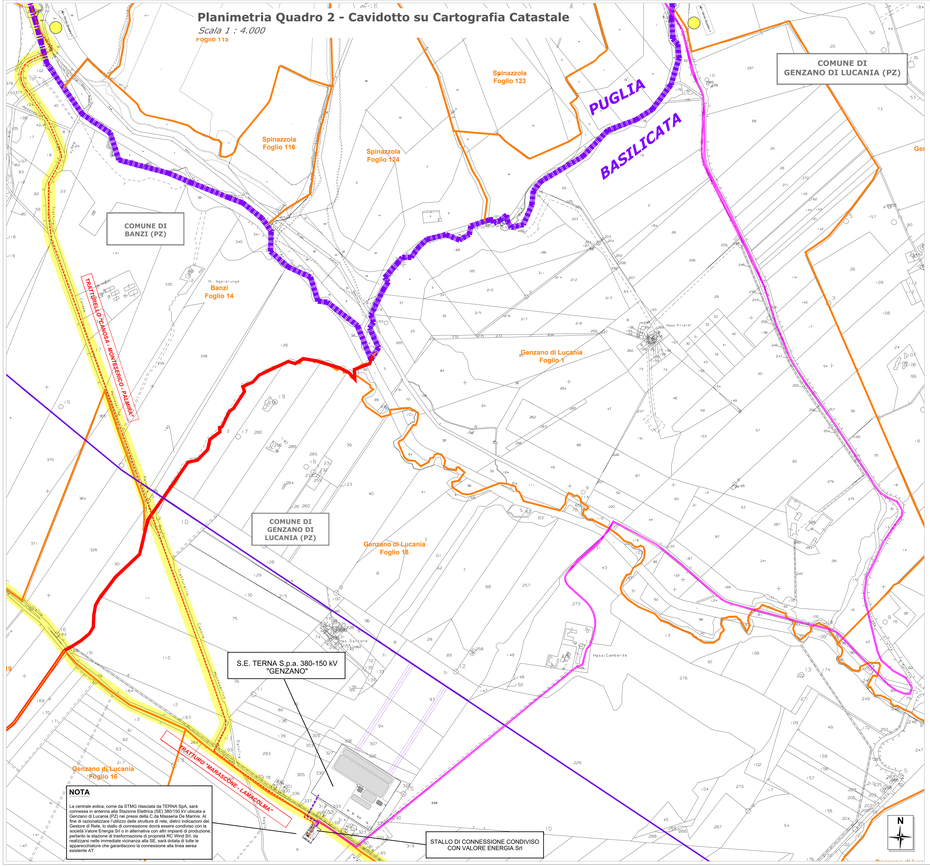

NOTA

La centrale eolica, come tre STMG rilasciate da TERNA SpA, sarà collegata in antenna alla Stazione Elettrica (SE) 380/150 kV ubicata a Genzano di Lucania (PZ) nei pressi della C.da Masseria De Marinis. Al fine di razionalizzare l'utilizzo delle strutture di rete, dietro indicazione del Gestore della RTN, si è ipotizzato la condivisione dei sistemi di utenza con la società Valsee Energia Srl o in alternativa con altri impianti di produzione perfetto la stazione di trasformazione di proprietà RC Wind Srl, da realizzare nel comune di Spinazzola (BAT) ed ubicata in C.da Pietra dell'aquila/Rotolo che permetterà la connessione alla linea aerea esistente AT.

Planimetria Quadro 1 - Cavidotto su Cartografia Catastale

Scala 1 : 4.000

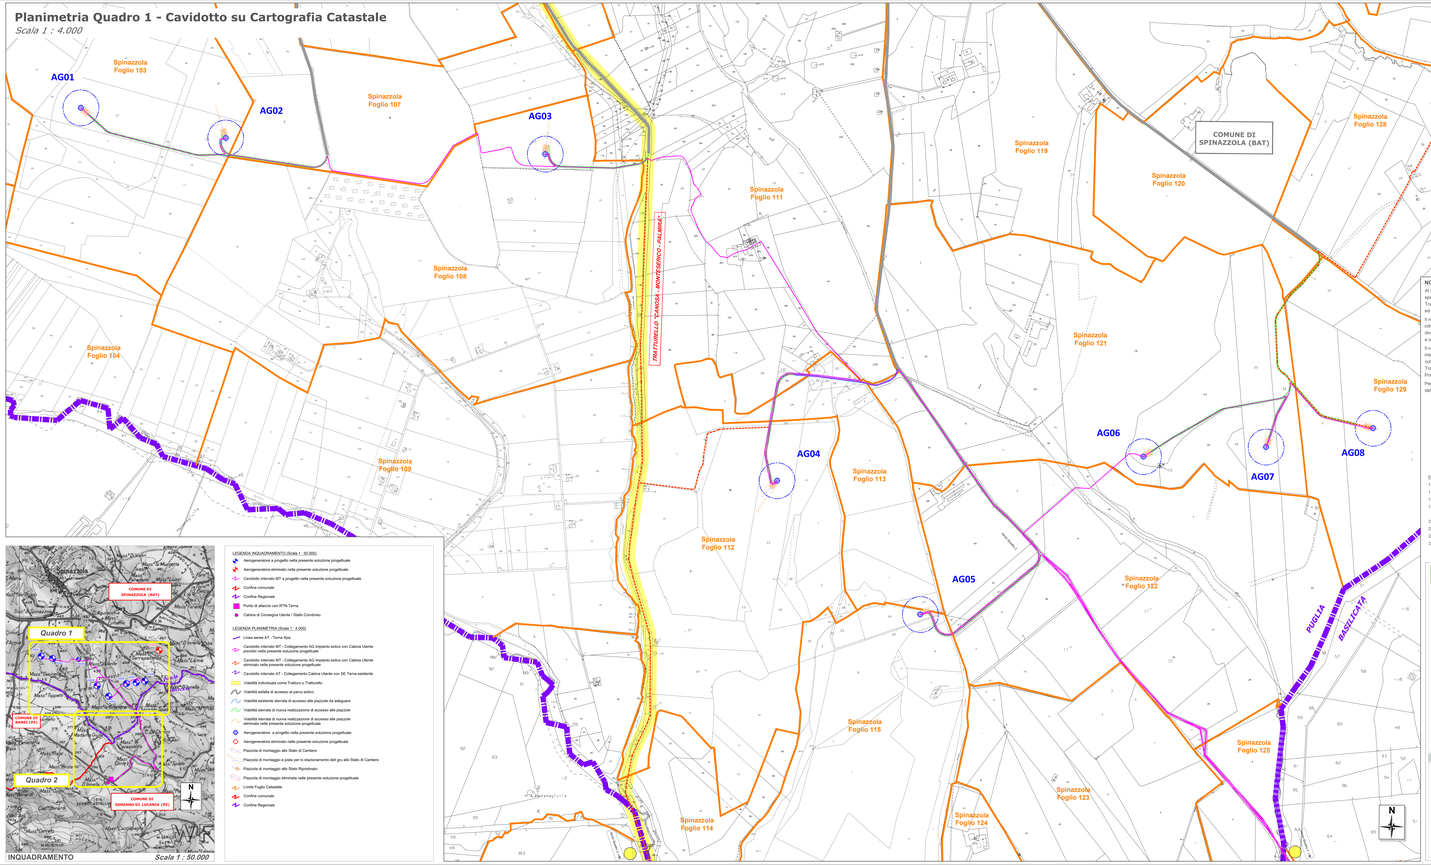

INQUADRAMENTO *Scala 1 : 50.000*

LEGENDA INQUADRAMENTO (Scala 1 : 50.000)

- Aerogeneratore a progetto nella presente soluzione progettuale
- Aerogeneratore eliminato nella presente soluzione progettuale
- Cavidotto interrato MT a progetto nella presente soluzione progettuale
- Confine comunale
- Confine Regionale
- Punto di allaccio con RTN-Terna
- Cabina di Consegna Utente / Stallo Condivisio

LEGENDA PLANIMETRIA (Scala 1 : 4.000)

- Linea aerea AT - Terna Spa
- Cavidotto interrato MT - Collegamento AG impianto eolico con Cabina Utente previsto nella presente soluzione progettuale
- Cavidotto interrato MT - Collegamento AG impianto eolico con Cabina Utente eliminato nella presente soluzione progettuale
- Cavidotto interrato AT - Collegamento Cabina Utente con SE Terna esistente
- Viabilità individuata come Tratturo o Tratturello
- Viabilità sterrata di accesso al parco eolico
- Viabilità esistente sterrata di accesso alle piazzole da adeguare
- Viabilità sterrata di nuova realizzazione di accesso alle piazzole
- Viabilità sterrata di nuova realizzazione di accesso alle piazzole eliminata nella presente soluzione progettuale
- Aerogeneratore a progetto nella presente soluzione progettuale
- Aerogeneratore eliminato nella presente soluzione progettuale
- Piazzole di montaggio allo Stato di Cantiere
- Piazzole di montaggio a pala per lo allontanamento dell pz allo Stato di Cantiere
- Piazzole di montaggio allo Stato Ripristinato
- Piazzole di montaggio eliminata nella presente soluzione progettuale
- Limite Foglio Catastale
- Confine comunale
- Confine Regionale

NOTA

Al fine di evitare l'interferenza con i tratturi che interessano l'area vasta intorno all'impianto, nello specifico il Regio Tratturello "Canosa Monteverdino-Palmira" ed il Tratturo "Maracosme-Lamacolma", si è ritenuto opportuno modificare il tracciato del cavidotto infra ed extra parco.

Il nuovo tracciato del cavidotto, a differenza del precedente, oltre alla porzione infra-parco, interesserà la Strada Comunale denominata "Spinazzola-Monteparano" per poi diventare in regione Basilicata SP128 e proseguire sulla SP198 entrando infine dentro aree private e seguendo la viabilità bianca di servizio dell'azienda agricola.

Il nuovo percorso permette di non creare parallelismi con i tratturi esistenti, le uniche due interferenze riguarderanno l'attraversamento del Tratturello "Canosa Monteverdino-Palmira" per collegare la turbina AG03 alla turbina AG04 e l'attraversamento del Tratturo "Maracosme-Lamacolma" al fine di collegare la SSE di trasformazione con la Cabina Primaria TERNA denominata "Genzano".

Pertanto, la soluzione ritenuta che questa nuova versione, non interferendo con la rete tratturale, determinerà dei vantaggi ambientali molto significativi.

ELABORATI COLLEGATI:

- 1.1A Relazione Tecnica Descrittiva Generale
- 1.2A Relazione Linea Elettrica
- 1.3A Relazione Integrativa
- 1.4A Relazione Proposta di Variante
- 2.3C Planimetria Area Impianto su CTR
- 2.4C Planimetria Area Impianto su Catastale
- 2.1SC Sottostazione Elettrica - Pianta e Sezioni Opere Civili ed Elettriche
- 2.25A Confronto Tracciato Cavidotto MT Interrato su Cartografia CTR

RC WIND
Sede legale: Via Nino Bixio n. 29 - 39100 Bolzano, Italia
Sede operativa: Via Cardinale Guglielmo Malo n. 2000/B/C - Cod. fisc. e P.IVA 02613250500

Data	Rev.	Descrizione	Elaborato	Controllato	Approvato
12.07.2022	Rev. 4	Prima emissione	P. Mirtillo/Ing.	P. Pepuso	P. Filippo

Comm.: 32 **Elaborato:** 2PLL.2bL Confronto Tracciato Cavidotto MT Interrato su Cartografia Catastale.dwg **Scala:** 1:4000