
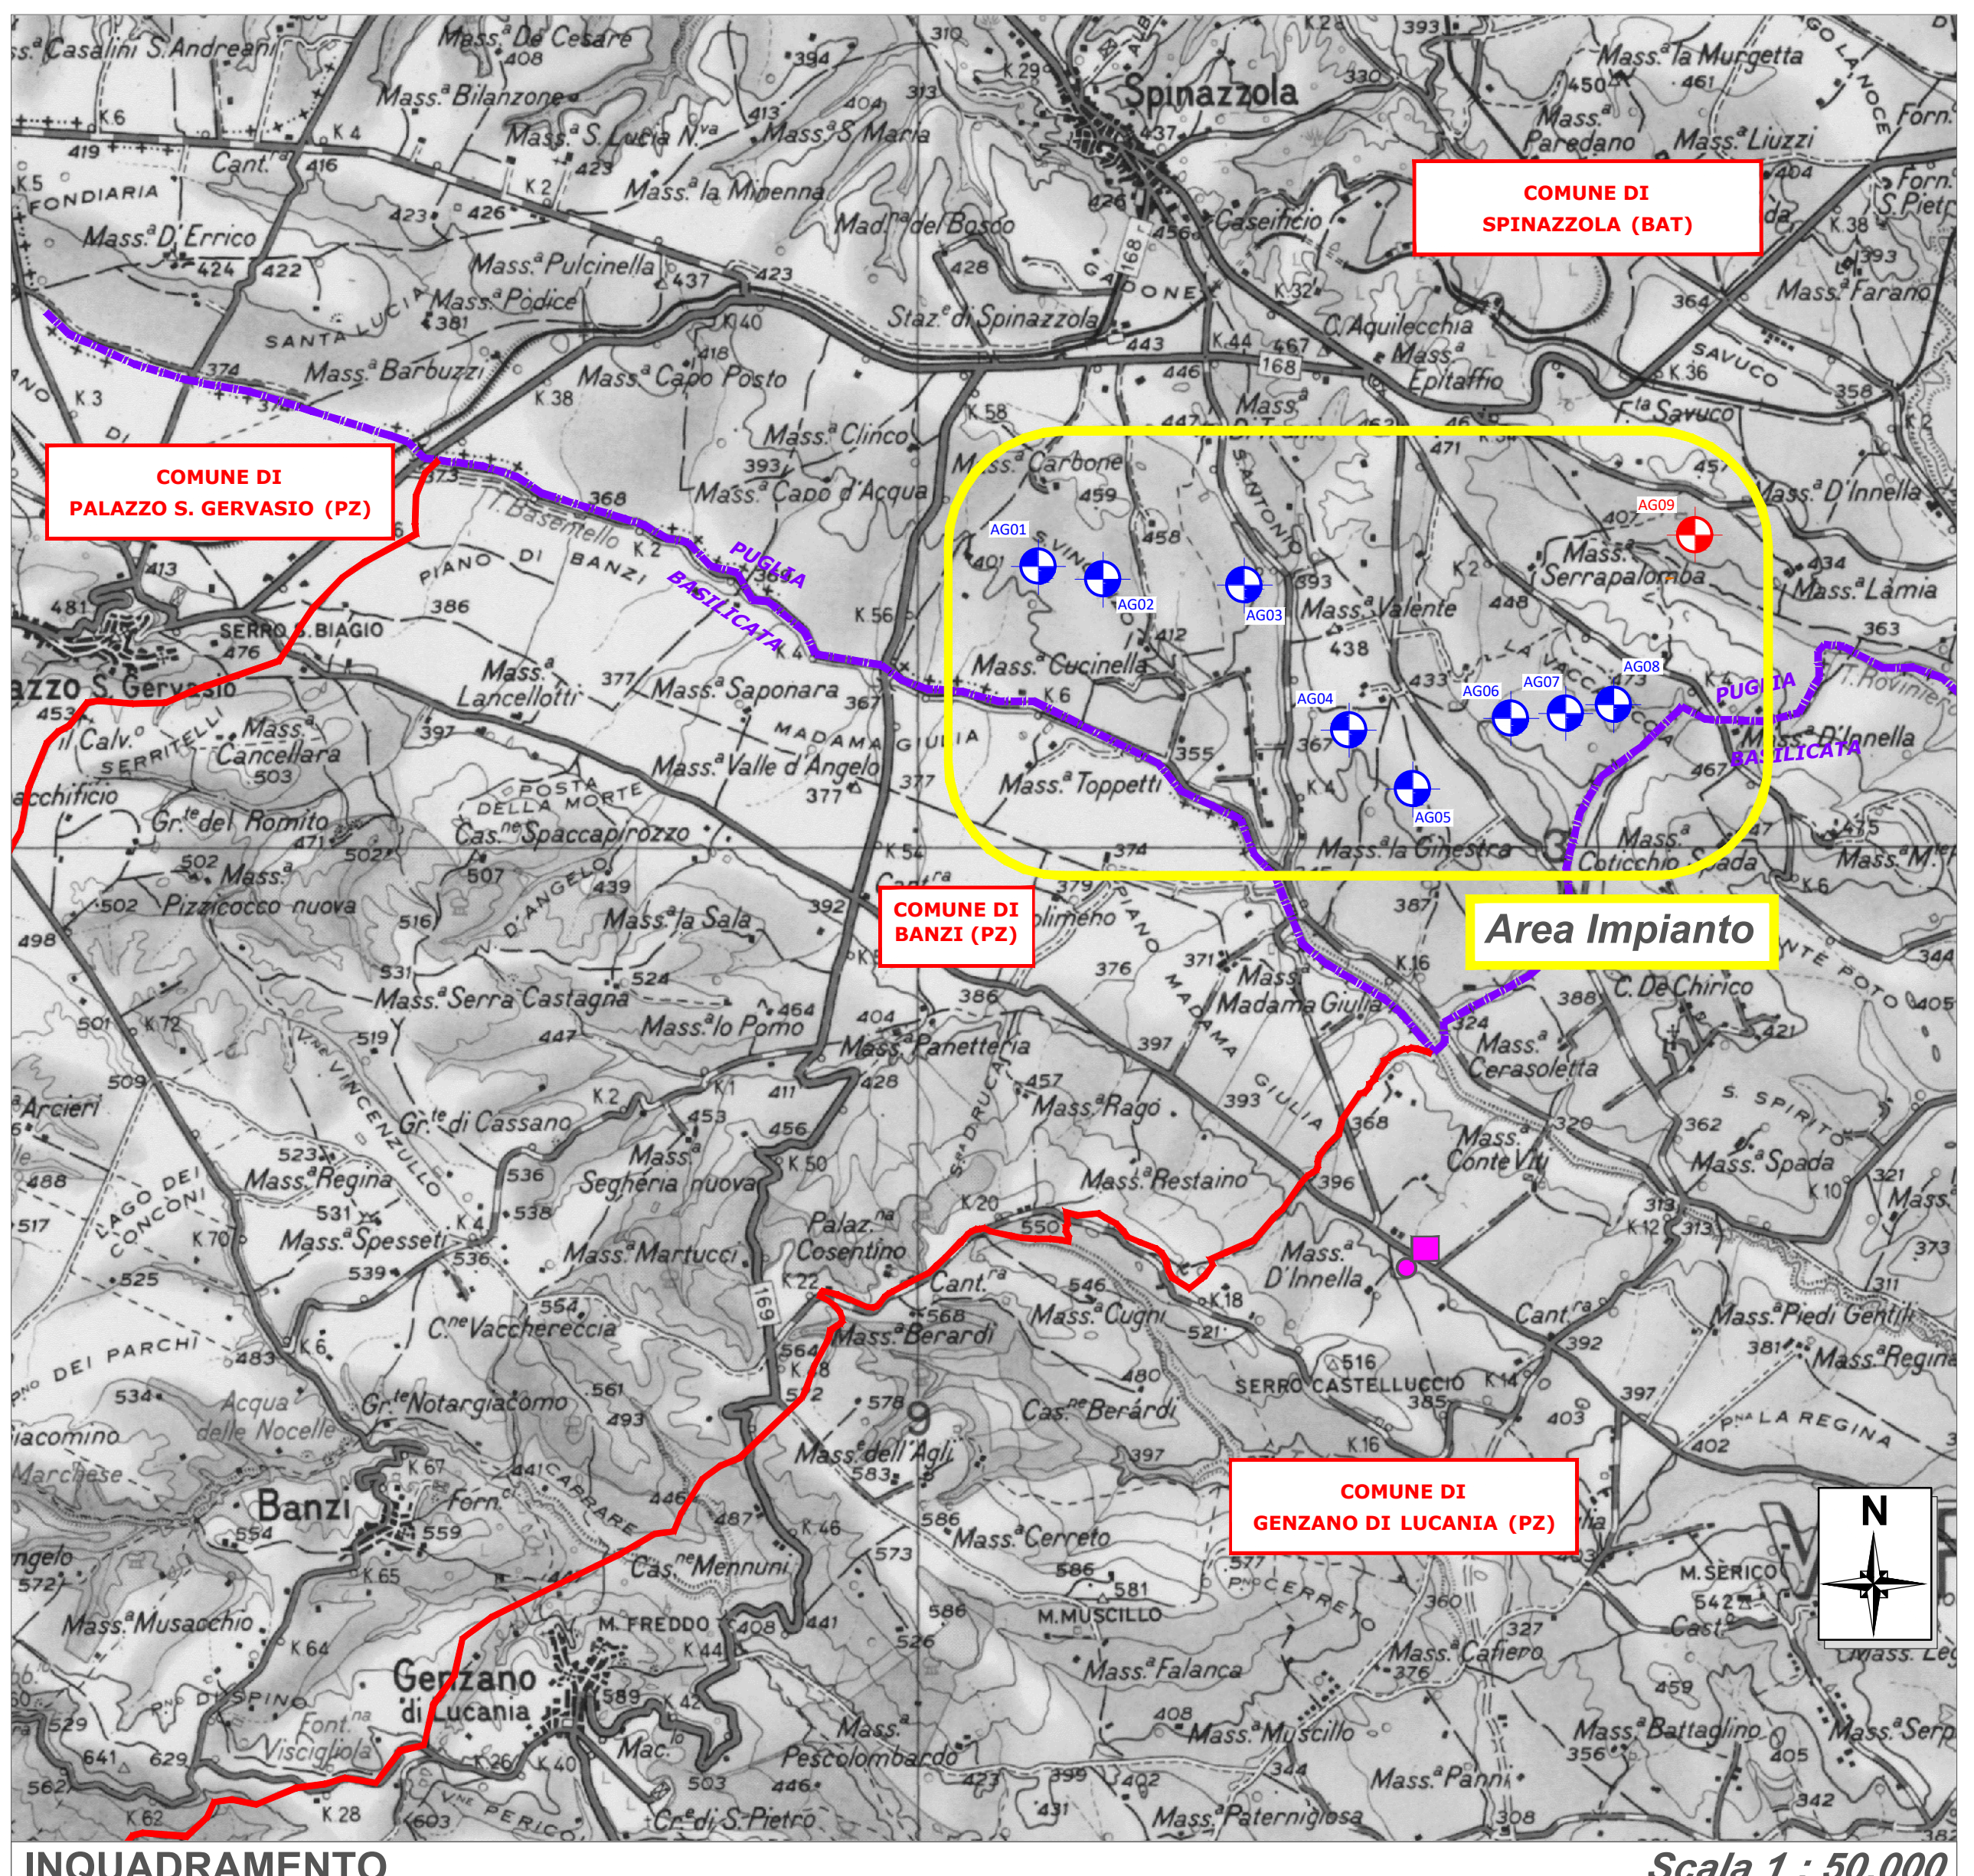


Planimetria Area Impianto - Cartografia Catastale

Scala 1 : 4.000

 

LEGENDA INQUADRAMENTO (Scala 1 : 50.000)

- Aerogeneratore a progetto nella presente soluzione progettuale
- Aerogeneratore eliminato nella presente soluzione progettuale
- Confine comunale
- Confine Regionale
- Punto di allaccio con RTN-Terna
- Cabina di Consegna Utente / Stato Condiviso

LEGENDA PLANIMETRIA (Scala 1 : 4.000)

- Viabilità asfalto di accesso al parco eolico
- Viabilità esistente sterrata di accesso alle piazzole da adeguare
- Viabilità sterrata di nuova realizzazione di accesso alle piazzole
- Viabilità sterrata di nuova realizzazione di accesso alle piazzole, eliminata nella presente soluzione progettuale
- Aerogeneratore a progetto nella presente soluzione progettuale
- Aerogeneratore eliminato nella presente soluzione progettuale
- Piazzola di montaggio allo Stato di Cantiere
- Piazzola di montaggio e pista per lo stazionamento dell'gu allo Stato di Cantiere
- Piazzola di montaggio allo Stato Ripristinato
- Piazzola di montaggio eliminata nella presente soluzione progettuale
- Limite Foglio Catastale
- Confine comunale
- Confine Regionale

- ELABORATI COLLEGATI:**
- 1.1A Relazione Tecnica Descrittiva Generale
 - 1.33A Relazione Integrativa
 - 1.46A Relazione Proposta di Variante
 - 2.1A Inquadramento Area Impianto e Vie d'Accesso
 - 2.2D Layout Impianto su Cartografia IGM
 - 2.3B Planimetria Area Impianto su CTR
 - 2.17A Sezioni Tipo Strada
 - 2.25A Confronto Tracciato Cavidduto MT interrato su Cartografia CTR
 - 2.26A Confronto Tracciato Cavidduto MT interrato su Cartografia Catastale

RCWIND

Sede legale: Via Nino Bilo n. 30 - 20129 Milano, Italia
Iscritta al Registro Imprese di Milano REA n. 2009261
Cod. fisc. n. P. IVA 09313850969

Regione Puglia
Comune di Spinazzola (BAT)
Proponente RC WIND

Parco eolico
"Spinazzola"
Progetto definitivo

2.4

Planimetria Area Impianto
su Catastale

Progettisti:
Ing. Paolo Papucci

Ing. PAOLO PAPUCCI
Ingegnere della Provincia di Bari
n. 2384 Sezione A
n. 2384 Sezione A
n. 2384 Sezione A

Data	Rev.	Descrizione	Elaborato	Controllato	Approvato
01.02.2020	Rev. C	Aggiornamento Elaborato	P. Papucci	P. Papucci	P. Papucci
15.01.2019	Rev. B	Aggiornamento Elaborato	P. Papucci	P. Papucci	P. Papucci
25.05.2018	Rev. A	Prima emissione	P. Papucci	P. Papucci	P. Papucci

Comune: 00 Elaborato: SPN-2.4.C. Planimetria Area Impianto su Catastale-orig. Scala: 1/4000