

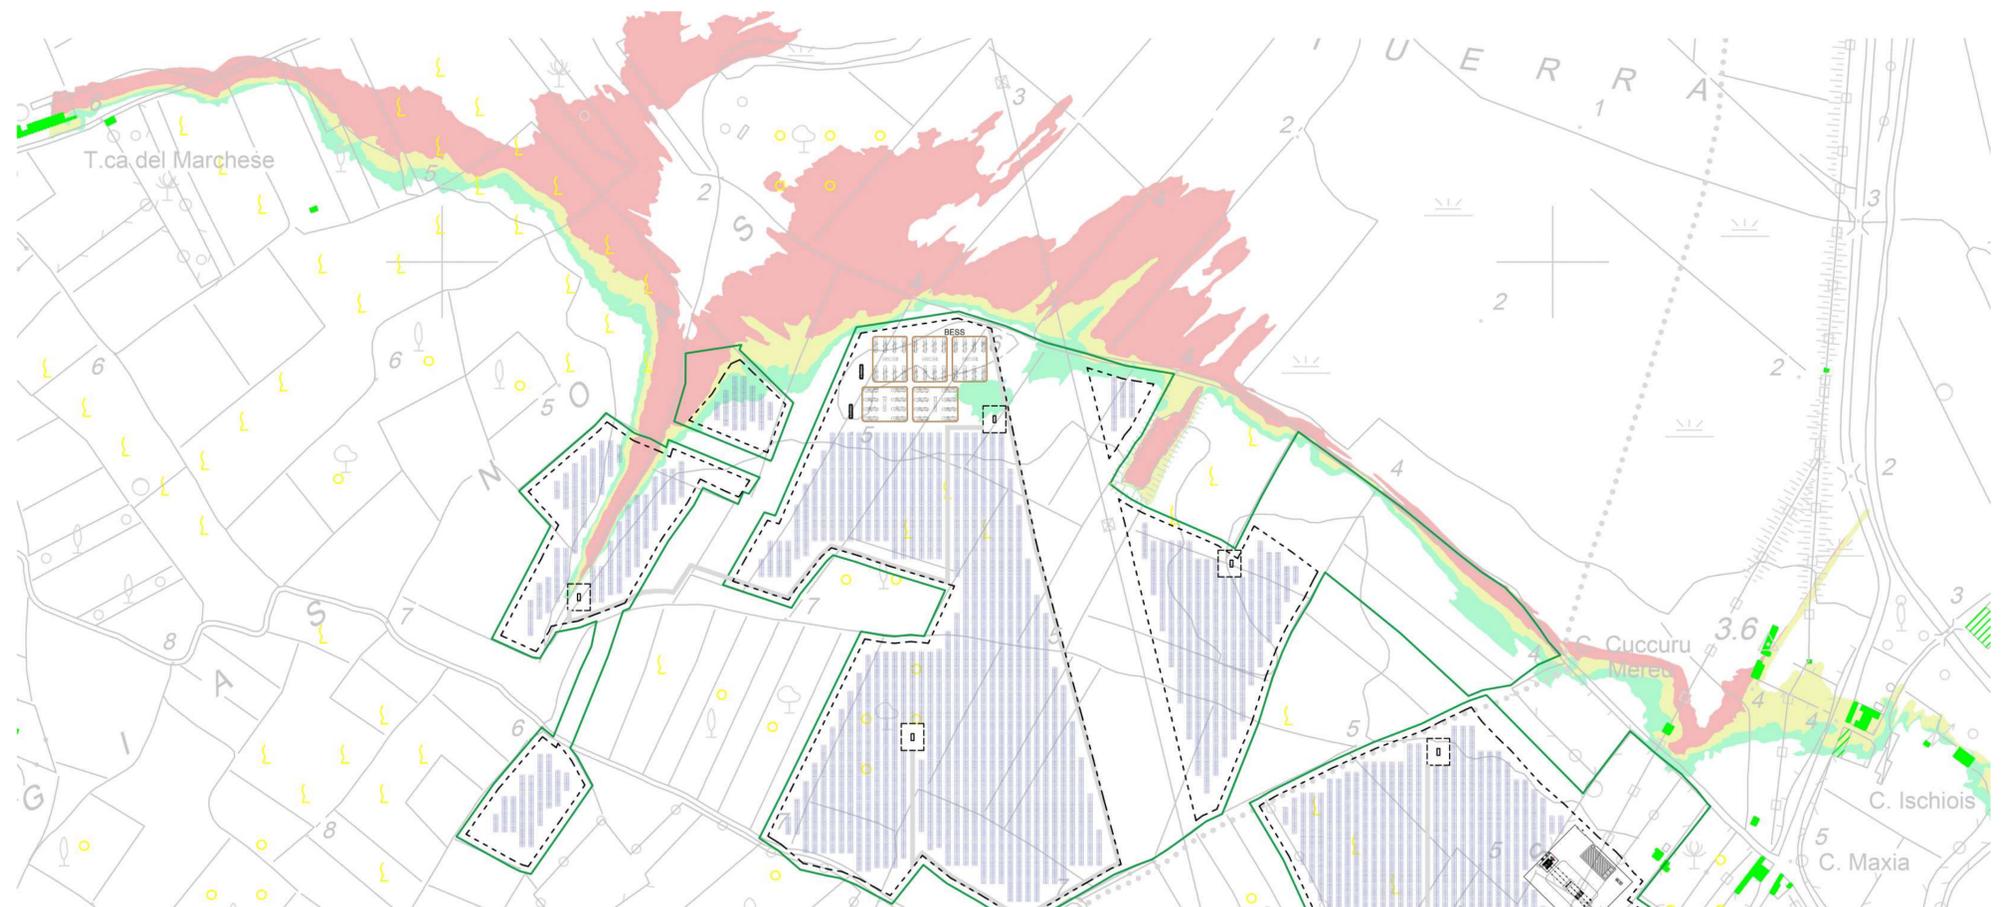


A2 - LAYOUT AGGIORNATO CON ADEGUAMENTO E SGOMBERO DELLE AREE DI PERICOLOSITA' IDRAULICA MOLTO ELEVATA (Hi4) E ELEVATA (Hi3) INDIVIDUATE DAL PIANO GESTIONE RISCHIO ALLUVIONI - PIENA SCENARI 2019

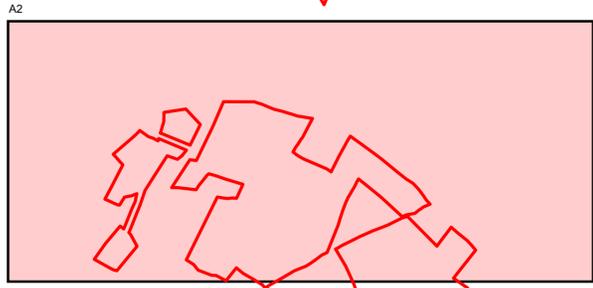

PLANIMETRIA - INQUADRAMENTO LAYOUT SU BASE CTR E VINCOLO PGRA

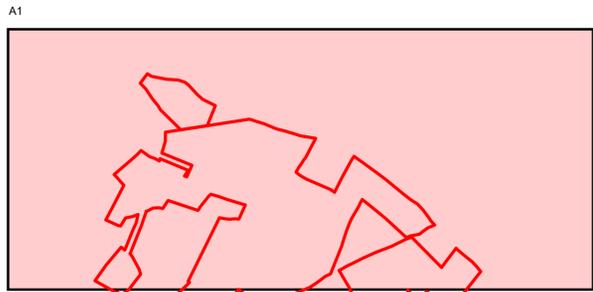

LEGENDA PGRA 2020

Hi2 Hi3 Hi4

STUDIO ALCHEMIST
Ing. Stefano Floris - Arch. Cinzia Nieddu

Via Isola San Pietro 3 - 09126 Cagliari (CA)
Via Semplicio Spano 10 - 07026 Olbia (OT)
stefano.floris@studioalchemist.it
cinzia.nieddu@studioalchemist.it
www.studioalchemist.it



COMUNE DI UTA E ASSEMINI

OGGETTO
REALIZZAZIONE DI IMPIANTO FOTOVOLTAICO A TERRA
25334 kWp CON SISTEMA DI ACCUMULO - TIPO A
INSEGUIMENTO MONOASSIALE - [ID 8787]

COMMITTENTE
ENERGYMAC3 SRL
VIA SIMPLICIO SPANO 10, 07026 OLBIA (SS)



PROGETTO DEFINITIVO

ELABORATO
INQUADRAMENTO TERRITORIALE -
AREA DI PROGETTO ADEGUAMENTO A PGRA 2020

NUMERO ELABORATO
OS 05
SCALA: VARIE
DATA: GIUGNO 2023

3	Terza emissione				
2	Seconda emissione				
1	Prima emissione	Arch. Valentina Madeddu	Arch. Chiara Martis	Ing. S. Floris	
REV.	DATA	DESCRIZIONE	REDATTO	CONTROLLATO	APPROVATO

DEF IMPIANTI 00

CODICE COMMESSA	NOME FILE	FASE PROGETTUALE	CATEGORIA	REV.
		DEF	IMPIANTI	00
STUDIO ALCHEMIST: Ing. Stefano Floris Arch. Cinzia Nieddu		PROGETTISTA - TIMBRO E FIRMA		PROGETTISTA - TIMBRO E FIRMA
COLLABORATORI: Arch. Chiara Martis Arch. Valentina Madeddu Arch. Elena Porcu Ing. Carlo Casula Arch. Luigi Mereu Geol. Mario Stimma Geom. Alberto Barroccu				